

BELCHITE

MANZANA (22)

(Zona Centro)

MANZANA NUMERO 22.

=====

Viviendas torres..... 5

T O T A L..... 5

=====

Superficie cubierta viviendas.... 615,69 M2.

" " servicios.... 252,21 "

" corrales..... 1.906,23 "

T O T A L..... 2.774,13 "

=====



MANZANA NUMERO 22

=====

|              | <u>Viviendas.</u> | <u>Servicios.</u> | <u>Corrales.</u> |
|--------------|-------------------|-------------------|------------------|
| 1 V- Torre.  | 161,37 2          | 48,00 /           | 305,15 /         |
| 1 V- "       | 118,80 2          | 23,35 /           | 450,21 /         |
| 1 V- "       | 89,55 /           | 56,70 /           | 445,87 /         |
| 1 V- "       | 89,55 /           | 51,72 /           | 428,73 /         |
| 1 V- "       | 156,42 2          | 72,44 /           | 276,27 /         |
| <hr/>        |                   |                   |                  |
| 5 Viviendas. | 615,69            | 252,21            | 1.906,23         |
| =====        |                   |                   |                  |


R E S U M E N.

=====

Viviendas torres..... 5

T O T A L..... 5

=====

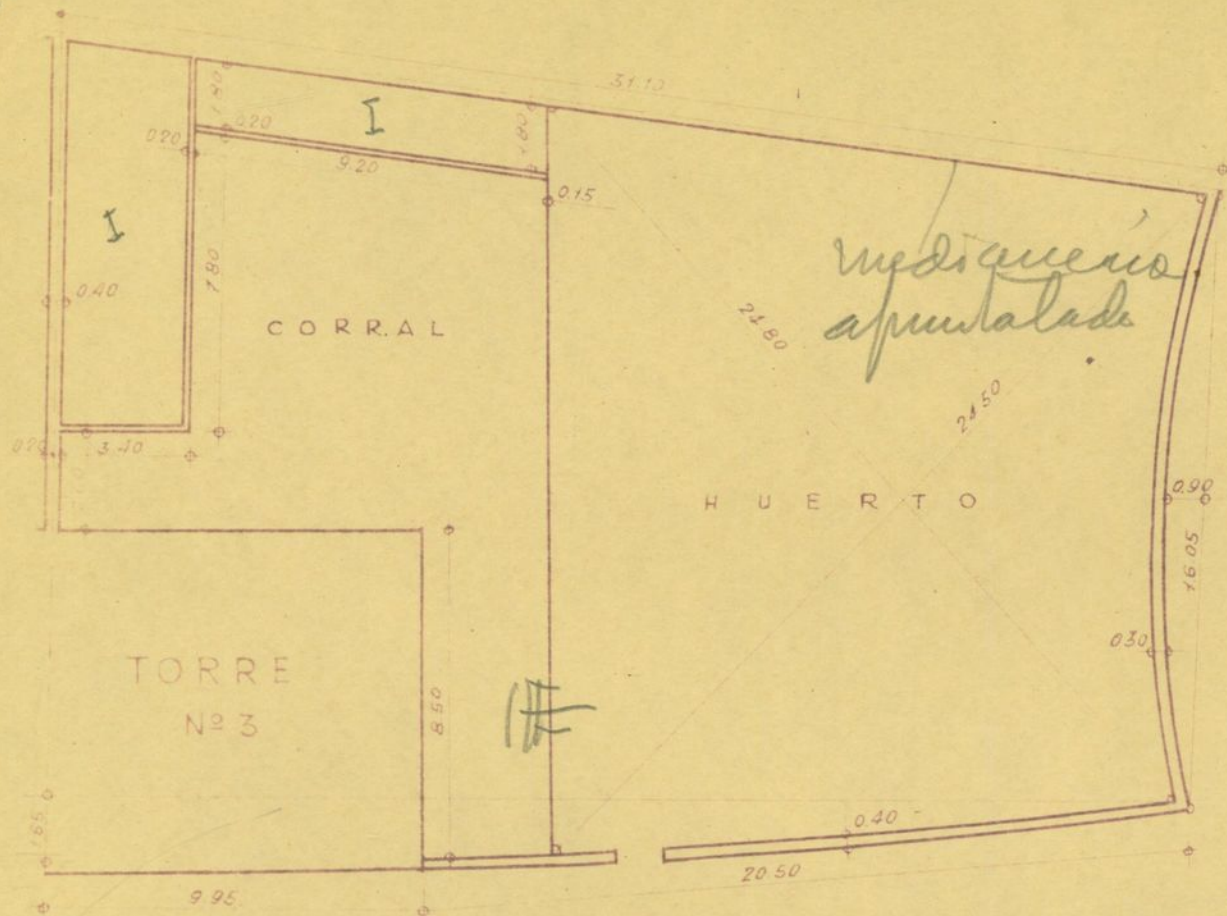


Escala 1:200.

BELCHITE  
TORRE N° 3


9/17 n° 32

Ar. José Antonio



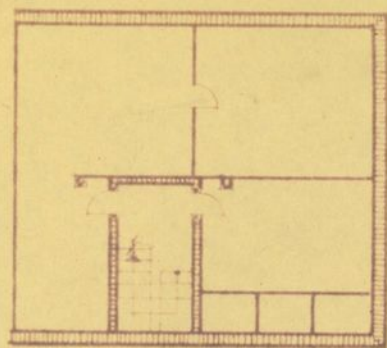

PLANTA de SOTANOS

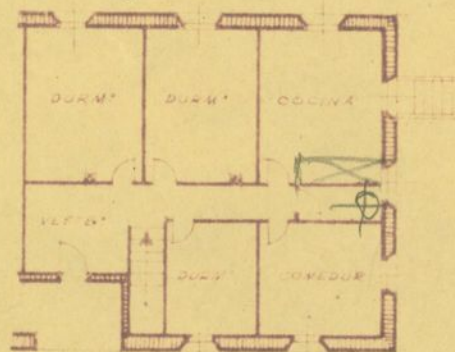


PLANTA BAJA

C/ 17 n° 32


Av. J.ºe Antón

h=22

BELCHITE  
TORRE N° 3

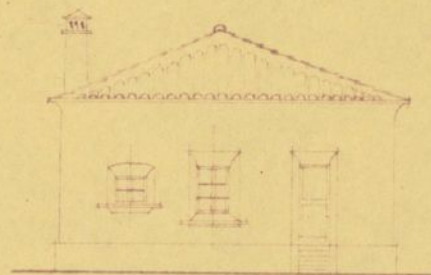

ALZADO LATERAL

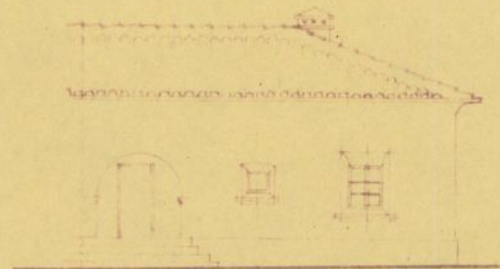


66.00


Escala 1:200.





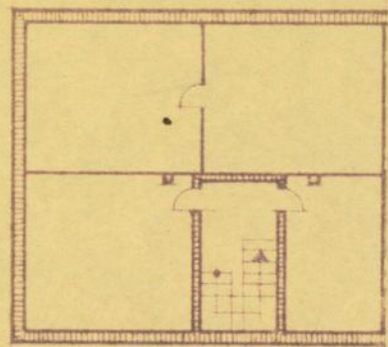

PLANTA de SOTANOS

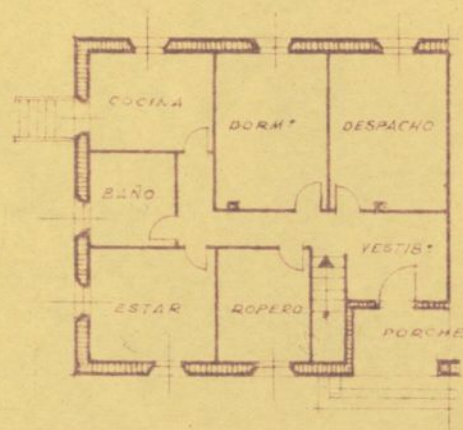


PLANTA BAJA


ca 17 n° 34  
da. José Antonio

li = 22

BELCHITE  
TORRE Nº 4

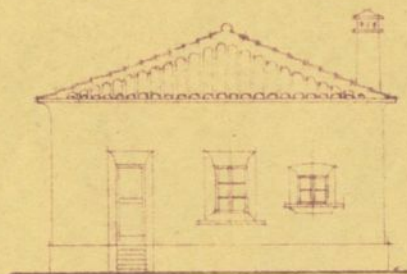

ALZADO LATERAL

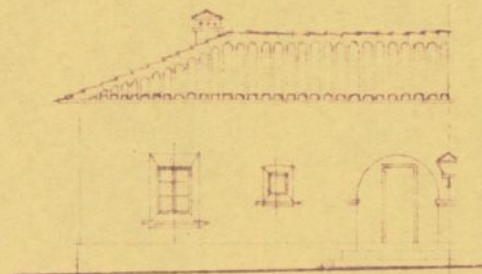



145'95

Escala 1:200.

Nº 22

Escala 1:200.


BELCHITE  
TORRE Nº 6

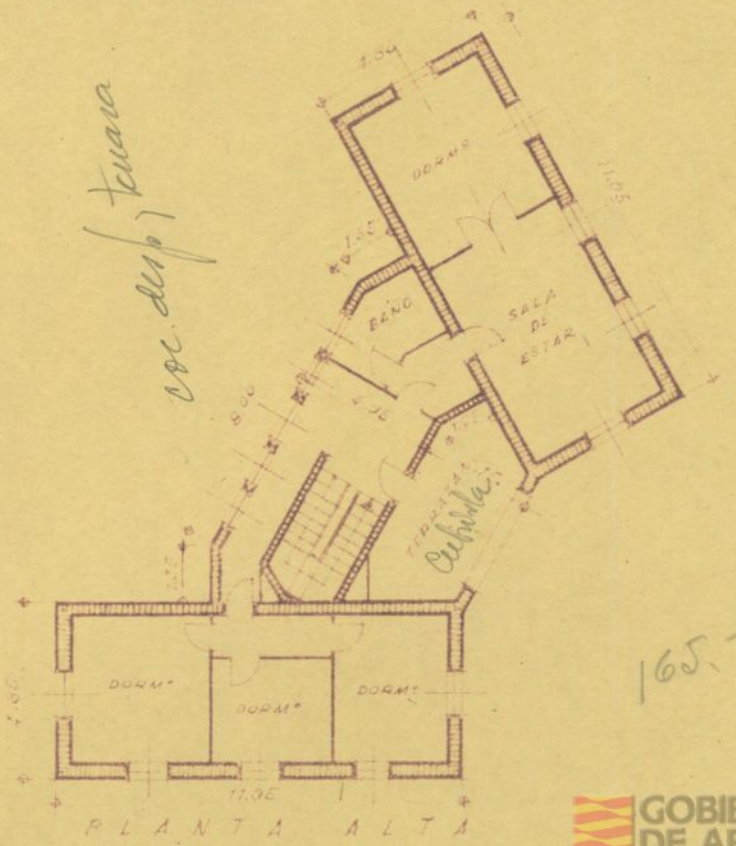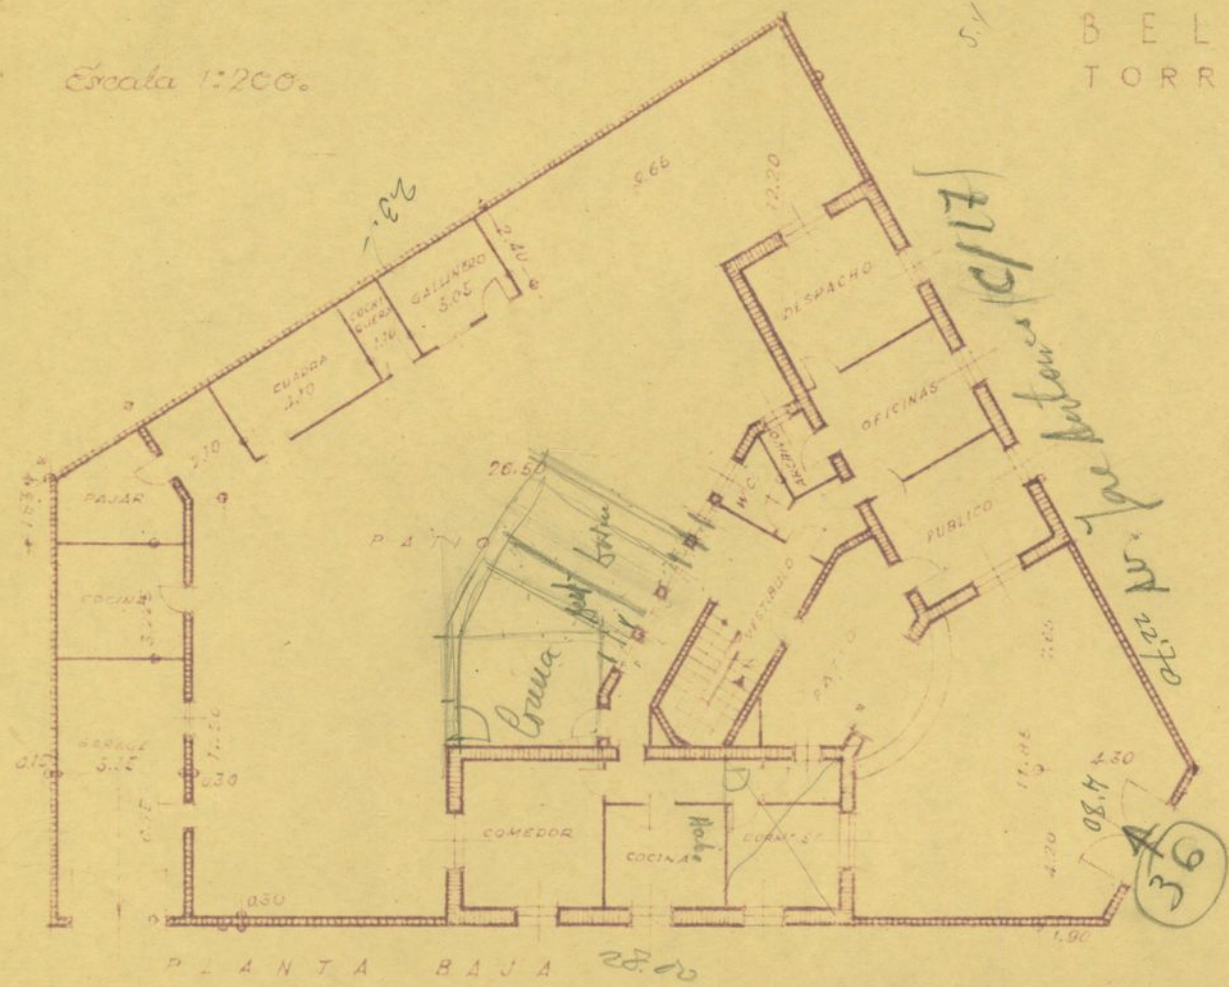




14

N 314

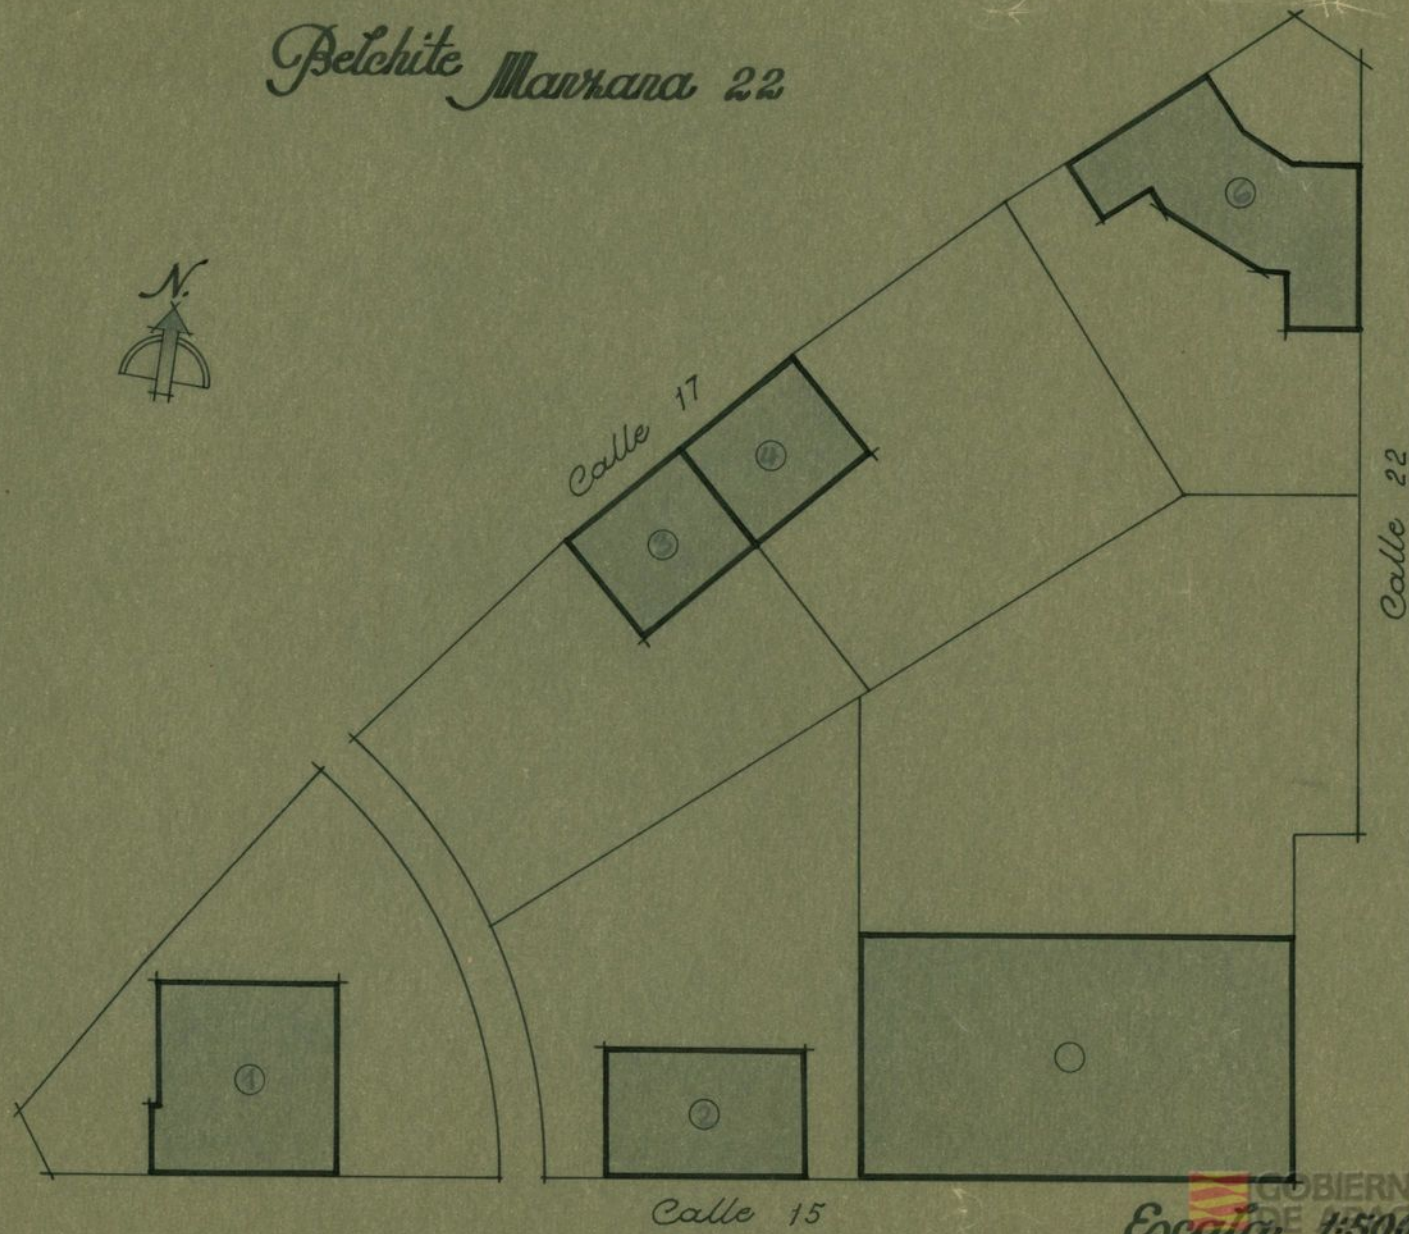*Belchite Manrana 22*

C/ de Palo

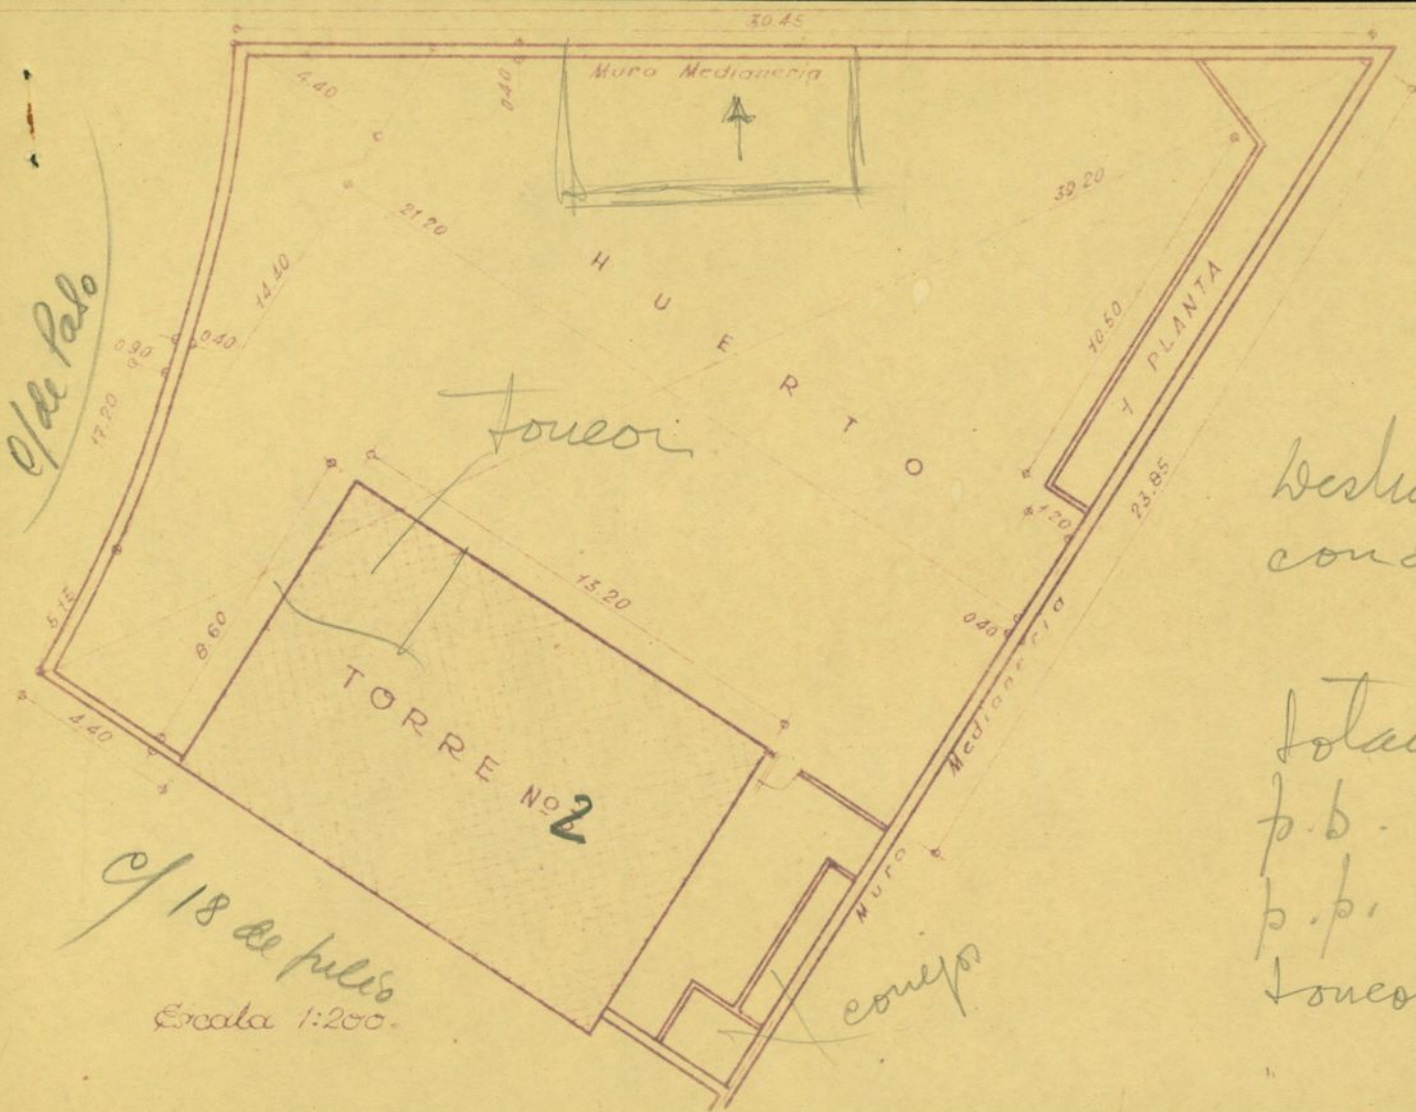

BELCHITE  
TORRE No 2

Deshabitada y en medianas  
condiciones de conservación


Jouco  
p.b.  
p.p.  
Jouco




Vitoriano Bayneco  
Residente Barcelona

18 julio n<sup>o</sup> 3


BELCHITE  
TORRE N<sup>o</sup> 2

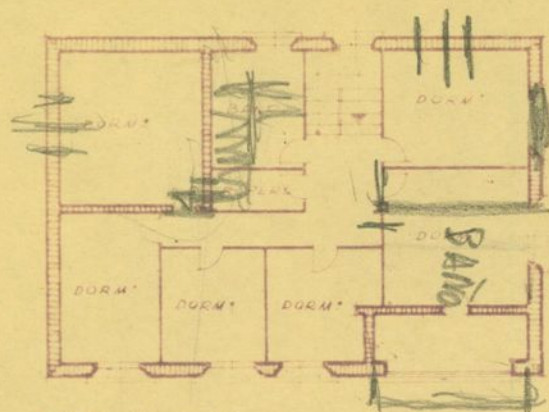


PLANTA ALTA

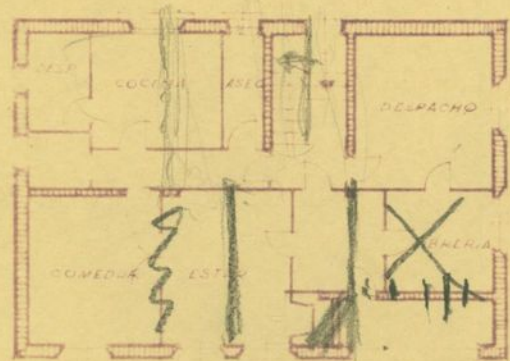

PLANTA BAJA

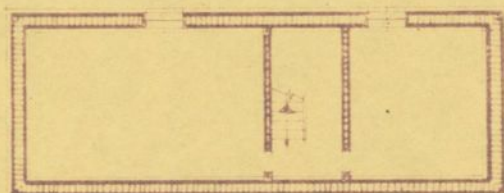


PLANTA de SOTANOS

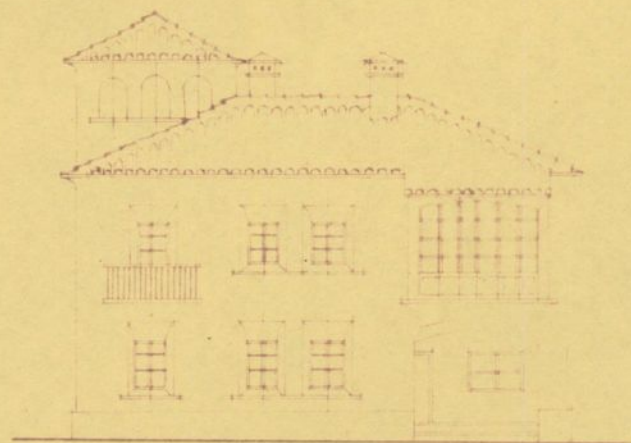

Escala 1:200.

na 22

Aspiré Autouco

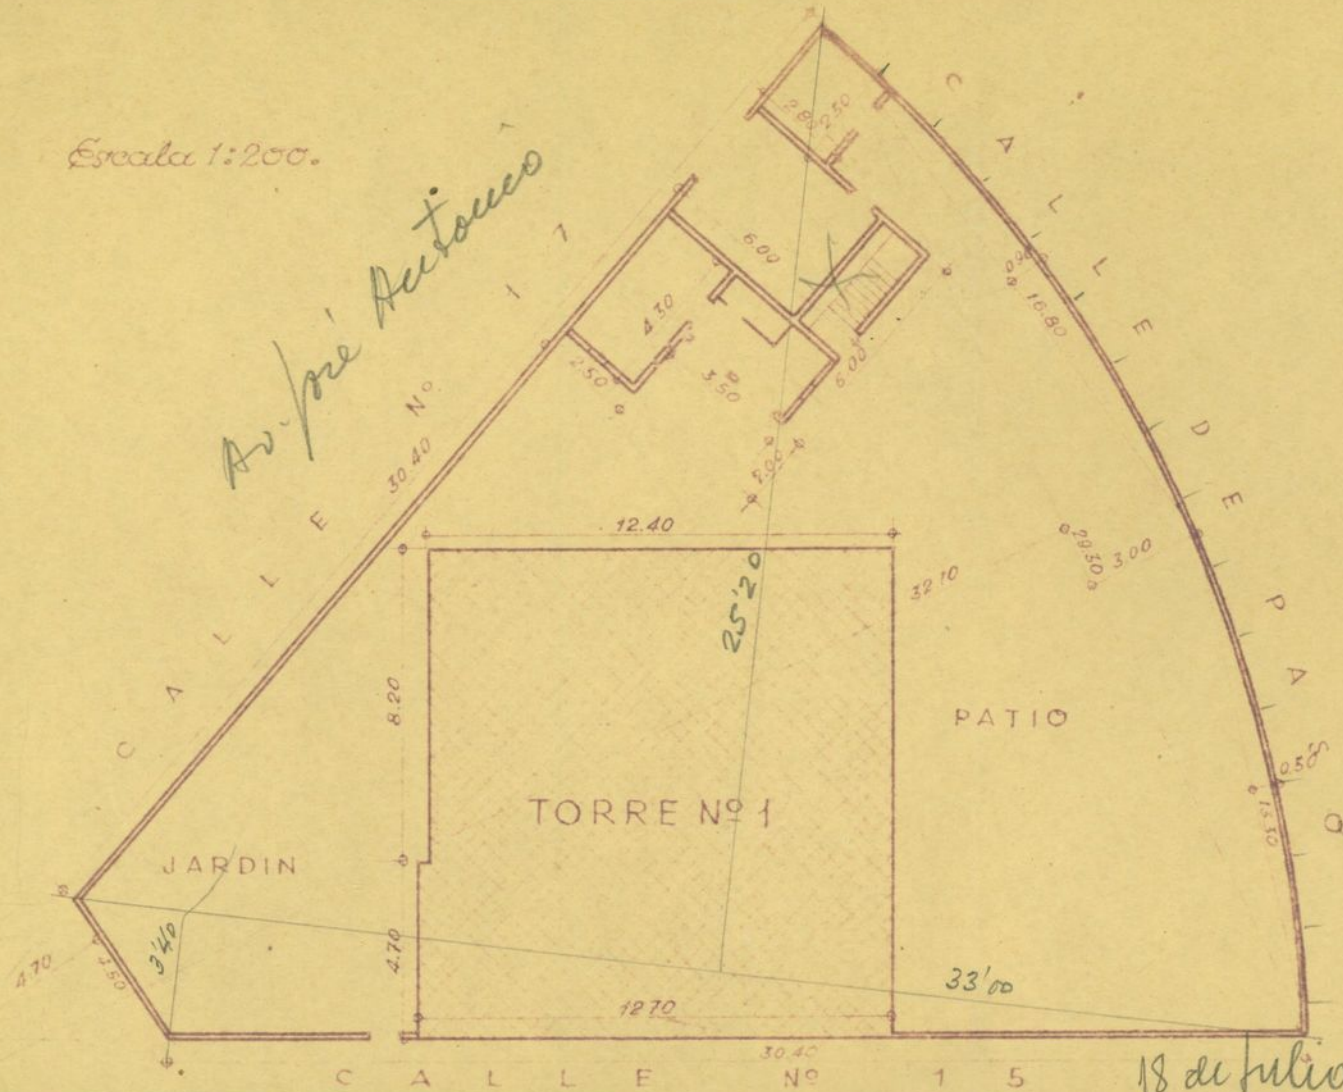
$$\begin{array}{r} \frac{2}{3} \times 16'80 \times 0'90 = 10'08 \\ \frac{2}{3} \times 13'30 \times 0'50 = 4'42 \\ \frac{1}{2} \times 29'30 \times 3'00 = 43'95 \\ \frac{1}{2} \times 33'00 \times 25'20 = 415'80 \\ \frac{1}{2} \times 33'00 \times 3'40 = 56'10 \\ \hline 530'35 \end{array}$$
$$\begin{array}{r} 12'70''44'70'' = 59'69'' \\ 12'40''48'20'' = 101'68'' \\ \hline 161,37 \end{array}$$


16.80  
13.30

18 de julio




9/18 de Julio (1)


BELCHITE  
TORRE Nº 1

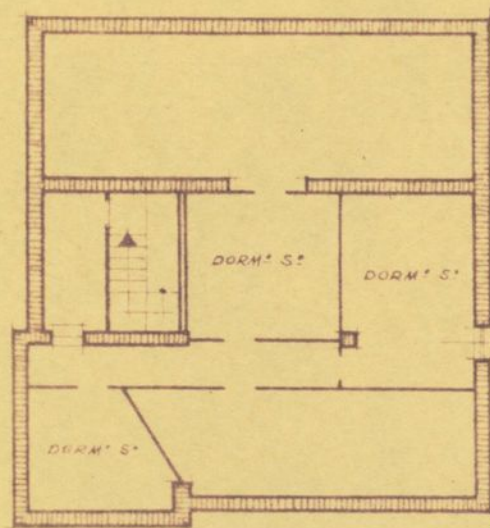

PLANTA de DESVÁN

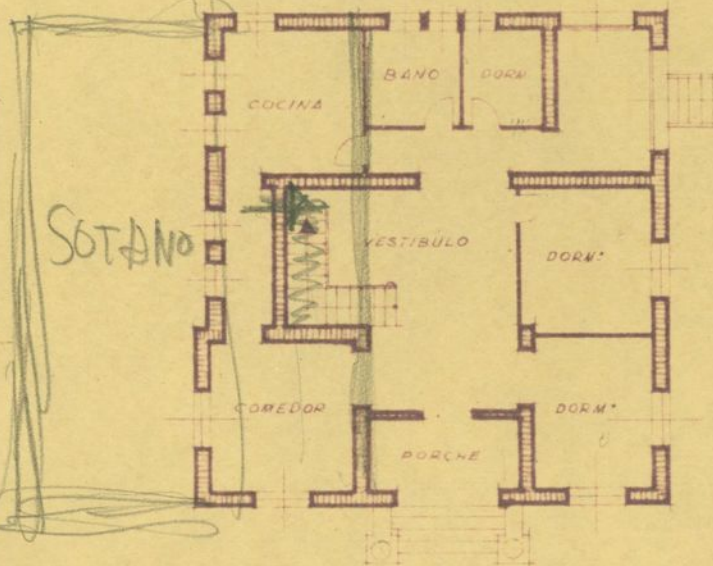

PLANTA BAJA

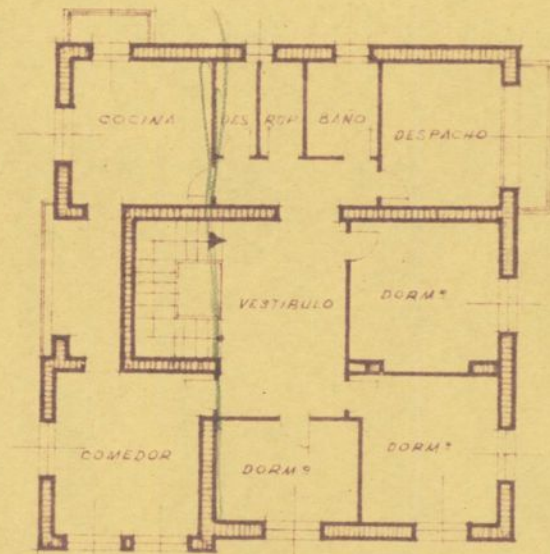

PLANTA ALTA

Escala 1:200.


MA 22



Mañana, 22



BELCHITE  
MANZANA Nº 22

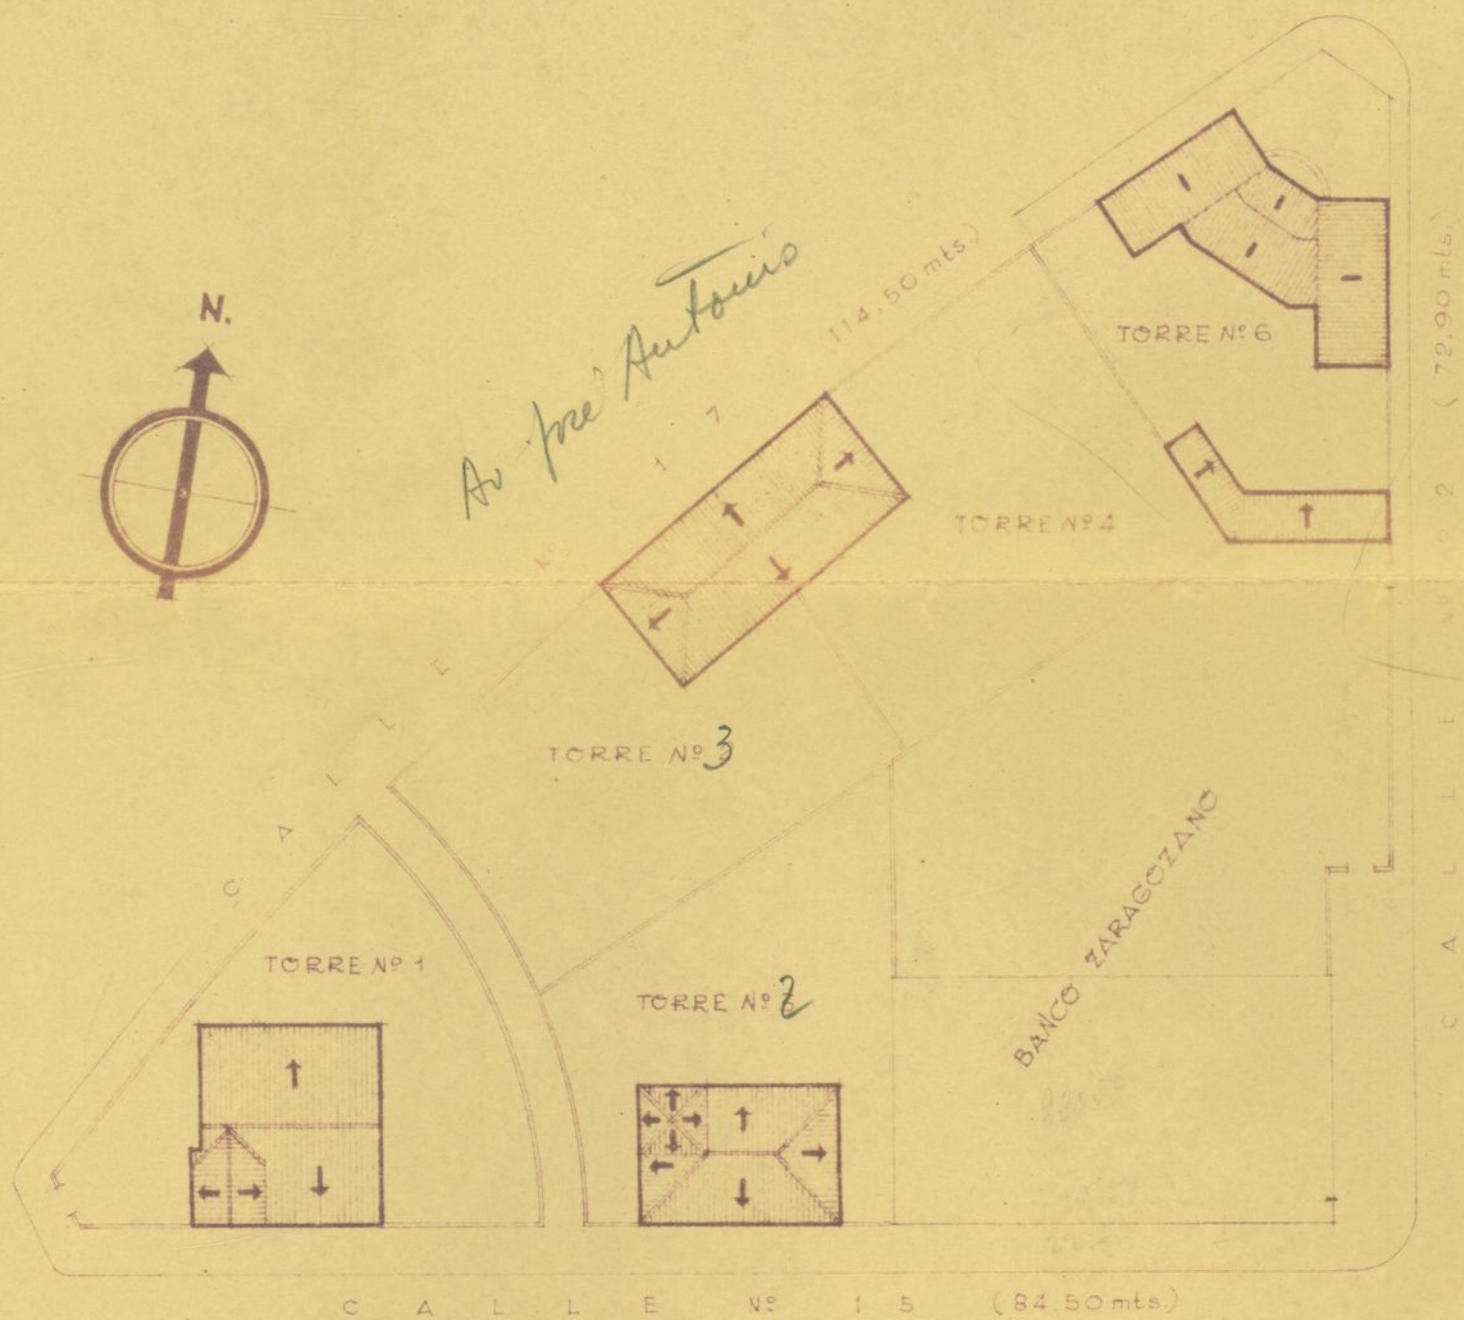

18 de Julio



De forma triangular y en dos  
porciones separados por una  
calle Particular en curva; limi-  
tada por las calles José Autocero,  
18 de julio y San Antón.

La superficie total de la man-  
zana es de  $4.100'42 \text{ m}^2$ , de lo cua-  
les  $1.326'29 \text{ m}^2$  son propiedad del  
Banco Laboral.



| Número de la partida | Número de unidades | DESIGNACION DE LA CLASE DE OBRA         | PRECIO de la unidad | IMPORTE          |               |
|----------------------|--------------------|-----------------------------------------|---------------------|------------------|---------------|
|                      |                    |                                         |                     | Pesetas          | Cts.          |
|                      |                    | RESUMEN                                 |                     |                  |               |
|                      |                    | c/18 de julio 1                         |                     | 514              | 52            |
|                      |                    | 3                                       |                     | 592              | 36            |
|                      |                    | c/18 de julio 32                        |                     | 570              | 00            |
|                      |                    | 34                                      |                     | 592              | 12            |
|                      |                    | 36                                      |                     | 505              | 13            |
|                      |                    | Suma propiedad Ministerio               |                     | 2.774            | 13            |
|                      |                    | <del>de propiedad particular</del>      |                     |                  |               |
|                      |                    | <del>c/18 de julio 5.-B. Zaragoza</del> |                     | <del>1.326</del> | <del>29</del> |
|                      |                    | Suma total Manzana                      |                     | 4.100            | 42            |



LOCALIDAD: *Belalúte*  
ZONA: *Centro*  
FECHA:

MANZANA N.º 22

CALLE O PLAZA: *18 de julio (c/uº 15)*  
CASA NUMERO: *4*  
ARRENDATARIO: *D. Joaquín Sancho Gargallo*

DESCRIPCION: *Edificio principal de tres plantas alzada y sótano destinado a vivienda, edificado con una fachada a calle y tres al interior del solar; dependencias agrícolas al fondo del solar; descubierta*

SUPERFICIES: Del solar..... = *514'52 m<sup>2</sup>*  
Ocupado por edificio principal..... = *161'37 m<sup>2</sup>*  
Número de plantas..... = *CUATRO*  
Ocupado por dependencias agrícolas.... = *48'00 m<sup>2</sup>*  
Número de plantas..... = *UNA*  
Superficie descubierta..... = *305'15 m<sup>2</sup>*

LINDEROS: Frente = *c/ 18 de julio*  
Derecha = *c/ de Paso*  
Izquierda = *chaflán c/ 18 de julio, c/ fric Antonio*  
Fondo = *c/ fric Antonio*

VALORACION: Con Una sola renta  
Renta total por mes : *165'00 pts*  
Renta total por año : *1980'00 pts*  
VALOR (Cap. 4'50 %) : *44.000'00 pts*

Con varias rentas

Renta vivienda por mes :  
Renta vivienda por año :  
VALOR (Cap. %) : .....

Renta locales neg. mes :  
Renta locales neg. año :  
VALOR (Cap. %) : .....

VALOR TOTAL.....



LOCALIDAD: *Nelclute*  
ZONA: *Centro*  
FECHA:

MANZANA N.º 22

CALLE O PLAZA: *18 de julio (c/uº 15)*  
CASA NUMERO: *3*  
ARRENDATARIO: *D Victorian Baquero Teira*

DESCRIPCION: *Edificio principal de do plantas alzadas y solar destinado a vivienda, edificado con una fachada a calle y tres al interior del solar; dependencias agrícolas a la derecha del solar, de una planta descubierta*

SUPERFICIES: Del solar..... = *592'36 m²*  
Ocupado por edificio principal..... = *118'80 m²*  
Número de plantas..... = *TRES*  
Ocupado por dependencias agrícolas.... = *23'35 m²*  
Número de plantas..... = *UNA*  
Superficie descubierta..... = *450'21 m²*

LINDEROS: Frente = *c/ 18 de julio*  
Derecha = *c/ 18 de julio, 5 (Banco Zarayzano)*  
Izquierda = *c/ de Palo*  
Fondo = *c/ José Antón, 32*

VALORACION: Con Una sola renta  
Renta total por mes : *110'00 pts*  
Renta total por año : *1.320'00 pts*  
VALOR (Cap. *4'50* %) : *29.333'33 pts*

Con varias rentas  
Renta vivienda por mes :  
Renta vivienda por año :  
VALOR (Cap. %) :.....

Renta locales neg. mes :  
Renta locales neg. año :  
VALOR (Cap. %) :.....

VALOR TOTAL.....



LOCALIDAD: *Belchite*  
ZONA: *Centro*  
FECHA:

MANZANA N.º 22

CALLE O PLAZA: *José Antonio (c/nº 17)*  
CASA NUMERO: *32*  
ARRENDATARIO: *Dña. Gregoria Cardial Lorient*

DESCRIPCION: *Edificio principal de planta baja y  
sotano destinados a vivienda, a fachada; depen-  
dencias agrícolas de una planta, al fondo;  
descubiertos.*

|              |                                        |   |                             |
|--------------|----------------------------------------|---|-----------------------------|
| SUPERFICIES: | Del solar.....                         | = | <i>570'00 m<sup>2</sup></i> |
|              | Ocupado por edificio principal.....    | = | <i>89'55 m<sup>2</sup></i>  |
|              | Número de plantas.....                 | = | <i>20.5</i>                 |
|              | Ocupado por dependencias agrícolas.... | = | <i>51'72 m<sup>2</sup></i>  |
|              | Número de plantas.....                 | = | <i>14.4</i>                 |
|              | Superficie descubierta.....            | = | <i>128'73 m<sup>2</sup></i> |

LINDEROS: Frente = *c/ José Antonio*  
Derecha = *c/ de Paso*  
Izquierda = *c/ José Antonio, 34*  
Fondo = *c/ 18 de Julio, 3*

VALORACION: Con Una sola renta  
Renta total por mes : *66'00 pts*  
Renta total por año : *792'00 pts*  
VALOR (Cap. 4'50 %) : *17.600'00 pts*

Con varias rentas

Renta vivienda por mes :  
Renta vivienda por año :  
VALOR (Cap. %) : .....

Renta locales neg. mes :  
Renta locales neg. año :  
VALOR (Cap. %) : .....

VALOR TOTAL.....



LOCALIDAD: *Belchite*  
ZONA: *Centro*  
FECHA:

MANZANA N.º *22*

CALLE O PLAZA: *José Antonio (c/uº 17)*

CASA NUMERO: *34 Manzano*

ARRENDATARIO: *Dña. Rosa Laborde La Sierra +*

*Habita su hermano*  
DESCRIPCION: *2 edificios principal de planta baja y sótano  
destinados a vivienda, a fachada; dependencias  
agrícolas de una planta, al fondo; descubiertos*

SUPERFICIES: Del solar..... = *592'12 m²*  
Ocupado por edificio principal..... = *89'55 m²*  
Número de plantas..... = *dos*  
Ocupado por dependencias agrícolas.... = *56'70 m²*  
Número de plantas..... = *UNA*  
Superficie descubierta..... = *445'87 m²*

LINDEROS: Frente = *c/ José Antonio*  
Derecha = *c/ José Antonio, 32*  
Izquierda = *c/ José Antonio, 36*  
Fondo = *c/ 18 de julio, 5 (Banco de Aragón)*

VALORACION: Con Una sola renta  
Renta total por mes : *145'95 pts*  
Renta total por año : *1751'40 pts*  
VALOR (Cap. *450* %) : *38.920'00 pts*

Con varias rentas

Renta vivienda por mes :  
Renta vivienda por año :  
VALOR (Cap. %) :

Renta locales neg. mes :  
Renta locales neg. año :  
VALOR (Cap. %) :

VALOR TOTAL.....



LOCALIDAD: *Belchite*  
ZONA: *Centro*  
FECHA:

MANZANA N.º 22

CALLE O PLAZA: *José Antonio (c/uº 17)*  
CASA NUMERO: *36*  
ARRENDATARIO: *D. Florentino Casas Fernandez*

DESCRIPCION: *Edificio principal de dos plantas destinado a vivienda, a fachada; dependencias agrícolas de una planta, al fondo del solar; descubierto.*

SUPERFICIES: Del solar..... = *505'13 m²*  
Ocupado por edificio principal..... = *156'42 m²*  
Número de plantas..... = *DOS*  
Ocupado por dependencias agrícolas.... = *72'44 m²*  
Número de plantas..... = *UNA*  
Superficie descubierta..... = *276'27 m²*

LINDEROS: Frente = *chaflán calles José Antonio y*  
Derecha = *c/ José Antonio,*  
Izquierda = *c/ José Antonio, 347 18 de julio, 5 (Banco Zacafo-*  
Fondo = *c/ José Antonio, 347 18 de julio, 5 (Banco Zacafo-2 avda)*

VALORACION: Con Una sola renta  
Renta total por mes : *165'00 pts*  
Renta total por año : *1980'00 pts*  
VALOR (Cap. *4'50* %) : *44.000'00 pts*

Con varias rentas

Renta vivienda por mes :  
Renta vivienda por año :  
VALOR (Cap. %) :

Renta locales neg. mes :  
Renta locales neg. año :  
VALOR (Cap. %) :

VALOR TOTAL .....



Nº 22 c/17 n.º 34

Sra Rosa Labordeta +  
ahora su hermano



GOBIERNO  
DE ARAGON



Maurana 22

✓ c/17 u<sup>o</sup> 34. - Titulari dña. Rosa Labordeta Lasieva,  
fallecida, habita su hermano



GOBIERNO  
DE ARAGON



Nº 22 c/17 Nº 32

Gregoria Caudal Lorente



TOMO \_\_\_\_\_  
LIBRO \_\_\_\_\_  
FOLIO \_\_\_\_\_  
FINCA \_\_\_\_\_  
INSCRIPCION \_\_\_\_\_  
SEGREGACION \_\_\_\_\_

LOCALIDAD: Belchite

CALLE O PLAZA: MANZANA N.º 22

Período vida: 19

Expediente general n.º

DESCRIPCION DE LA FINCA:

### DATOS DE LA FINCA

| L I N D E R O S |                                   | Metros lineales | N.º huecos |
|-----------------|-----------------------------------|-----------------|------------|
| Frente.....     | Calle n.º 15                      | 84'50           | 16         |
| Derecha.....    | Calle n.º 22                      | 72'90           | 8          |
| Izquierda.....  | Chaflón de las calles n.º 15 y 17 | 4'50            | 8          |
| Fondo.....      | Calle n.º 17                      | 114'50          | 28         |

## VALORACIÓN

| Planta edificada     | Renta | Metros cuadrados | Precio m <sup>2</sup> | Valor |
|----------------------|-------|------------------|-----------------------|-------|
| Viviendas            |       | 615'69           |                       |       |
| Anejos               |       | 252'21           |                       |       |
| TOTAL.....           |       |                  |                       |       |
| Total cubierta ..... |       | 867'90           |                       |       |
| Id. descubierta..... |       | 1.906'23         |                       |       |
| Totales.....         |       | 2.774'13         |                       |       |

Muros: mampostería  
Entramados: rollizo y I  
Cubiertas: feja árabe  
Escaleras: feja ladrillo  
Revocos: m. mixto  
Pavimentos: morisco y cemento  
Revestidos: yeso  
Decoración

## DEPENDENCIAS Y SERVICIOS

|              |    |
|--------------|----|
| Dormitorios: | 26 |
| Comedores:   | 6  |
| Despensa     | 6  |

Establos: \_\_\_\_\_  
Desvanes: \_\_\_\_\_  
Corral o patios: \_\_\_\_\_

Agua: corriente  
Cocina: \_\_\_\_\_  
W. C. \_\_\_\_\_

Procede de agrupación o segregación de fincas cuyos antiguos propietarios eran:

Título: \_\_\_\_\_ Fecha: \_\_\_\_\_

Nombre autorizante y residencia:

Persona a favor de quien está inscrita:

Fecha de inscripción:

Persona a favor de quien se transmite:

Fecha de transmisión:


Nombre y residencia de Autoridad o Notario que autoriza:

**Incidencias:**

Observaciones: El total de superficie de la H<sup>2</sup>-22, son 4,100'42 m<sup>2</sup>; que son los 2.774'13 m<sup>2</sup> anteriores más, 1.326'29 m<sup>2</sup> sobre los que está edificadas el Banco Zaragozano, de propiedad particular.




BELCHITE  
MANEANA Nº 21

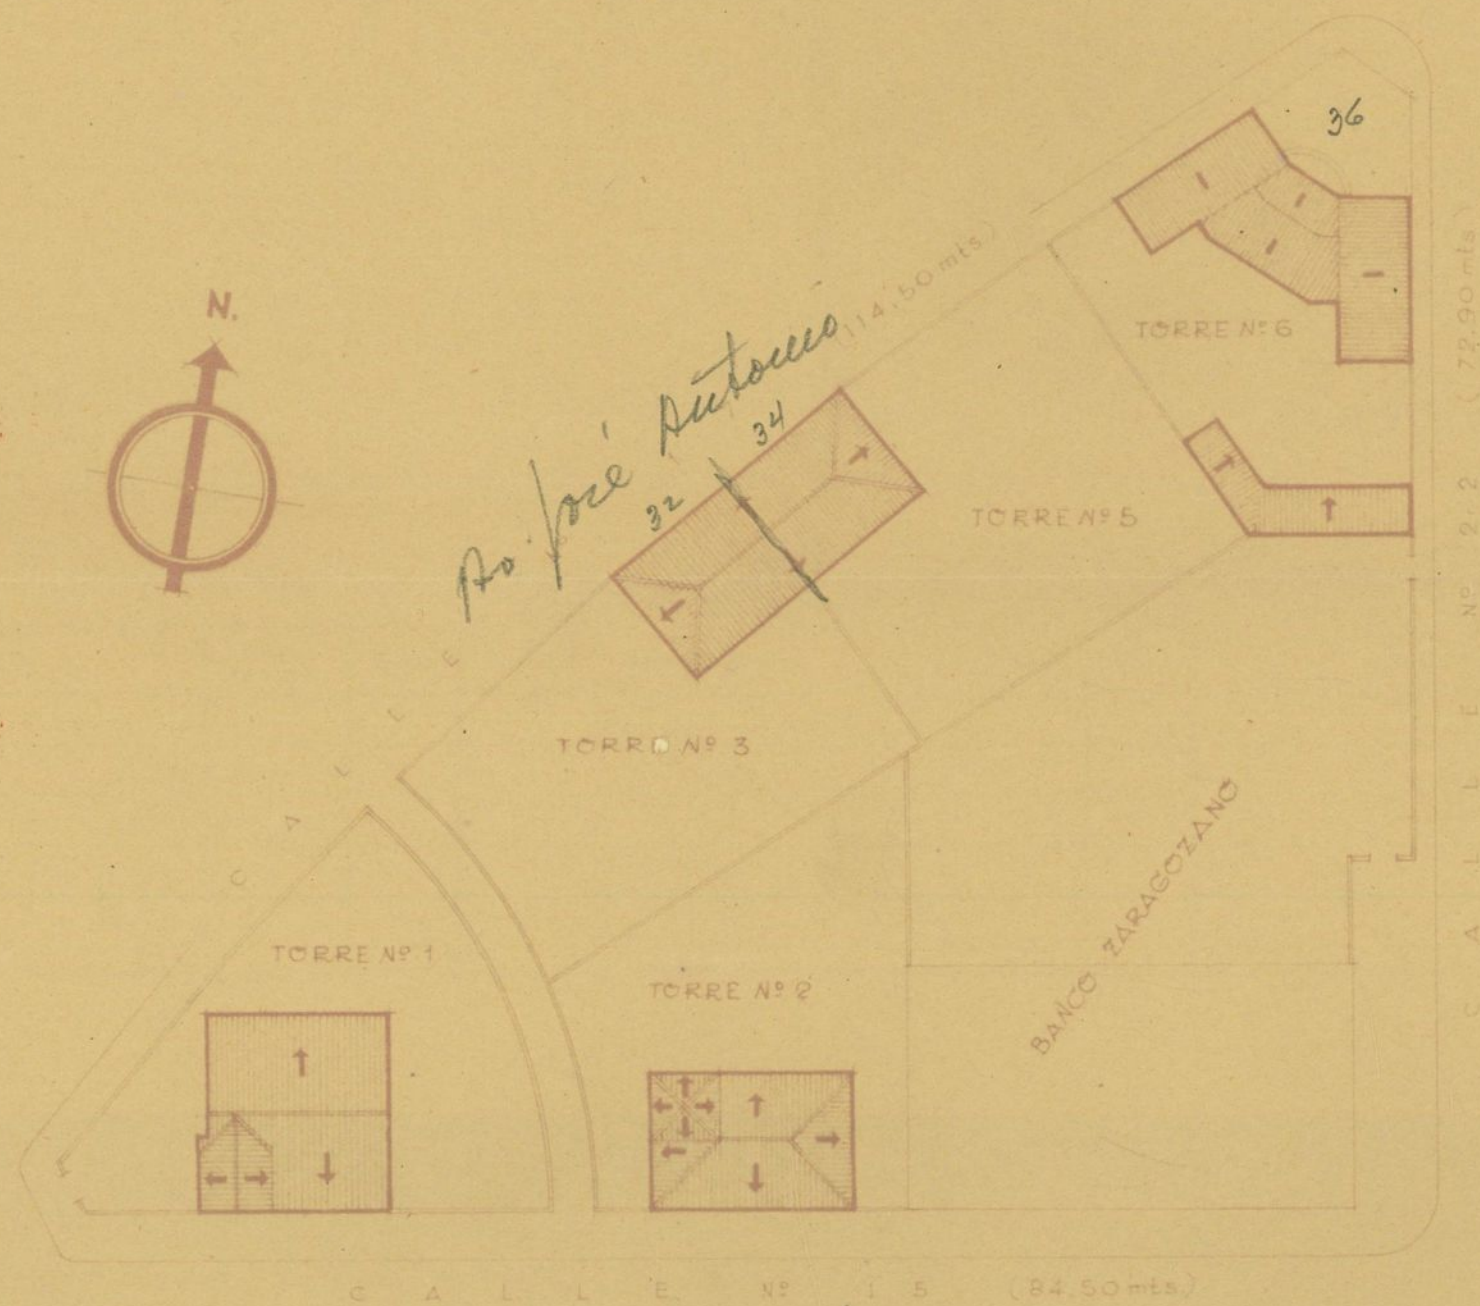

18 de julio



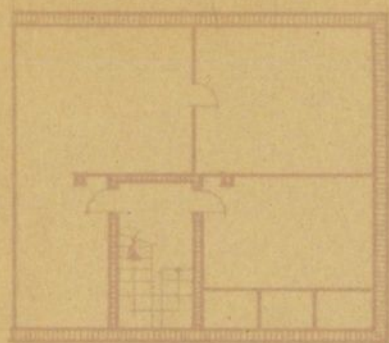


PLANTA de SOTANOS



PLANTA BAJA



ALZADO LATERAL

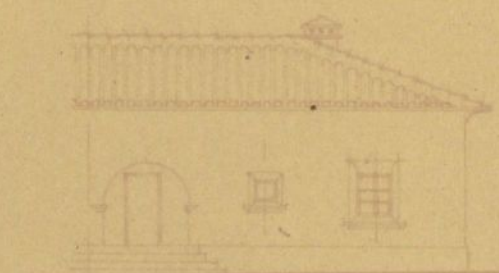

BELCHITE  
TORRE Nº 3

Escala 1:200.

### ARRENDAMIENTOS

| Arrendatario | Fecha contrato | Renta | Arrendatario | Fecha contrato | Renta | Arrendatario | Fecha contrato | Renta |
|--------------|----------------|-------|--------------|----------------|-------|--------------|----------------|-------|
|              |                |       |              |                |       |              |                |       |
|              |                |       |              |                |       |              |                |       |
TOMO .....  
LIBRO .....  
FOLIO .....  
FINCA .....  
INSCRIPCION .....  
SEGREGACION .....

DESCRIPCION DE LA FINCA:

CALLE O PLAZA: Calle n° 17 N°

Expediente general n.º

## L I N D E R O S

| L I N D E R O S |                                | Metros lineales | N.º huecos |
|-----------------|--------------------------------|-----------------|------------|
| Frente.....     | Calle n.º 17                   | 30'45           | 4          |
| Derecha.....    | Calle de Paso                  | 16'20           | 3          |
| Izquierda.....  | Torre n.º 5                    | 22'00           |            |
| Fondo.....      | Torre n.º 2 y Banco Zaragozano | 31'10           | 3          |

| Planta edificada     | Renta | Metros cuadrados | Precio m <sup>2</sup> | Valor |
|----------------------|-------|------------------|-----------------------|-------|
| Vivienda             |       | 89'55            |                       |       |
| Anejos               |       | 51'72            |                       |       |
| TOTAL.....           |       |                  |                       |       |
| Total cubierta ..... |       | 141'27           |                       |       |
| Id. descubierta..... |       | 428'73           |                       |       |
| Totales.....         |       | 570'00           |                       |       |

Muros: mamposteria  
Enramados: rollizo  
Cubiertas: teja arabe  
Escaleras: f = aladrillo  
Revocos: m = mixto  
Pavimentos: mosaico y cemento  
Revestidos: yeso  
Decoración

|              |   |
|--------------|---|
| Dormitorios: | 3 |
| Comedores:   | 1 |
| Despensa     | 1 |

Establos: \_\_\_\_\_  
Desvanes: \_\_\_\_\_  
Corral o patios: \_\_\_\_\_ 2

Agua: *corriente*  
Cocina: \_\_\_\_\_  
W. C. \_\_\_\_\_

Procede de agrupación o segregación de fincas cuyos antiguos propietarios eran:

Título: \_\_\_\_\_ Fecha: \_\_\_\_\_

Nombre autorizante y residencia:

Persona a favor de quien está inscrita:

Fecha de inscripción:

Persona a favor de quien se transmite:

Fecha de transmisión:

Nombre y residencia de Autoridad o Notario que autoriza:


**Incidencias:**

Observaciones: Tiene sotano en toda la superficie de la vivienda. El numero de huecos corresponden tambien a las fachadas de la vivienda. Tiene corral y huerto, que determinan los limites de la finca.



Torre n° 3

BELCHITE  
TORRE N° 3

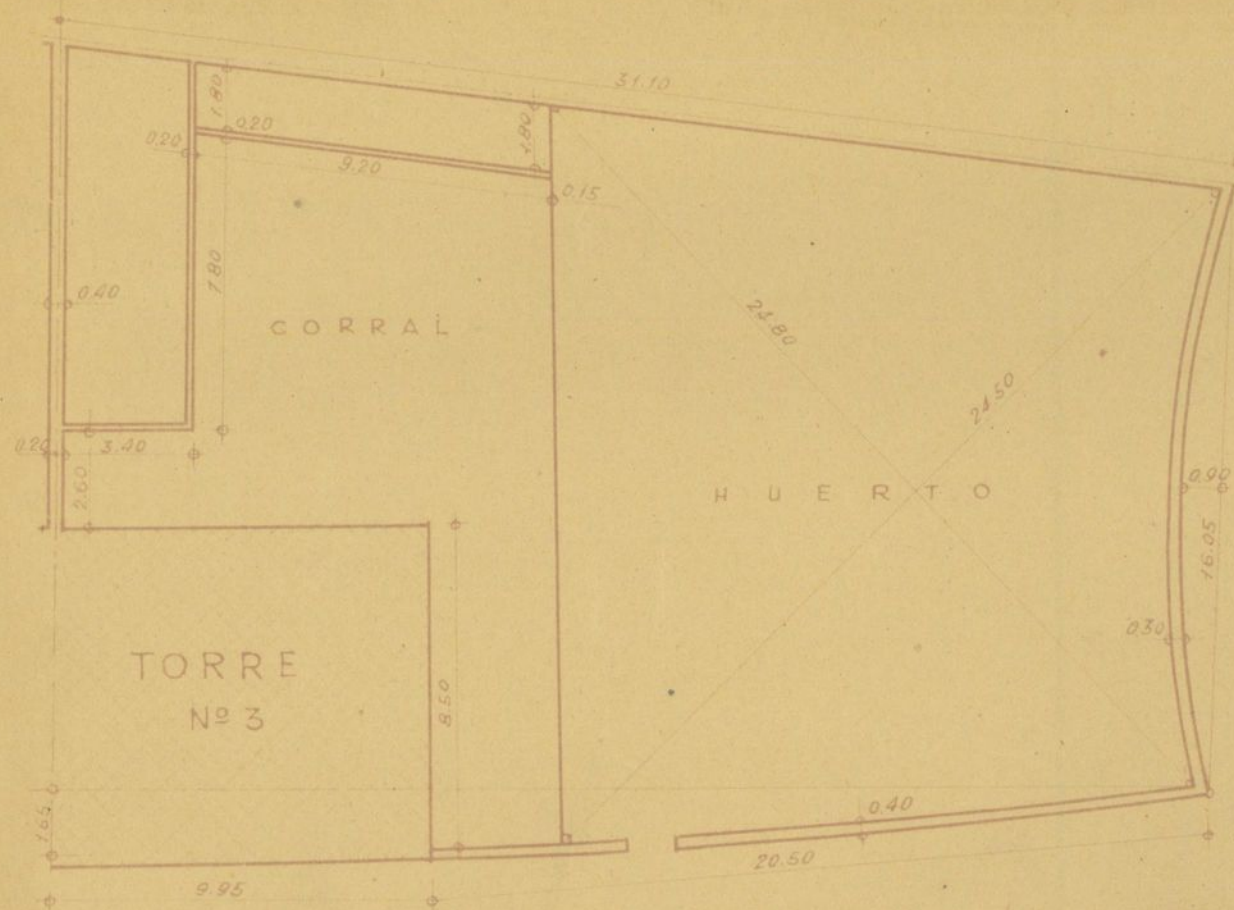


Escala 1:200.


### ARRENDAMIENTOS

| Arrendatario | Fecha contrato | Renta | Arrendatario | Fecha contrato | Renta | Arrendatario | Fecha contrato | Renta |
|--------------|----------------|-------|--------------|----------------|-------|--------------|----------------|-------|
|              |                |       |              |                |       |              |                |       |
|              |                |       |              |                |       |              |                |       |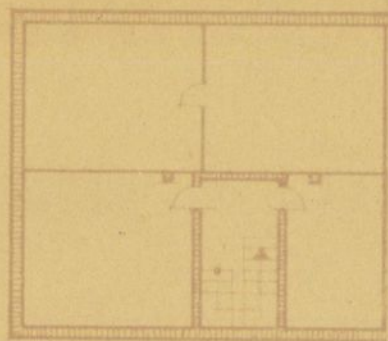
PLANTA de SOTANOS

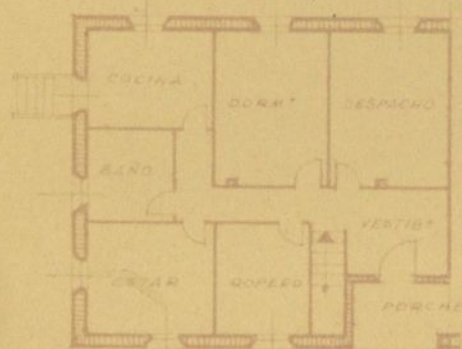

PLANTA BAJA



ACOTADO LATERAL

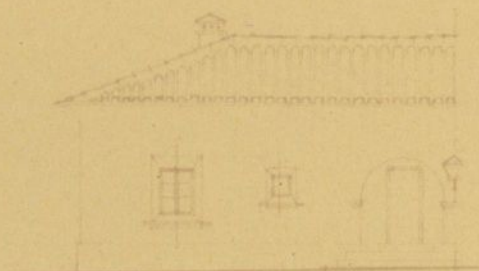

BELCHITE  
TORRE Nº 5

Escala 1:200.

### ARRENDAMIENTOS


| Arrendatario | Fecha contrato | Renta | Arrendatario | Fecha contrato | Renta | Arrendatario | Fecha contrato | Renta |
|--------------|----------------|-------|--------------|----------------|-------|--------------|----------------|-------|
|              |                |       |              |                |       |              |                |       |
|              |                |       |              |                |       |              |                |       |
| REGISTRO PROPIEDAD   |                                                                    | FINCA:   |                        | Período vida: 1º        |           | Expediente general n.º       |            |
|---|--------------------------------------------------------------------|---|------------------------|-------------------------|-----------|------------------------------|------------|
| TOMO _____   | PROVINCIA: <u>Zaragoza</u>                                         | FINCA: <u>Zorra nº 5. Mª - 22-</u>   |                        | Período vida: <u>1º</u> |           | Expediente general n.º _____ |            |
| LIBRO _____   | LOCALIDAD: <u>Belchite</u>                                         | CALLE O PLAZA: <u>Calle nº 17</u>   |                        | N.º _____               |           |                              |            |
| FOLIO _____   | DESCRIPCION DE LA FINCA: _____<br>_____<br>_____<br>_____<br>_____ |   |                        |                         |           |                              |            |
| FINCA _____   |                                                                    |   |                        |                         |           |                              |            |
| INSCRIPCION _____   |                                                                    |   |                        |                         |           |                              |            |
| SEGREGACION _____   |                                                                    |   |                        |                         |           |                              |            |
|   |                                                                    |   |                        |                         |           |                              |            |
| Procede de agrupación o segregación de fincas cuyos antiguos propietarios eran: _____<br>_____<br>_____<br>_____<br>_____   |                                                                    | DATOS DE LA FINCA   |                        |                         |           |                              |            |
|   |                                                                    | L I N D E R O S   |                        |                         |           | Metros lineales              | N.º huecos |
|   |                                                                    | Frente.....   | { <u>Calle nº 17</u>   |                         |           | 27'95                        | 4          |
|   |                                                                    | Derecha.....   | { <u>Zorra nº - 3-</u> |                         |           | 22'00                        |            |
|   |                                                                    | Izquierda.....   | { <u>Zorra nº - 6-</u> |                         |           | 23'20                        | 3          |
| Fondo.....   | { <u>Banco Zaragozano</u>                                          |   |                        | 24'80                   | 3         |                              |            |
|   |                                                                    | VALORACIÓN   |                        |                         |           |                              |            |
|   |                                                                    | Planta edificada   | Renta                  | Metros cuadrados        | Precio m² | Valor                        |            |
|   |                                                                    | <u>Vivienda</u>   |                        | 89'55                   |           |                              |            |
|   |                                                                    | <u>Anejo</u>   |                        | 56'70                   |           |                              |            |
|   |                                                                    |   |                        |                         |           |                              |            |
| TOTAL.....   |                                                                    |   |                        |                         |           |                              |            |
| Total cubierta .....   |                                                                    |   | 146'25                 |                         |           |                              |            |
| Id. descubierta.....   |                                                                    |   | 445'87                 |                         |           |                              |            |
| Totales.....   |                                                                    |   | 592'12                 |                         |           |                              |            |
| Título: _____ Fecha: _____<br>Nombre autorizante y residencia: _____<br>_____<br>Persona a favor de quien está inscrita: _____<br>_____<br>Fecha de inscripción: _____<br>Persona a favor de quien se transmite: _____<br>_____<br>Fecha de transmisión: _____<br>Nombre y residencia de Autoridad o Notario que autoriza: _____<br>_____<br>Incidencias: _____<br>_____<br>_____ |                                                                    | Muros: <u>mampostería</u><br>Entramados: <u>rollos</u><br>Cubiertas: <u>teja árabe</u><br>Escaleras: <u>de ladrillo</u><br>Revocos: <u>m.º mixto</u><br>Pavimentos: <u>mosaico y cemento</u><br>Revestidos: <u>yeso</u><br>Decoración: _____ |                        |                         |           |                              |            |
|   |                                                                    | DEPENDENCIAS Y SERVICIOS   |                        |                         |           |                              |            |
|   |                                                                    | Dormitorios: _____   |                        |                         |           |                              | 3          |
|   |                                                                    | Comedores: _____   |                        |                         |           |                              | 1          |
|   |                                                                    | <u>Despensa</u>   |                        |                         |           |                              | 1          |
| Establos: _____   |                                                                    |   |                        |                         |           |                              |            |
| Desvanes: _____   |                                                                    |   |                        |                         |           |                              |            |
| Corral o patios: _____   |                                                                    |   |                        |                         | 2         |                              |            |
| Agua: <u>corriente</u>   |                                                                    |   |                        |                         |           |                              |            |
| Cocina: _____   |                                                                    |   |                        |                         | 1         |                              |            |
| W. C. _____   |                                                                    |   |                        |                         | 1         |                              |            |
|   |                                                                    | Observaciones: <u>Tiene sótano en toda la superficie de la vivienda.</u><br><u>El número de huecos corresponden también a las fachadas de la vivienda. Tiene corral y huerto que determinan los límites de la finca.</u>                     |                        |                         |           |                              |            |
|   |                                                                    |   |                        |                         |           |                              |            |
Torre n° 5

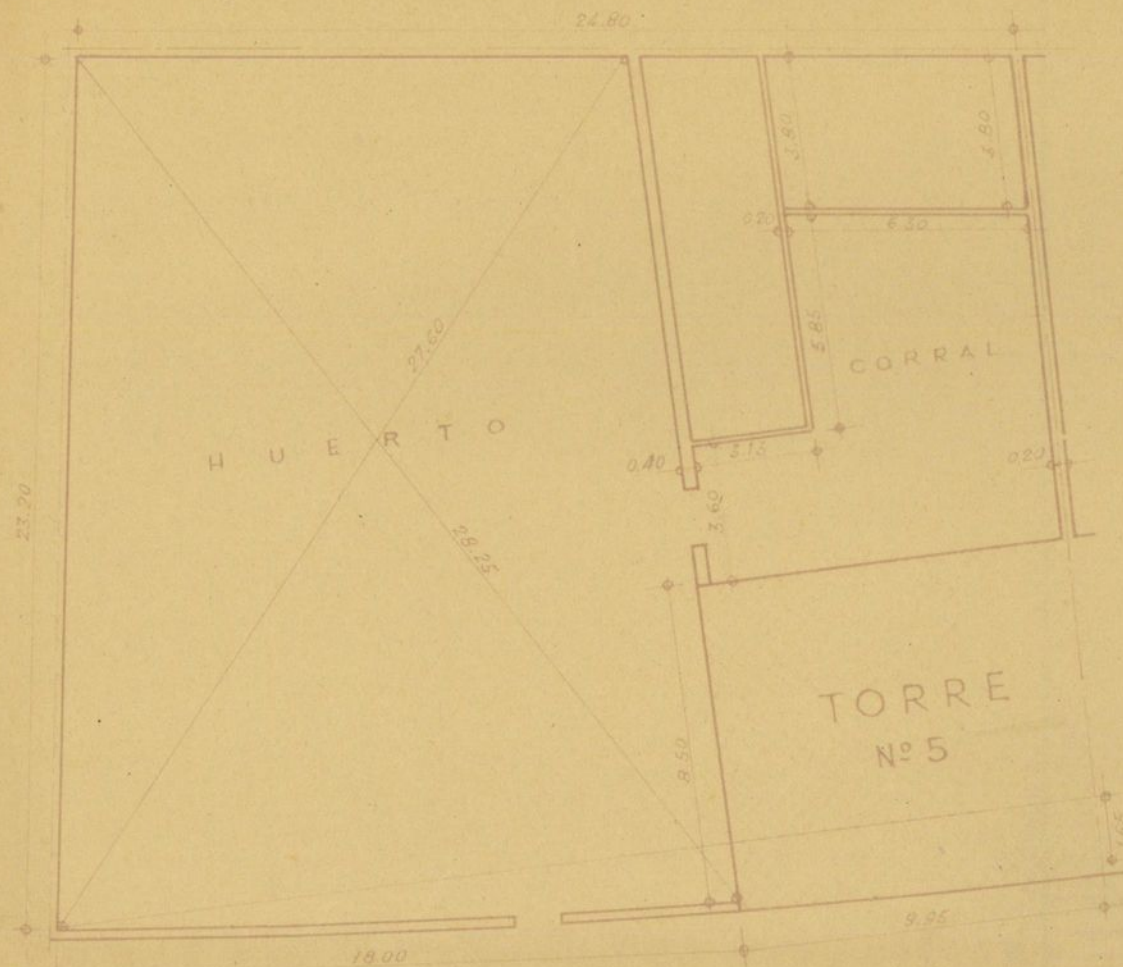

BELCHITE  
TORRE No 5

Escala 1:200.

### ARRENDAMIENTOS

| Arrendatario | Fecha contrato | Renta | Arrendatario | Fecha contrato | Renta | Arrendatario | Fecha contrato | Renta |
|--------------|----------------|-------|--------------|----------------|-------|--------------|----------------|-------|
|              |                |       |              |                |       |              |                |       |
|              |                |       |              |                |       |              |                |       |
## REGISTRO PROPIEDAD

TOMO \_\_\_\_\_  
 LIBRO \_\_\_\_\_  
 FOLIO \_\_\_\_\_  
 FINCA \_\_\_\_\_  
 INSCRIPCION \_\_\_\_\_  
 SEGREGACION \_\_\_\_\_

PROVINCIA: ZaragozaLOCALIDAD: BelchiteFINCA: Torre nº 2 M<sup>a</sup> - 22CALLE O PLAZA: Calle nº 15 N.º \_\_\_\_\_Período vida: 1º

Expediente general n.º \_\_\_\_\_

DESCRIPCION DE LA FINCA: \_\_\_\_\_

## DATOS DE LA FINCA

| LINDEROS       |                                      | Metros lineales | N.º huecos |
|----------------|--------------------------------------|-----------------|------------|
| Frente.....    | <u>Calle nº 15</u>                   | <u>21'60</u>    | <u>8</u>   |
| Derecha.....   | <u>Edificio del Banco Zaragozano</u> | <u>32'85</u>    | <u>4</u>   |
| Izquierda..... | <u>Calle de Paso</u>                 | <u>17'60</u>    | <u>5</u>   |
| Fondo.....     | <u>Torre nº 3</u>                    | <u>30'45</u>    | <u>7</u>   |

## VALORACIÓN

| Planta edificada     | Renta | Metros cuadrados | Precio m <sup>2</sup> | Valor |
|----------------------|-------|------------------|-----------------------|-------|
| <u>Vivienda</u>      |       | <u>118'80</u>    |                       |       |
| <u>Anejos</u>        |       | <u>23'35</u>     |                       |       |
| TOTAL.....           |       |                  |                       |       |
| Total cubierta.....  |       | <u>142'15</u>    |                       |       |
| Id. descubierta..... |       | <u>450'21</u>    |                       |       |
| Totales.....         |       | <u>592'36</u>    |                       |       |

Muros: mampostería  
 Entramados: relleno  
 Cubiertas: teja árabe  
 Escaleras: de ladrillo  
 Revocos: m<sup>o</sup> mixto  
 Pavimentos: mosaico  
 Revestidos: yeso  
 Decoración: \_\_\_\_\_

## DEPENDENCIAS Y SERVICIOS

Dormitorios: 6  
 Comedores: 1  
Despensa 1

Establos: \_\_\_\_\_  
 Desvanes: \_\_\_\_\_  
 Corral o patios: 1

Agua: corriente  
 Cocina: 1  
 W. C.: 1

Procede de agrupación o segregación de fincas cuyos antiguos propietarios eran: \_\_\_\_\_

Título: \_\_\_\_\_ Fecha: \_\_\_\_\_

Nombre autorizante y residencia: \_\_\_\_\_

Persona a favor de quien está inscrita: \_\_\_\_\_

Fecha de inscripción: \_\_\_\_\_

Persona a favor de quien se transmite: \_\_\_\_\_

Fecha de transmisión: \_\_\_\_\_


Nombre y residencia de Autoridad o Notario que autoriza: \_\_\_\_\_

Incidencias: \_\_\_\_\_

Observaciones: Tiene sótano en la mitad de la vivienda. Está rodeada de un jardín-huerto. Los huecos pertenecen también a las fachadas.



Torre n° 2

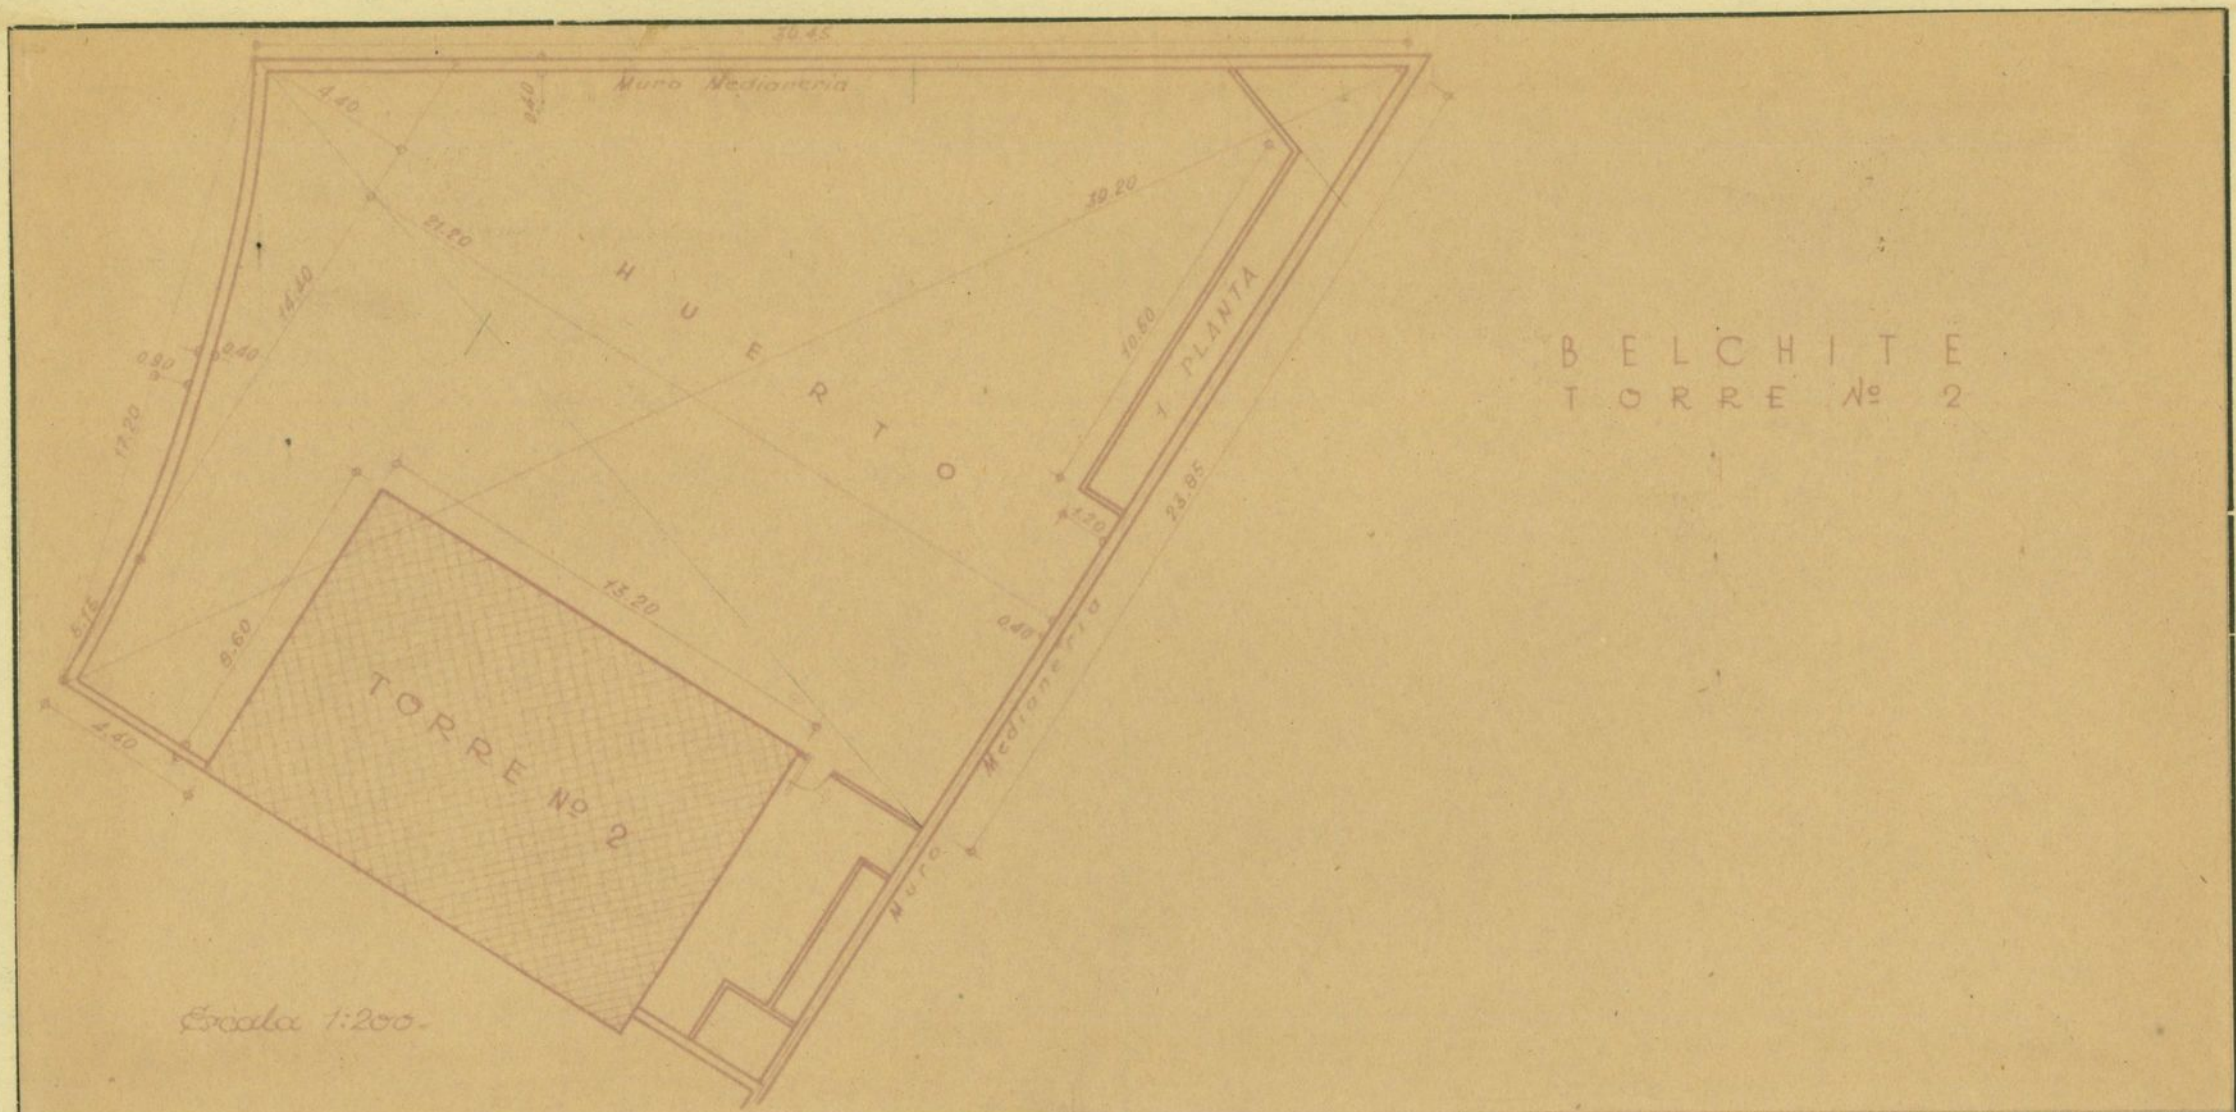


BELCHITE  
TORRE Nº 2


### ARRENDAMIENTOS

| Arrendatario | Fecha contrato | Renta | Arrendatario | Fecha contrato | Renta | Arrendatario | Fecha contrato | Renta |
|--------------|----------------|-------|--------------|----------------|-------|--------------|----------------|-------|
|              |                |       |              |                |       |              |                |       |
|              |                |       |              |                |       |              |                |       |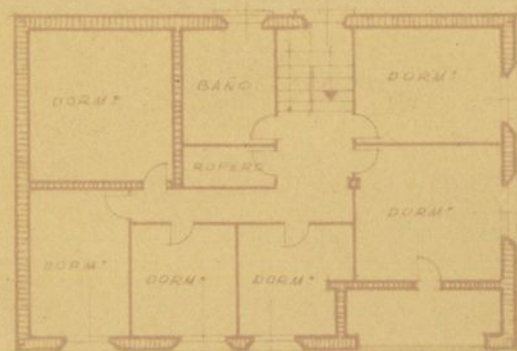
PLANTA ALTA

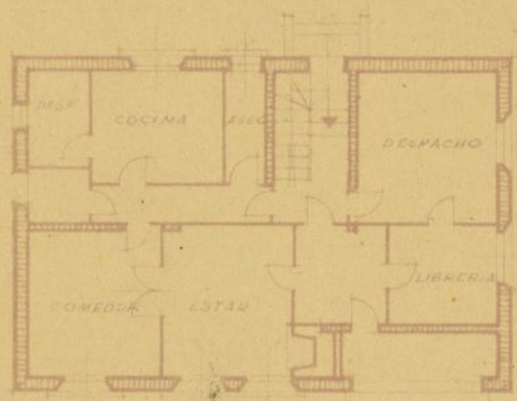

PLANTA BAJA

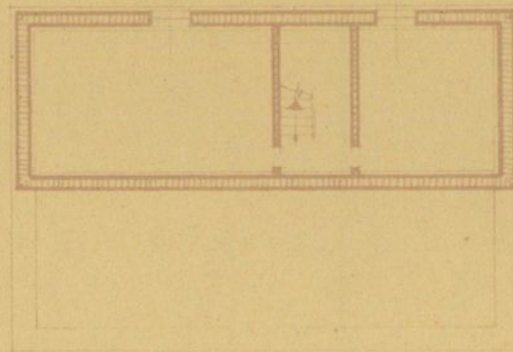

PLANTA de SOTANOS

Escala 1:200.

BELCHITE  
TORRE Nº 2




### ARRENDAMIENTOS

| Arrendatario | Fecha contrato | Renta | Arrendatario | Fecha contrato | Renta | Arrendatario | Fecha contrato | Renta |
|--------------|----------------|-------|--------------|----------------|-------|--------------|----------------|-------|
|              |                |       |              |                |       |              |                |       |
|              |                |       |              |                |       |              |                |       |
# BELCHITE TORRE Nº 6

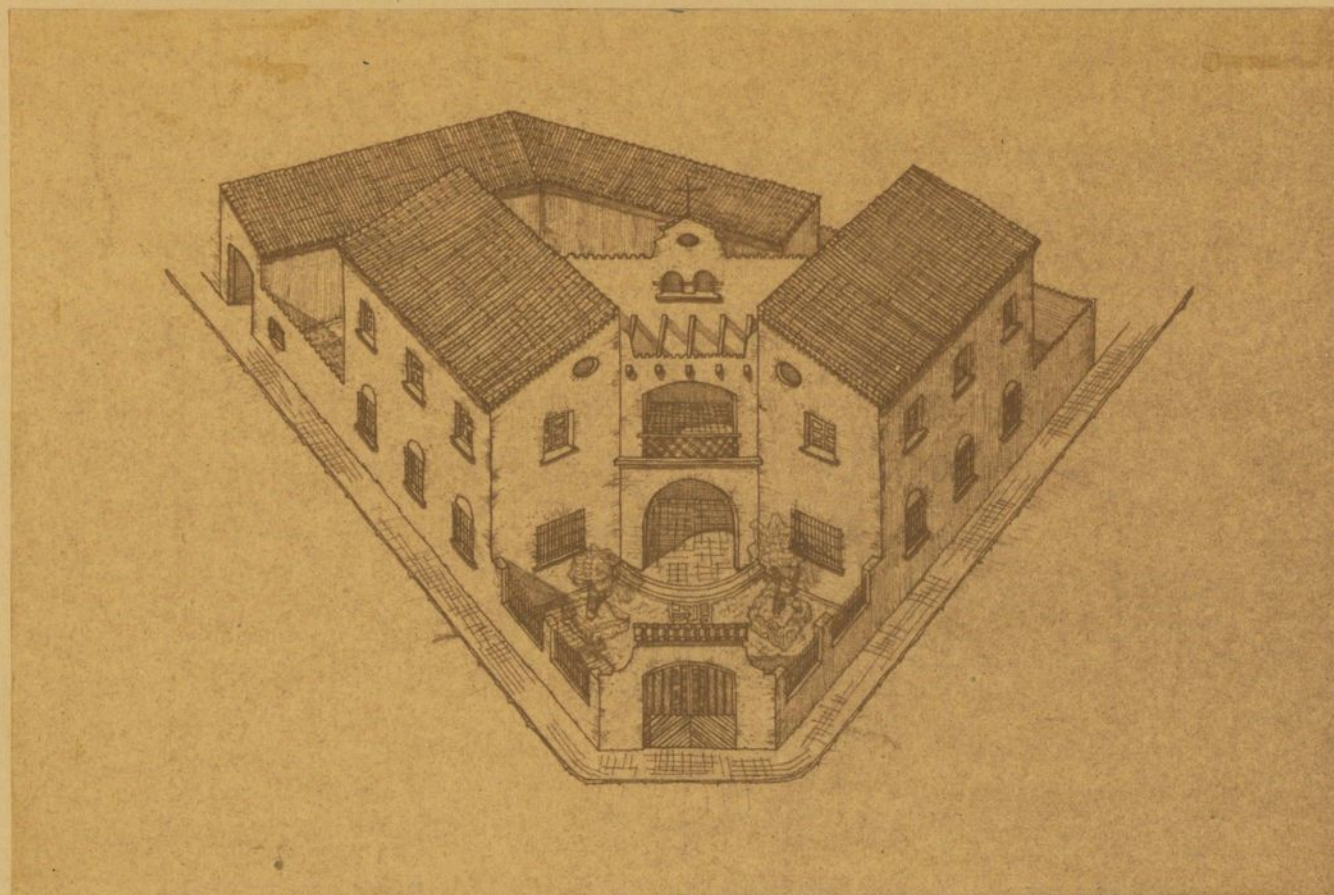

## ARRENDAMIENTOS

| Arrendatario | Fecha contrato | Renta | Arrendatario | Fecha contrato | Renta | Arrendatario | Fecha contrato | Renta |
|--------------|----------------|-------|--------------|----------------|-------|--------------|----------------|-------|
|              |                |       |              |                |       |              |                |       |
|              |                |       |              |                |       |              |                |       |
## REGISTRO PROPIEDAD

TOMO \_\_\_\_\_  
LIBRO \_\_\_\_\_  
FOLIO \_\_\_\_\_  
FINCA \_\_\_\_\_  
INSCRIPCION \_\_\_\_\_  
SEGREGACION \_\_\_\_\_

PROVINCIA: Zaragoza  
LOCALIDAD: Belchite

FINCA: Torre n° 6 M<sup>a</sup>. 22.  
CALLE O PLAZA: Calle n° 22 N.º \_\_\_\_\_

Período vida: 1º Expediente general n.º \_\_\_\_\_

DESCRIPCION DE LA FINCA: \_\_\_\_\_

## DATOS DE LA FINCA

| LINDEROS       |                                                           | Metros lineales              | N.º huecos |
|----------------|-----------------------------------------------------------|------------------------------|------------|
| Frente.....    | <u>Chaflán a las calles n° 17 y 22</u>                    | <u>4'80</u>                  | <u>6</u>   |
| Derecha.....   | <u>Calle n° 17</u>                                        | <u>22'70</u>                 | <u>6</u>   |
| Izquierda..... | <u>Calle n° 22</u>                                        | <u>28'40</u>                 | <u>8</u>   |
| Fondo.....     | <u>Edificio del Banco Zaragozano</u><br><u>Torre n° 5</u> | <u>11'85</u><br><u>23'20</u> |            |

## VALORACIÓN

| Planta edificada     | Renta | Metros cuadrados | Precio m <sup>2</sup> | Valor |
|----------------------|-------|------------------|-----------------------|-------|
| <u>Vivienda</u>      |       | <u>156'42</u>    |                       |       |
| <u>Anexos</u>        |       | <u>72'44</u>     |                       |       |
| TOTAL.....           |       |                  |                       |       |
| Total cubierta.....  |       | <u>228'86</u>    |                       |       |
| Id. descubierta..... |       | <u>276'27</u>    |                       |       |
| Totales.....         |       | <u>505'13</u>    |                       |       |

Procede de agrupación o segregación de fincas cuyos antiguos propietarios eran: \_\_\_\_\_

Título: \_\_\_\_\_ Fecha: \_\_\_\_\_

Nombre autorizante y residencia: \_\_\_\_\_

Persona a favor de quien está inscrita: \_\_\_\_\_

Fecha de inscripción: \_\_\_\_\_

Persona a favor de quien se transmite: \_\_\_\_\_

Fecha de transmisión: \_\_\_\_\_

Nombre y residencia de Autoridad o Notario que autoriza: \_\_\_\_\_

Incidencias: \_\_\_\_\_

Observaciones: Ante la puerta de  
entrada tiene un pequeño  
patio.

Muros: mampostería  
Entramados: rollizos  
Cubiertas: teja árabe  
Escaleras: de ladrillo  
Revocos: mortero mixto  
Pavimentos: mosaicos  
Revestidos: yeso  
Decoración: \_\_\_\_\_

## DEPENDENCIAS Y SERVICIOS

Dormitorios: 5  
Comedores: 1  
Despensa 1

Establos: \_\_\_\_\_  
Desvanes: \_\_\_\_\_  
Corral o patios: 2



Agua: corriente  
Cocina: 2  
W. C.: 2



Torre nº 6

Escala 1:200.

# BELCHITE TORRE Nº 6

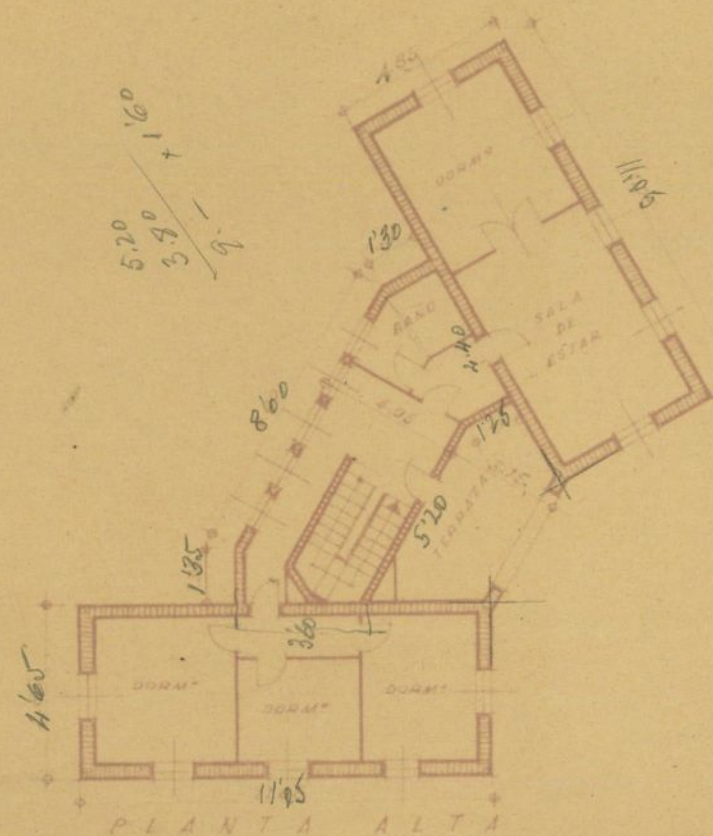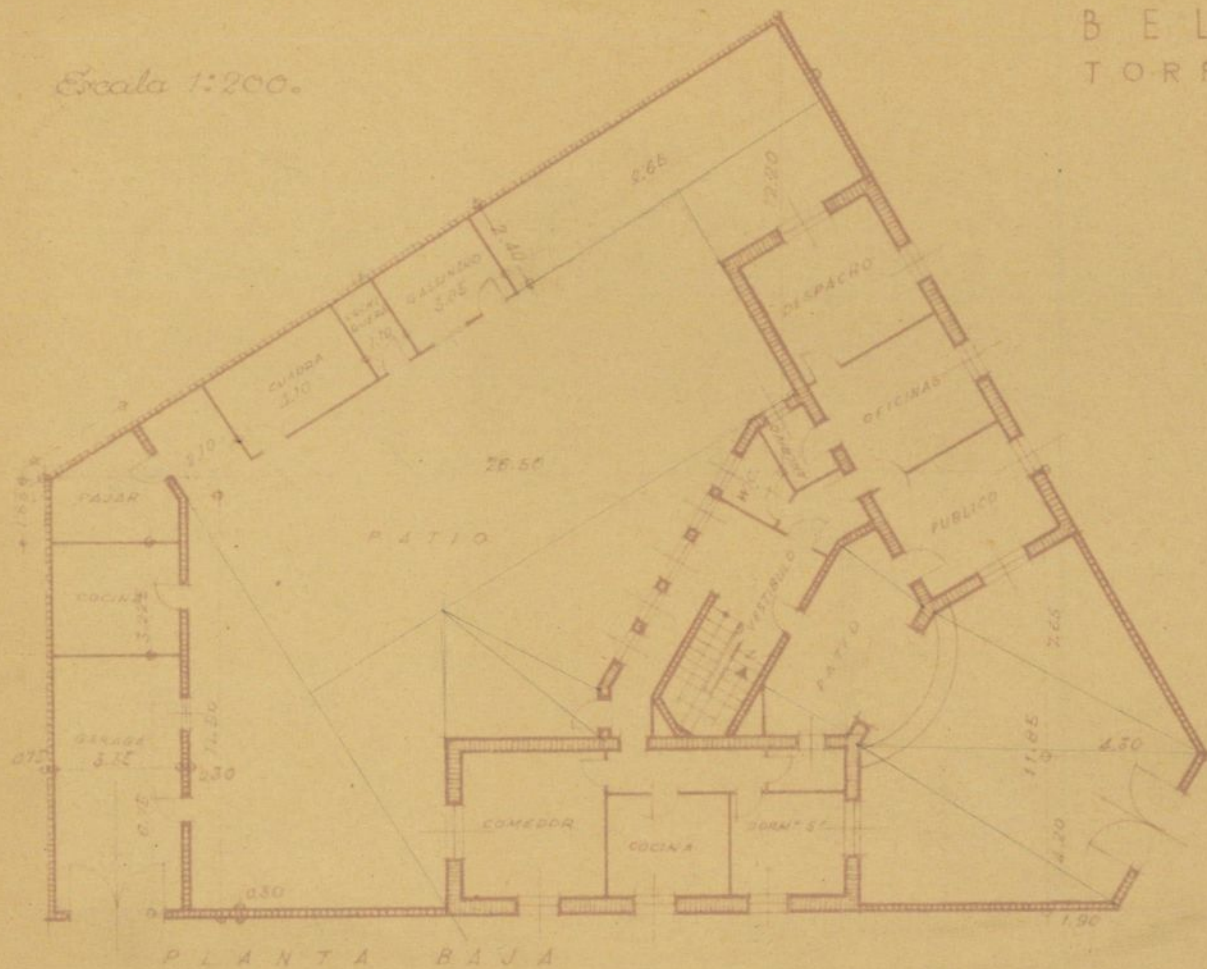

## ARRENDAMIENTOS

| Arrendatario | Fecha contrato | Renta | Arrendatario | Fecha contrato | Renta | Arrendatario | Fecha contrato | Renta |
|--------------|----------------|-------|--------------|----------------|-------|--------------|----------------|-------|
|              |                |       |              |                |       |              |                |       |
|              |                |       |              |                |       |              |                |       |
Archivo de Zaragoza

REGISTRO PROPIEDAD

TOMO

LIBRO

FOLIO

FINCA

INSCRIPCION

SEGREGACION

PROVINCIA: Zaragoza

LOCALIDAD: Belchite

DESCRIPCION DE LA FINCA:

FINCA: Yome n° 1 - Mª - 22 -

CALLE O PLAZA: Calle n° 15 N.º

Período vida: 1º

Expediente general n.º

DATOS DE LA FINCA

| LINDEROS       |                                       | Metros lineales | N.º huecos |
|----------------|---------------------------------------|-----------------|------------|
| Frente.....    | <u>Calle n° 15</u>                    | <u>30'40</u>    | <u>8</u>   |
| Derecha.....   | <u>Calle de Paso</u>                  | <u>30'50</u>    | <u>7</u>   |
| Izquierda..... | <u>Chaparral a calles n°s 15 y 17</u> | <u>4'50</u>     | <u>8</u>   |
| Fondo.....     | <u>Calle n° 17</u>                    | <u>30'40</u>    | <u>8</u>   |

VALORACIÓN

| Planta edificada     | Renta | Metros cuadrados | Precio m² | Valor |
|----------------------|-------|------------------|-----------|-------|
| <u>Vivienda</u>      |       | <u>161'37</u>    |           |       |
| <u>Anexo</u>         |       | <u>48'00</u>     |           |       |
| TOTAL.....           |       |                  |           |       |
| Total cubierta.....  |       | <u>209'37</u>    |           |       |
| Id. descubierta..... |       | <u>305'15</u>    |           |       |
| Totales.....         |       | <u>514'52</u>    |           |       |

Observaciones: La fachada principal da a la calle n° 15, estando rodeada por el jardín y patio que son los que determinan los límites de la finca. Tiene sótano. Los huecos corresponden también a las fachadas de la vivienda.

Procede de agrupación o segregación de fincas cuyos antiguos propietarios eran:

Título: Fecha:

Nombre autorizante y residencia:

Persona a favor de quien está inscrita:

Fecha de inscripción:

Persona a favor de quien se transmite:

Fecha de transmisión:

Nombre y residencia de Autoridad o Notario que autoriza:

Incidenias:

Muros: mampostería

Entramados: viguetas I

Cubiertas: teja árabe

Escaleras: de ladrillo

Revocos: mortero mixto

Pavimentos: mosaicos

Revestidos: yeso

Decoración:

DEPENDENCIAS Y SERVICIOS

Dormitorios: 9

Comedores: 2

Despeunas: 2

Establos:

Desvanes: 1

Corral o patios: 1

Agua: corriente

Cocina: 2

W. C.: 2




## ARRENDAMIENTOS


[illegible]




# BELCHITE TORRE Nº 1

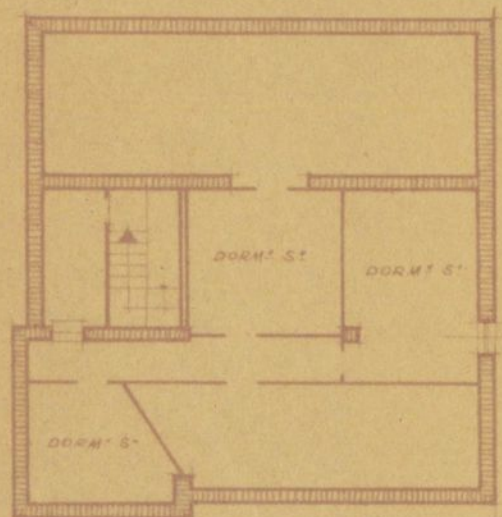

PLANTA 2ª DESVAN

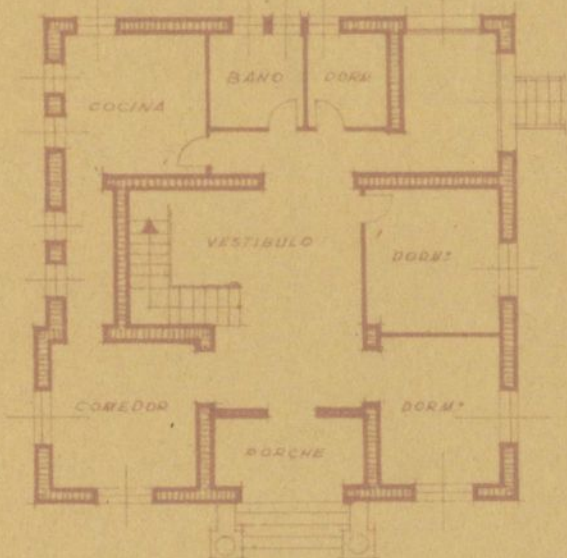

PLANTA BAJA

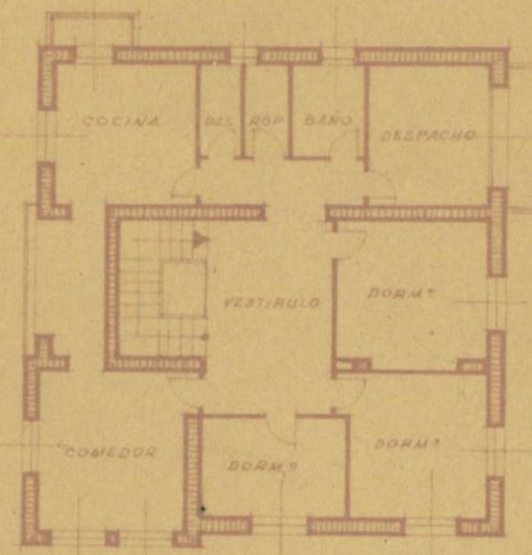

PLANTA ALTA

Escala 1:200.

## ARRENDAMIENTOS

| Arrendatario | Fecha contrato | Renta | Arrendatario | Fecha contrato | Renta | Arrendatario | Fecha contrato | Renta |
|--------------|----------------|-------|--------------|----------------|-------|--------------|----------------|-------|
|              |                |       |              |                |       |              |                |       |
|              |                |       |              |                |       |              |                |       |
