


12.441

PASEO DEL GENERALISIMO

= antes Ovalo =

MURO = Corte longitudinal = Escala 1:200

En rojo: rasante coronacion muro nuevo
En azul: rasante coronacion muro actual

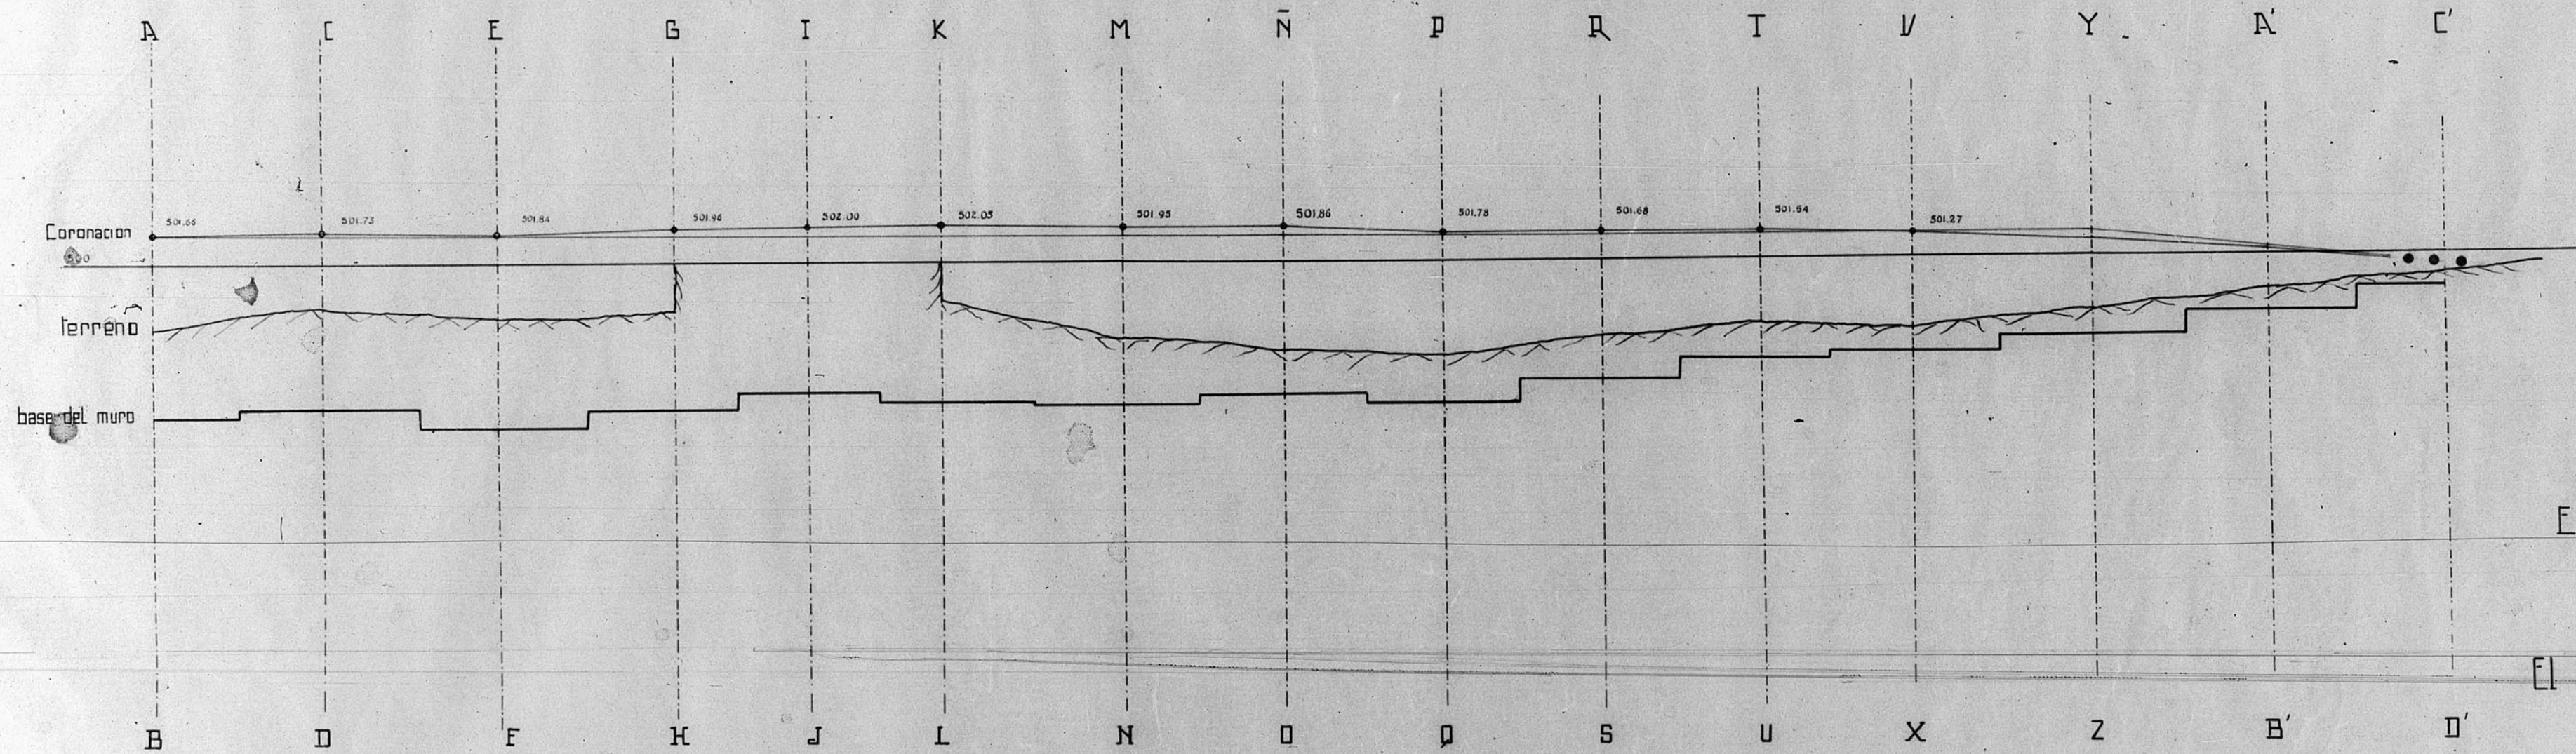

Teruel Octubre 1940
El Ingeniero Jefe de Obras

El Arquitecto Jefe

JUNTA DE GOBIERNO DE LA PROVINCIA DE TERUEL
Número de Archivo 168

