INSTITUTO GEOGRÁFICO Y CATASTRAL

MAPA NACIONAL TOPOGRÁFICO PARCELARIO

Provincia de Zaragoza
Partido judicial de Zaragoza

Término municipal de Zaragoza
Polígono núm. 86 **hoja** 1ª

Notas:
Parcela 132 del P. de 14 121

P.85 P.96 P.97 H.1ª H.2ª H.3ª H.4ª H.5ª P.68 P.70

POBLACION

POBLACION XLVI

POBLACION

POBLACION

MIRAFLORES

LA GRANJA

ESTACION DE UTRILLAS

Apolinario Ferrocarril

Acequia












Riegos

Quinta Julieta

Edificios

Cementerio

Depósito de agua

Talleres

Estación

Nota

Esta hoja empieza en la parcela 1 y Termina en la 133
siendo remata empieza en el 1 y Termina en el 7
~~La parcela 133 es la 134~~

HOJA 1ª

HOJA 2ª

HOJA 3ª

Polígono número 86

NORTE

Escala 1: 2000

Zaragoza a 30 de Junio de 1950
El Desarrollador-Revisor,

Zaragoza a 30 de Marzo de 1957
El Topógrafo Ayudante de Geografía y Catastro,

Conforme:
El Ingeniero, Jefe Provincial,

Aprobado:
El Director General

C. T. P. - Modelo 71. - 1.000 ejemplares. - Año 1946.

GOBIERNO DE ARAGON

INSTITUTO GEOGRÁFICO Y CATASTRAL

MAPA NACIONAL TOPOGRÁFICO PARCELARIO

Provincia de Zaragoza

Partido judicial de Zaragoza

Término municipal de Zaragoza

Polígono núm. 86 Hoja 2ª

HOJA CON E UNE

HOJA CON F UNE

HOJA CON D

HOJA CON G

MIRAFLORES

Polígono

Ferrocarril

Carretera de Zaragoza a Castellón

Camino Riego

Acequia

Escorredero

Nota

Esta hoja empieza en la parcela 134 y termina en la 219 números redondos en el EE y termina en el KC.

La parcela 218 del C. de la 161

" " 219 del N. de la 139

NORTE

Escala 1: 2000

Zaragoza a 20 de Junio de 1950

El Desarrollador-Revisor,

Zaragoza a 20 de Marzo de 1957

El Topógrafo Ayudante de Geografía y Catastro,

Conforme:

El Ingeniero, Jefe Provincial,

Aprobado:

El Director General

C. T. P. - Modelo 21. - 3.000 ejemplares. - Año 1946.

GOBIERNO DE ARAGÓN

Provincia de Zaragoza
Partido judicial de Zaragoza

INSTITUTO GEOGRÁFICO Y CATASTRAL

MAPA NACIONAL TOPOGRÁFICO PARCELARIO

Término municipal de Zaragoza
Polígono núm. 86 hoja 3ª

MIRAFLORES

Este hoja empieza en la 220 y termina en la 345 numeros, y numero empieza en el XCI y termina en el CXXXIX

La parcela 342 al O. de la 284
La " 343 al N. de la 305
La " 344 al N. de la 324
La " 345 al O. de la 324

Zaragoza a 6 de Junio de 1950
El Desarrollador-Revisor,

Zaragoza a 20 de Marzo de 1951
El Topógrafo Ayudante de Geografía y Catastro,
Joaquín Gil

Conforme:
El Ingeniero, Jefe Provincial,

Aprobado:
El Director General

Escala 1: 2000

C.T.P. - Modelo 71. - 2.000 ejemplares. - Año 1948.

GOBIERNO DE ARAGON

CATASTRO TOPOGRÁFICO PARCELARIO


Trabajos Topográficos Catastrales

Provincia de Zaragoza

Partido judicial de Zaragoza

Término municipal de Zaragoza

Polígono núm. 86 Hoja 4ª

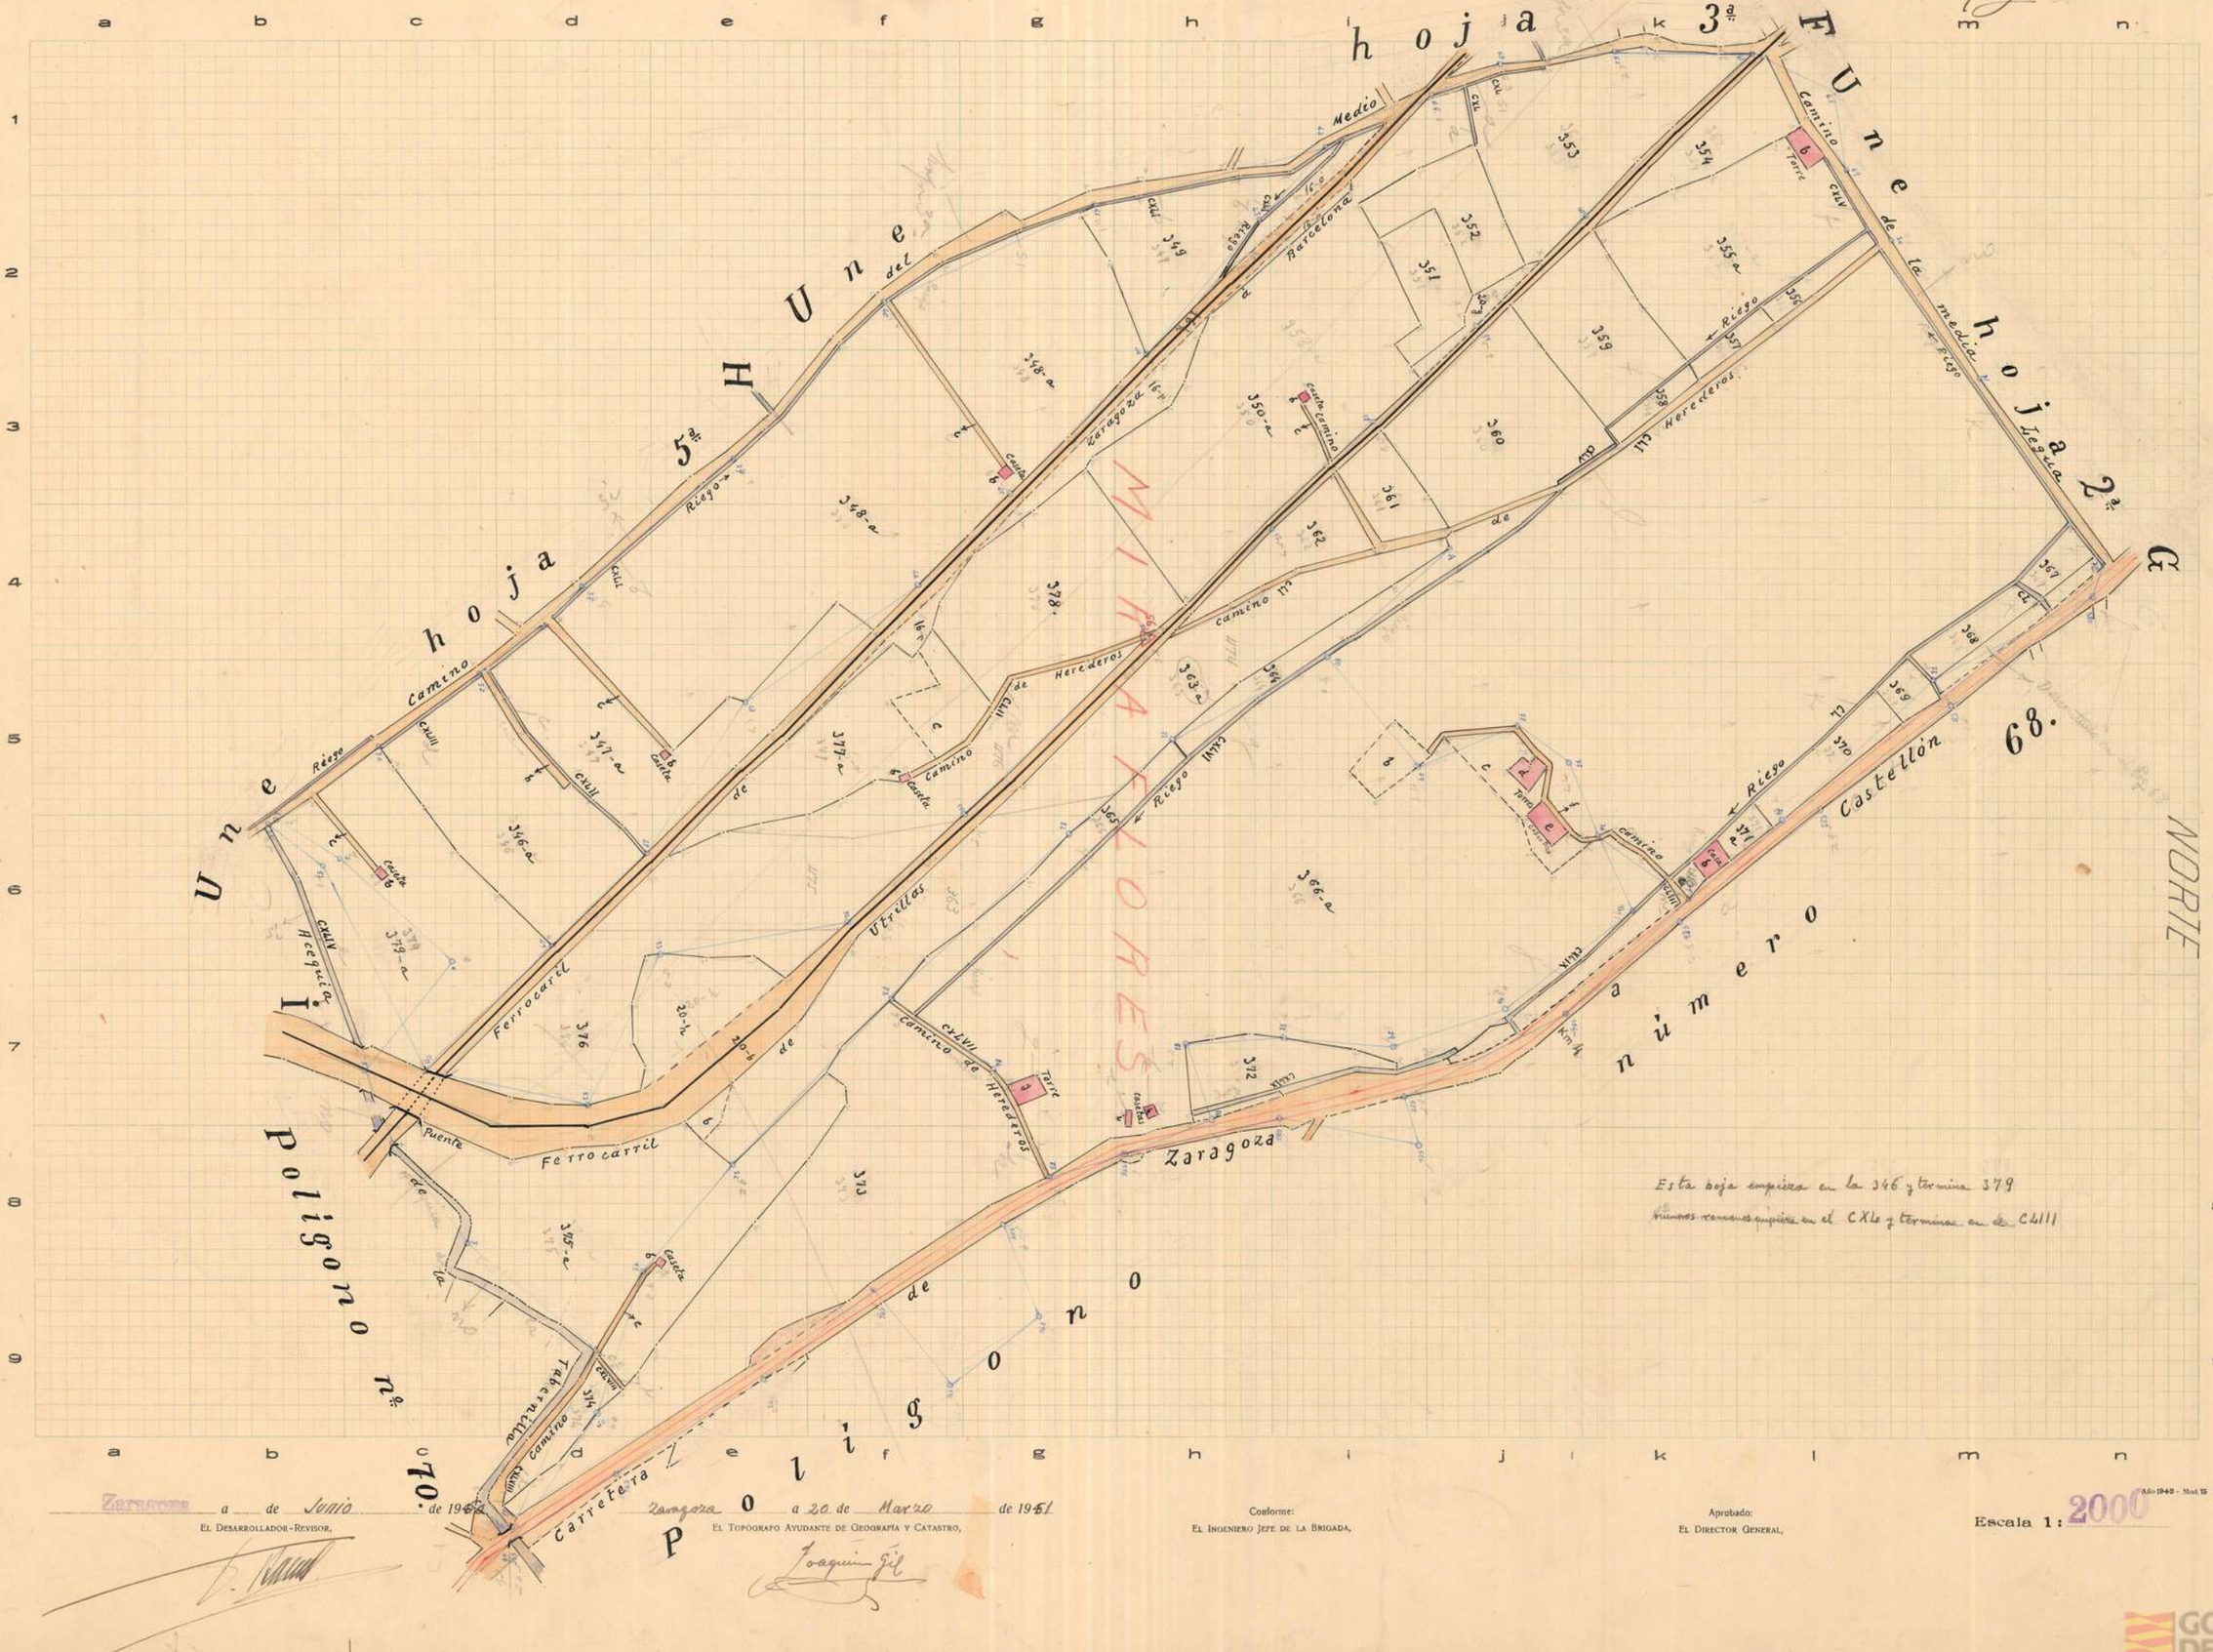
hoja 3ª
hoja 5ª
hoja 2ª
Polígono nº 70.
Polígono
Une
Medio
Barcelona
Zaragoza 16ª
Riego
Camino
Herederos
Ferrocarril
Utrillos
Acequia
Puente
Fuente
Tabernillas
Carretera
Castellón
Zaragoza
Casilla
Torre
Tejar
Riego
Riego
Riego

INSTITUTO GEOGRÁFICO Y CATASTRAL

MAPA NACIONAL TOPOGRÁFICO PARCELARIO

Provincia de Zaragoza

Partido judicial de Zaragoza

Término municipal de Zaragoza

Polígono núm. 86 — hoja 5ª y última

Polígono 85. — Polígono 70. — Polígono 86.

Canal Imperial de Aragón

Ferrocarril de Utrillas

Camino de Utrillas

Contracanal

Acequia del Plano

Acequia de Miraflores

Miraflores

Herederos

Plano

Aragón

Camino

Riego

Torre

Esta hoja empieza en la 380 y termina en la 431
Vs. romanos empieza en el CLIV y termina en el CLXXVIII
La 400 al N. de la 430

La 431 al S de la 381

Zaragoza a 30 de Junio de 1950

El Desarrollador-Revisor,

Zaragoza a 20 de Marzo de 1951

El Topógrafo Ayudante de Geografía y Catastro,

Conforme:
El Ingeniero, Jefe Provincial,

Aprobado:
El Director General

Escala 1: 2000

C. T. P. - Madrid 21. - 7.000 ejemplares. - Año 1948.

GOBIERNO DE ARAGON

SERVICIO DE CATASTRO TOPOGRÁFICO PARCELARIO


Trabajos Topográficos Catastrales

Provincia de Zaragoza

Partido judicial de Zaragoza

Término municipal de Zaragoza

Polígono núm. 87

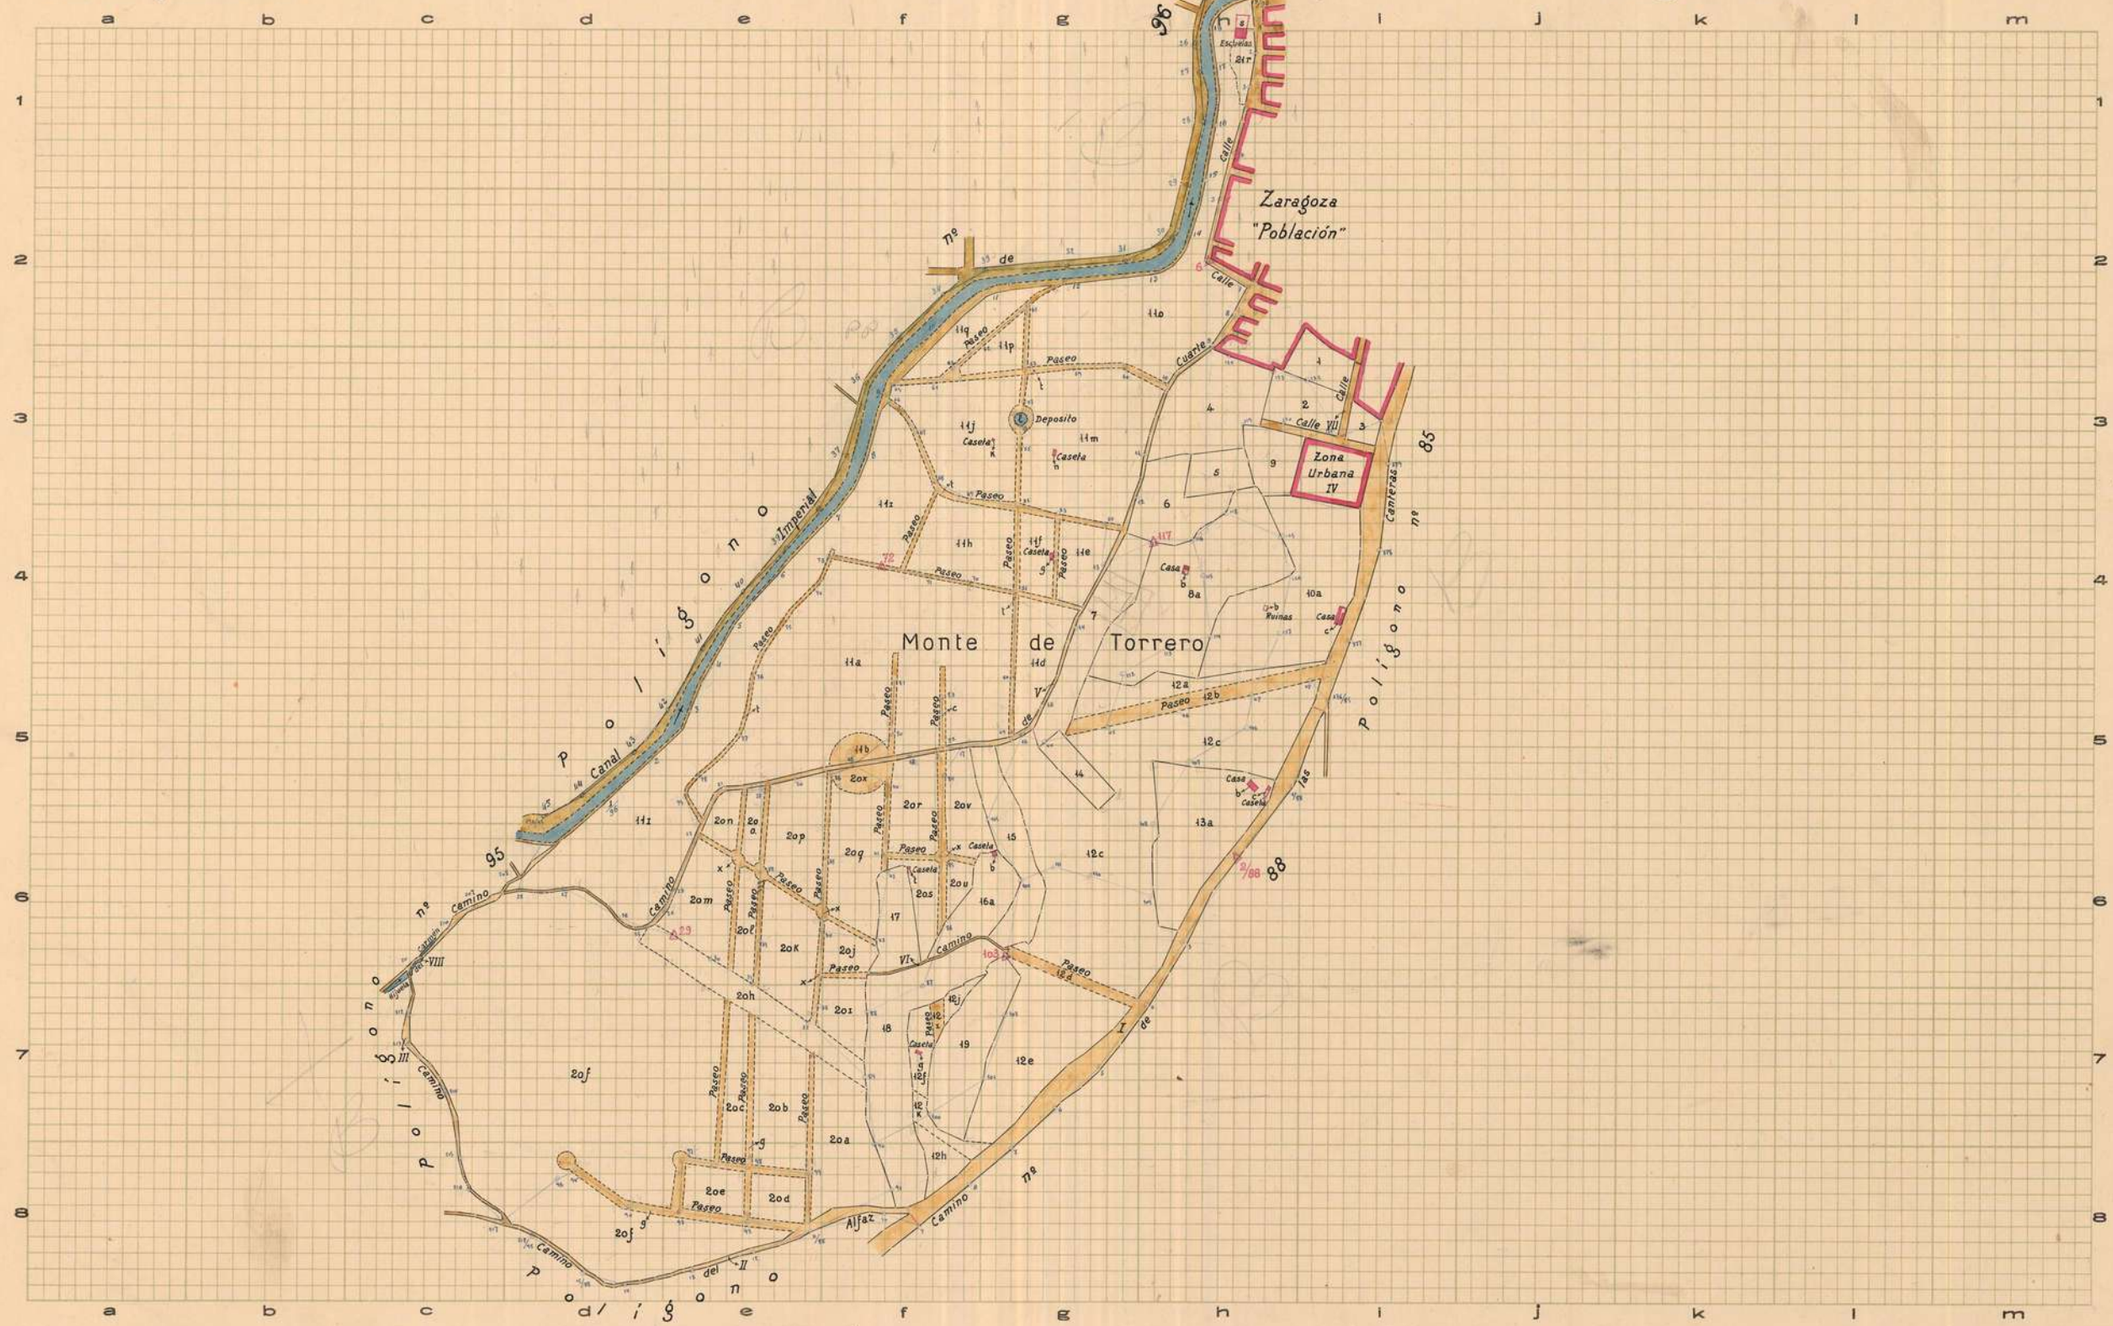

Zaragoza a de Febrero de 1951

El Desarrollador-Revisor,

Guillermo Ordax

Zaragoza a 7 de Marzo de 1947

El Topógrafo Ayudante de Geografía y Catastro,

Rafael de Lucas

Conforme:
El Ingeniero Jefe de la Brigada,

Aprobado:
El Director General,

Año 1940. Modelo E. 2.370 ejemplares.

Escala 1: 5000

GOBIERNO DE ARAGON

Provincia de Zaragoza


Partido judicial de Zaragoza

INSTITUTO GEOGRÁFICO Y CATASTRAL

MAPA NACIONAL TOPOGRÁFICO PARCELARIO

Término municipal de Zaragoza

Polígono núm. 88

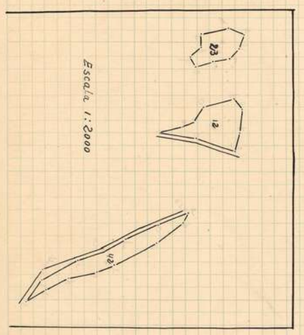

Polígono

Camino

Barrancos de la Fuente de la Junquera

Tablones de los Frailes

Las Canteras

Val de Borgas

Plana de Torrero

Zaragoza

Torrecilla

Valmadrid

Canteras

Escala 1:5000

NORTE

Zaragoza a 1 de Diciembre de 1949

El Desarrollador-Revisor,

Zaragoza a 28 de Marzo de 1950

El Topógrafo Ayudante de Geografía y Catastro,

Conforme:

El Ingeniero, Jefe Provincial,

Aprobado:

El Director General

C. T. P. – Modelo 21. – 2.000 ejemplares. – Año 1946.


GOBIERNO DE ARAGON

INSTITUTO GEOGRÁFICO Y CATASTRAL

MAPA NACIONAL TOPOGRÁFICO PARCELARIO

Provincia de Zaragoza
Partido judicial de Zaragoza

Término municipal de Zaragoza
Polígono núm. 89

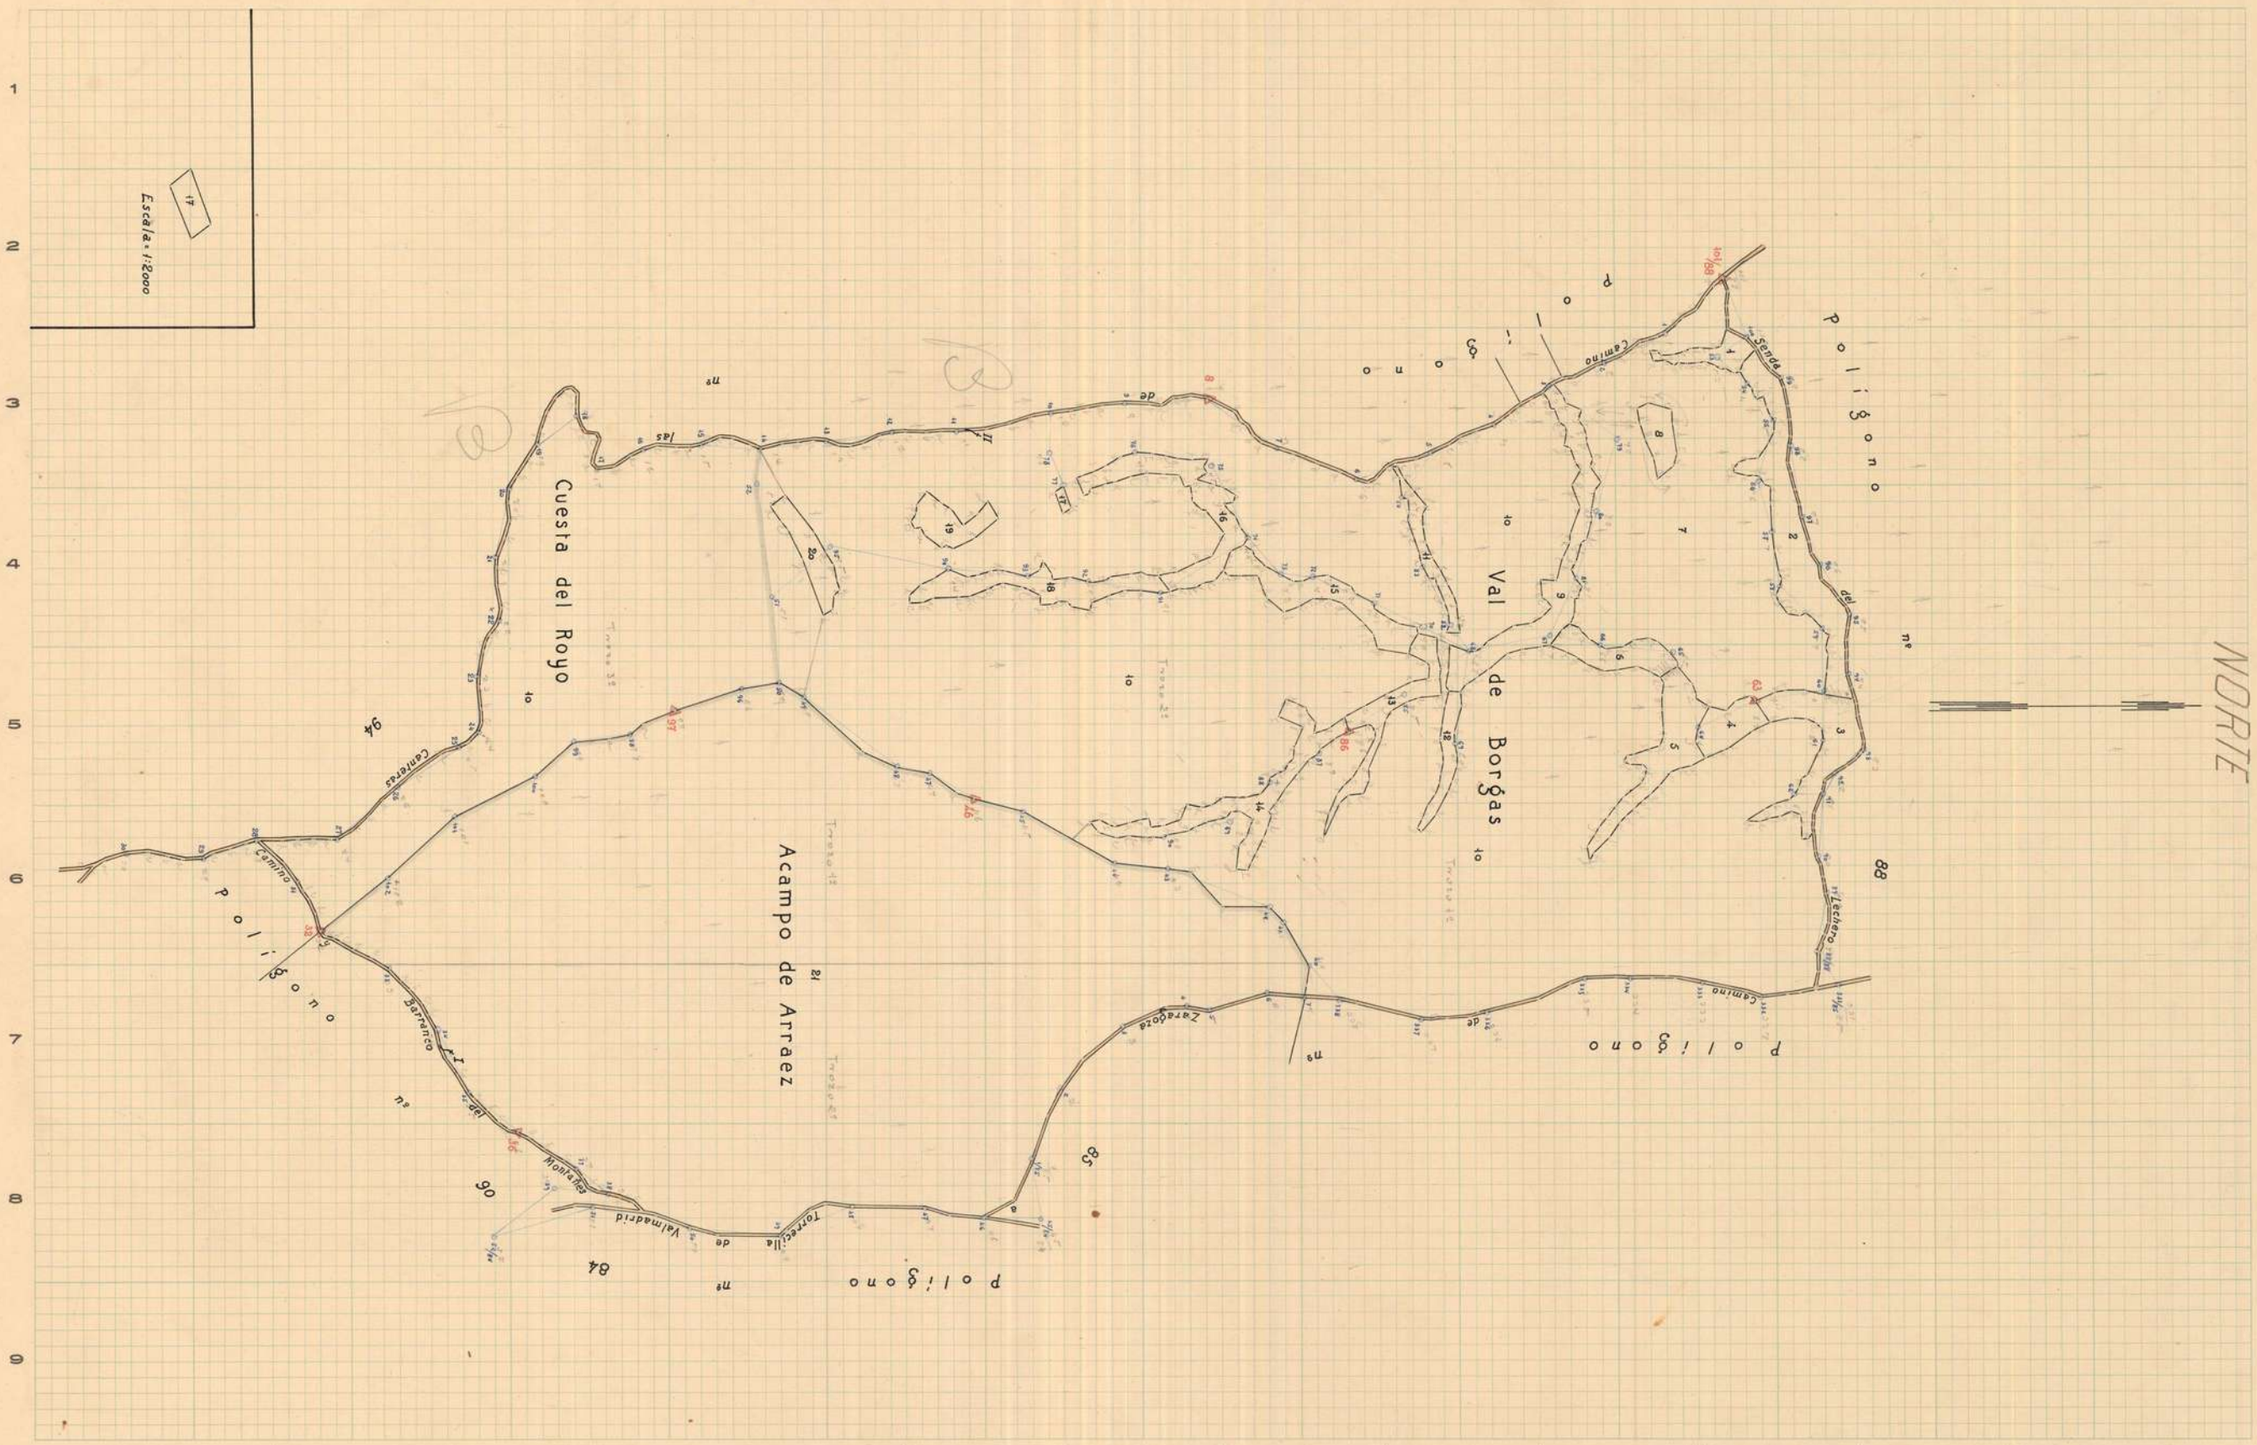

Zaragoza a de Diciembre de 194 9
El Desarrollador-Revisor,

Zaragoza a 15 de marzo de 1950
El Topógrafo Ayudante de Geografía y Catastro,

Conforme:
El Ingeniero, Jefe Provincial,

Aprobado:
El Director General,

Modelo 15.—2.750 ejemplares.—Año 1944

Escala 1: 5000


GOBIERNO DE ARAGON

Provincia de Zaragoza
Partido judicial de Zaragoza

INSTITUTO GEOGRÁFICO Y CATASTRAL

MAPA NACIONAL TOPOGRÁFICO PARCELARIO

Término municipal de Zaragoza
Polígono núm. 90 hoja 1ª

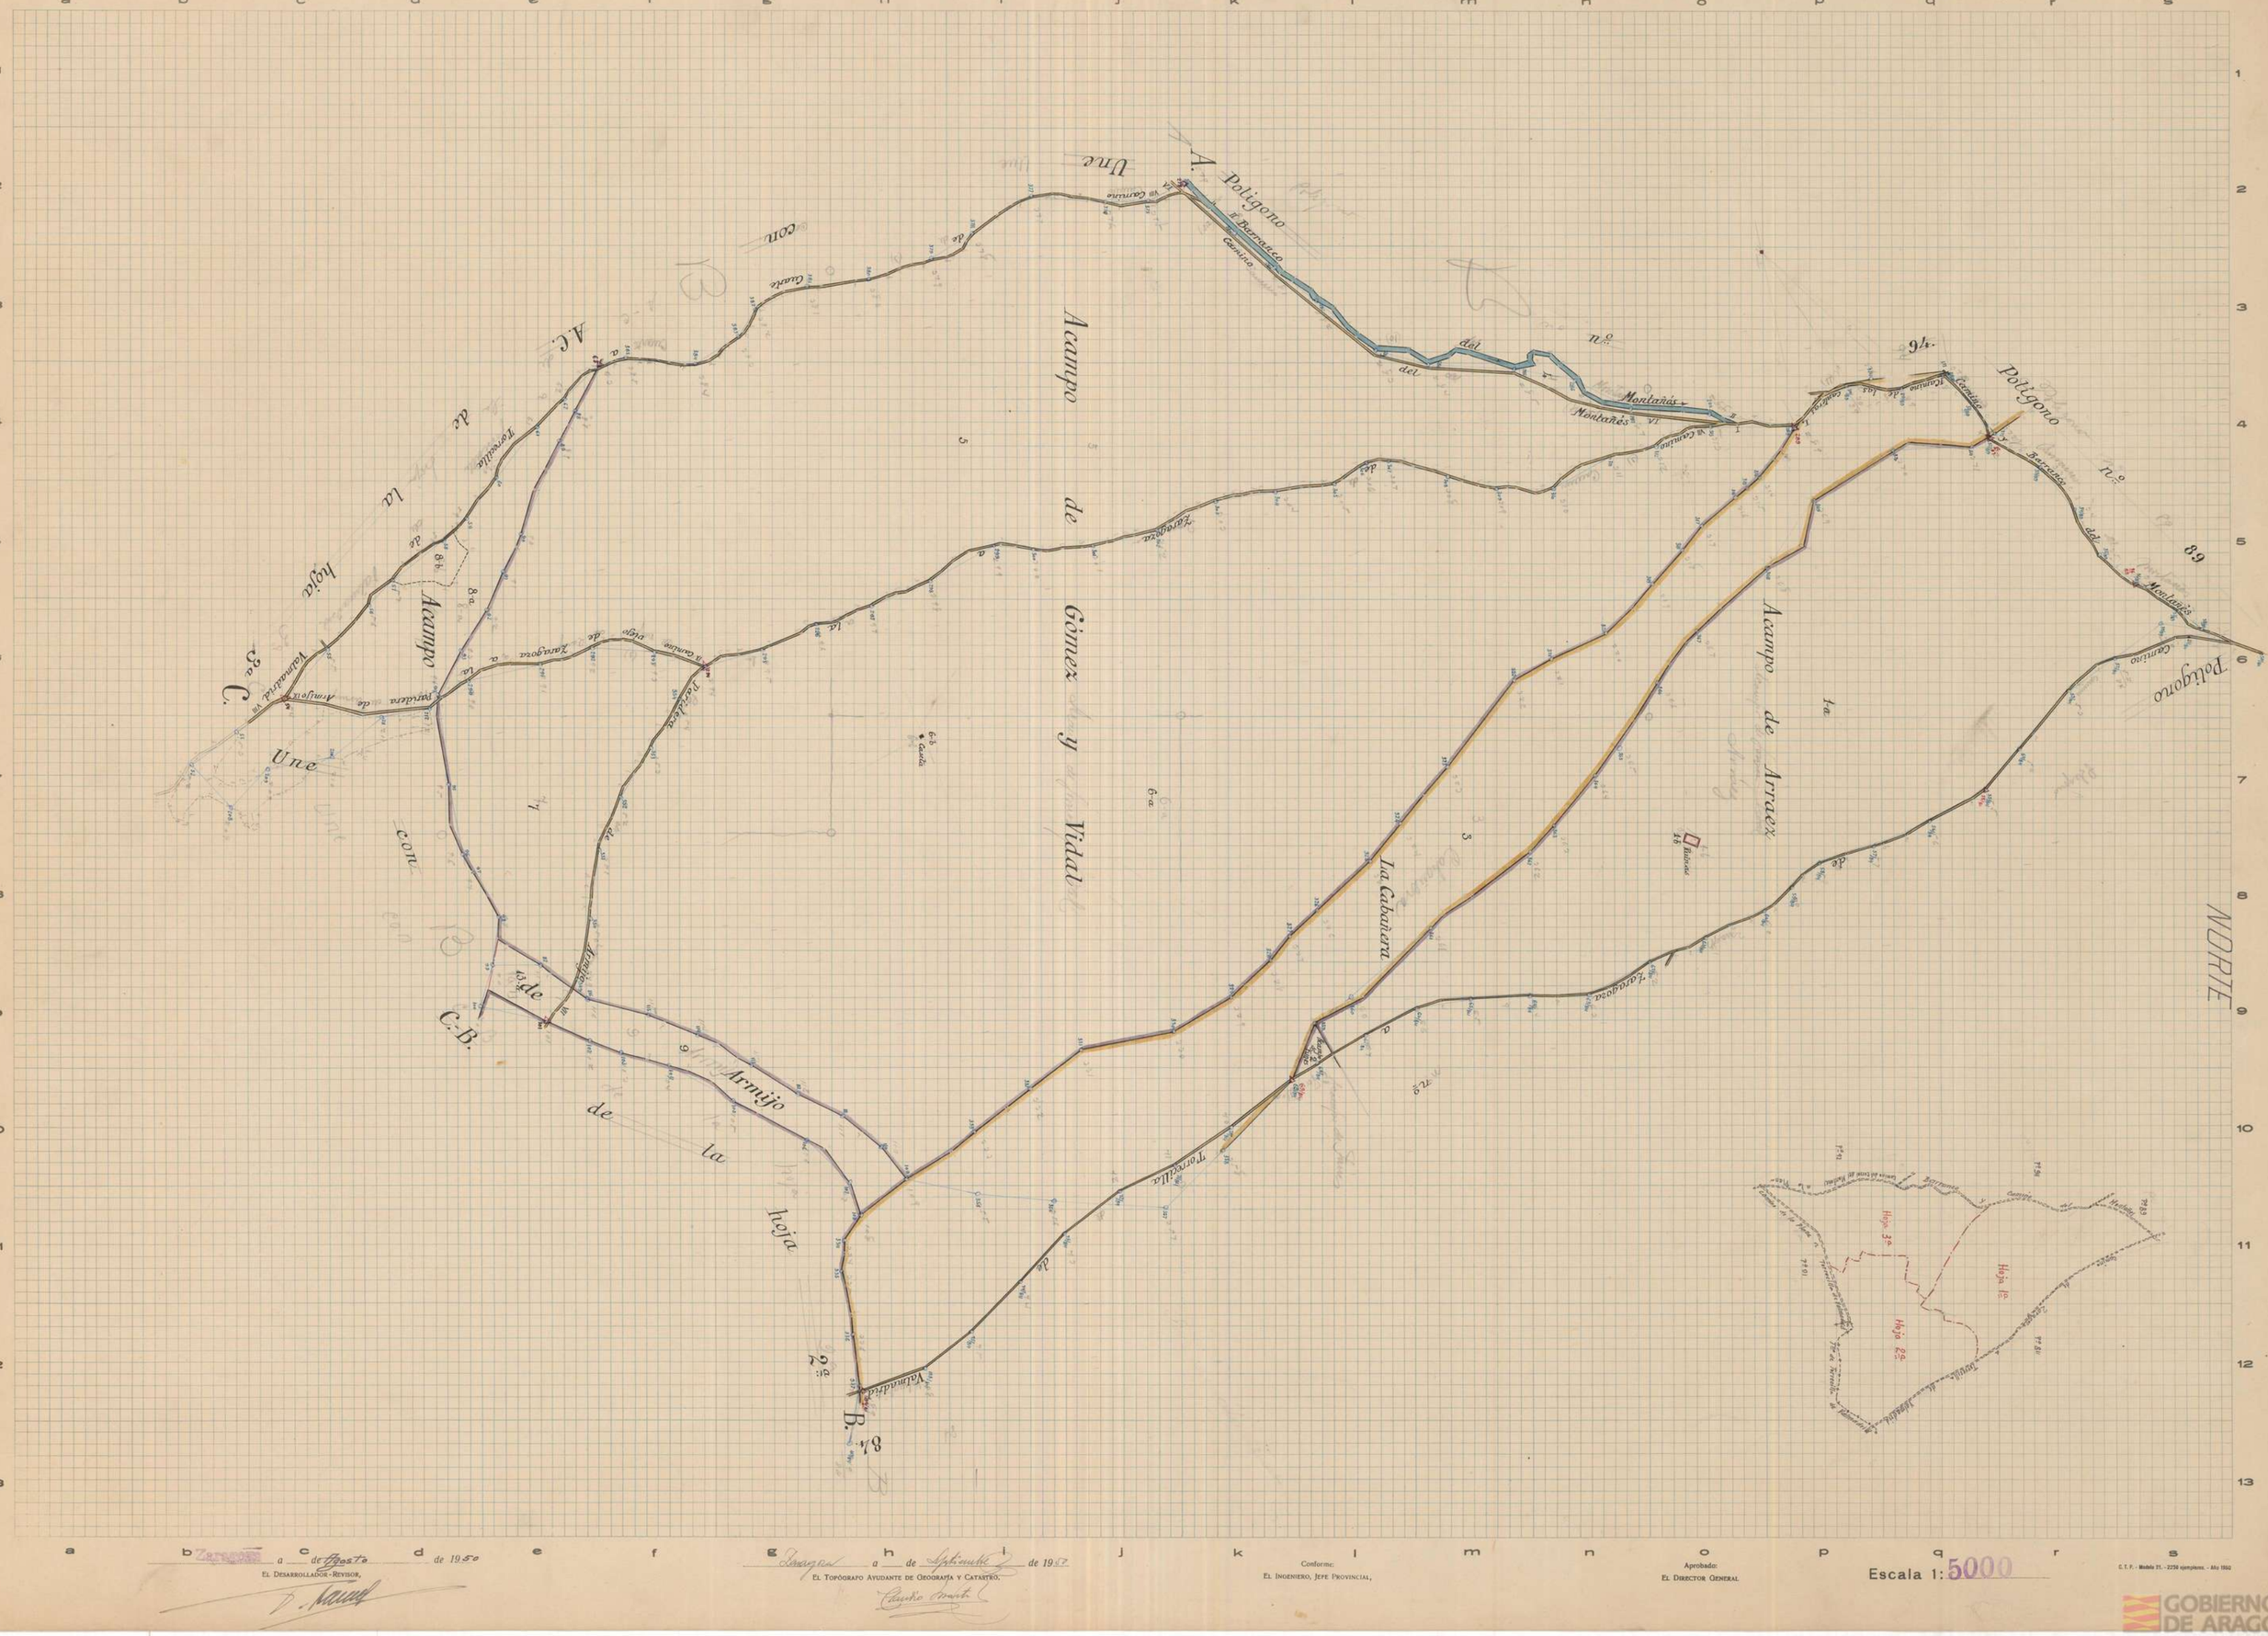

Zaragoza a 4 de Agosto de 1950
El Desarrollador-Revisor,

Zaragoza a 4 de Septiembre de 1957
El Topógrafo Ayudante de Geografía y Catastro.

Conforme:
El Ingeniero, Jefe Provincial,

Aprobado:
El Director General

Escala 1: 5000

C. T. P. - Modelo 21. - 2250 ejemplares. - Año 1950

GOBIERNO DE ARAGON

INSTITUTO GEOGRÁFICO Y CATASTRAL


MAPA NACIONAL TOPOGRÁFICO PARCELARIO

Provincia de Zaragoza

Partido judicial de Zaragoza

Término municipal de Zaragoza

Polígono núm. 90 Hoja 2.ª

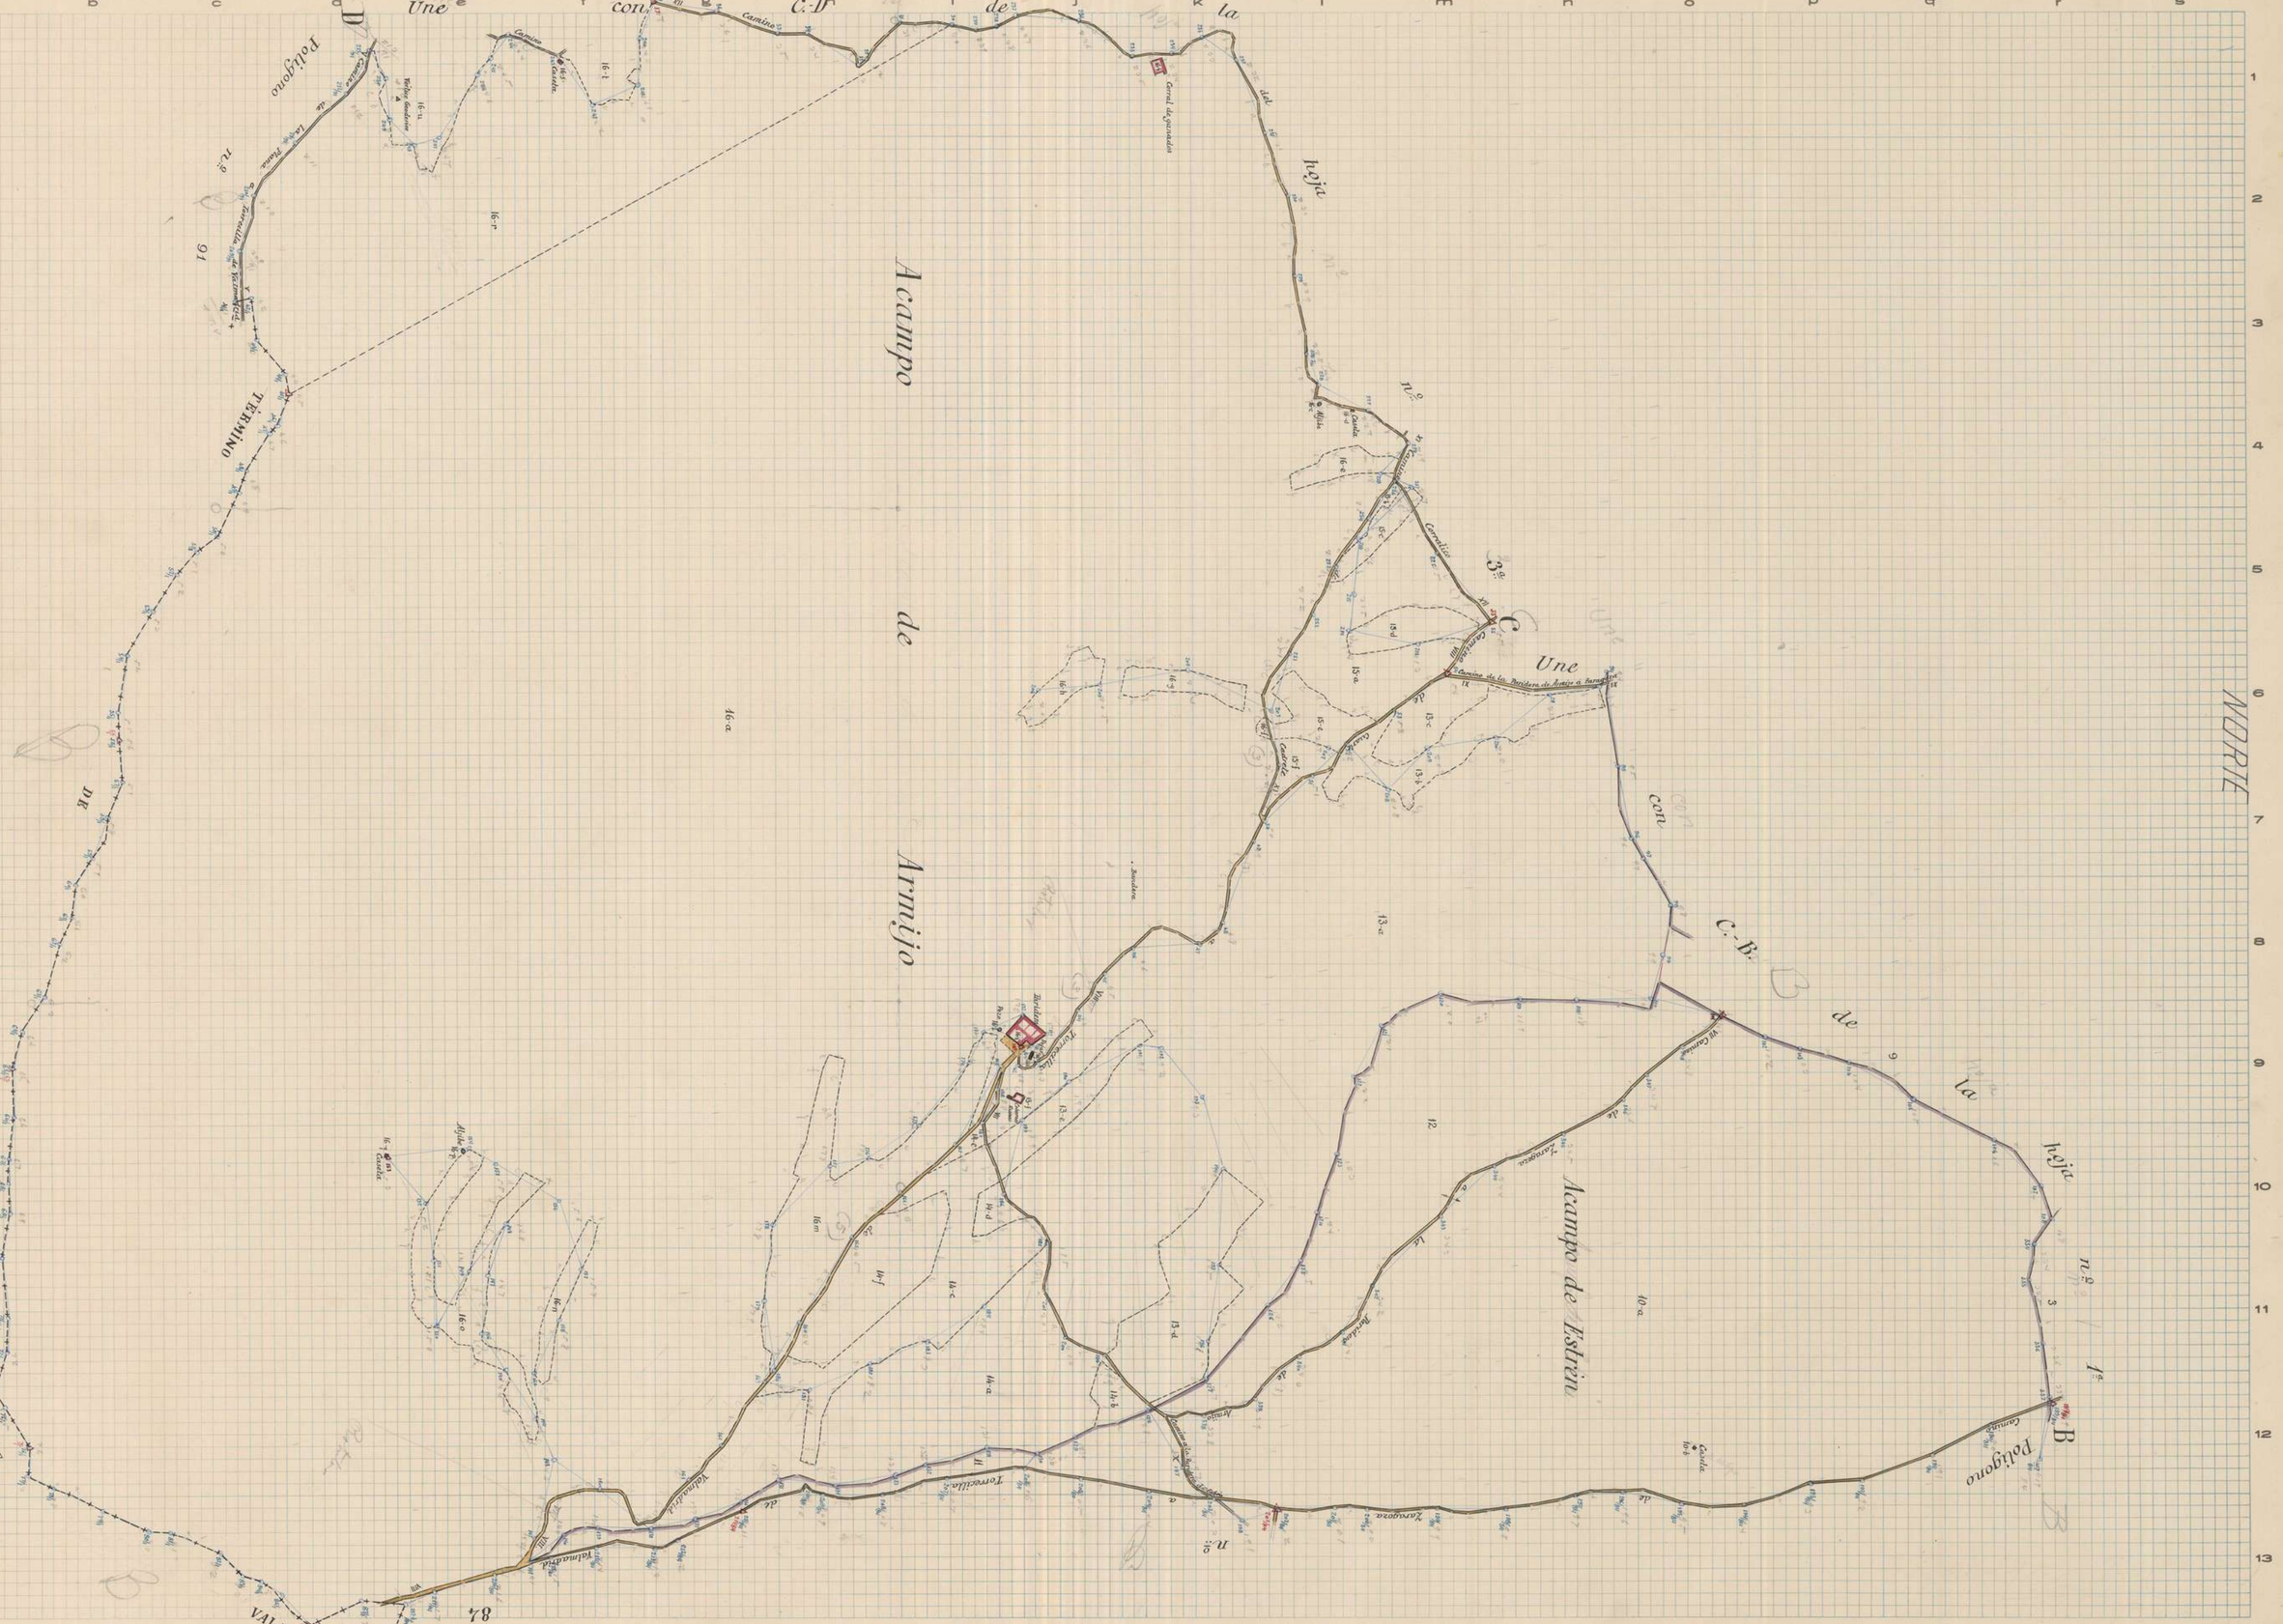

GOBIERNO DE ARAGON

INSTITUTO GEOGRÁFICO Y CATASTRAL

MAPA NACIONAL TOPOGRÁFICO PARCELARIO

Provincia de Zaragoza

Partido judicial de Zaragoza

Término municipal de Zaragoza

Polígono núm. 90 Hoja 3ª y última

Polígono

Polígono

Polígono

Polígono

La Plana

Zaragoza



Barranco

Camino

Camino

Camino












Escala 1:2000

Zaragoza a de Agosto de 1950

El Desarrollador-Revisor,

Zaragoza a de Septiembre de 1952

El Topógrafo Ayudante de Geografía y Catastro,

Conforme:
El Ingeniero, Jefe Provincial,

Aprobado:
El Director General


C. T. P. - Modelo 21. - 2250 ejemplares. - Año 1950







Polígono núm. 91 Hoja 2ª y últ.ª

TÉRMINO DE VALMADRID

TÉRMINO DE MARIA DE HUERVA

Acampo de Torrijos

Plana de Zaragoza

Polígono 11.º

Polígono 90

Plana de Torrecilla

la hoja












































































INSTITUTO GEOGRÁFICO Y CATASTRAL

MAPA NACIONAL TOPOGRÁFICO PARCELARIO

Provincia de Zaragoza
Partido judicial de Zaragoza

Término municipal de Zaragoza
Polígono núm. 92 Hoja 1ª

Polígono 92

Polígono 93

Acampo Viejo

Acampo Nuevo

TÉRMINO

Barranco de las Cadretes

CADRETE

Une con A.B. de la hoja

Escala 1:2000

Escala 1:5000

El Desarrollador-Revisor,

El Topógrafo Ayudante de Geografía y Catastro,

Conforme:
El Ingeniero, Jefe Provincial,

Aprobado:
El Director General

GOBIERNO DE ARAGON

INSTITUTO GEOGRÁFICO Y CATASTRAL

MAPA NACIONAL TOPOGRÁFICO PARCELARIO

Provincia de Zaragoza
Partido judicial de Zaragoza

Término municipal de Zaragoza
Polígono núm. 92 hoja 2ª y últ.ª

TÉRMINO DE Cadrete

Término de Cadrete

Barranco

Acequia de Cadrete

Acequia Baja

Plana de Zaragoza

Acampo Viejo

Acampo Nuevo

Plana de Zaragoza

Camino de la Plana















Provincia de Zaragoza


Partido judicial de Zaragoza

INSTITUTO GEOGRÁFICO Y CATASTRAL

MAPA NACIONAL TOPOGRÁFICO PARCELARIO

Término municipal de Zaragoza

Polígono núm. 93

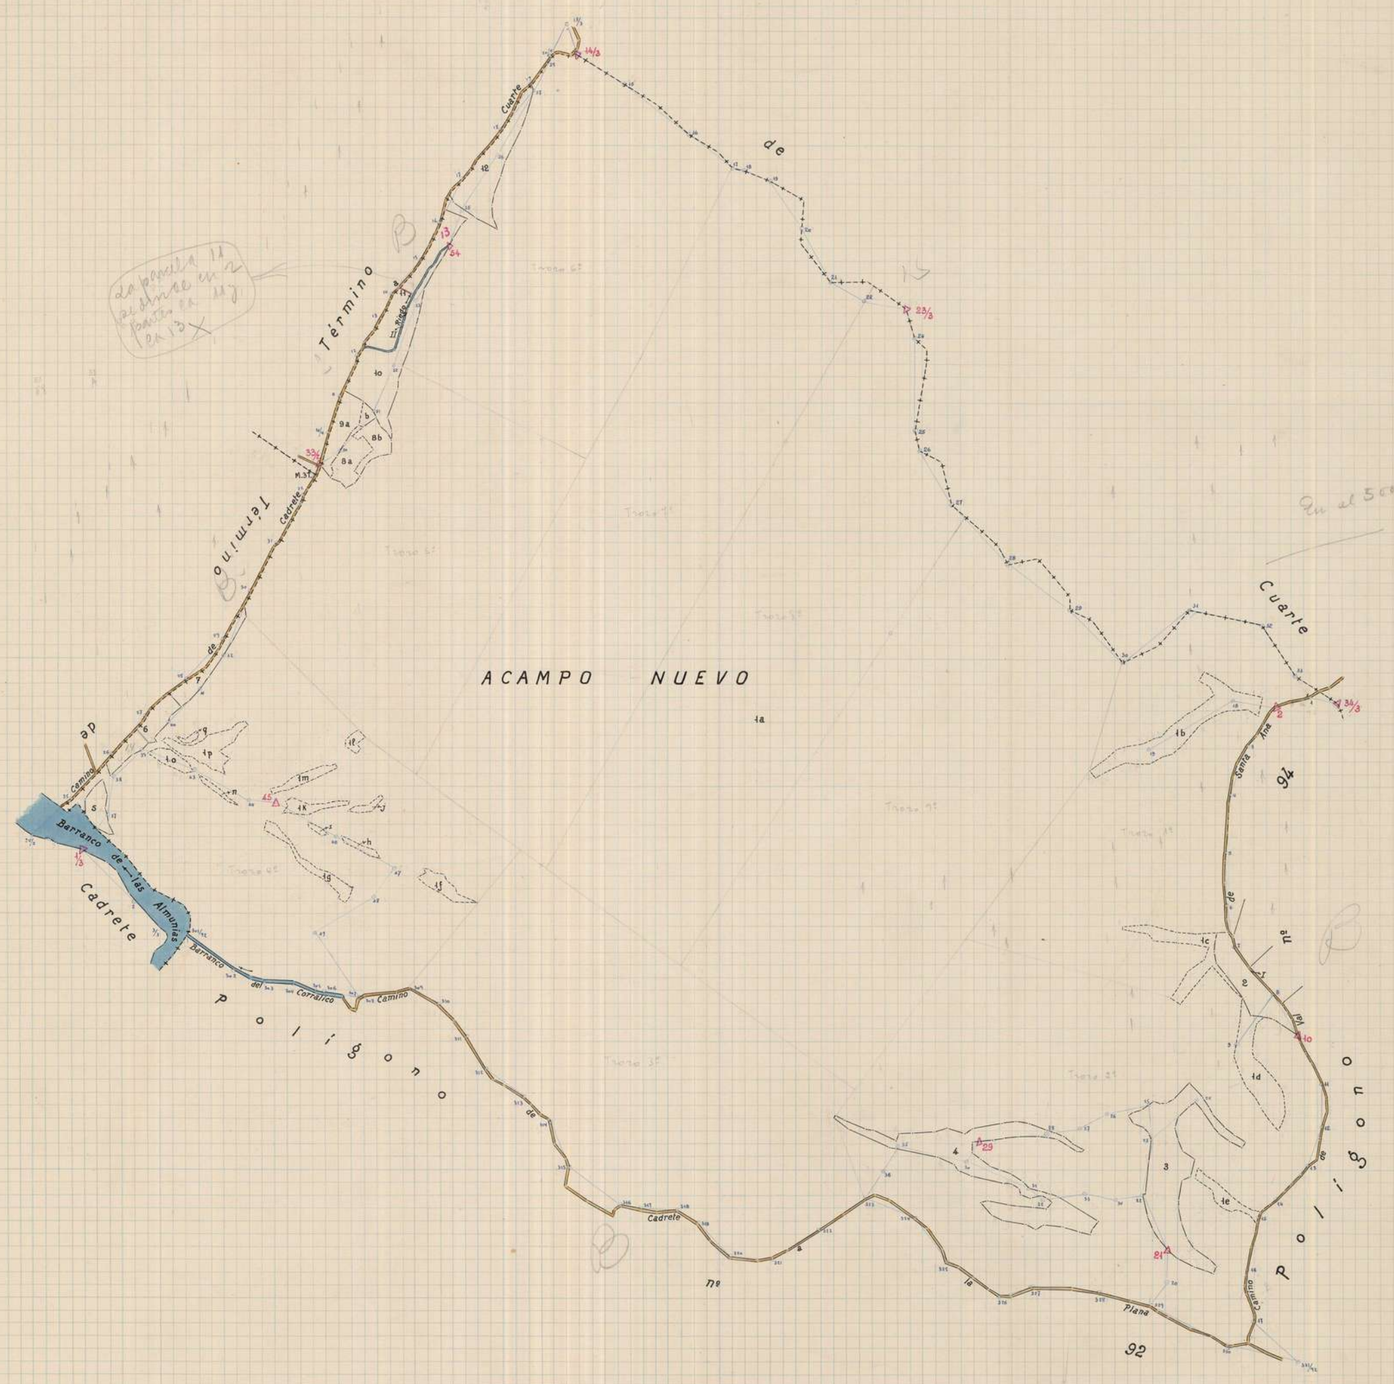
ACAMPO NUEVO
Término
Término
Cuarte
Cuarte
Cuarte
Cuarte
Camino
Camino
Barranco de las Almunias
Barranco del Carralico
Camino
Cadrete
Cadrete
Polígono
Polígono
Polígono

Provincia de Zaragoza


Partido judicial de Zaragoza


INSTITUTO GEOGRÁFICO Y CATASTRAL


MAPA NACIONAL TOPOGRÁFICO PARCELARIO

Término municipal de Zaragoza

Polígono núm. 94 (hoja 1ª)

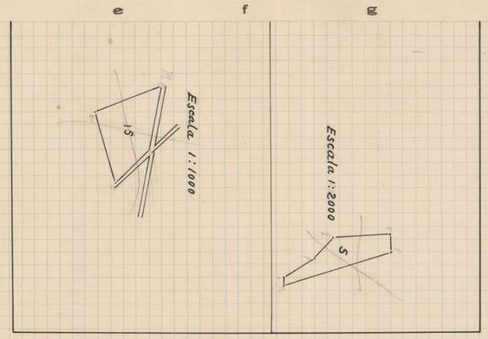

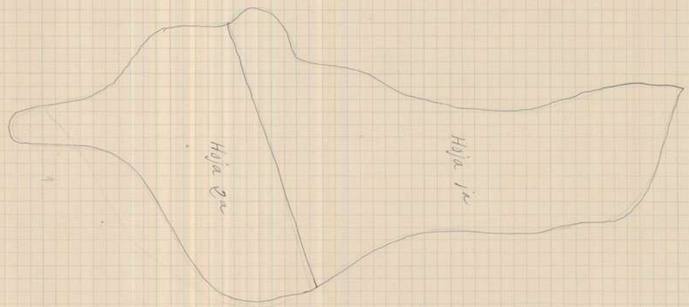

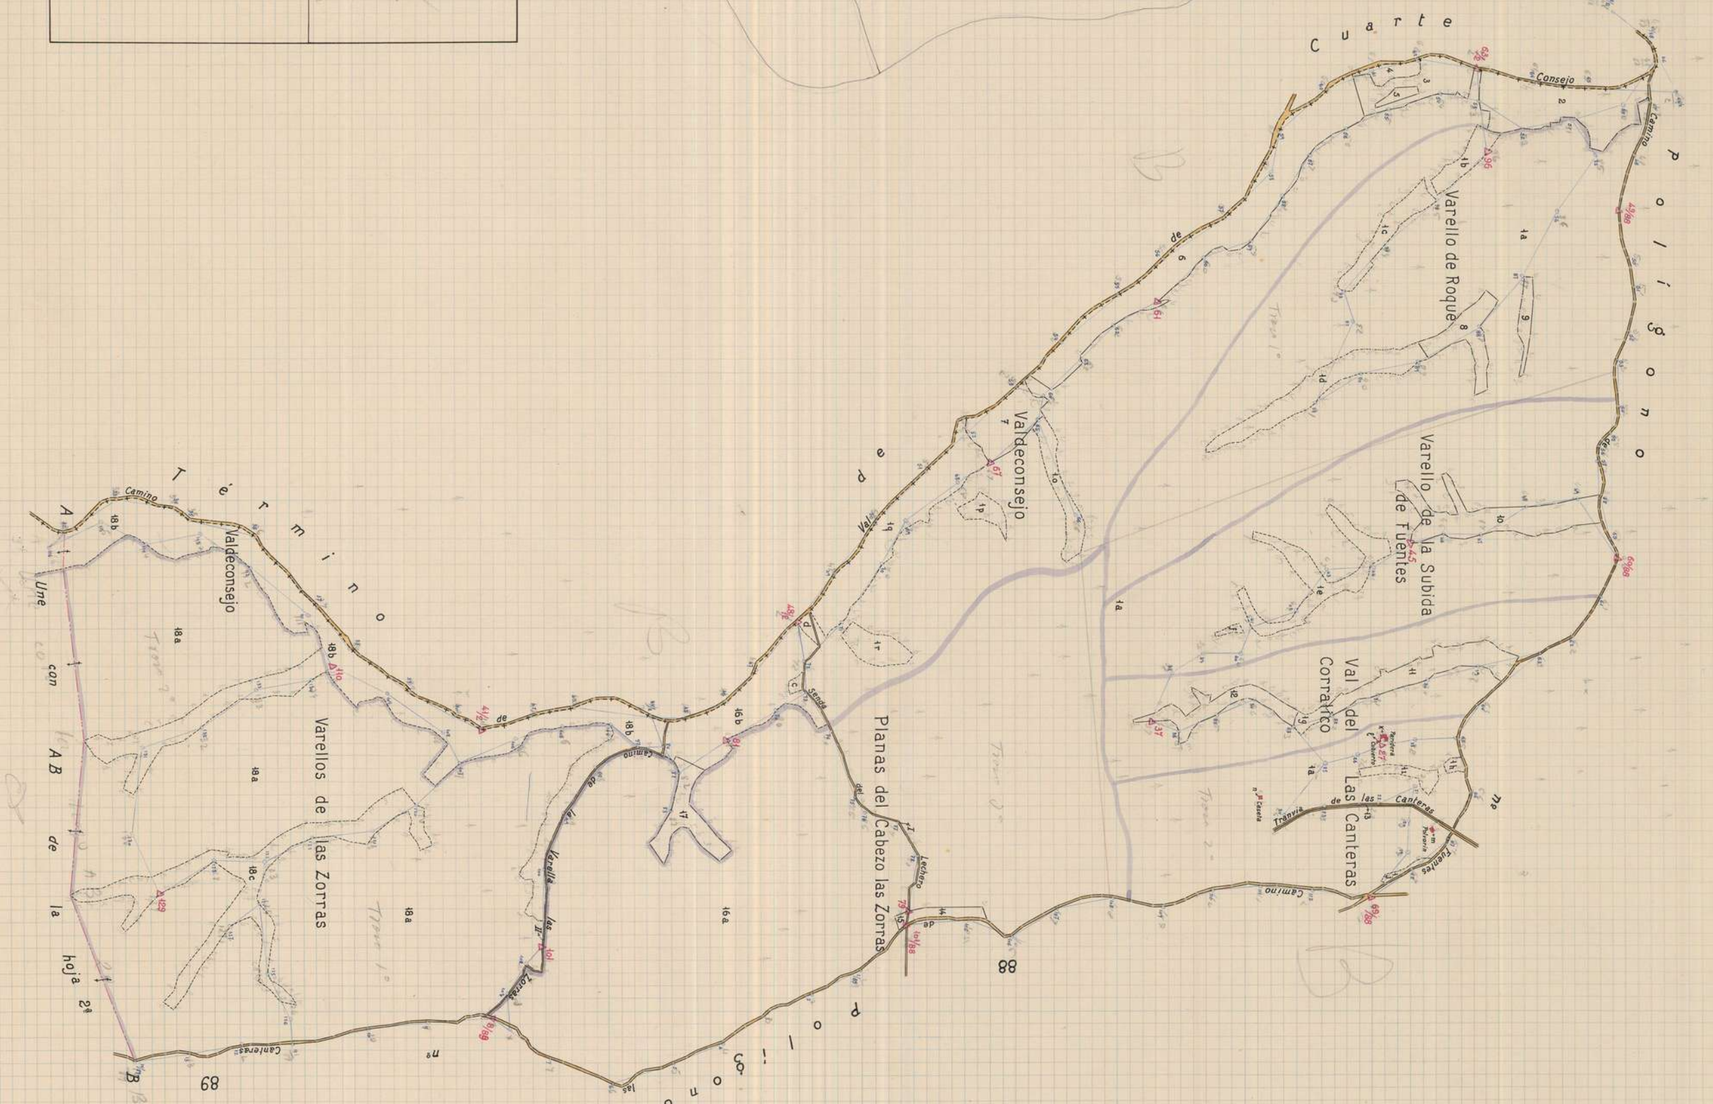

Provincia de Zaragoza


Partido judicial de Zaragoza

INSTITUTO GEOGRÁFICO Y CATASTRAL

MAPA NACIONAL TOPOGRÁFICO PARCELARIO

Término municipal de Zaragoza


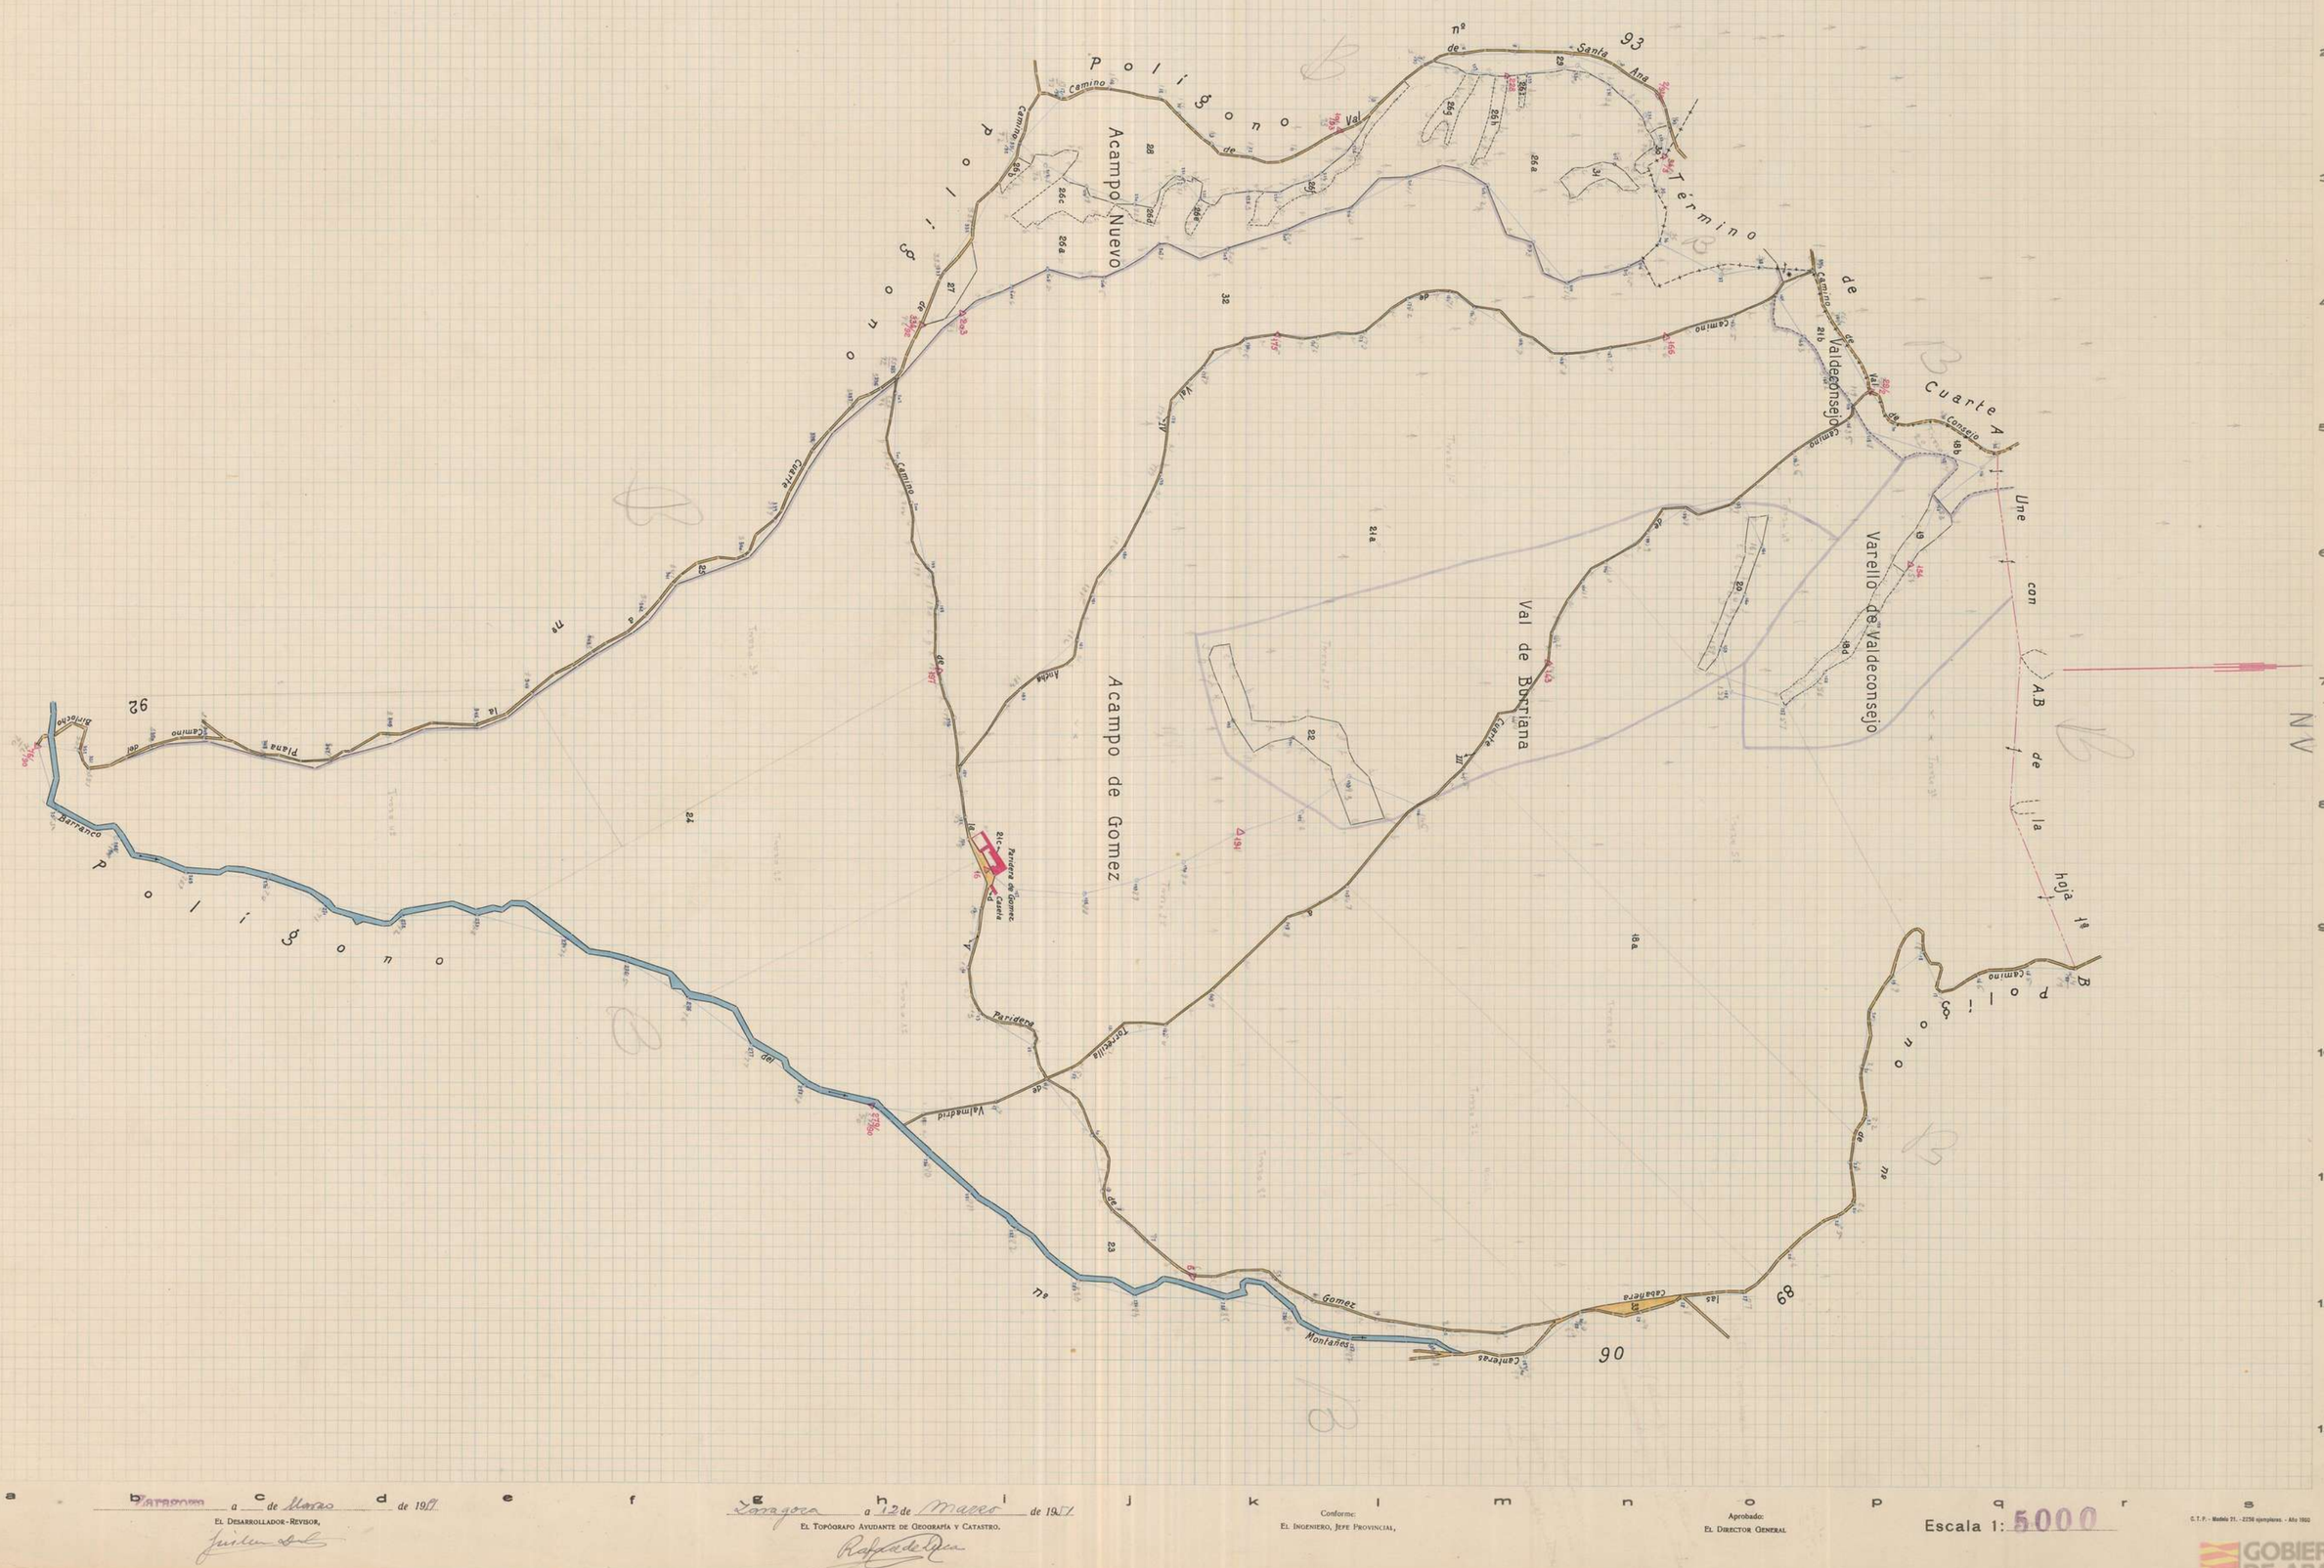
Polígono
Acampo Nuevo
Término de Valdeconsejo
Cuarte A
Polígono
Acampo de Gomez
Varello de Valdeconsejo
Polígono
Barranco
Parideras
Gomez
Montañés
Canteras
Cabañera
Camino
Cuarte
Valmadrid
Torrecilla
Plana
Val
Cañada
Consejo
Barranco
Polígono
Polígono
Polígono

INSTITUTO GEOGRÁFICO Y CATASTRAL

MAPA NACIONAL TOPOGRÁFICO PARCELARIO

Provincia de Zaragoza

Partido judicial de Zaragoza

Término municipal de Zaragoza

Polígono núm. 95 (hoja 1ª)

Escala 1:2000

Hoja: La parcela 175 última de la hoja 1ª
" " 176 primera " " 2ª
" " 337 última " " 2ª
" " 338 primera del Recuadro
" " 338 última " "
" " 339 primera " "
" Km Carretera de Zaragoza a Teruel
" " Km Cabañera al Sur de la TT
El descuento LXIII último de esta hoja al S de las parcelas 16 y 15

Zaragoza a de Agosto de 1950
El Desarrollador-Revisor,
Guillermo Onsalo

Zaragoza a 20 de Diciembre de 1950
El Topógrafo Ayudante de Geografía y Catastro,
Rafael de Arnoso

Conforme:
El Ingeniero, Jefe Provincial;

Aprobado:
El Director General

D. T. P. - Modelo 21. - 2250 ejemplares. - Año 1950

GOBIERNO DE ARAGON

INSTITUTO GEOGRÁFICO Y CATASTRAL

MAPA NACIONAL TOPOGRÁFICO PARCELARIO

Provincia de Zaragoza

Partido judicial de Zaragoza

Término municipal de Zaragoza

Polígono núm. 95. (hoja 2ª y última)

El desarrollo del Sitio de la hoja, será último del polígono
La parcela 442 al Este de la 417
" " 443 " Oeste " 342
" " 405 " Sur " 237
" " 406 " Norte " 218 ~~última de parcela~~
" " 407 Acequia de la Almotilla. En hoja 94
" " 408 " " " " y 2ª
" " 409 " " " " y "
" " 410 " " del Alfaz " "
" " 411 " " " " "
" " 412 " " " " "
" " 413 " " " " "
" " 414 " " " " "
" " 415 " " " " "
" " 416 " " " " "

Une con C-D de la hoja

Calco del desarrollo del polígono 1 de Cuarte, en cuya documentación consta esta zona de Zaragoza

Escala 1:1000

Escala 1:500

Escala 1:1000

Escala 1:1000

Escala 1:2000

Zaragoza a 6 de Agosto de 1950
El Desarrollador-Revisor,

Zaragoza a 20 de Diciembre de 1950
El Topógrafo Ayudante de Geodesia y Catastro.
Rafael de Ayora

Conforme:
El Ingeniero, Jefe Provincial,

Aprobado:
El Director General

GOBIERNO DE ARAGÓN

INSTITUTO GEOGRÁFICO Y CATASTRAL

MAPA NACIONAL TOPOGRÁFICO PARCELARIO

Provincia de Zaragoza
Partido judicial de Zaragoza

Término municipal de Zaragoza
Polígono núm. 96 Hoja 1ª

Escala 1:1000

Hoja 1ª
Hoja 2ª

Zaragoza "Población"

Zaragoza "Población"

Zaragoza "Población"

Polígono de Carretera Zaragoza a Teruel nº 232

Zona Urbana I

Zona Urbana I

Calle

Romareda

Camino

Acequia

Riego

Edificio

Casa

Caseta

Fuente

Bar

Puente

HUERVA

RIO

Acequia de Monegros

Sabado

Aragón

Canal Imperial

El Sabado

El Cabezo

Balsa

Carretera de

Une A.B.C.D.E.F.G. con la hoja 2ª

Polígono

Nota- La parcela 38 última de la hoja 1ª
" " 39 primera " " " 24
" " 76 Canal Imperial de Aragón
Las parcelas 77-78-79-80 y 81, en la hoja 1ª al S.O. de las parcelas 22 y 24.-
La parcela 81 última del polígono
El descuento XXXVII al S.O. parcela 37, último de esta hoja.

Zaragoza a de Febrero de 1961
El Desarrollador-Revisor,

Zaragoza a 20 de Marzo de 1961
El Topógrafo Ayudante de Geografía y Catastro.

Conforme:
El Ingeniero, Jefe Provincial,

Aprobado:
El Director General

Escala 1: 2000

C. T. P. - Modelo 21. - 2236 ejemplares. - Año 1960

GOBIERNO DE ARAGON

Provincia de Zaragoza


Partido judicial de Zaragoza

INSTITUTO GEOGRÁFICO Y CATASTRAL

MAPA NACIONAL TOPOGRÁFICO PARCELARIO

Término municipal de Zaragoza

Polígono núm. 96 hoja 2ª y últ.ª

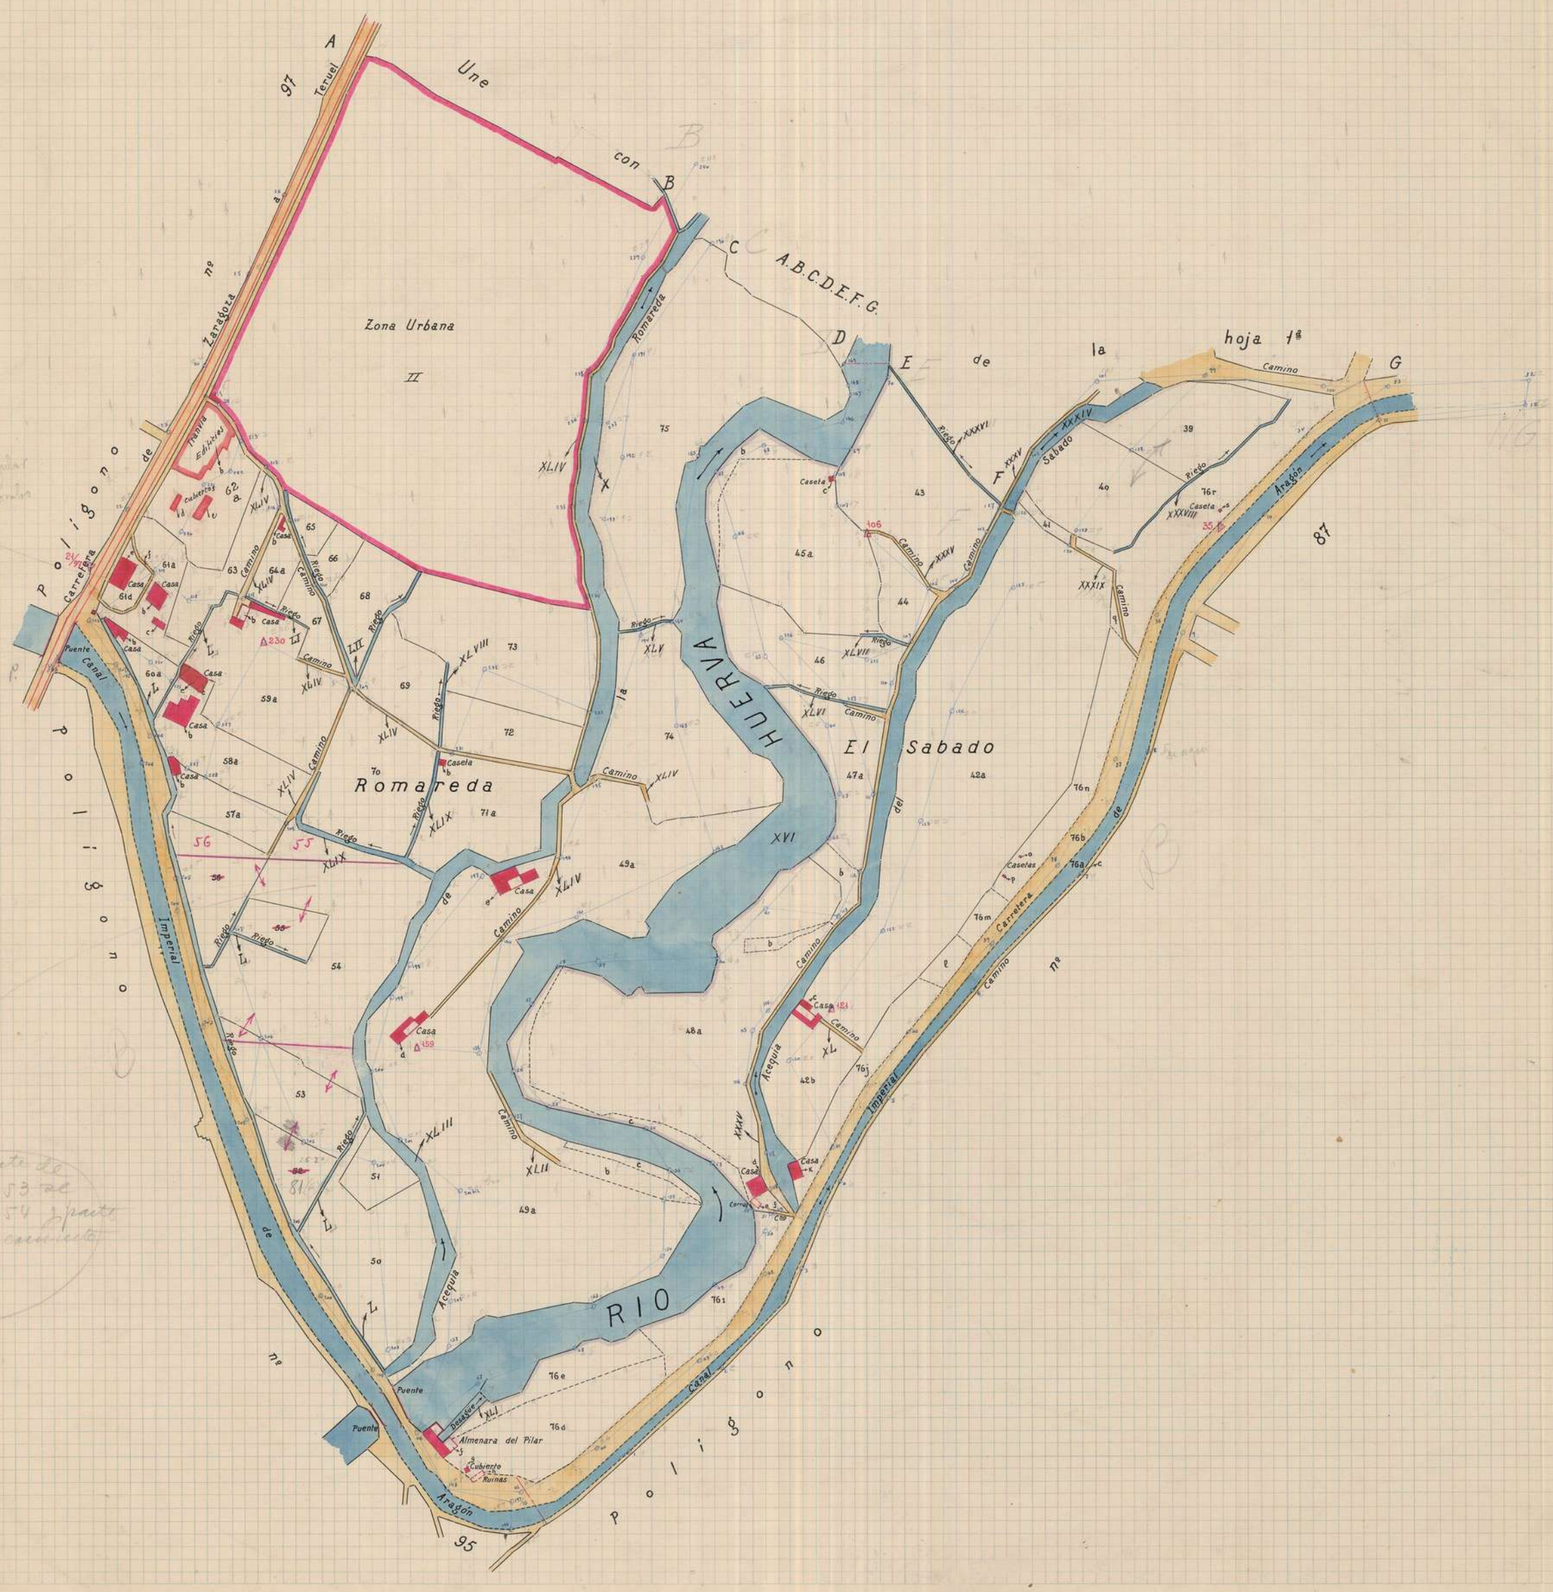

a Zaragoza a [illegible] de Febrero de 1951

El Desarrollador-Revisor,

Zaragoza a 20 de Marzo de 1951

El Topógrafo Ayudante de Geografía y Catastro.

Conforme:

El Ingeniero, Jefe Provincial,

Aprobado:

El Director General

Escala 1: 2000

C.T.P. - Modelo 71. - 2250 ejemplares. - Año 1950

GOBIERNO DE ARAGON

INSTITUTO GEOGRÁFICO Y CATASTRAL

MAPA NACIONAL TOPOGRÁFICO PARCELARIO

Provincia de Zaragoza

Partido judicial de Zaragoza

Término municipal de [illegible]

Polígono núm. 97

Nota.- La parcela 39 Carretera de Zaragoza a Teruel
" " 94 Canal Imperial de Aragón
" " 96 Carretera - ~~último del polígono~~
" " 97 Tranvía
" " 98 Antiguo Ferrocarril de Cariñena. Ultimo
" " 99 " " " " " "
El descuento LIX último del polígono. Se encuentra en el recuadro sin clasificar.

Escala 1:1000

Zaragoza "Población"

Zona Urbana Casablanca

Casablanca

Zona Urbana "A.B.C"

Nuevo Seminario 66b

Canal Imperial de Aragón

Carretera

Teruel

Zaragoza

Cartelera

Camino

Riego

Acequia

Polígono

Recuadro

Hoja con la A.B.C

Hoja de la A.B.C

Zaragoza a 10 de Julio de 1950
El Desarrollador-Revisor,
Guillermo Ortiz

Zaragoza a 10 de Enero de 1951
El Topógrafo Auxiliar de Geografía y Catastro,
Rafael de Uriarte

Conforme:
El Ingeniero, Jefe Provincial,

Aprobado:
El Director General

Escala 1: 1:2000

C.T.P. - Madrid 21. - 3.000 ejemplares. - Año 1948.

GOBIERNO DE ARAGON

INSTITUTO GEOGRÁFICO Y CATASTRAL

MAPA NACIONAL TOPOGRÁFICO PARCELARIO


Provincia de Zaragoza

Partido judicial de Zaragoza

Término municipal de Zaragoza

Polígono núm. 28

Ampliaciones — Escala 1:1000

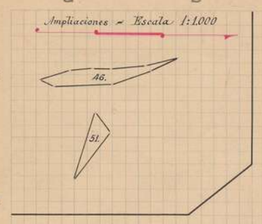

Polígono 130.

Polígono 129.

Polígono 128.

Polígono 97.

Polígono 99.

Polígono 100.

Polígono

Zona Urbana.

Zaragoza

EL PLANO

Parcelacion de La Bozada

Zona Urbana III.

Camino Madrid

Camino de Valdespartera

Camino XI.













Camino de Torre Pajarillos

Camino de Valdespartera

Camino de la Cartuja

Carretera

Circunvalacion

Acequia

Riego XIX.

Riego XVII.

Riego XVIII.

Riego XXIII.

Riego

Ribera

Ribera Alta

Ribera Baja

Acequia de Torrero

Acequia de Urdan

Acequia de Valdespartera

























INSTITUTO GEOGRÁFICO Y CATASTRAL

MAPA NACIONAL TOPOGRÁFICO PARCELARIO

Provincia de Zaragoza

Partido judicial de Zaragoza

Término municipal de

Polígono núm. 99

Ampliaciones - Escala 1:1000 | Escala 1:500

Nota - La parcela 39 situada al NE. de la 38-a.

PUENTE DE LA MUELA

ALTO DE CARABINAS

LA VAL DEL FIERRO

Polígono 104.

Carretera

Madrid

Imperial

Canal

Aragón

Camino

Riego

Francia

Zona Urbana III.

IX Zona Urbana II.

Reformatorio de Menores (en construcción)

Depósitos de Agua

Almacén

Caseta

Cobertizo

Pajarcitas I.

Escala 1: 2000

Zaragoza a de de 19

El Desarrollador-Revisor,

Zaragoza a 13 de Marzo de 1951.

El Topógrafo Ayudante de Geografía y Catastro.

Conforme:
El Ingeniero, Jefe Provincial,

Aprobado:
El Director General

G.T.P. - Modelo 21. - 2256 ejemplares. - Año 1950

GOBIERNO DE ARAGON

INSTITUTO GEOGRÁFICO Y CATASTRAL

MAPA NACIONAL TOPOGRÁFICO PARCELARIO

Provincia de Zaragoza

Partido judicial de Zaragoza

Término municipal de Zaragoza

Polígono núm. 100

E=1:5000

E=1:2000

Escala 1:3000

Escala 1:5000 y 2000

Zaragoza a 6 de Julio de 1950

El Delineador-Revisor,

Zaragoza a 12 de Enero de 1951

El Topógrafo Ayudante de Geografía y Catastro,

Conforme:
El Ingeniero, Jefe Provincial,

Aprobado:
El Director General

C. T. P. - Modelo 21. - 2.000 ejemplares. - Año 1946.

INSTITUTO GEOGRÁFICO Y CATASTRAL


MAPA NACIONAL TOPOGRÁFICO PARCELARIO

Provincia de Zaragoza

Partido judicial de Zaragoza

Término municipal de Zaragoza

Polígono núm. 101

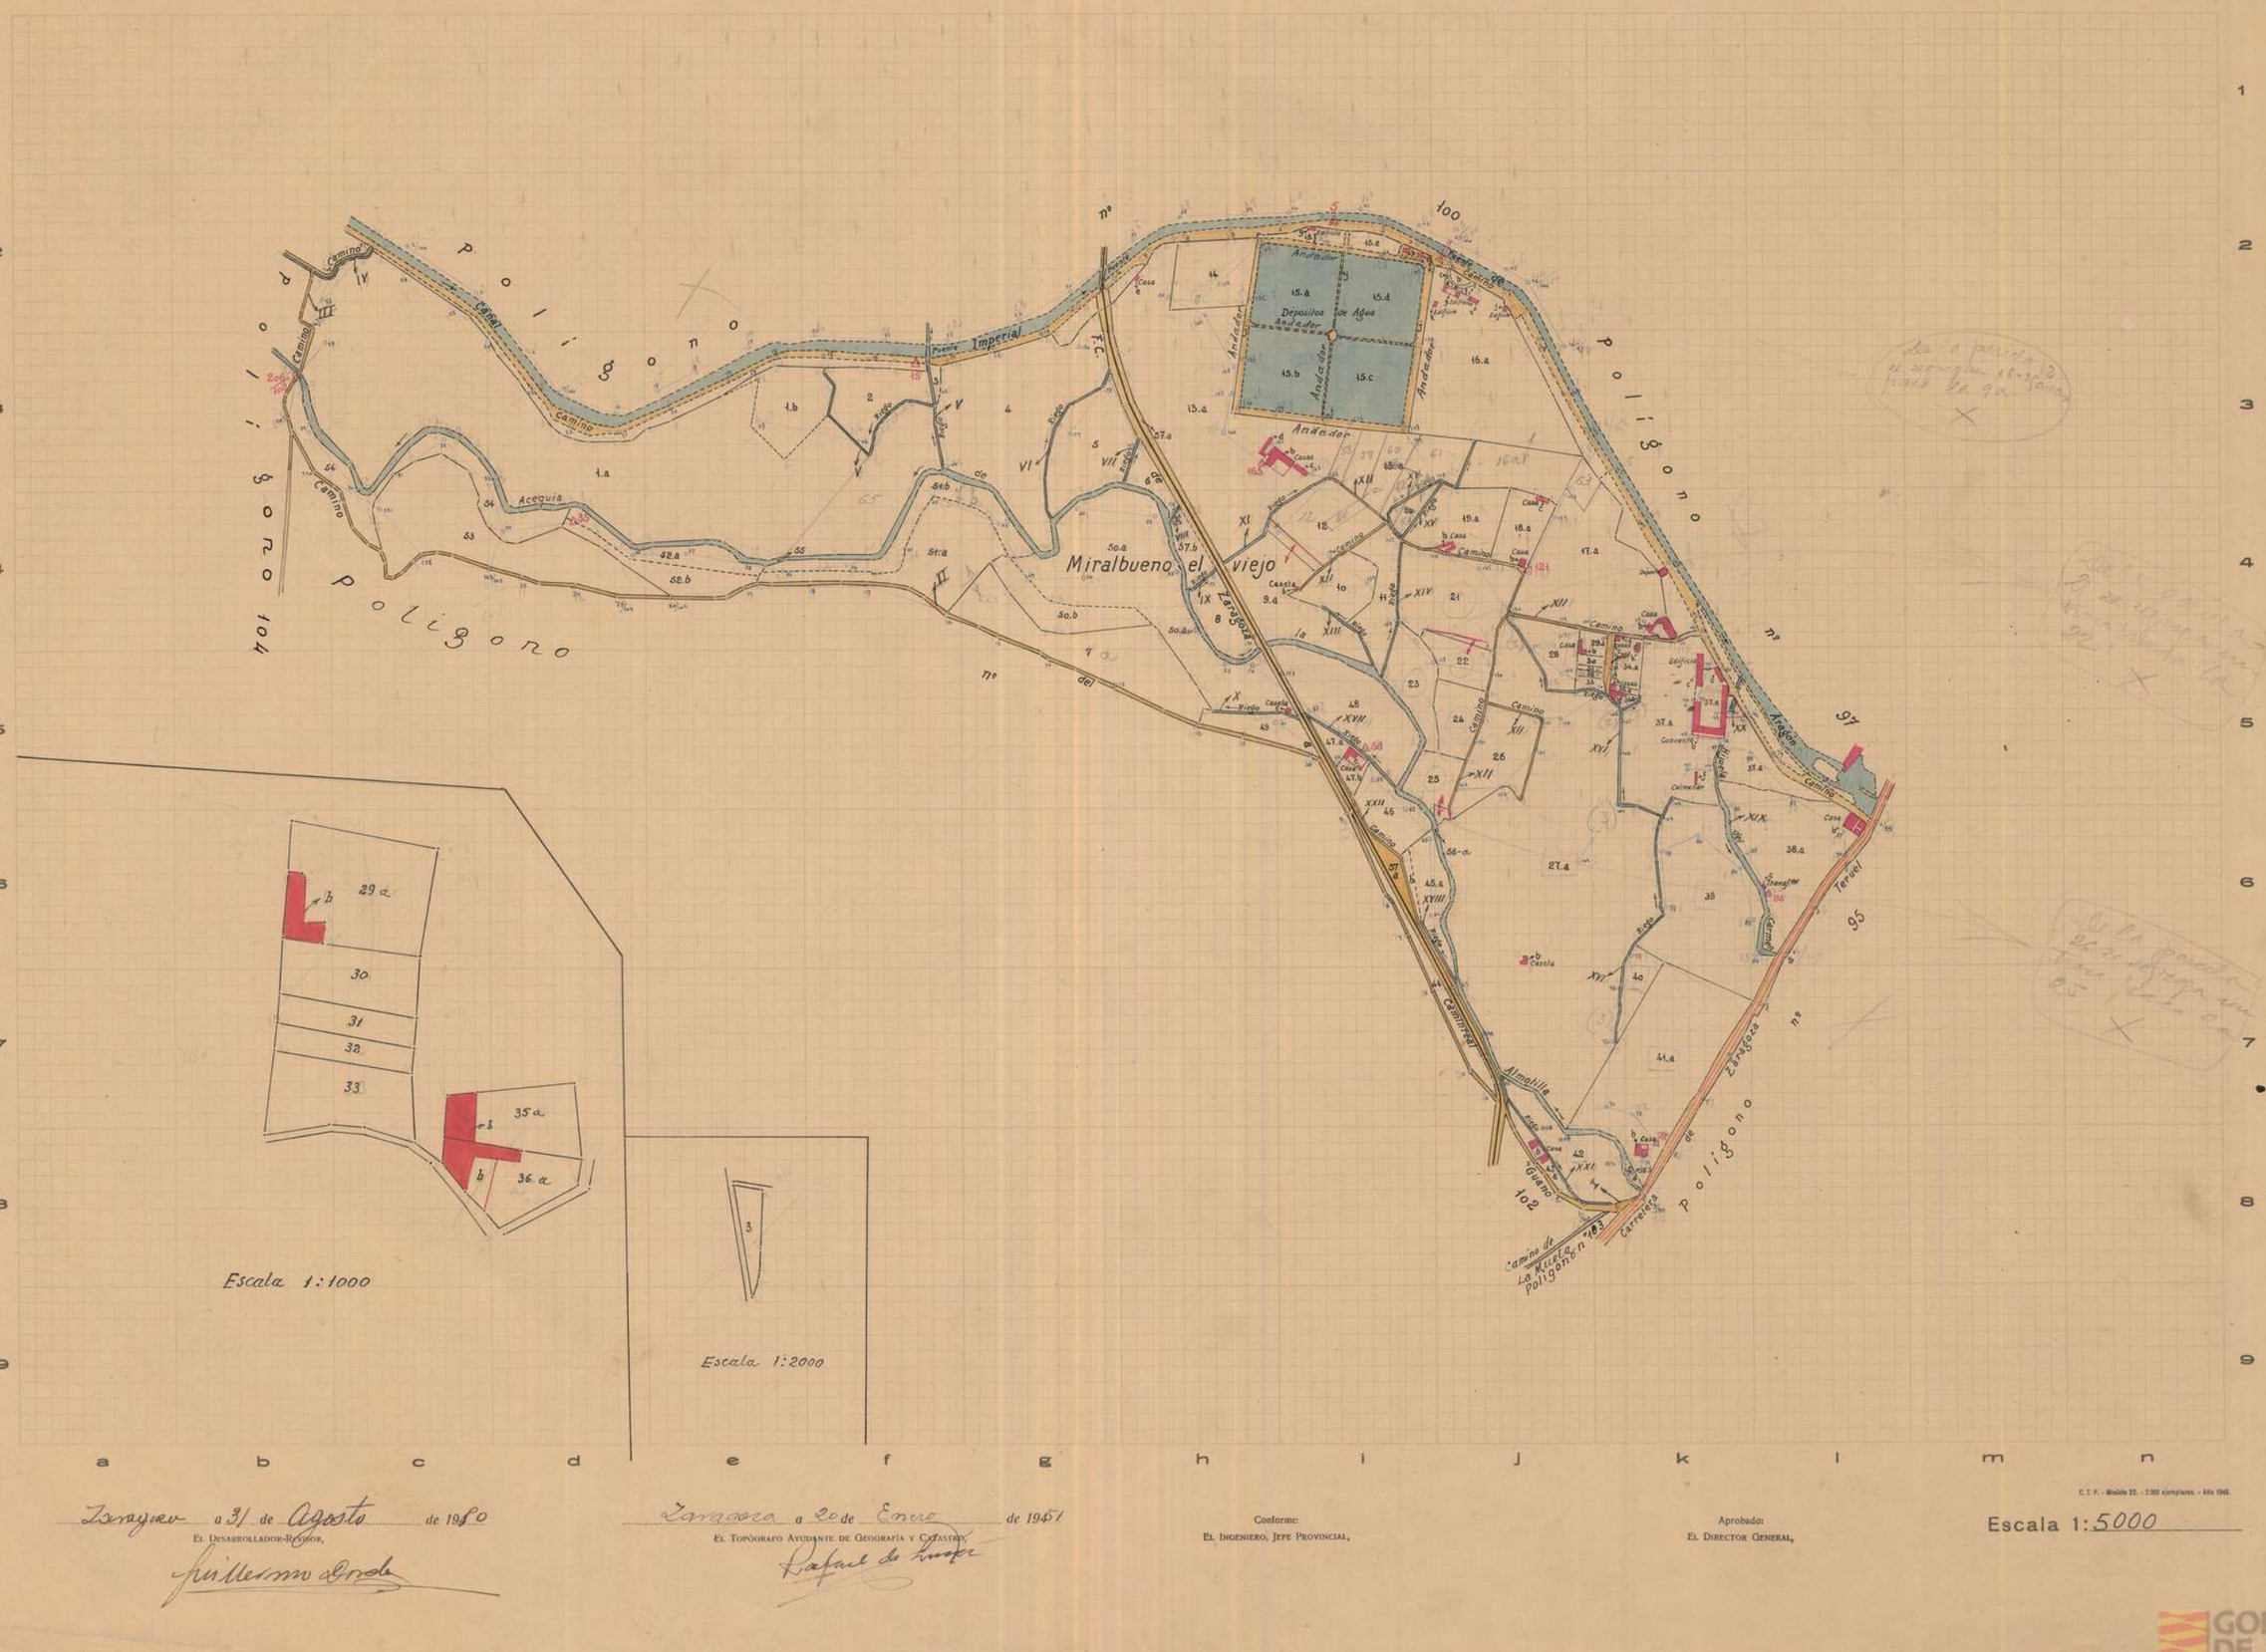

Zaragoza a 31 de Agosto de 1950

El Desarrollador-Revisor,

Guillermo Conde

Zaragoza a 20 de Enero de 1951

El Topógrafo Ayudante de Geografía y Catastro,

Rafael de Luna

Conforme:
El Ingeniero, Jefe Provincial,

Aprobado:
El Director General,

C. T. P. - Modelo 22. - 3.000 ejemplares. - Año 1948.

Escala 1:5000

GOBIERNO DE ARAGÓN

Provincia de Zaragoza
Partido judicial de Zaragoza

INSTITUTO GEOGRÁFICO Y CATASTRAL

MAPA NACIONAL TOPOGRÁFICO PARCELARIO

Término municipal de Zaragoza
Polígono núm. 102 – 103

P. 102

P. 103

POLIGONO NUMERO 104

POLIGONO NUMERO 101

POLIGONO NUMERO 105

POLIGONO NUMERO 95.

VALD ESPARTERA

Del polígono 104

para el polígono 104

Detalle - Escala 1:1000.

Camino de Valdespartera

Camino de las Canteras

Camino de Servidumbre

Cabezo

Cuartel b

1 Cuartel

2 Cuartel

Zaragoza a Ganados

Ferrocarril

Acequia de la Almotilla

Acequia de la Almozara

Carretera

Término de Zaradiel

Cabezo de la Junquera

Cabezo de la Almozara

Cabezo de la Almotilla

Escuela de Tiro

Depósito de agua

Pabellones

Cocina

Cuadra

Casilla Peones

Tapia

Garaje

Almacén

Granja

Balsa

Kiosco

1:50.000

Zaragoza a 5 de Julio de 1950
El Desarrollador-Revisor,

Zaragoza a 5 de Abril de 1951
El Topógrafo Ayudante de Geografía y Catastro.

Conforme:
El Ingeniero, Jefe Provincial,

Aprobado:
El Director General

Escala 1:5000

D. T. P. - Modelo 31. - 22756 ejemplares. - Año 1950

GOBIERNO DE ARAGON

INSTITUTO GEOGRÁFICO Y CATASTRAL


MAPA NACIONAL TOPOGRÁFICO PARCELARIO

Provincia de Zaragoza

Partido judicial de Zaragoza

Término municipal de Zaragoza

Polígono núm. 104

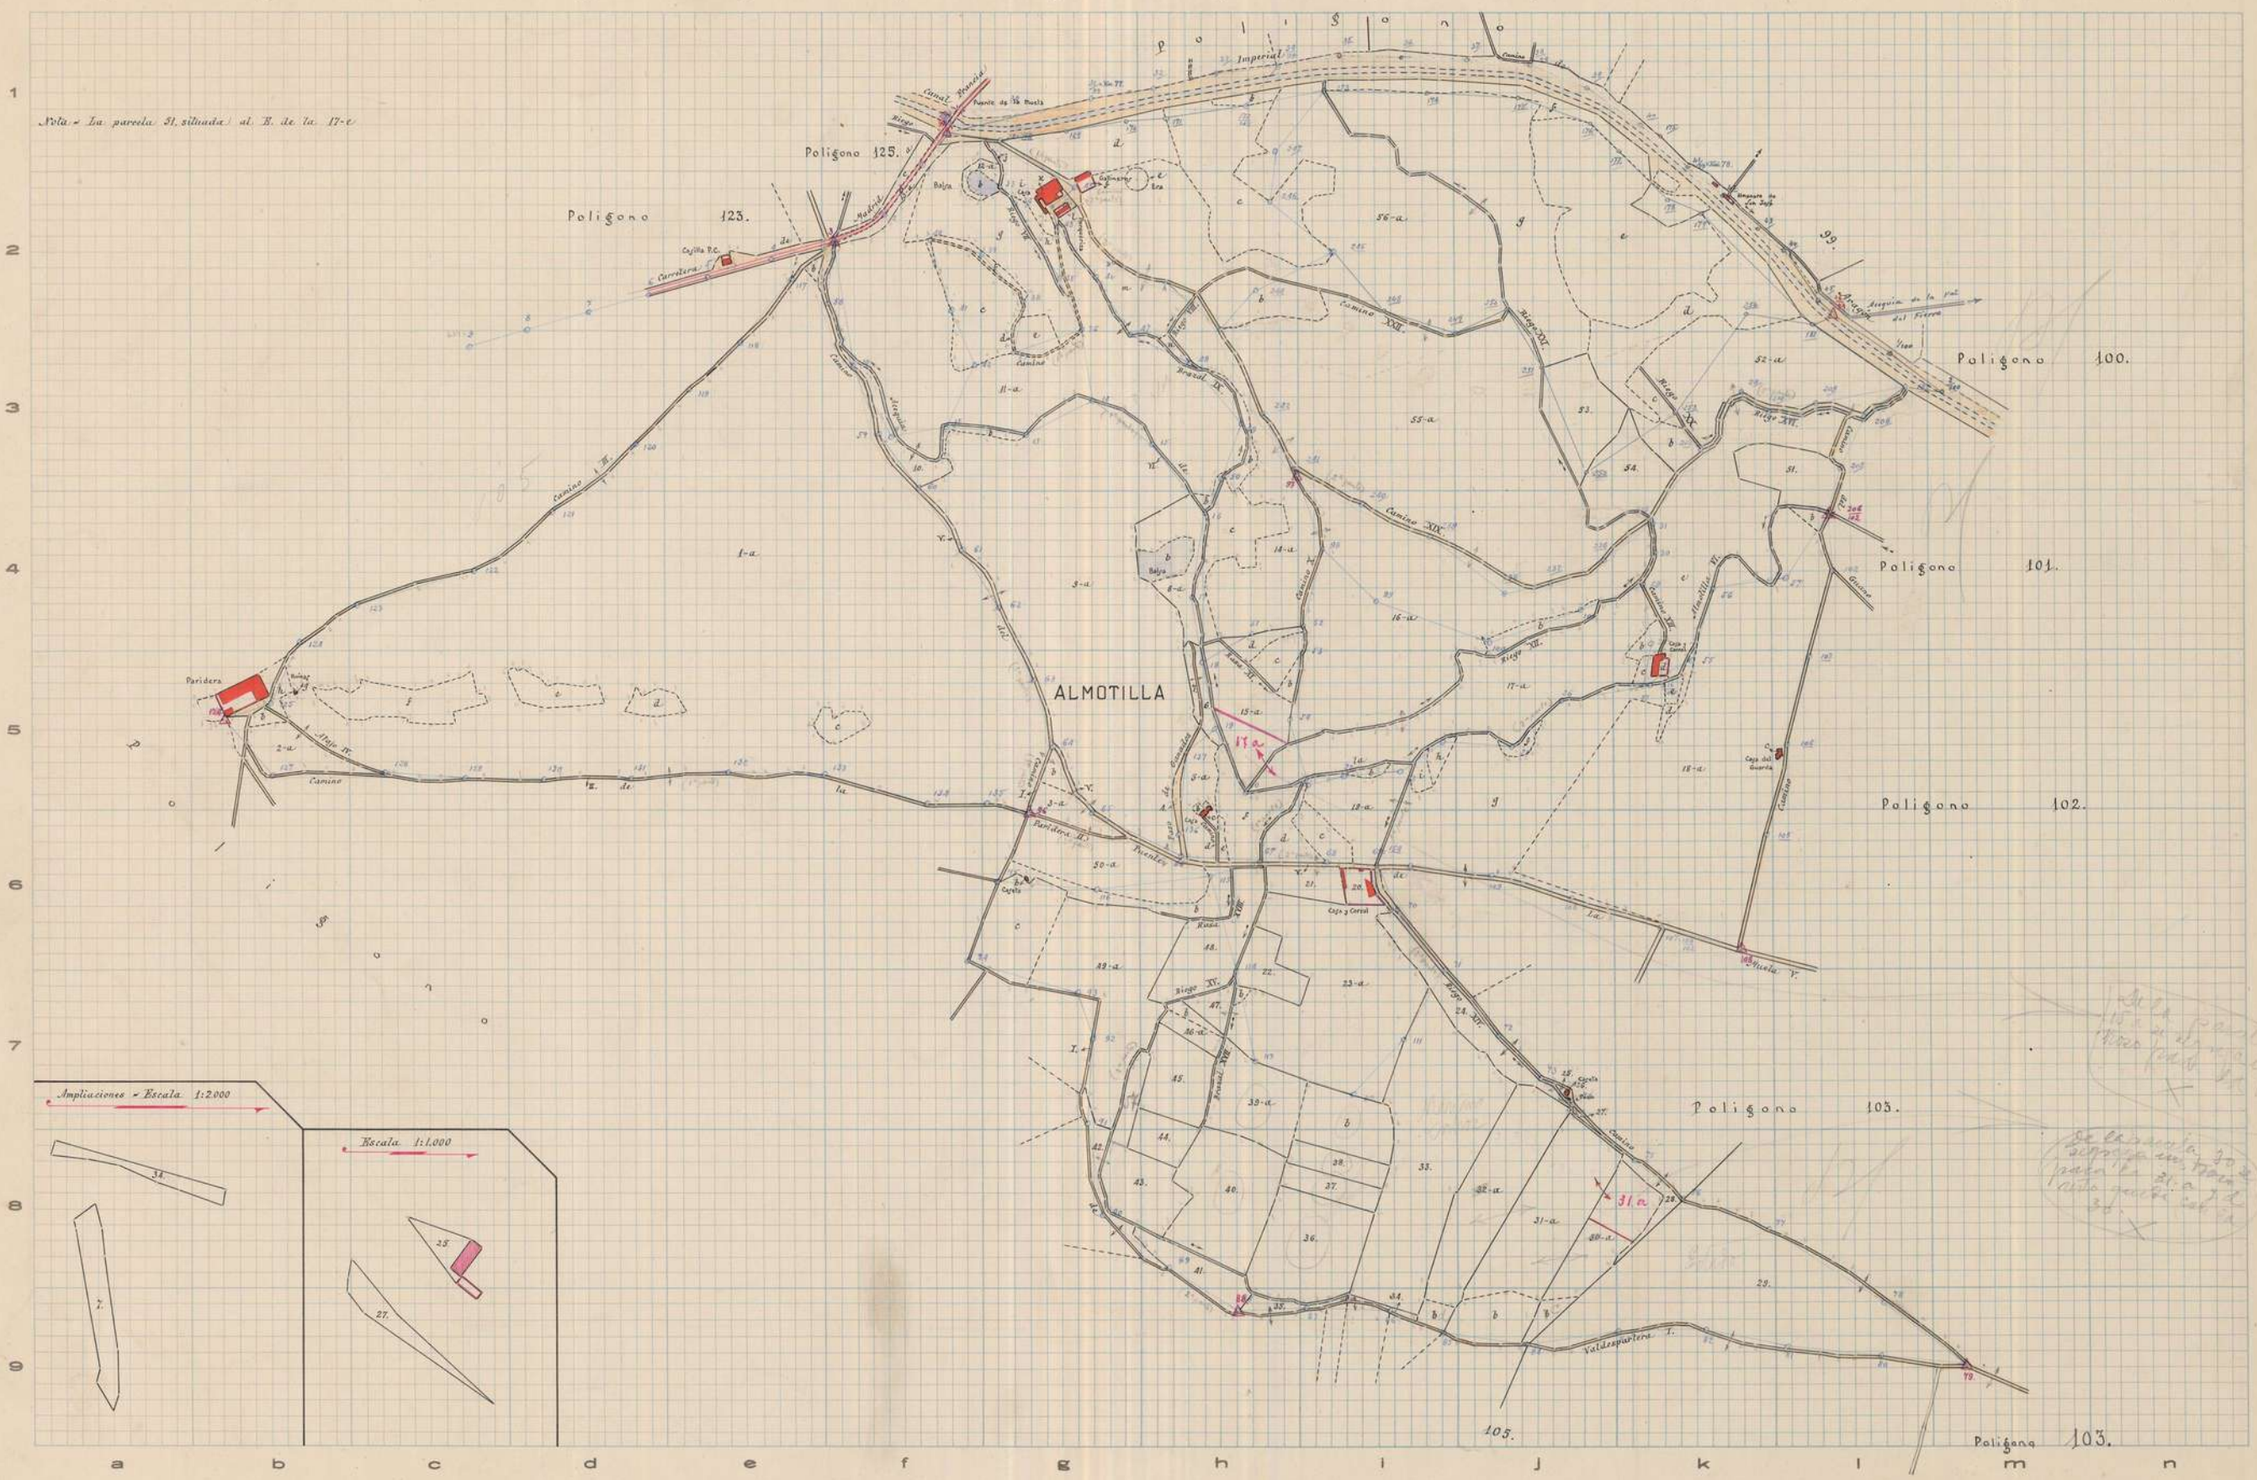
Nota.- La parcela 51, situada al E. de la 17-c
Polígono 125.
Polígono 123.
Polígono 100.
Polígono 101.
Polígono 102.
Polígono 103.
Polígono 105.
ALMOTILLA
Imperial
Camino XXII.
Camino XIX.
Camino XX.
Camino XIII.
Camino XII.
Camino I.
Camino IV.
Camino V.
Camino VI.
Camino VII.
Camino XVIII.
Camino XIV.
Camino XV.
Camino XVI.
Camino XVII.
Camino

Provincia de Zaragoza
Partido judicial de Zaragoza

INSTITUTO GEOGRÁFICO Y CATASTRAL

MAPA NACIONAL TOPOGRÁFICO PARCELARIO

Término municipal de Zaragoza
Polígono núm. 105 hoja 1ª

Polígono núm 123 — Francia — Madrid — número 123 — Polígono — Carretera — Camino — Paridera de Costa — Camino de la Paridera — Camino — Servidumbre — Camino — Camino de la Fuente — Camino de la Fuente — Camino — Camino — Camino

Provincia de Zaragoza

Partido judicial de Zaragoza

INSTITUTO GEOGRÁFICO Y CATASTRAL

MAPA NACIONAL TOPOGRÁFICO PARCELARIO

Término municipal de Zaragoza

Polígono núm. 105 hoja 2ª y últ.

Polígono de Valdespartera

Camino

B

1ª hoja

la

14a Santa Bárbara

14b Ermita Stª Bárbara Mojón (ruina)

Polígono núm. 104

Camino de la Ermita de Stª Bárbara

15

103

Detalle ampliado a Escala 1:1.000

casa

cobertizo

alb. cobertizo

A-B

de

con

une

A

Acampo de Barta

Camino Polígono de los Meaderos a la Paridera de Barta

Polígono número 106

Polígono número 107

Camino

Ferrocarril

Paso

Cabezo Tesa

Término

Municipal de Zaragoza a Teruel

Teruel

Zaragoza

Barta

Apeadero de Cuarte

cobertizos

Pozo

cobertizo

Detalle ampliado a Escala 1:1.000

Escala 1: 5000

C.T.P. - Modelo 21. - 2250 ejemplares. - Año 1950

a Zaragoza b de Noviembre c de 1950

El Desarrollador-Revisor,

Zaragoza a de Marzo de 1951

El Topógrafo Ayudante de Geografía y Catastro.

Conforme:

El Ingeniero, Jefe Provincial,

Aprobado:

El Director General

GOBIERNO DE ARAGON

INSTITUTO GEOGRÁFICO Y CATASTRAL

MAPA NACIONAL TOPOGRÁFICO PARCELARIO

Provincia de Zaragoza
Partido judicial de Zaragoza

Término municipal de Zaragoza
Polígono núm. 106

Acampo de Costa

Acampo de Barta

Polígono núm 119 Mezadores

Polígono núm 105

Polígono núm 107

Polígono núm 108

Vértice geodésico Las Zorras

Camino de Barta

Barbacana

Torre de Barta

Escala 1: 5.000

Zaragoza a de Noviembre de 1956
El Desarrollador-Revisor,

Zaragoza a de Marzo de 1957
El Topógrafo Ayudante de Geografía y Catastro.

Conforme:
El Ingeniero, Jefe Provincial,

Aprobado:
El Director General

C. T. P. - Modelo 21. - 2750 ejemplares. - Año 1950

GOBIERNO DE ARAGON

INSTITUTO GEOGRÁFICO Y CATASTRAL


MAPA NACIONAL TOPOGRÁFICO PARCELARIO

Provincia de Zaragoza

Partido judicial de Zaragoza

Término municipal de Zaragoza

Polígono núm. 107

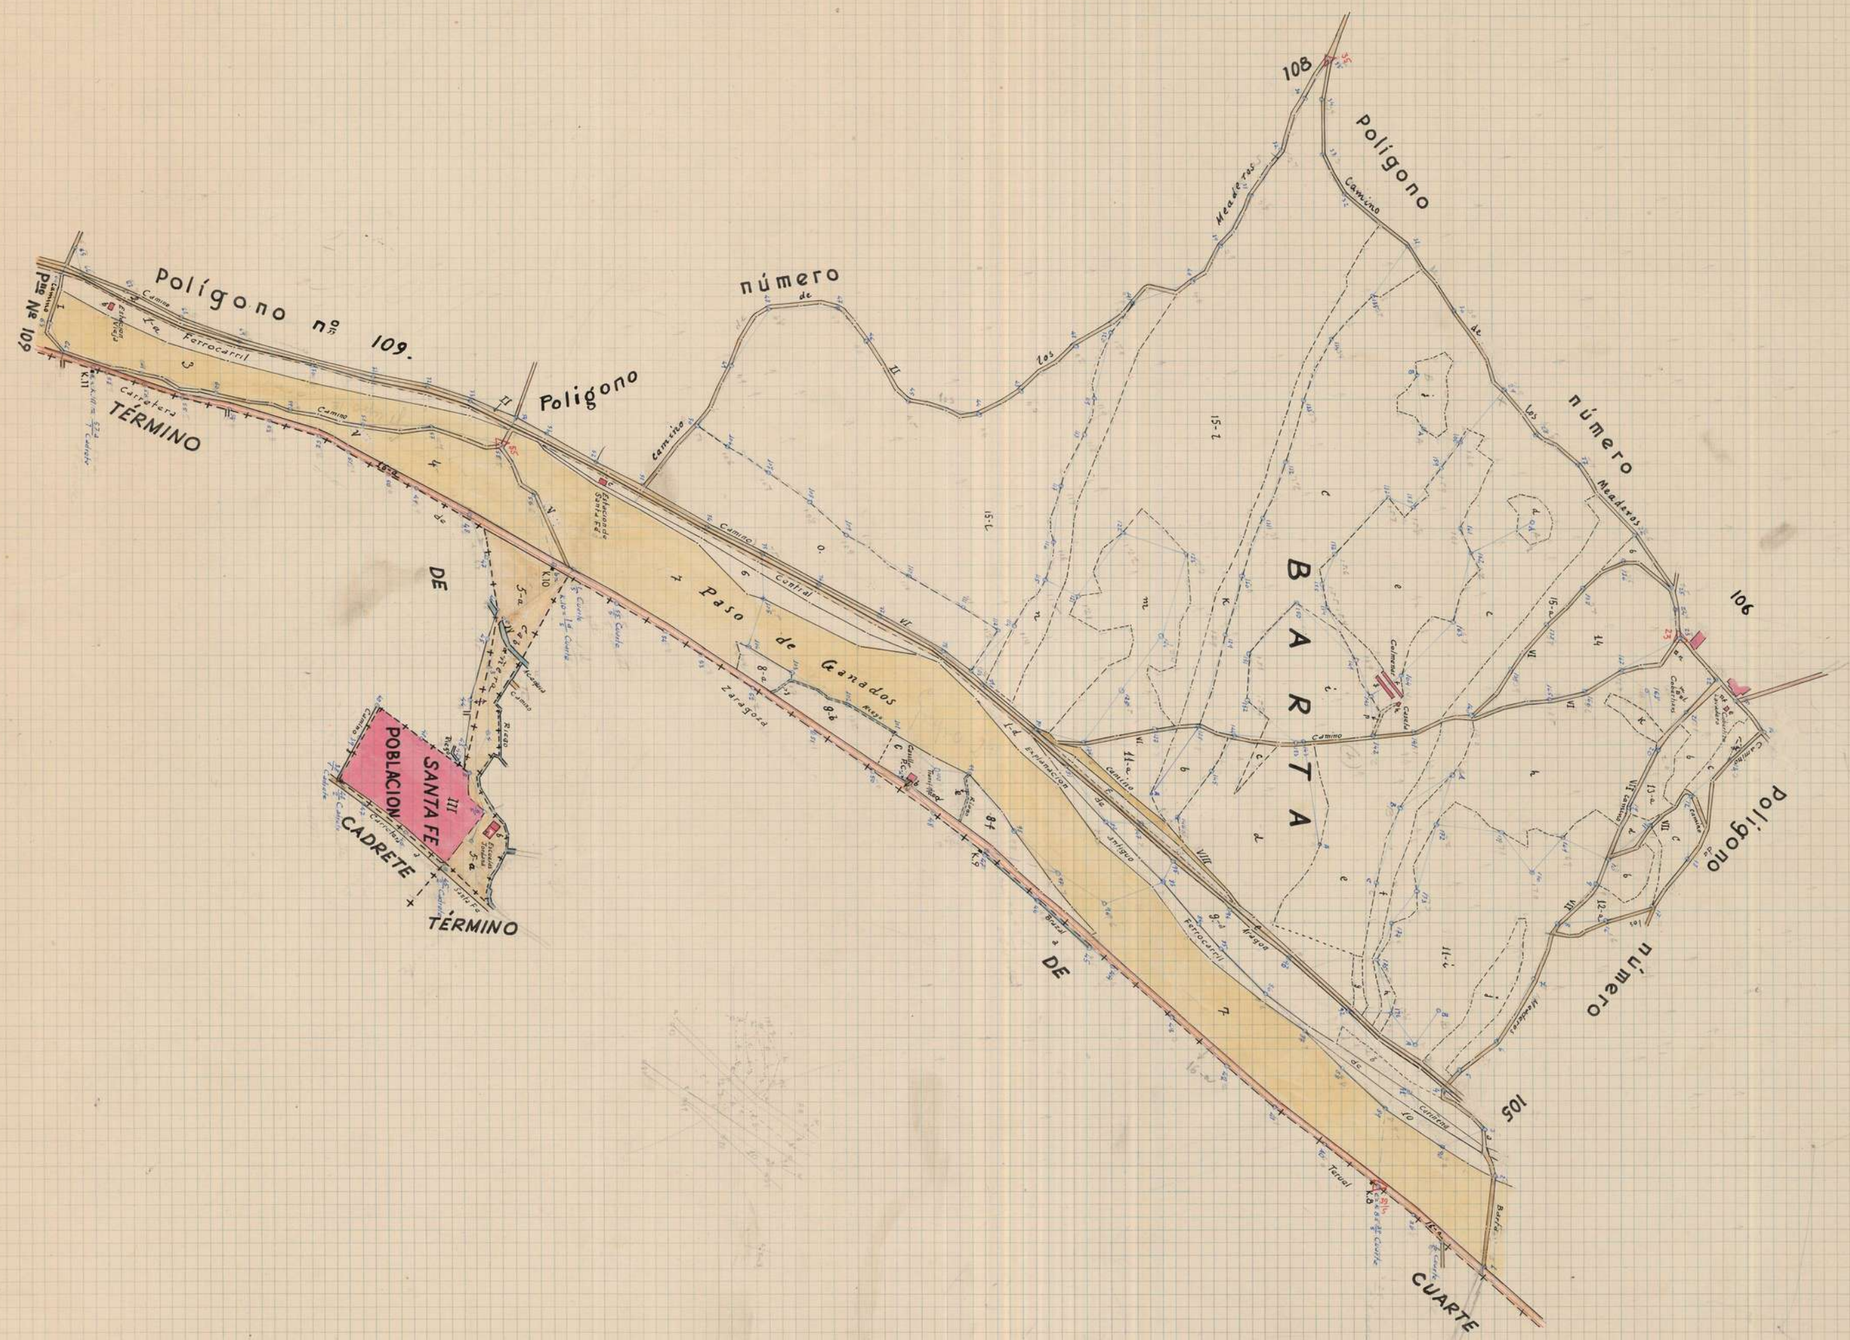
Polígono nº 109.
Polígono
número
Polígono
número
Polígono
número
Polígono
Paso de Ganados
BARTA
DE
DE
DE
TÉRMINO
TÉRMINO
CADRETE
POBLACION
SANTA FE
CUARTE
Camino
Carretera
Ferrocarril

INSTITUTO GEOGRÁFICO Y CATASTRAL

MAPA NACIONAL TOPOGRÁFICO PARCELARIO

Provincia de Zaragoza
Partido judicial de Zaragoza

Término municipal de Zaragoza
Polígono núm. 108

NORTE

Une con H.B. del recuadro

Une con H.B. de la hoja

Polígono 110 — Campo de Barta 1ª

Polígono 109 — Campo de Barta 2ª

Polígono 107 — Campo de Barta 3ª

Polígono 106 — Campo de Costa 1ª

Polígono núm 117 — Camino de la Vareta del Guardia

Polígono núm 119 — Camino de la Granja

Polígono núm 111

Polígono núm 107

Zaragoza a 6 de Enero de 1951
El Desarrollador-Revisor,

Zaragoza a 4 de Abril de 1951
El Topógrafo Ayudante de Geografía y Catastro.

Conforme:
El Ingeniero, Jefe Provincial,

Aprobado:
El Director General

Escala 1: 5000

C.T.P. - Modelo 71. - 2250 ejemplares. - Año 1950


GOBIERNO DE ARAGON

SERVICIO DE CATASTRO TOPOGRÁFICO PARCELARIO

Trabajos Topográficos Catastrales

Provincia de Zaragoza
Partido judicial de Zaragoza

Término municipal de Zaragoza
Polígono núm. 109

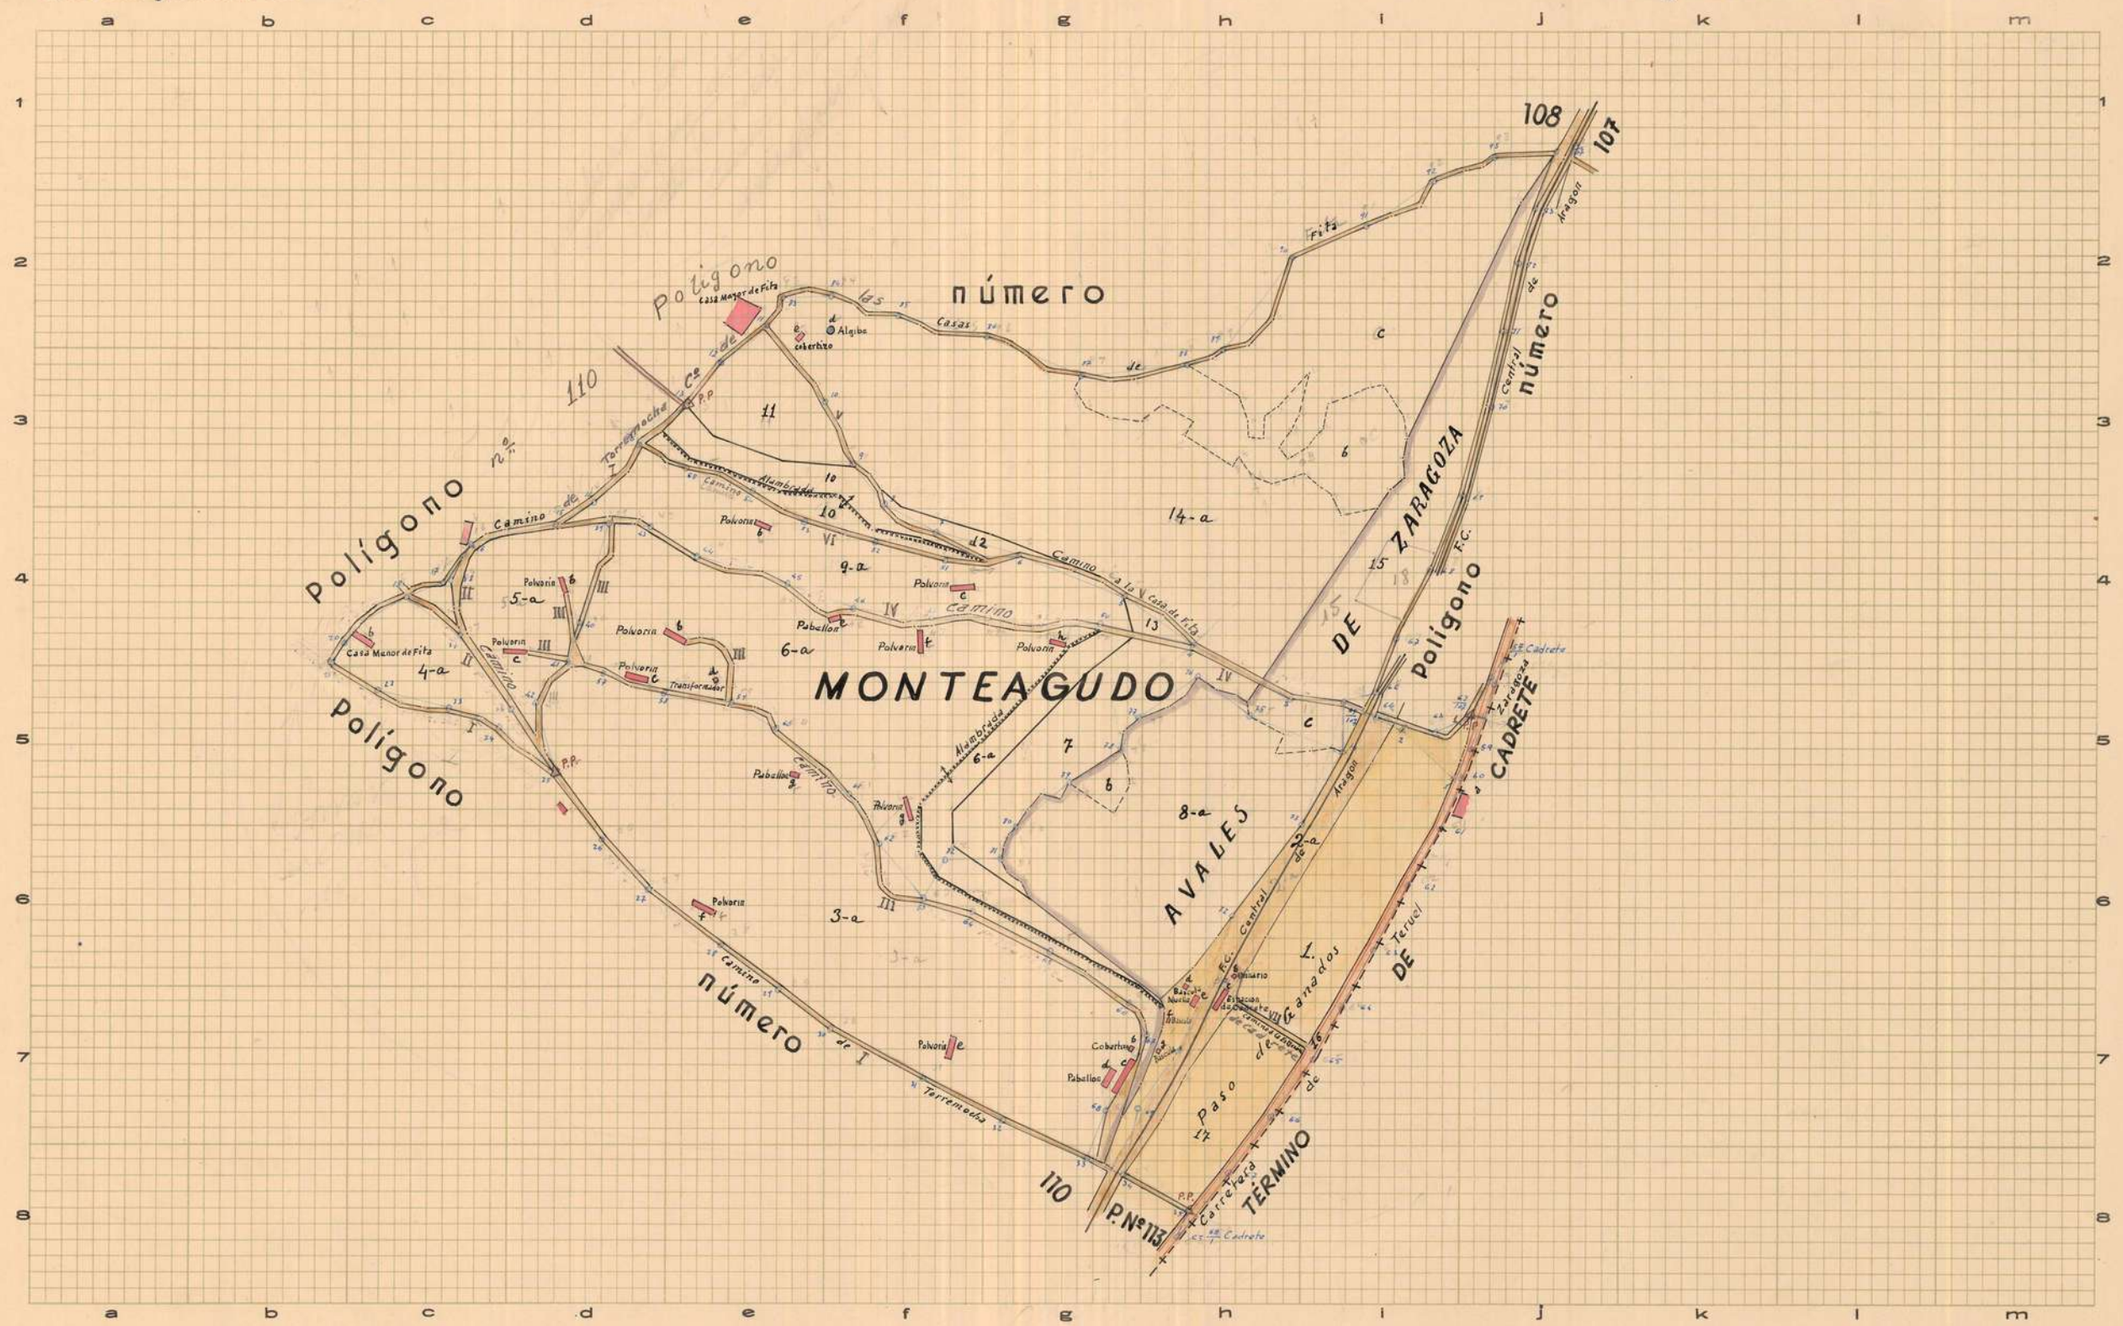

Zaragoza a de Agosto de 1950
El Desarrollador-Revisor,

Zaragoza a 31 de Marzo de 1951
El Topógrafo Ayudante de Geografía y Catastro,
Joaquín Gil

Conforme:
El Ingeniero Jefe de la Brigada,

Aprobado:
El Director General,

Año 1940. Modelo E. 2.370 ejemplares.

Escala 1: 5000

GOBIERNO DE ARAGON

Provincia de Zaragoza

Partido judicial de Zaragoza

INSTITUTO GEOGRÁFICO Y CATASTRAL

MAPA NACIONAL TOPOGRÁFICO PARCELARIO

Término municipal de Zaragoza

Polígono núm. 110

Escala 1: 5000

Zaragoza a 6 de Enero de 1961

El Desarrollador-Revisor,

Zaragoza a 22 de Abril de 1957

El Topógrafo Ayudante de Geografía y Catastro,

Conforme:
El Ingeniero, Jefe Provincial,

Aprobado:
El Director General

C. T. P. - Modelo 71. - 2250 ejemplares. - Año 1950

GOBIERNO DE ARAGON

INSTITUTO GEOGRÁFICO Y CATASTRAL

MAPA NACIONAL TOPOGRÁFICO PARCELARIO

Provincia de Zaragoza

Partido judicial de Zaragoza

Término municipal de Zaragoza

Polígono núm. 111 – 115

Poligono núm. 111.

Acampo de Fila

Poligono núm 115.

El Campillo

Término de La Muela

Poligono núm 116

Camino de las Viñas de Cadrete

Camino de Cadrete

Camino de Valdefierro

Camino de Huerva

Camino de Mata de Huerva

Camino de María

Camino de Valdefierro a Cadrete

Camino de Cadrete a Botorrita

Camino de Fila

Camino de Valdefierro a Botorrita

Camino de Valdefierro a Cadrete

Pº núm 117

Pº núm 108

Granja

Acampo de Barla

Paridera

Balsa

Servidumbre

Nota

La línea camino en la orilla del C. de los Valles de Cadrete sirve de separación de los Polígonos número 111 y 115.

une con la hoja

une con el recuadro

1:50.000

Escala 1: 5000

Zaragoza a 6 de Febrero de 1951

El Desarrollador-Revisor,

Zaragoza a 4 de Abril de 1951

El Topógrafo Ayudante de Geografía y Catastro.

Manuel Nolasco Olivares

Conforme:
El Ingeniero, Jefe Provincial,

Aprobado:
El Director General

C. T. P. - Modelo 21. - 2250 ejemplares. - Año 1950

GOBIERNO DE ARAGON

Provincia de Zaragoza

Partido judicial de Zaragoza

INSTITUTO GEOGRÁFICO Y CATASTRAL

MAPA NACIONAL TOPOGRÁFICO PARCELARIO

Término municipal de Zaragoza

Polígono núm. 112.

Polígono

Camino

Subida a los Capillos

Val de la Calera

Frente al Corral de Barrueco

Varello de Alvarez

Val de la Cueva

Val de Moracho

Vereda del Acampo de Marin

Cª de la Balsa de

Cabezo

Acortadero

Escala 1:5000

E=1:2000

De la parcela 7 se segrega una tira para la 6

Zaragoza a 8 de Agosto de 1960

El Delineante-Revisor,

Guillermo Ondé

Zaragoza a 16 de Enero de 1961

El Topógrafo Ayudante de Geografía y Catastro,

Rafael de Luna

Conforme:
El Ingeniero, Jefe Provincial,

Aprobado:
El Director General

C. T. P. - Madrid 21. - 3.000 ejemplares. - Año 1958.

GOBIERNO DE ARAGON

INSTITUTO GEOGRÁFICO Y CATASTRAL


MAPA NACIONAL TOPOGRÁFICO PARCELARIO

Provincia de Zaragoza

Partido judicial de Zaragoza

Término municipal de Zaragoza

Polígono núm. 113

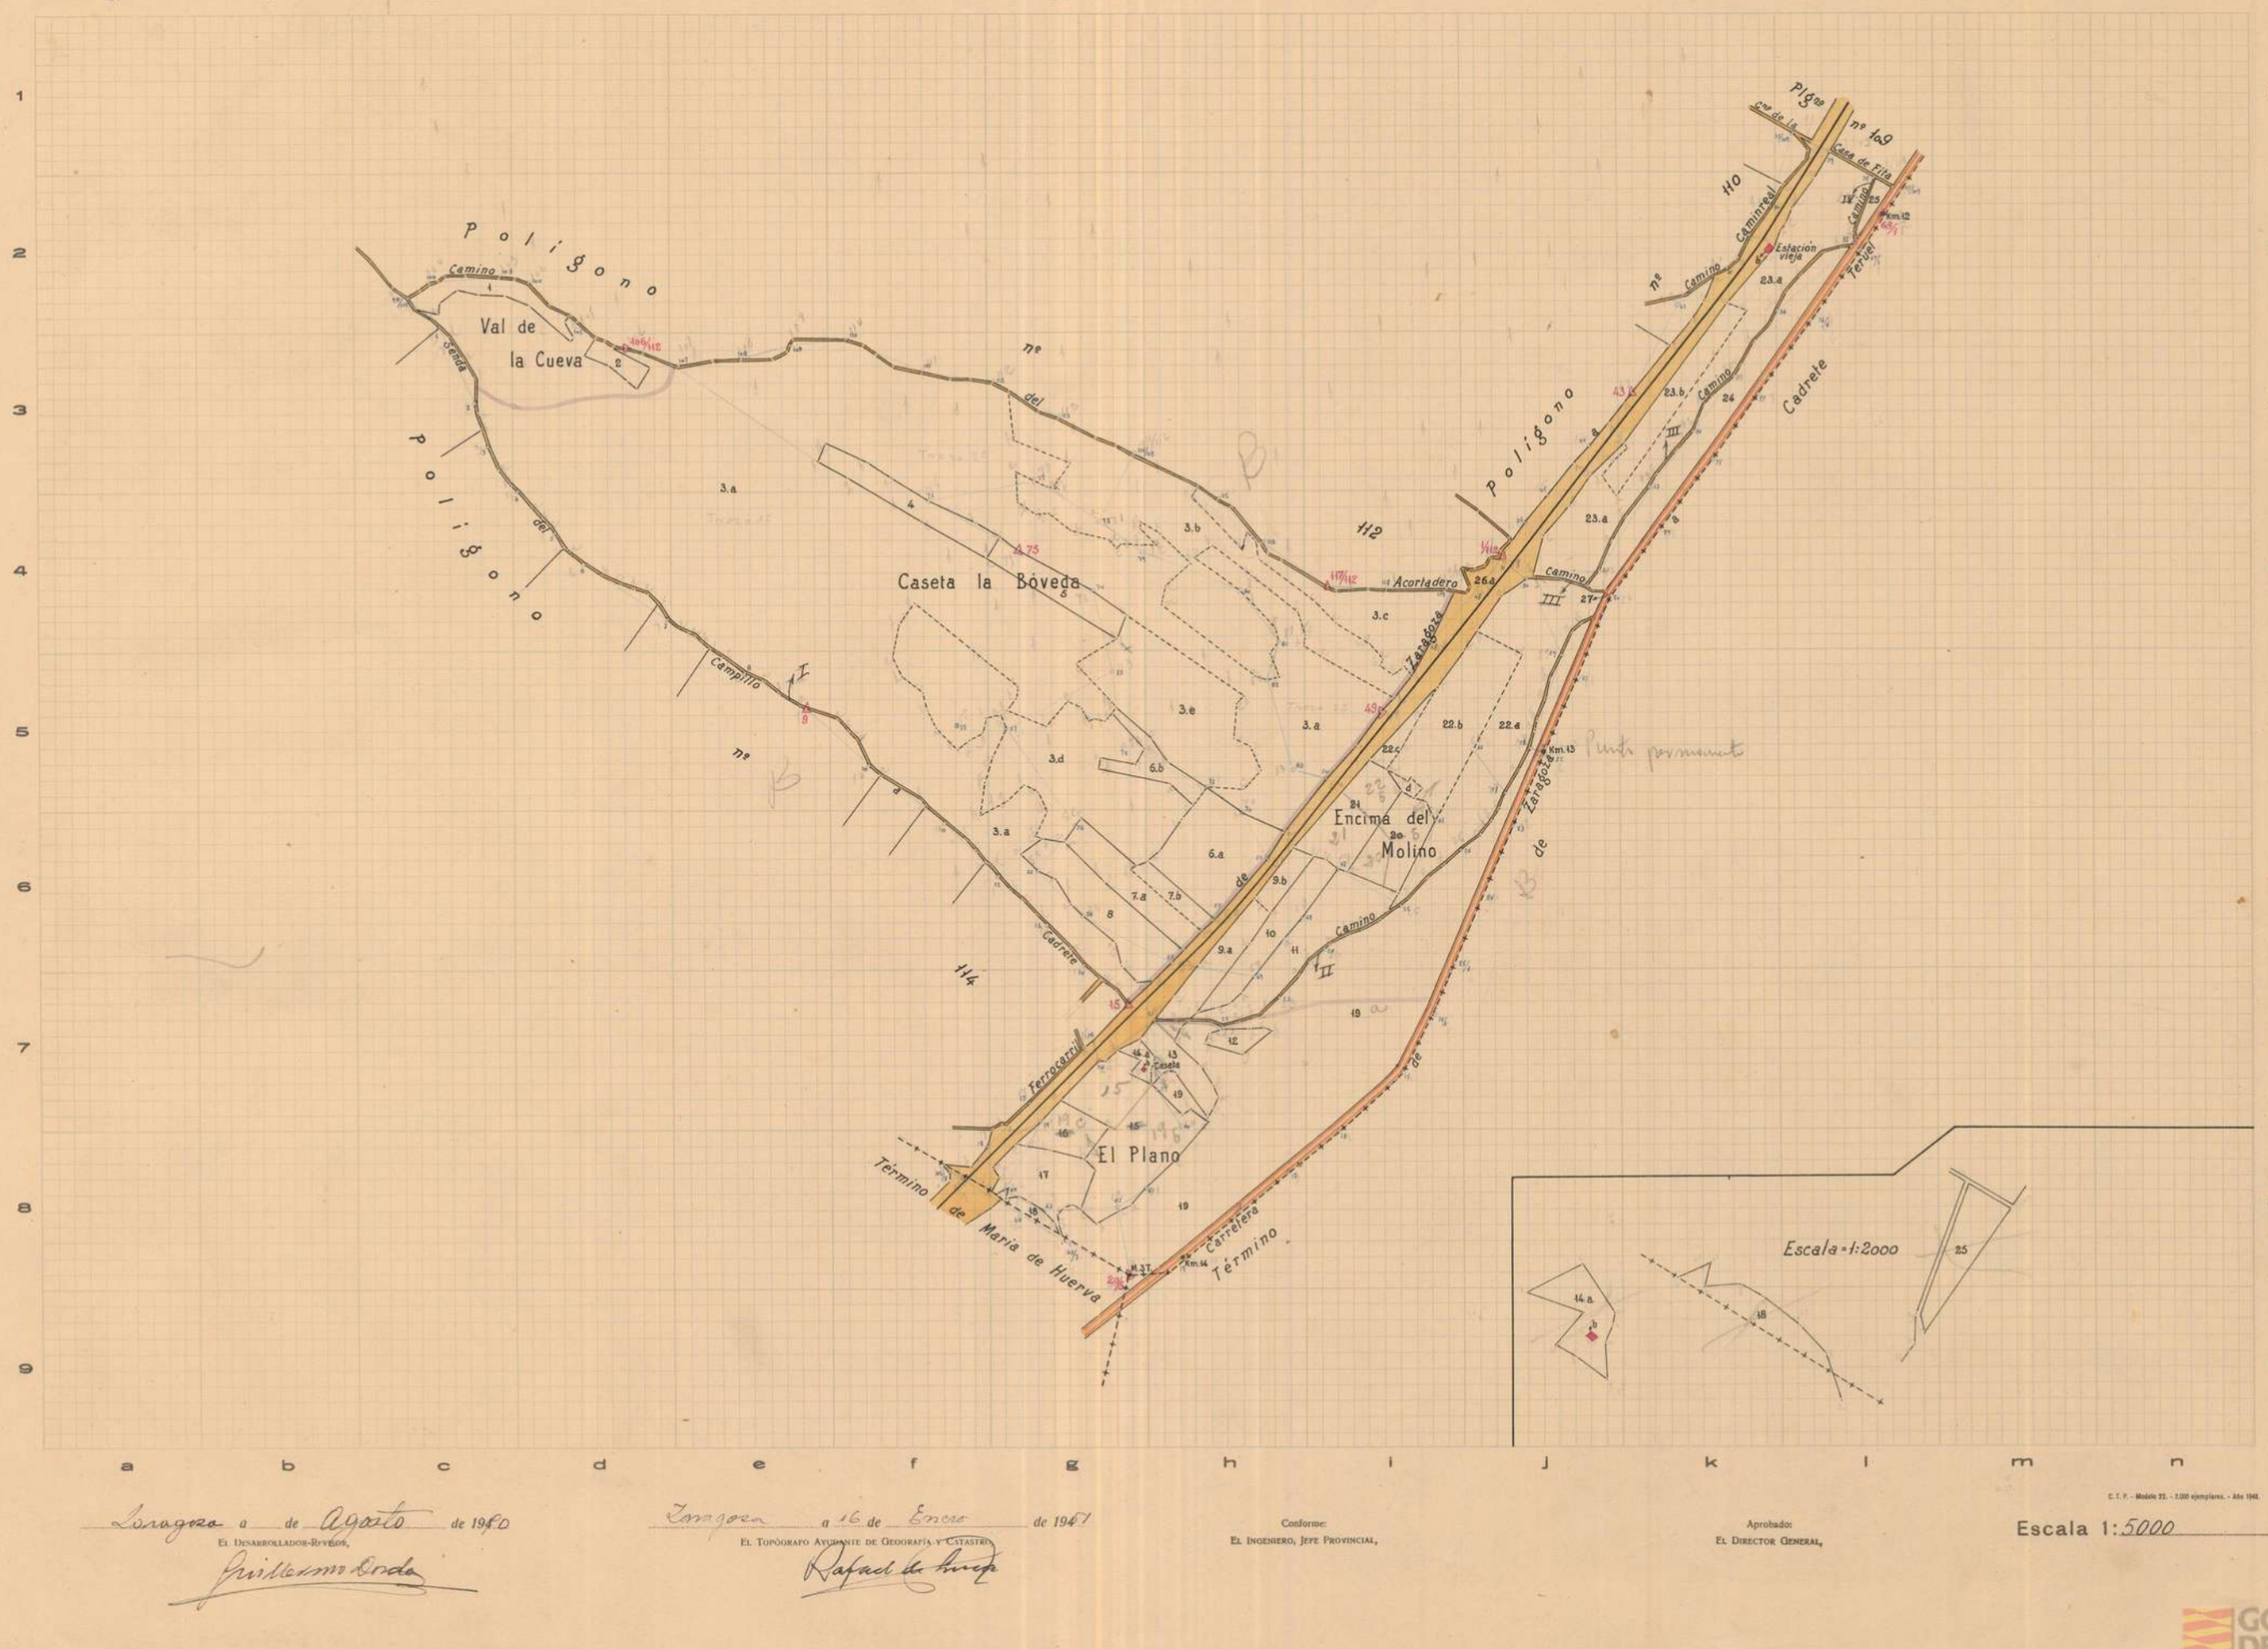

Zaragoza a de Agosto de 1960

El Desarrollador-Revisor,

Zaragoza a 16 de Enero de 1961

El Topógrafo Ayudante de Geografía y Catastro,

Conforme:
El Ingeniero, Jefe Provincial,

Aprobado:
El Director General,

C. T. P. – Modelo 22. – 2.000 ejemplares. – Año 1948.

Escala 1:5000

GOBIERNO DE ARAGON

INSTITUTO GEOGRÁFICO Y CATASTRAL


MAPA NACIONAL TOPOGRÁFICO PARCELARIO

Provincia de Zaragoza

Partido judicial de Zaragoza

Término municipal de Zaragoza

Polígono núm. 114

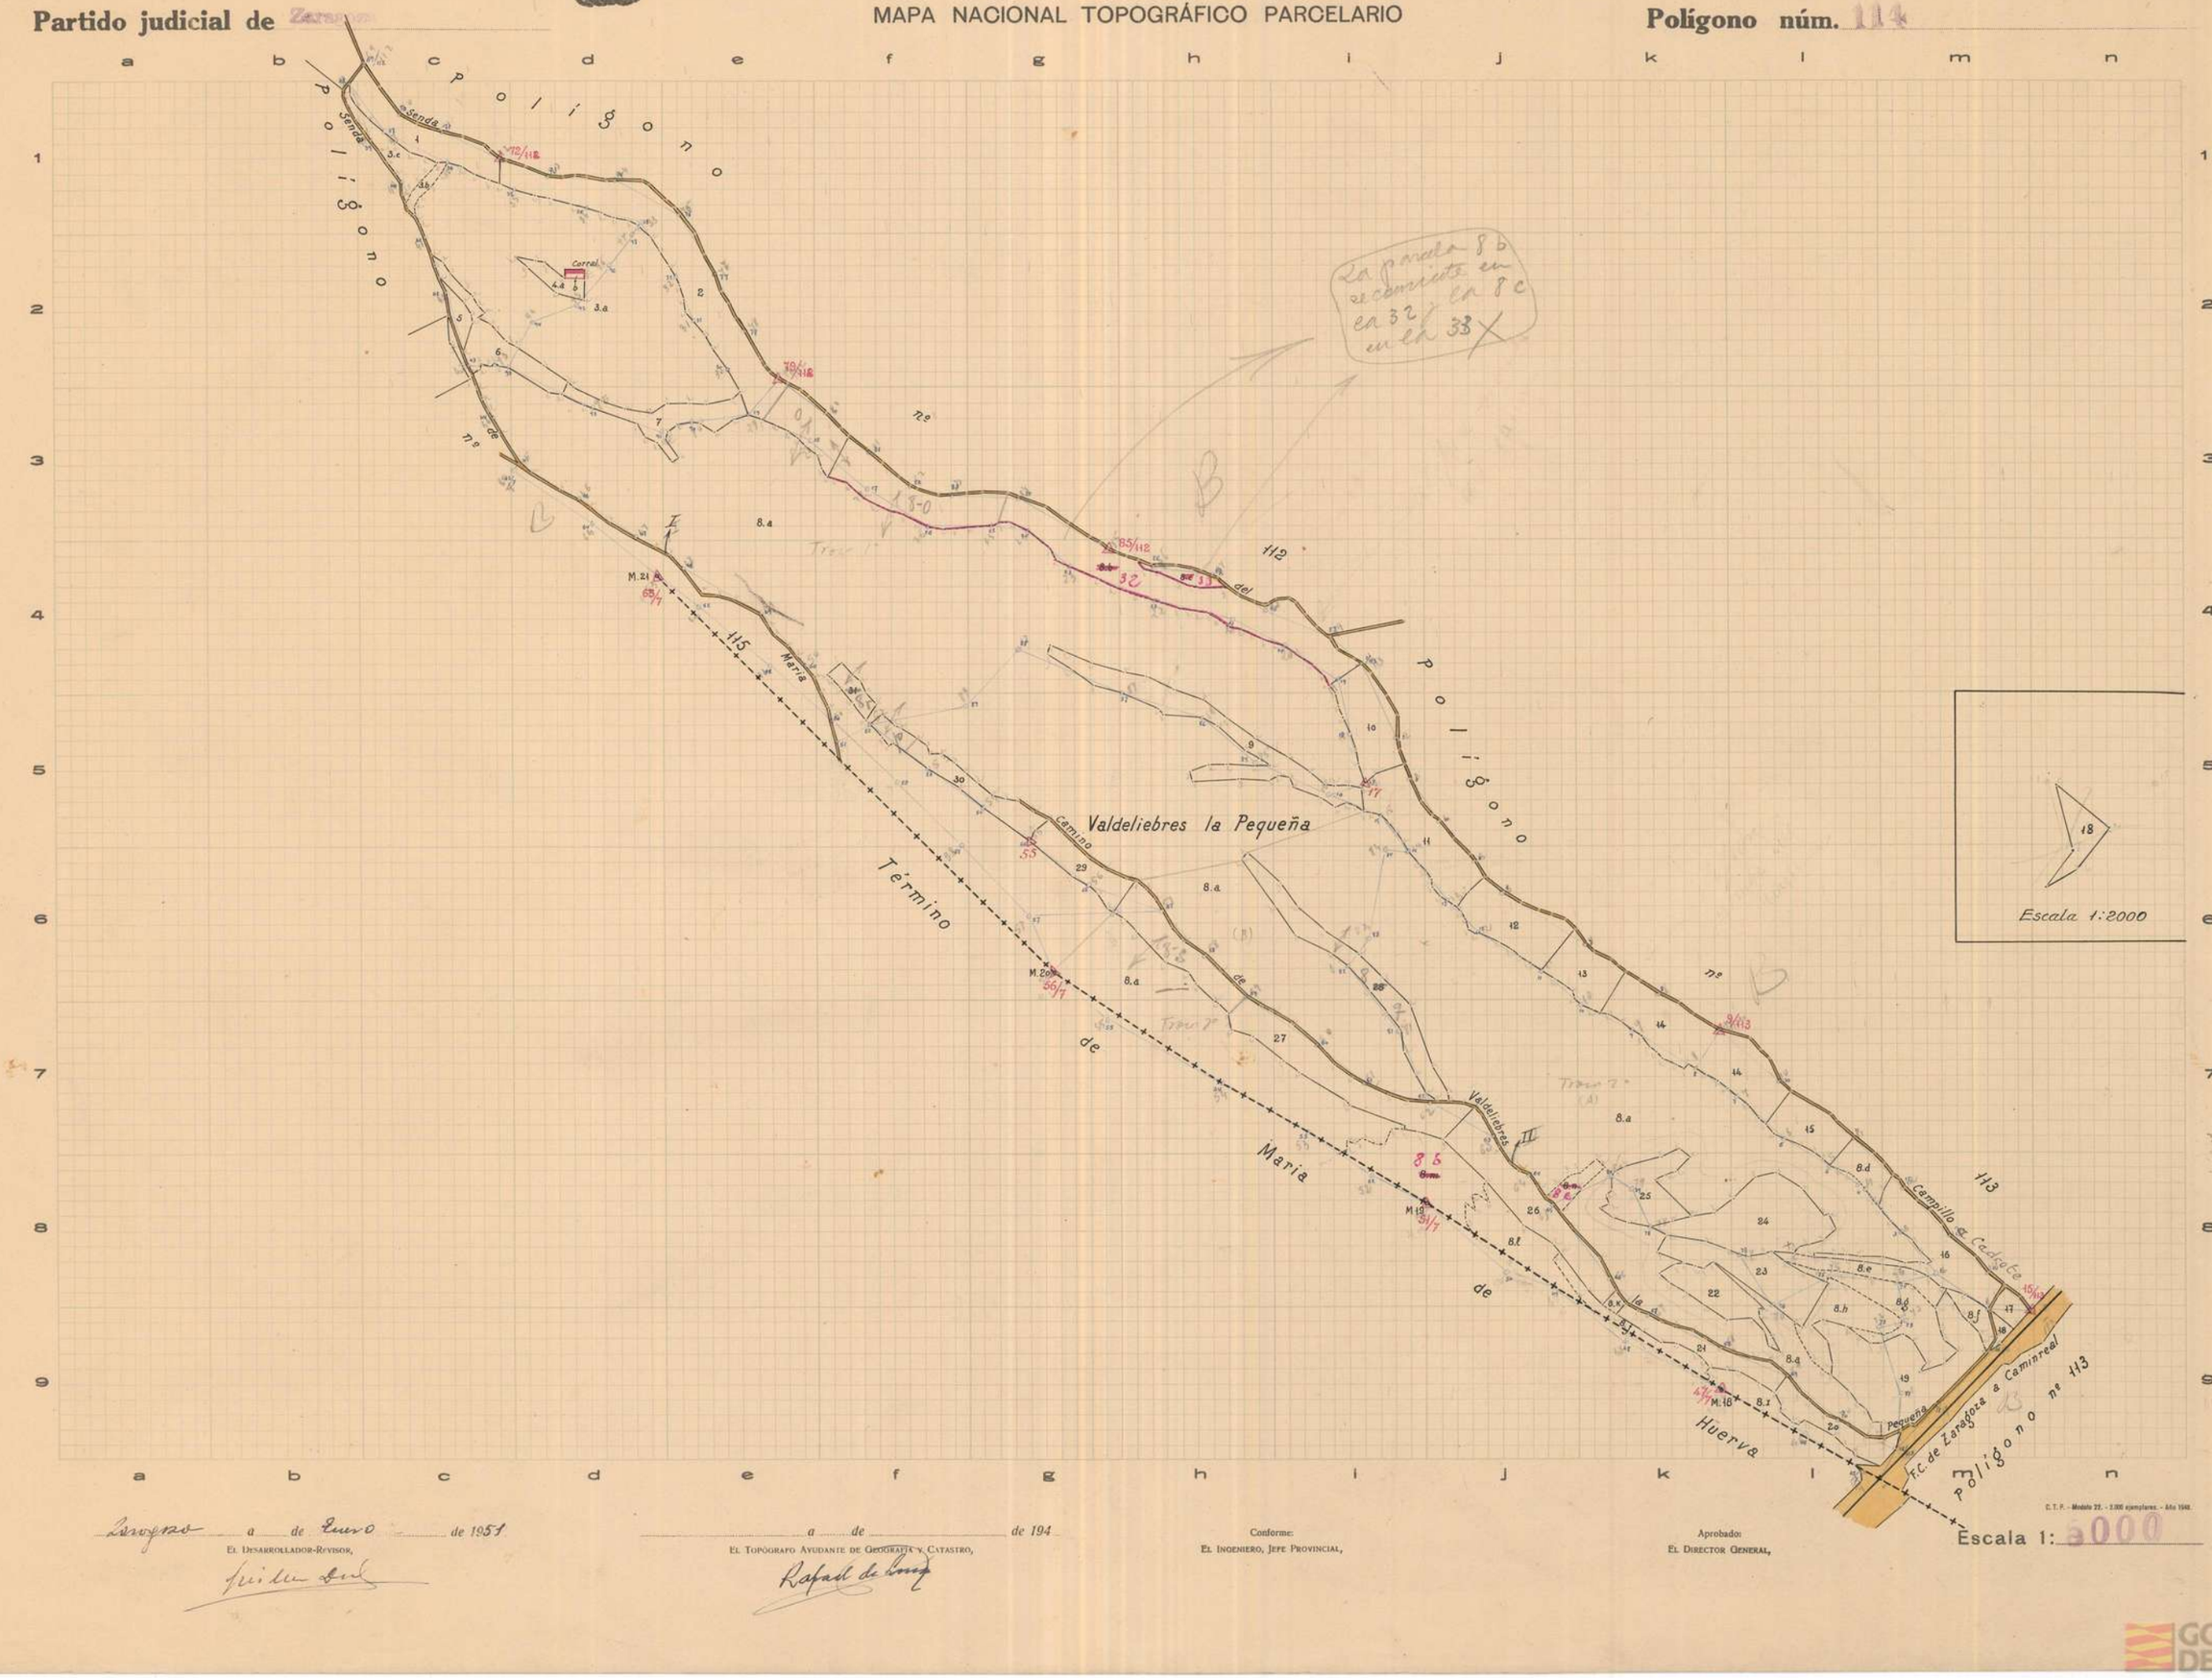

Zaragoza a de Enero de 1951

El Desarrollador-Revisor,

a de de 194

El Topógrafo Ayudante de Geodesia y Catastro,

Conforme:
El Ingeniero, Jefe Provincial,

Aprobado:
El Director General,

C. T. P. - Modelo 22. - 3.000 ejemplares. - Año 1948.

GOBIERNO DE ARAGON

Provincia de Zaragoza


Partido judicial de Zaragoza


INSTITUTO GEOGRÁFICO Y CATASTRAL

MAPA NACIONAL TOPOGRÁFICO PARCELARIO

Término municipal de Zaragoza

Polígono núm. 116 – 117 – 118

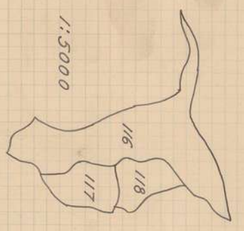

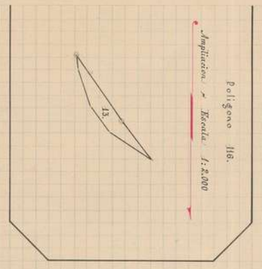

Polígono 115.

Polígono 111.

Polígono 108.

Polígono 119.

Polígono 120.

Polígono 121.

Polígono 138.

Polígono 139.

El Cerrallito

Cortamocha

Casa del Sidro

Pira del Cosmen

Llano Soriano

Llano Soriano

Término

Término

Norte

Norte

Barranco

Barranco

Camino

Camino

Acequia

Acequia

Balsa de Pinchaveg

El Cerrallito

Casa del Sidro

Pira del Cosmen

Llano Soriano

Llano Soriano

Hnos. con A-B del remolque

Hnos. con A-B de la hoja

Zaragoza a de Septbre de 1950

El Desarrollador-Revisor,

Zaragoza a 6 de Abril de 1951.

El Topógrafo Ayudante de Geografía y Catastro.

Conforme:

El Ingeniero, Jefe Provincial,

Aprobado:

El Director General

Escala 1: 5000

C. T. P. - Modelo 21. - 2250 ejemplares. - Año 1950

GOBIERNO DE ARAGON

Provincia de Zaragoza

Partido judicial de Zaragoza

INSTITUTO GEOGRÁFICO Y CATASTRAL

MAPA NACIONAL TOPOGRÁFICO PARCELARIO

Término municipal de Zaragoza

Polígono núm. 119

Polígono 123.

Polígono 122.

Polígono 105.

Polígono 120.

Venta de los Caballos

Polígono 116.

Polígono 106.

La Granja

Polígono 118.

Polígono 108.

Polígono 117.

Zaragoza a 6 de Octubre de 1950

El Desarrollador-Revisor,

Zaragoza a 13 de Abril de 1951.

El Topógrafo Ayudante de Geografía y Catastro.

Conforme:

El Ingeniero, Jefe Provincial,

Aprobado:

El Director General

Escala 1: 5000

C.T.P. - Modelo 21. - 2250 ejemplares. - Año 1950

GOBIERNO DE ARAGON

INSTITUTO GEOGRÁFICO Y CATASTRAL


MAPA NACIONAL TOPOGRÁFICO PARCELARIO

Provincia de Zaragoza

Partido judicial de Zaragoza

Término municipal de Zaragoza

Polígono núm. 120

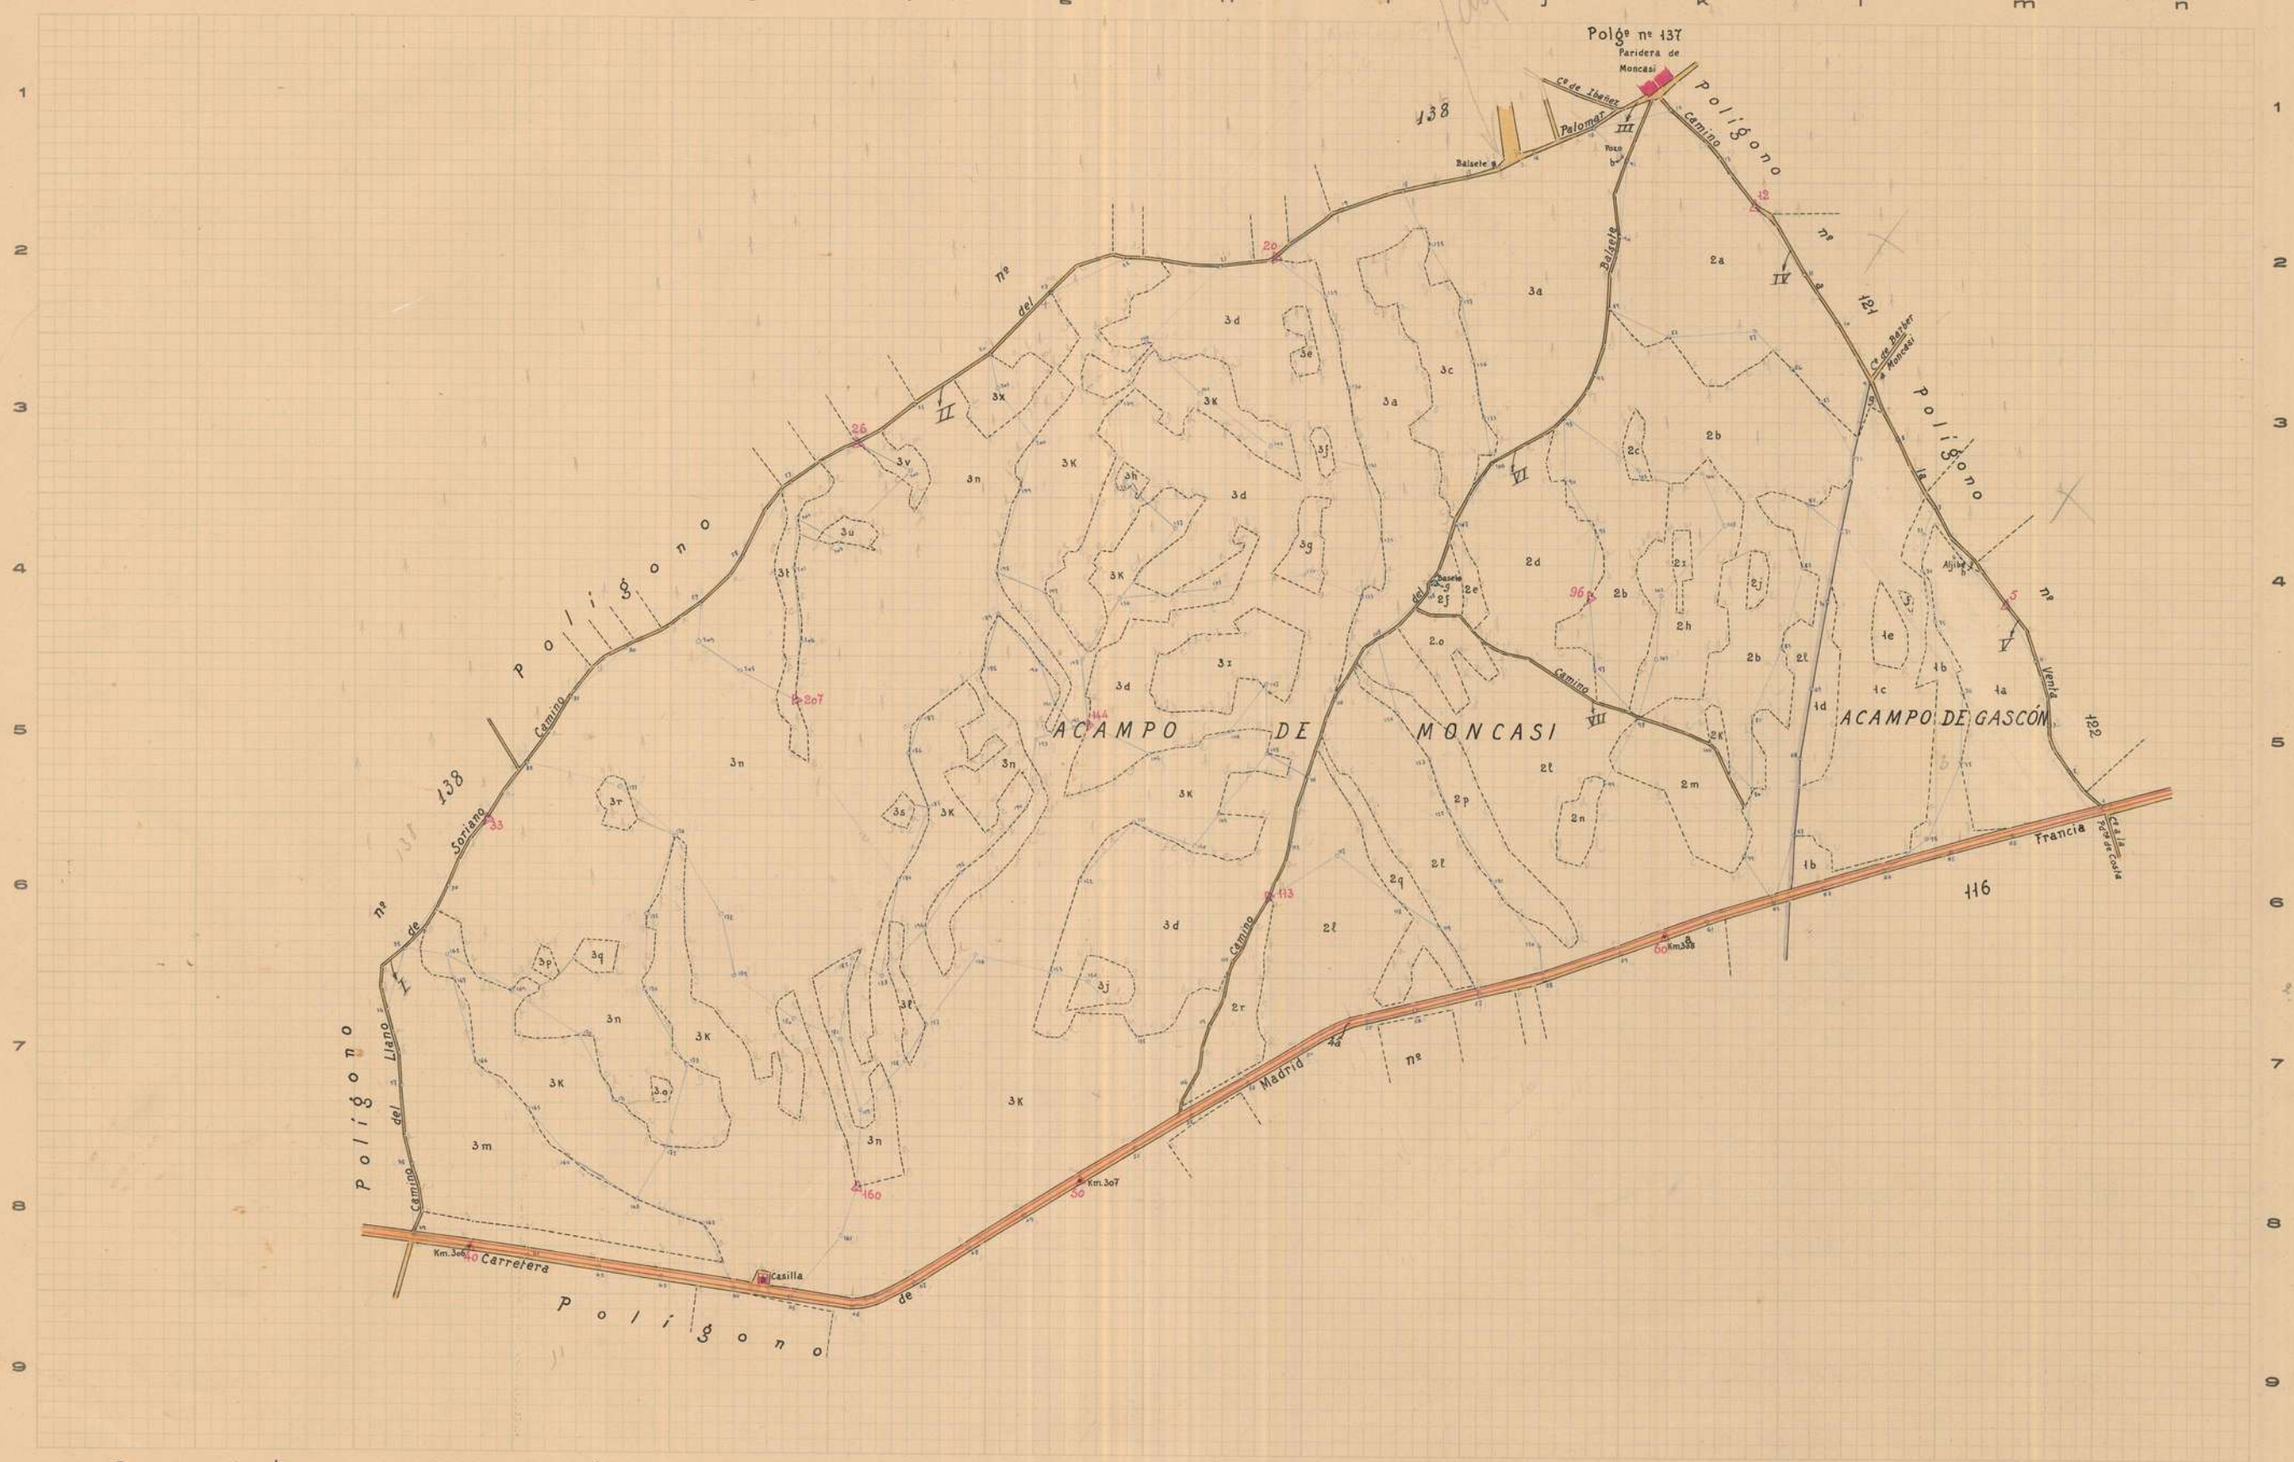

Zaragoza a de Julio de 1950

El Desarrollador-Revisor,

Guillermo Orde

Zaragoza a 12 de Enero de 1951

El Topógrafo Ayudante de Geografía y Catastro,

José Rafel

Conforme:
El Ingeniero, Jefe Provincial,

Aprobado:
El Director General,

C. T. P. - Modelo 22. - 2.000 ejemplares. - Año 1948.

Escala 1: 5000

GOBIERNO DE ARAGON

Provincia de Zaragoza


Partido judicial de Zaragoza


INSTITUTO GEOGRÁFICO Y CATASTRAL

MAPA NACIONAL TOPOGRÁFICO PARCELARIO

Término municipal de Zaragoza

Polígono núm. 121 y 122

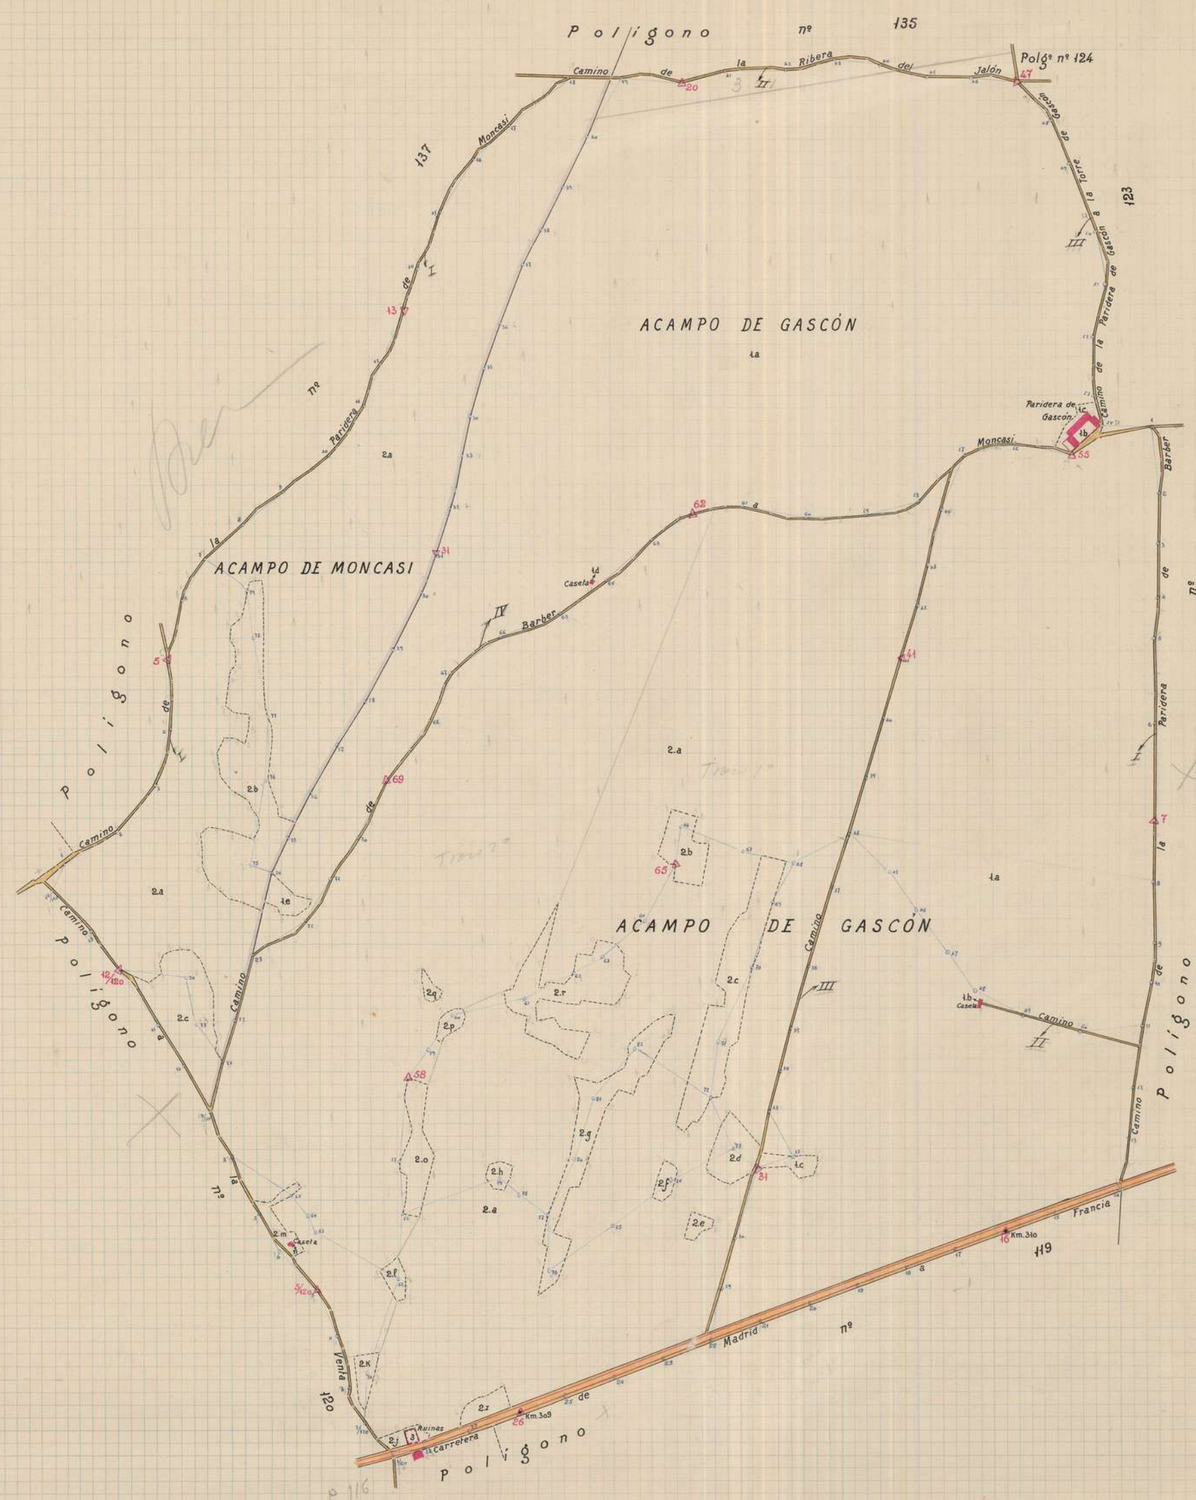

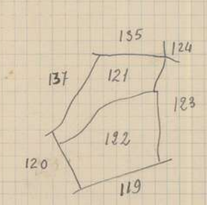

Zaragoza a 1 de Octubre de 19[illegible]

El Desarrollador-Revisor,

Zaragoza a 16 de Enero de 1951

El Topógrafo Ayudante de Geografía y Catastro.

Conforme:

El Ingeniero, Jefe Provincial,

Aprobado:

El Director General

Escala 1: 5000

C. T. P. - Modelo 21. - 2250 ejemplares. - Año 1950

GOBIERNO DE ARAGON

INSTITUTO GEOGRÁFICO Y CATASTRAL

MAPA NACIONAL TOPOGRÁFICO PARCELARIO

Provincia de Zaragoza

Partido judicial de Zaragoza

Término municipal de Zaragoza

Polígono núm. 123, 124 y 125






































Zaragoza a 26 de Octubre de 19 61.

El Desarrollador-Revisor,

Zaragoza a 31 de Enero de 19 62

El Topógrafo Ayudante de Geografía y Catastro.

Conforme:
El Ingeniero, Jefe Provincial,

Aprobado:
El Director General

Escala 1: 5000

C. T. P. - Modelo 21. - 2750 ejemplares. - Año 1962

INSTITUTO GEOGRÁFICO Y CATASTRAL

MAPA NACIONAL TOPOGRÁFICO PARCELARIO

Provincia de Zaragoza

Partido judicial de Zaragoza

Término municipal de Zaragoza

Polígonos núm.s 126 y 127

Polígono 127
Escala 1:2000

Escala 1:1000

1:50.000

Nota.- La parcela 128 del polígono 127 al S. de la 32.- Ultima del polígono.
El descuento LVII al S. de la parcela 71.
" " LVIII al N. de la 1 b. Ultimo del polígono

Polígono 126

Escala 1:2000

Escala 1:1000

Escala 1:500

Nota . Polígono 126

Los descuentos XXXIV y XXXV al O. de las parcelas 6 y 9
" XXXVI al N. parcela 11
" XXXVII al S. " 75
" XXXVIII " S. " 73.72.70
" XXXIX " E. " 23
" XL " E " 47
" XLI " S. " 103. 104
" XLII " O " 100
" XLIII " O " 99
" XLIV " S " 98
" XLV " S " 98
" XLVI Entrada dentro 98 último

Zaragoza a de Enero de 1957
El Desarrollador-Revisor,

Zaragoza a 15 de Febrero de 1957
El Topógrafo Ayudante de Geografía y Catastro,
José Paré

Conforme:
El Ingeniero, Jefe Provincial,

Aprobado:
El Director General

Escala 1:

C. T. P. - Modelo 21. - 1.500 ejemplares. - Año 1946.

GOBIERNO DE ARAGON

INSTITUTO GEOGRÁFICO Y CATASTRAL


MAPA NACIONAL TOPOGRÁFICO PARCELARIO

Provincia de Zaragoza

Partido judicial de Zaragoza

Término municipal de Zaragoza

Polígonos núms. 128 y 129

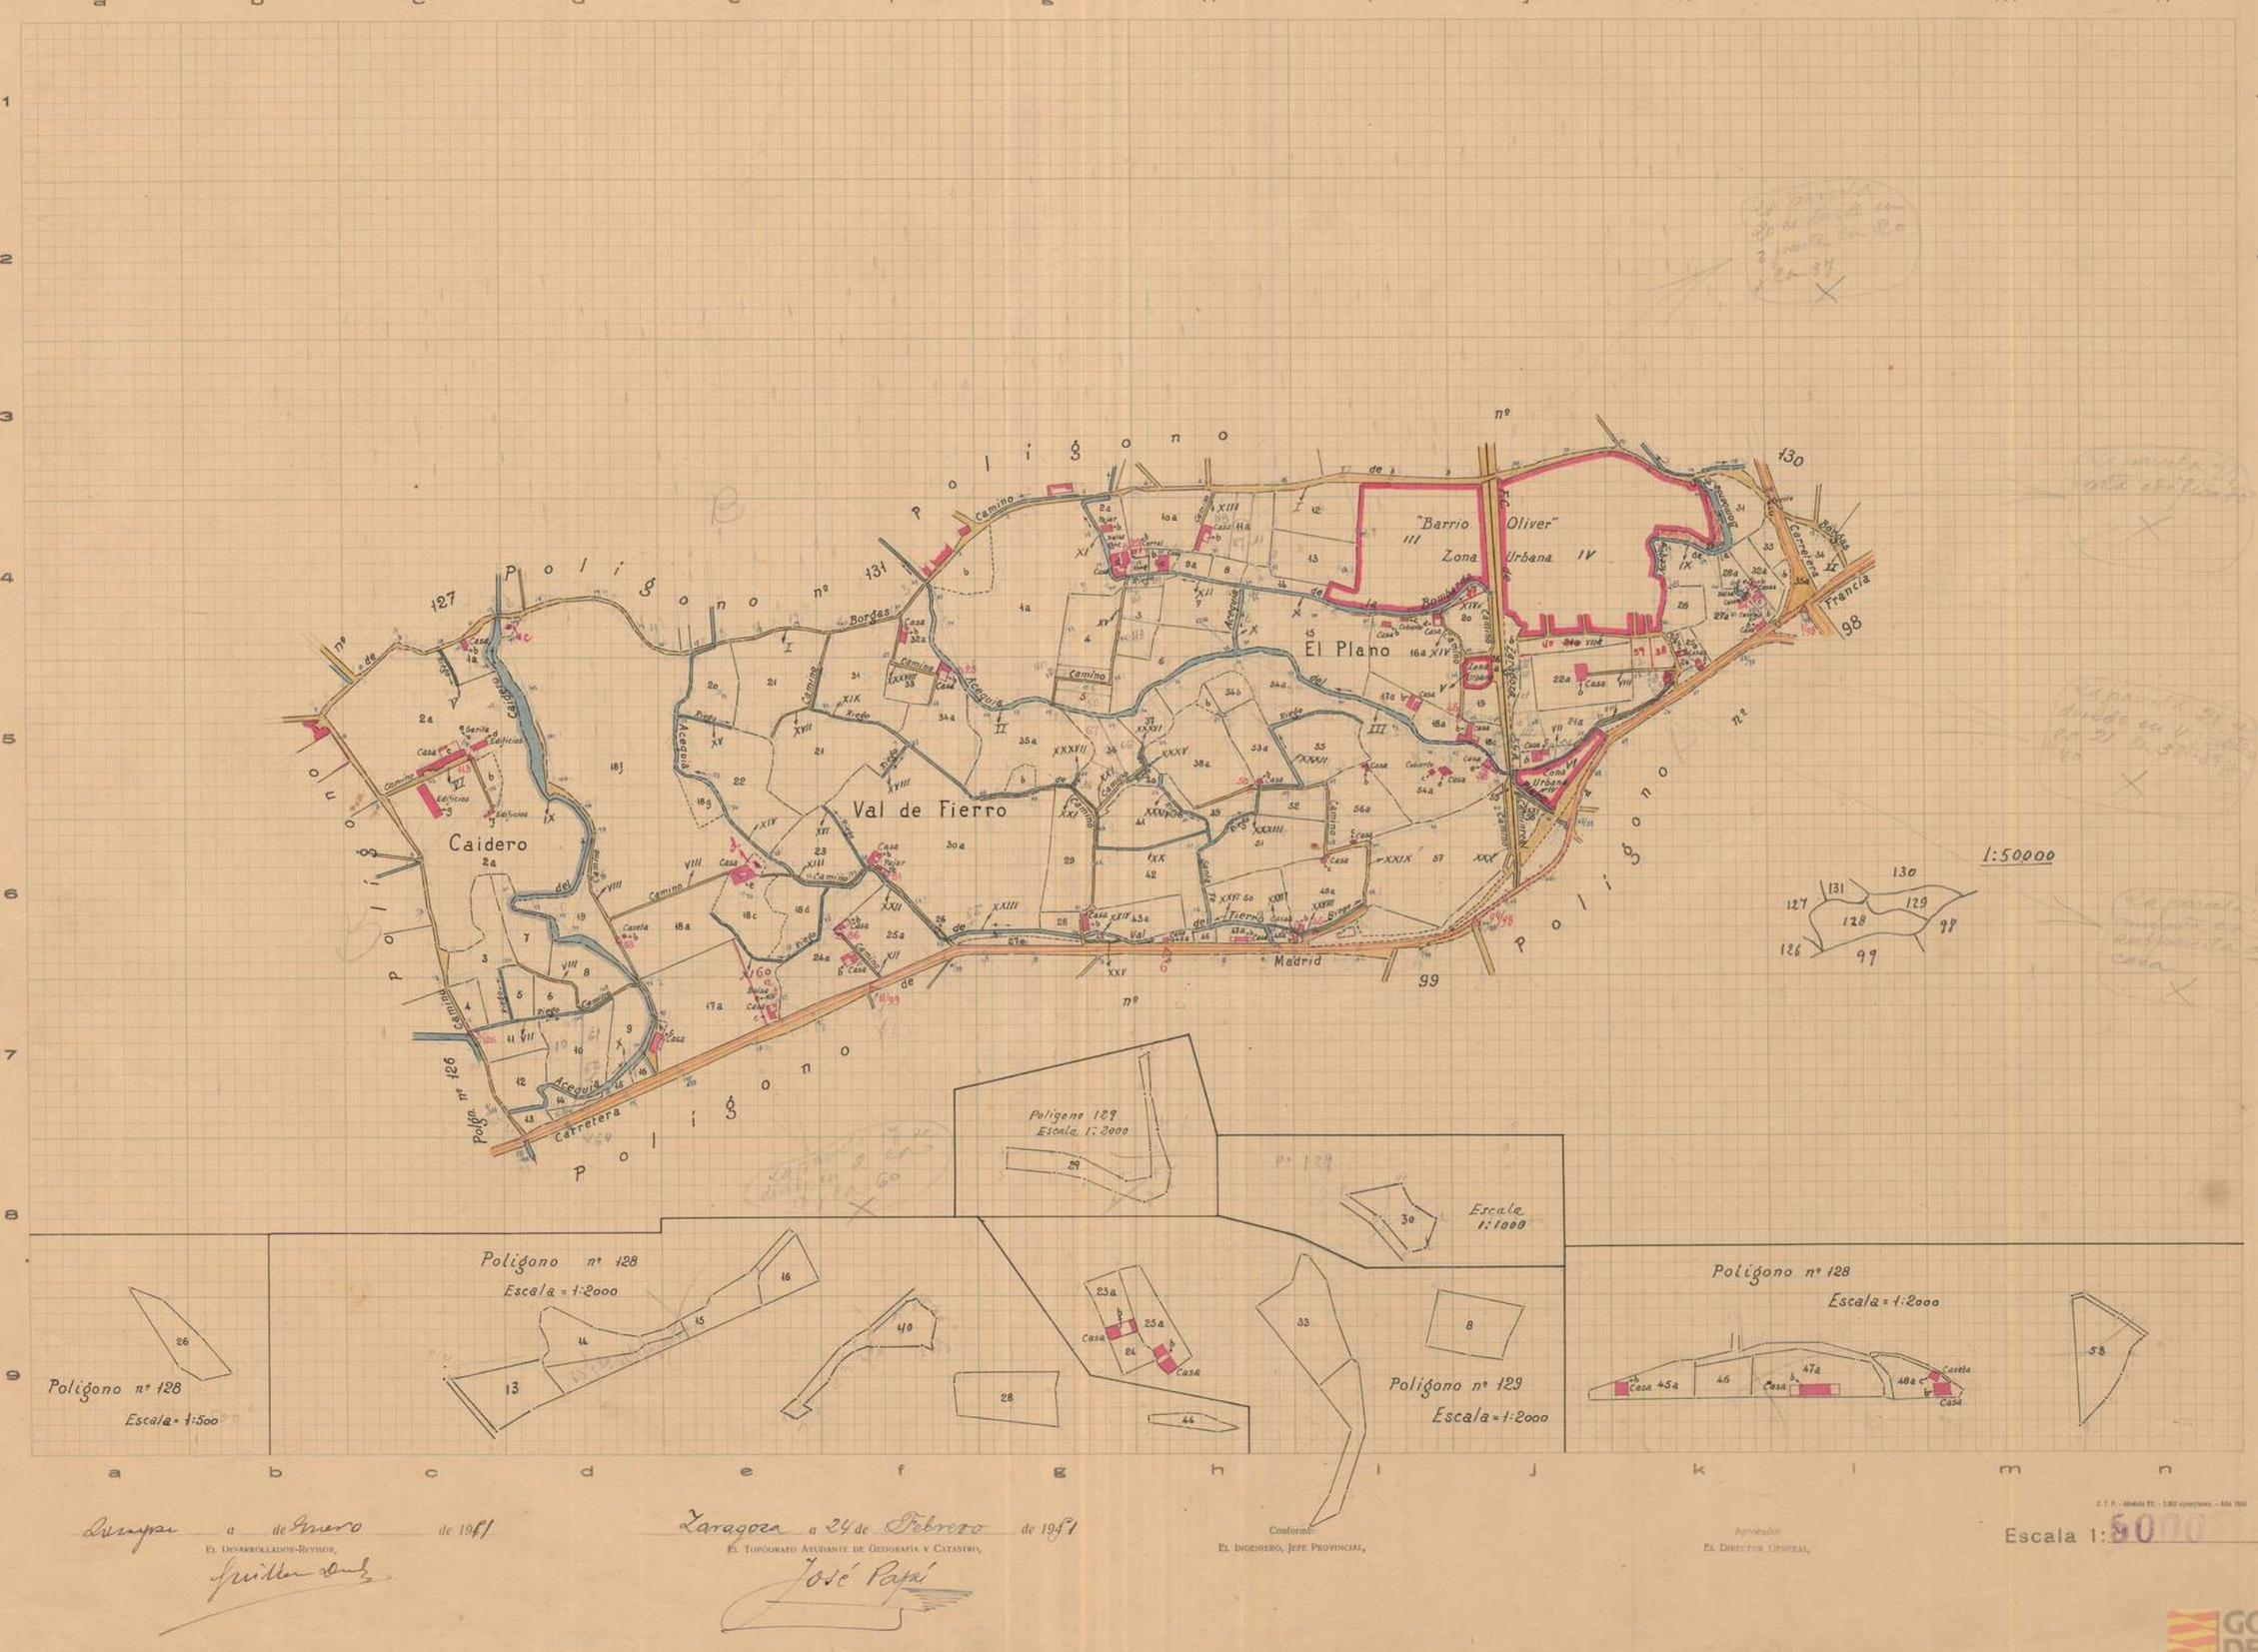

Zaragoza a 24 de Febrero de 1961

El Topógrafo Ayudante de Geografía y Catastro,

José Pajá

Conforme:
El Ingeniero, Jefe Provincial,

Aprobado:
El Director General,

Escala 1:5000

C. T. P. - Modelo 22. - 2.500 ejemplares. - Año 1960.

GOBIERNO DE ARAGON

INSTITUTO GEOGRÁFICO Y CATASTRAL

MAPA NACIONAL TOPOGRÁFICO PARCELARIO

Provincia de Zaragoza

Partido judicial de Zaragoza

Término municipal de Zaragoza

Polígono núm. 130



Nota.- La parcela 133 Garita de Consumos
" " 134 " " " ~~Ultima del Polígono.~~
" " 135 al E. de la 68
" " 136 " S. " " 61 ~~Ultima del Polígono~~
" " 137 " N. " " 94 Ultima del Polígono
El descuento LXIX al E. de la parcela 33.- Camino
" LXX al N. " " 137 Camino

Zaragoza a de Enero de 1951

El Desarrollador-Revisor,

Zaragoza a 3 de Marzo de 1951

El Topógrafo Ayudante de Geografía y Catastro,

Conforme:
El Ingeniero, Jefe Provincial,

Aprobado:
El Director General,

Escala 1: 5 de 1.000

C. T. P. - Modelo 22. - 2200 ejemplares. - Año 1950

GOBIERNO DE ARAGON

SERVICIO DE CATASTRO TOPOGRÁFICO PARCELARIO


Trabajos Topográficos Catastrales

Provincia de Zaragoza

Partido judicial de Zaragoza

Término municipal de Zaragoza

Polígono núm. 131

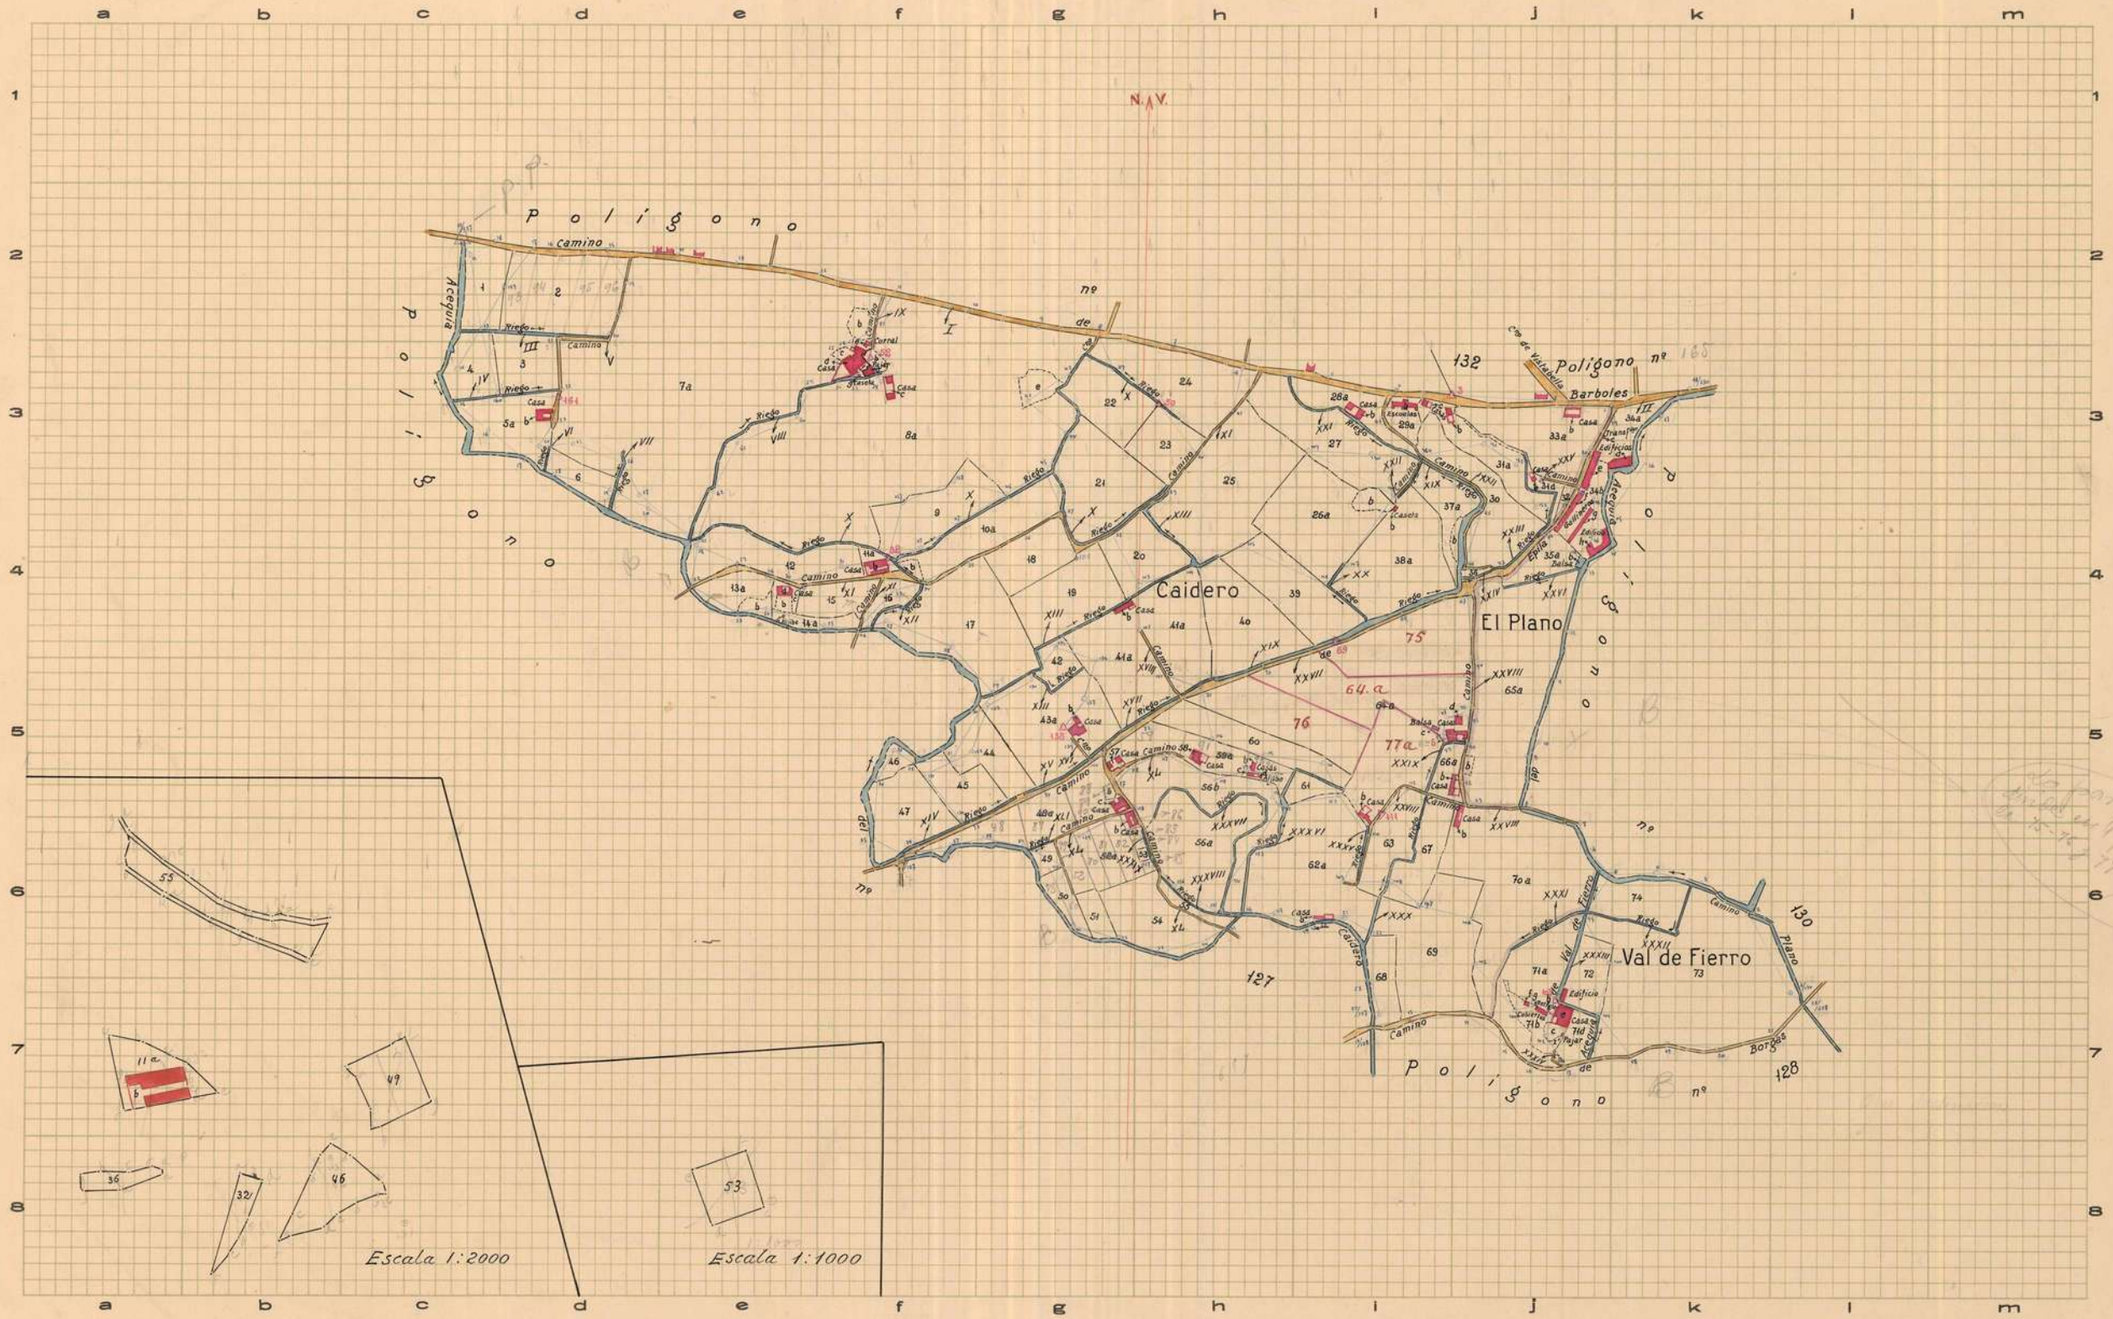

Zaragoza a de Febrero de 1941

El Desarrollador-Revisor,

Zaragoza a 20 de Febrero de 1941

El Topógrafo Ayudante de Geografía y Catastro,

Conforme:
El Ingeniero Jefe de la Brigada,

Aprobado:
El Director General,

Año 1940. Modelo E. 2.370 ejemplares.

Escala 1: 5000

GOBIERNO DE ARAGON

SERVICIO DE CATASTRO TOPOGRÁFICO PARCELARIO


Trabajos Topográficos Catastrales

Provincia de Zaragoza

Partido judicial de Zaragoza

Término municipal de Zaragoza

Polígono núm. 132 y 138

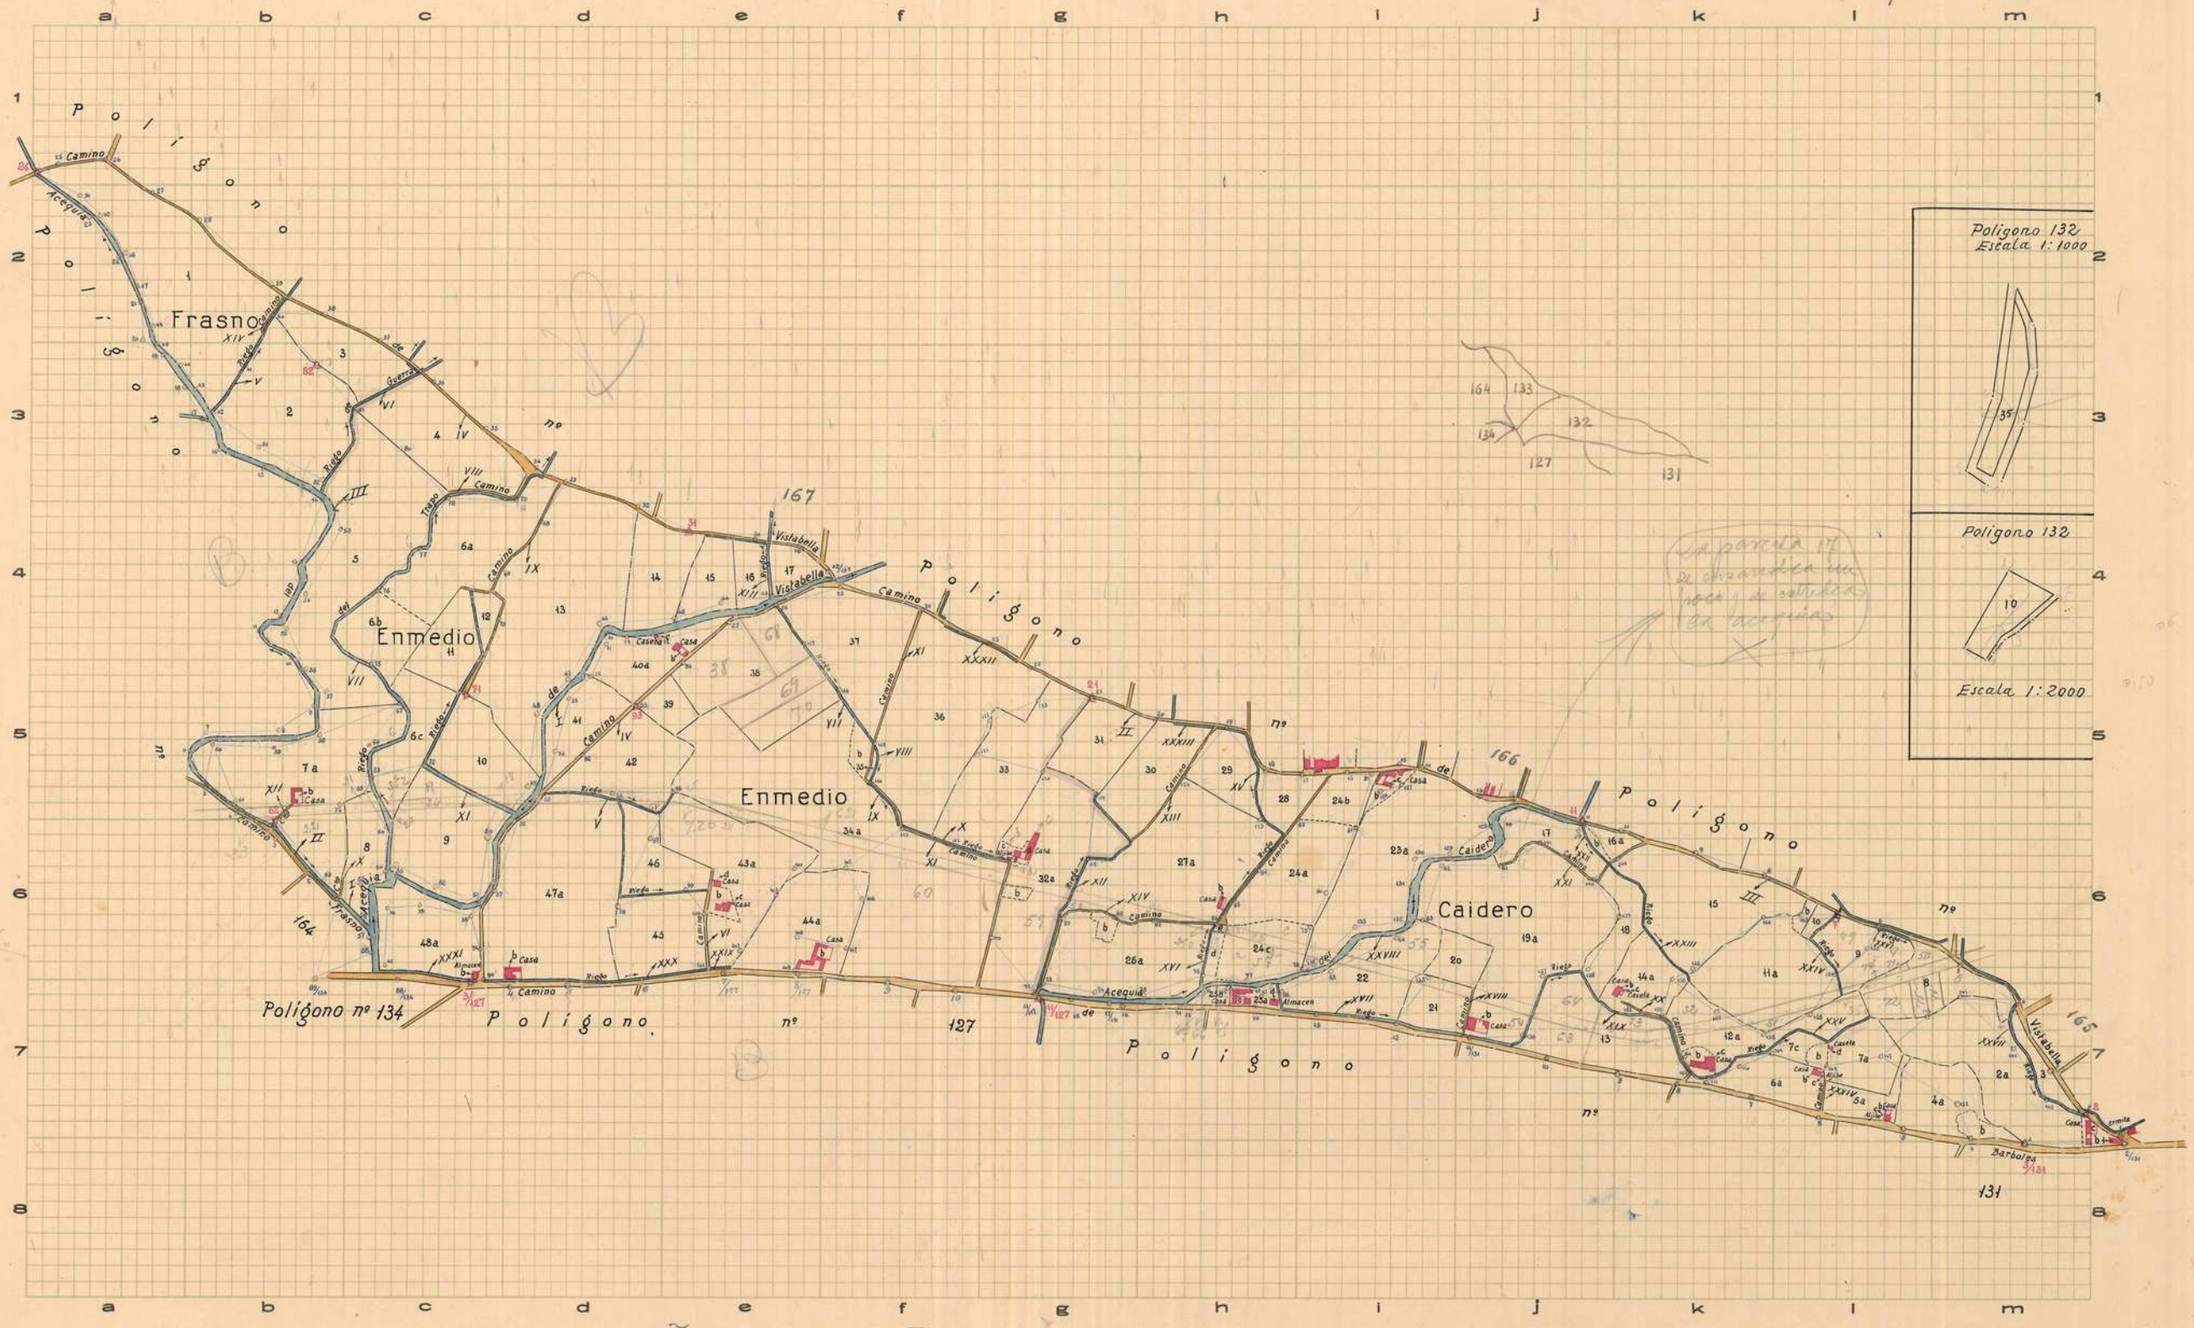

Zaragoza a ___ de Febrero de 1951

El Desarrollador-Revisor,

Guillermo Sanz

Zaragoza a 24 de Febrero de 1951

El Topógrafo Ayudante de Geografía y Catastro,

Rafael de Lucas

Conforme:
El Ingeniero Jefe de la Brigada,

Aprobado:
El Director General,

Año 1940. Modelo E. 2.370 ejemplares.

Escala 1: 5000

GOBIERNO DE ARAGON

Provincia de Zaragoza
Partido judicial de Zaragoza

INSTITUTO GEOGRÁFICO Y CATASTRAL

MAPA NACIONAL TOPOGRÁFICO PARCELARIO

Término municipal de Zaragoza
Polígono núm. 134 hoja 1ª

Polígono número 163
Polígono número II
Polígono número III
Polígono
Polígono número 135
Polígono número 125
G A R R A P I N I L L O S
Canal Imperial de Aragón
Camino
Riego
Acequia
Torre
Casa
Villa Carmen
Piscina
Corral
Cobertizo
Barboles
Herederos
Cementerio
Servidumbre
Camino de servidumbre
P.P.
Torre C.
Une Hoja 2ª
Esta hoja empieza en la parcela 1 y termina en la 63.

Zaragoza a 6 de Septbre de 1950
El Desarrollador-Revisor,

Zaragoza a 6 de Abril de 1951
El Topógrafo Ayudante de Geografía y Catastro.
Joaquín Gil

Conforme:
El Ingeniero, Jefe Provincial,

Aprobado:
El Director General

Escala 1: 2000

C.T.P. - Modelo 21. - 2250 ejemplares. - Año 1950


GOBIERNO DE ARAGON

INSTITUTO GEOGRÁFICO Y CATASTRAL

MAPA NACIONAL TOPOGRÁFICO PARCELARIO

Provincia de Zaragoza
Partido judicial de Zaragoza

Término municipal de Zaragoza
Polígono núm. 134 hoja 2ª y últ.ª

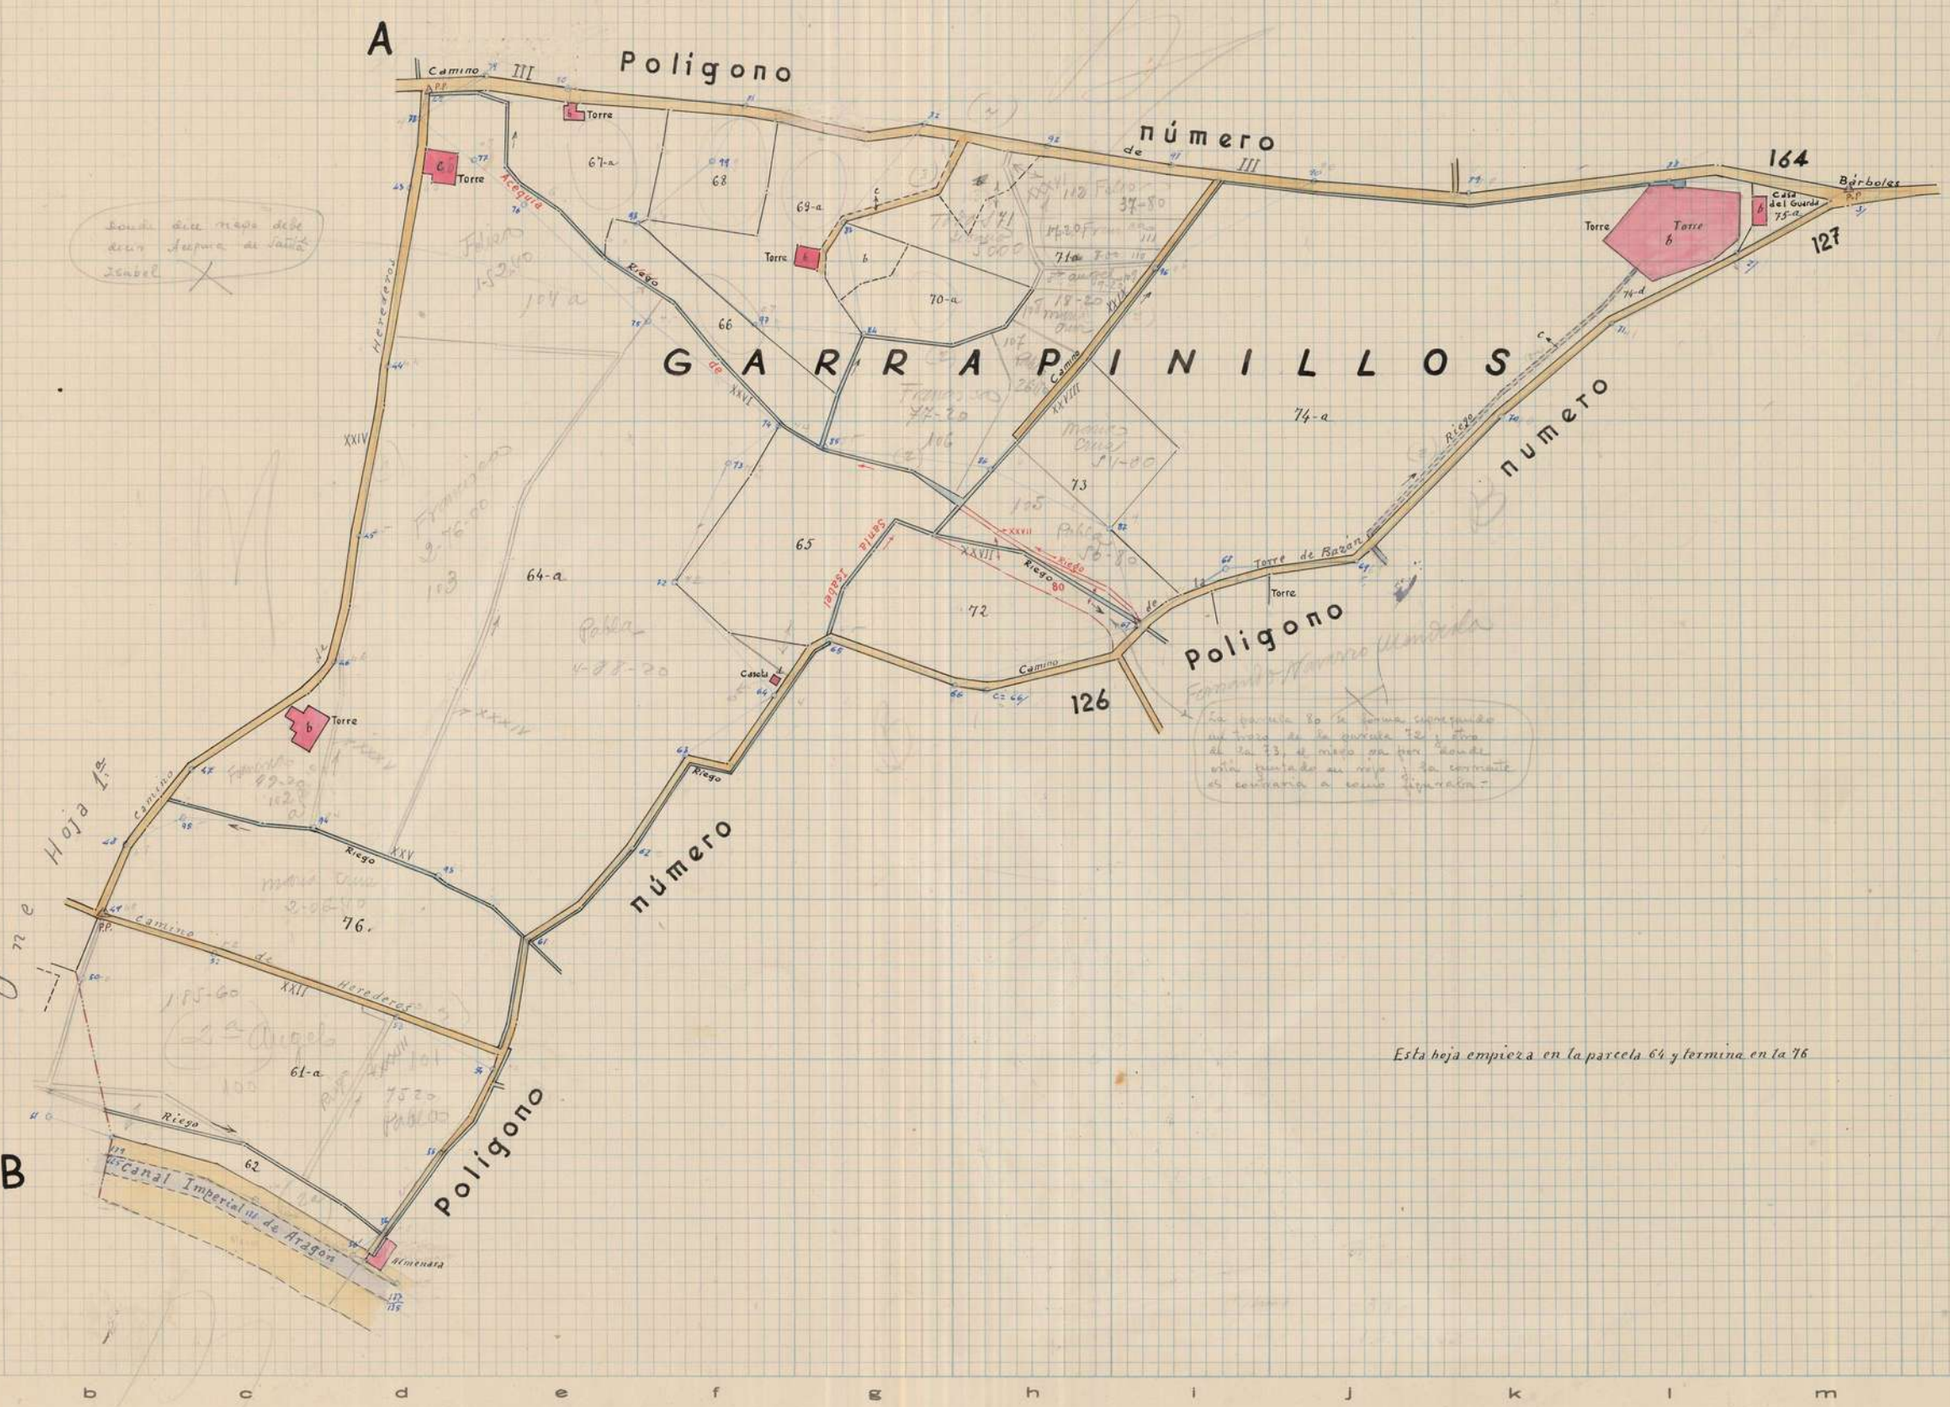

Esta hoja empieza en la parcela 64 y termina en la 76

Zaragoza a de Sepbre de 1950
El Desarrollador-Revisor,

Zaragoza a de Abril de 1951
El Topógrafo Ayudante de Geografía y Catastro,
Joaquín Gil

Conforme:
El Ingeniero, Jefe Provincial,

Aprobado:
El Director General,

C. T. P. - Modelo 22. - 2500 ejemplares. - Año 1950

Escala 1: 2000

GOBIERNO DE ARAGON

INSTITUTO GEOGRÁFICO Y CATASTRAL

MAPA NACIONAL TOPOGRÁFICO PARCELARIO

Provincia de Zaragoza
Partido judicial de Zaragoza

Término municipal de Zaragoza
Polígono núm. 135

Ampliaciones – Escala 1:1000

Polígono número 160 A

Polígono número 161

Polígono número 163

Polígono número 134

Polígono número 147

Polígono número 136

Polígono número 137

Polígono número 121

Polígono número 124

Polígono número 123

Polígono número 136 B

Acampo de Bergua

Acampo de Ibañez

Acampo de Moncasi

Acampo de Gascón

Aeropuerto de Sanjurjo
-campo de Aterrizaje-

-Zona Militar-

Talleres

Talleres de Aviación

Edificio

Pista del Aeropuerto de Valenzuela

Pista del Aeropuerto de Sanjurjo

Pista artillera

Camino de la Torre del Trovero

Camino de la Ribera del Jalón

Camino de Gascón a las Casas

Carretera del Aeropuerto de Sanjurjo

Zaragoza a 4 de Diciembre de 1950
El Desarrollador-Revisor,

Zaragoza a 4 de Abril de 1951
El Topógrafo Ayudante de Geografía y Catastro.
Joaquín Gil

Conforme:
El Ingeniero, Jefe Provincial,

Aprobado:
El Director General.

Escala 1:5000

C. T. P. - Modelo 21. - 2250 ejemplares. - Año 1950

GOBIERNO DE ARAGON



GOBIERNO DE ARAGON