Provincia de ZARAGOZA
Partido judicial de Ejea de los Caballeros

INSTITUTO GEOGRÁFICO Y CATASTRAL

MAPA NACIONAL TOPOGRÁFICO PARCELARIO

Término municipal de TAUSTE
Polígono núm. 19 HOJA 1ª

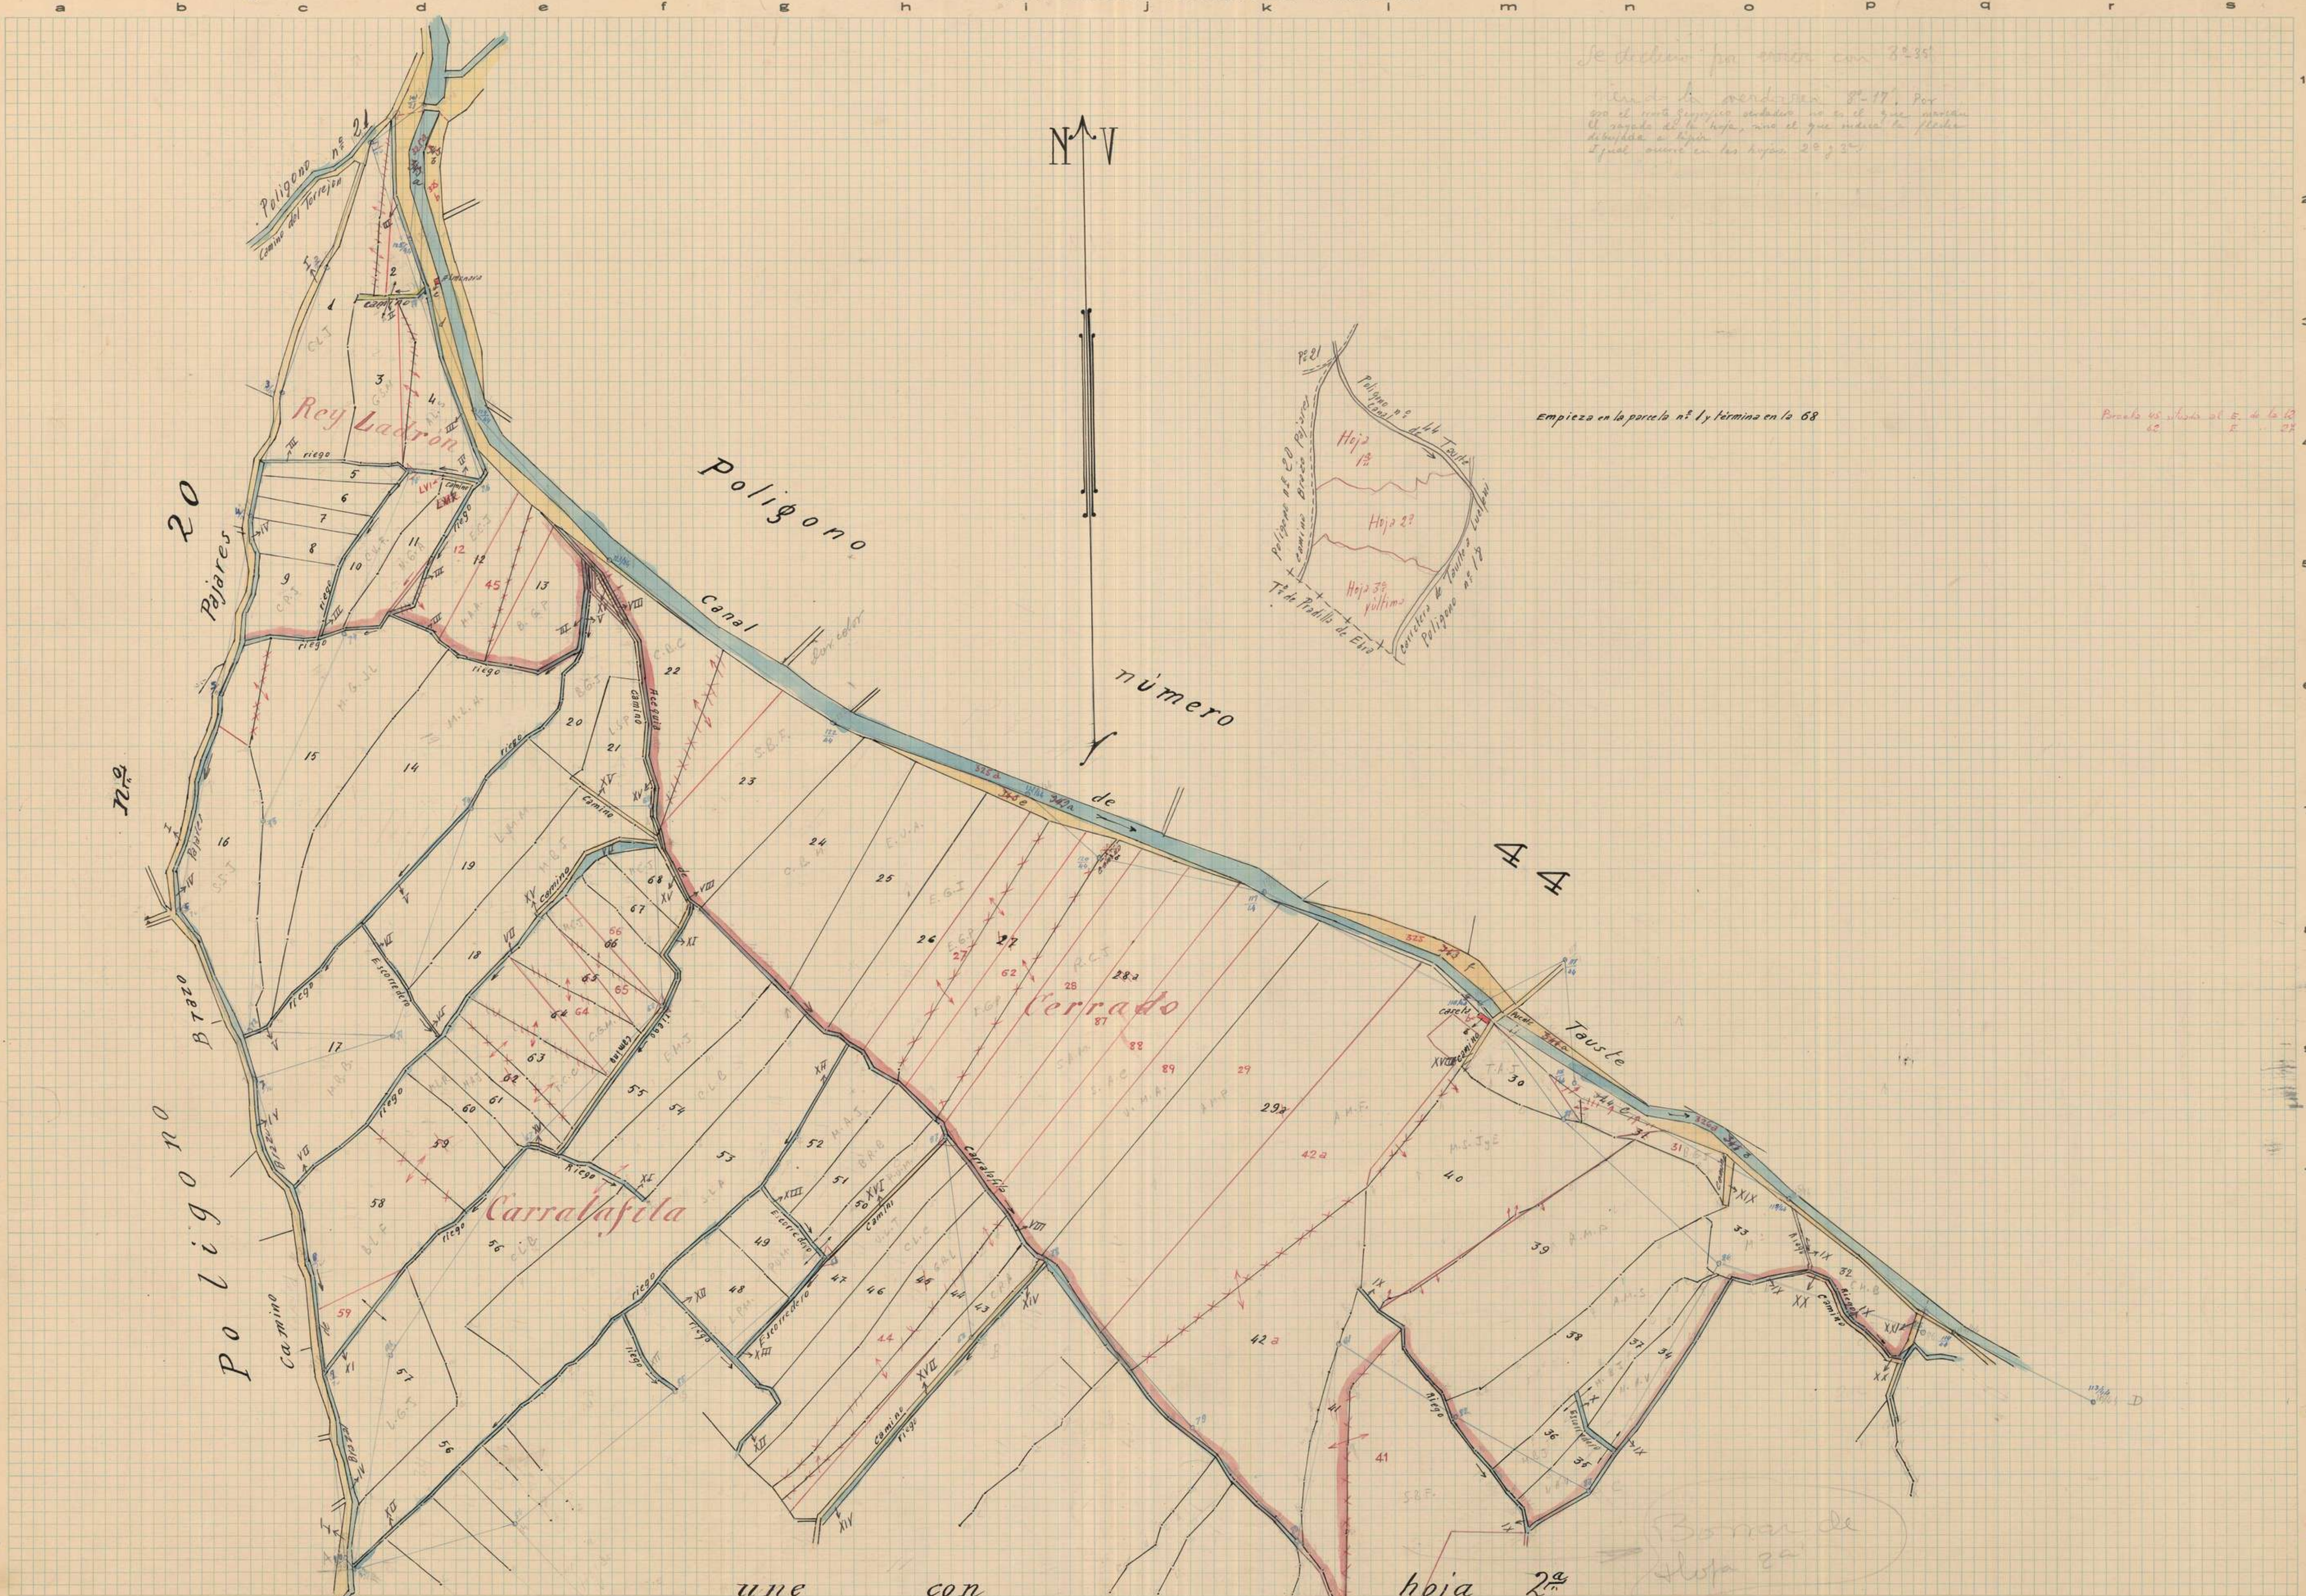

Polígono nº 21
Camino del Torrejón
Rey Ladrón
Polígono Nº 20
Pajares
Brazo
Camino
Polígono canal número de Tauste 44
Cerrado
Carralafeta
Carrafelis
Acequia
riego
camino
Escorredero
N V
Pº 21
Polígono canal de Tauste
Hoja 1ª
Hoja 2ª
Hoja 3ª y última
Polígono nº 20 Pajares
Tº de Pradilla de Ebro
Carretera de Tauste a Luceni
Polígono nº 18
une con hoja 2ª

Empieza en la parcela nº 1 y termina en la 68

Se declinó por error con 3º-35'
tiene la verdadera 8º-17'. Por eso el norte geográfico verdadero no es el que marca el rayado de la hoja, sino el que indica la flecha dibujada a lápiz.
Igual ocurre en las hojas 2ª y 3ª.

Borrar de Hoja 2ª

Zaragoza a 31 de Agosto de 1960
El Desarrollador-Revisor,
Guillermo Gordo

Zaragoza a de Febrero de 1961
El Topógrafo Ayudante de Geografía y Catastro,
Manuel Velasco Serrano

Conforme:
El Ingeniero Jefe Provincial,

Aprobado:
El Director General

Escala 1:2,000

C. T. P. - Modelo 21. - ejemplares. - Año 1954

Provincia de ZARAGOZA
Partido judicial de Ejea de los Caballeros

INSTITUTO GEOGRÁFICO Y CATASTRAL

MAPA NACIONAL TOPOGRÁFICO PARCELARIO

Término municipal de TAUSTE
Polígono núm. 19 hoja 2ª

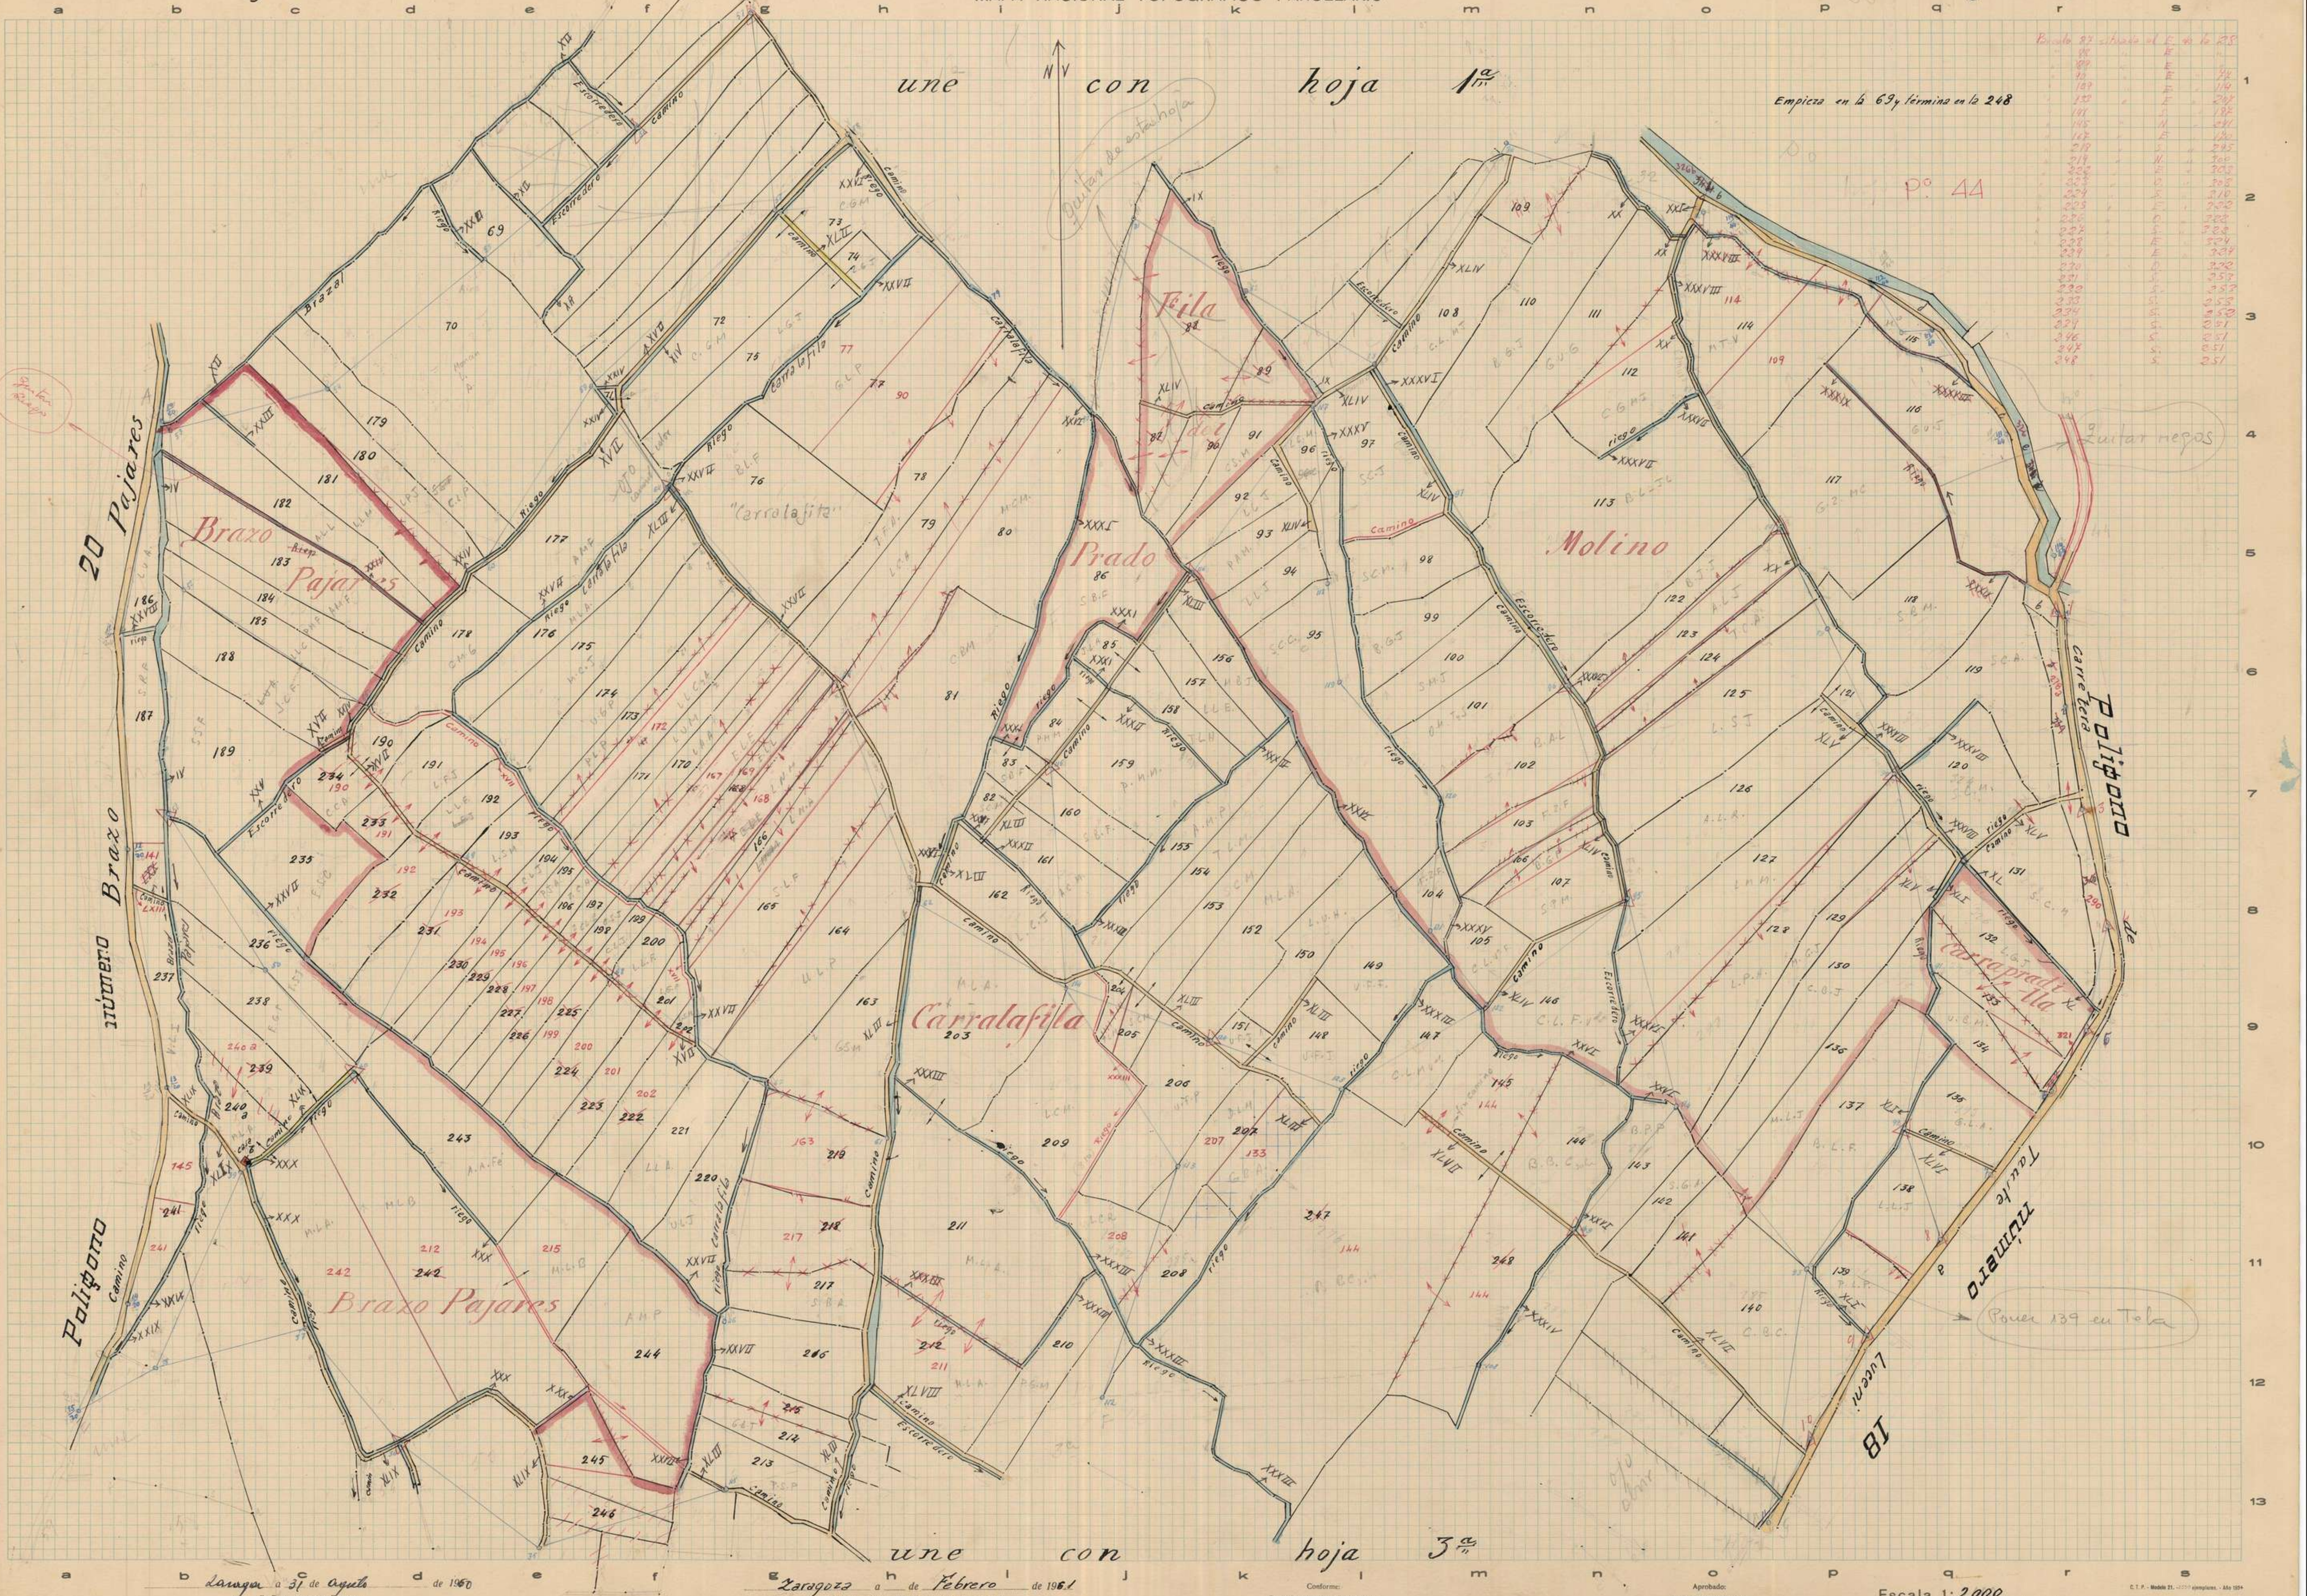

une con hoja 1ª
une con hoja 3ª
Empieza en la 69 y termina en la 248
N
20 Pajares
Brazo número
Polígono
Polígono de Tauste número 18
Lucenil
Brazo Pajares
Carralafila
Prado
Fila
Molino
Carrapradilla
Camino
Riego
Escorredero
Brazal
Carretera
Quitar de esta hoja
Quitar riegos
Poner 139 en Tola
Pº 44
Corregida 3-72
Parcela 87 situada al E de la 25

Zaragoza a 31 de agosto de 1960
El Desarrollador-Revisor,
Guillermo Dorda

Zaragoza a de Febrero de 1961
El Topógrafo Ayudante de Geografía y Catastro,
Manuel Velasco Serrano

Conforme:
El Ingeniero, Jefe Provincial,

Aprobado:
El Director General.

Escala 1:2.000

Copiada 4-42

Provincia de ZARAGOZA
Partido judicial de *Ejea de los Caballeros*

INSTITUTO GEOGRÁFICO Y CATASTRAL

MAPA NACIONAL TOPOGRÁFICO PARCELARIO

Término municipal de TAUSTE
Polígono núm. 19 *hoja 3ª y última*

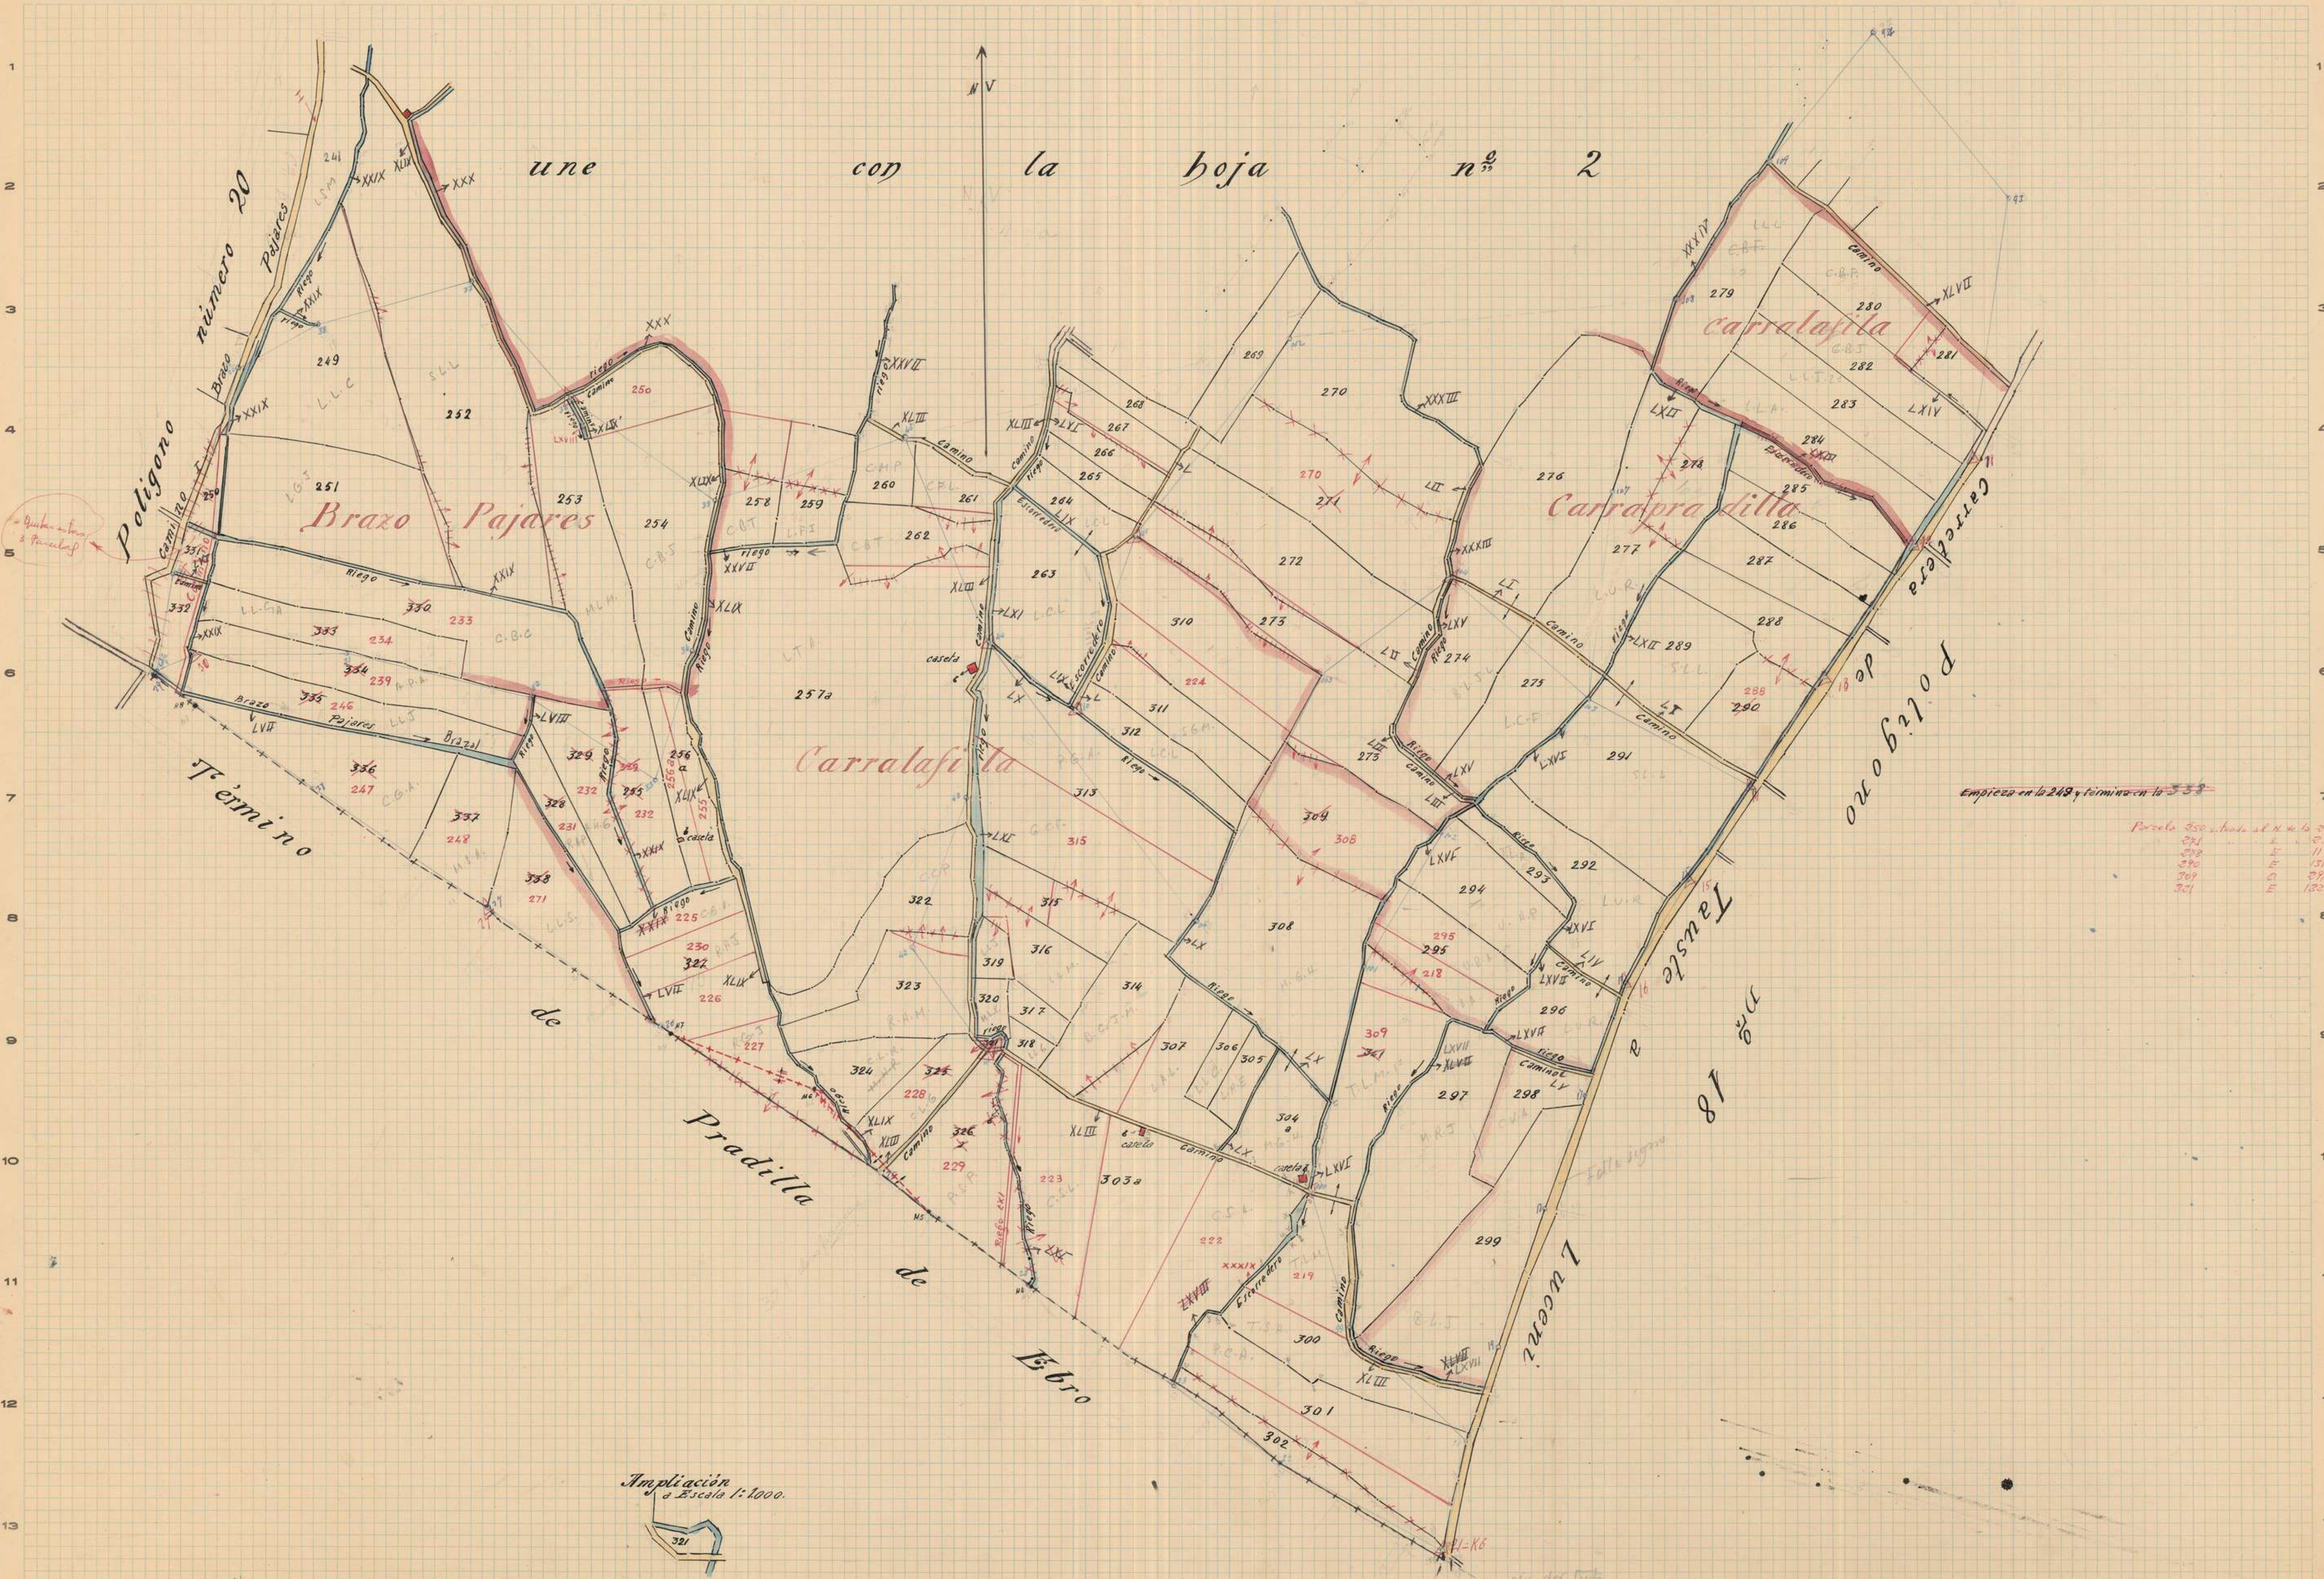
une con la hoja nº 2
N V
Polígono número 20
Brazo Pajares
Carralafila
Carrapradilla
Término de Pradilla de Ebro
Carretera de Tauste a Luceni
Polígono nº 18
Camino
Riego
Escorredero
caseta
Ampliación a Escala 1:1000.
321
a b c d e f g h i j k l m n o p q r s
1 2 3 4 5 6 7 8 9 10 11 12 13

~~Empieza en la 249 y termina en la 338~~

Parcela 250 situada al N. de la 254
241 S. 251
278 E 119
290 E 131
309 O 295
321 E 132

Zaragoza a 31 de Agosto de 1960
El Desarrollador-Revisor,
Guillermo Dorda

Zaragoza a de Marzo de 196
El Topógrafo Ayudante de Geografía y Catastro,
Manuel Velasco Serrano

Conforme:
El Ingeniero, Jefe Provincial,

Aprobado:
El Director General

Escala 1:2.000

C. T. P. - Modelo 21. - 3.000 ejemplares. - Año 1957.

Corregida
443

Provincia de Zaragoza
Partido judicial de Ejea de los Caballeros

INSTITUTO GEOGRÁFICO Y CATASTRAL

MAPA NACIONAL TOPOGRÁFICO PARCELARIO

Término municipal de TAUSTE
Polígono núm. 20 hoja 1ª

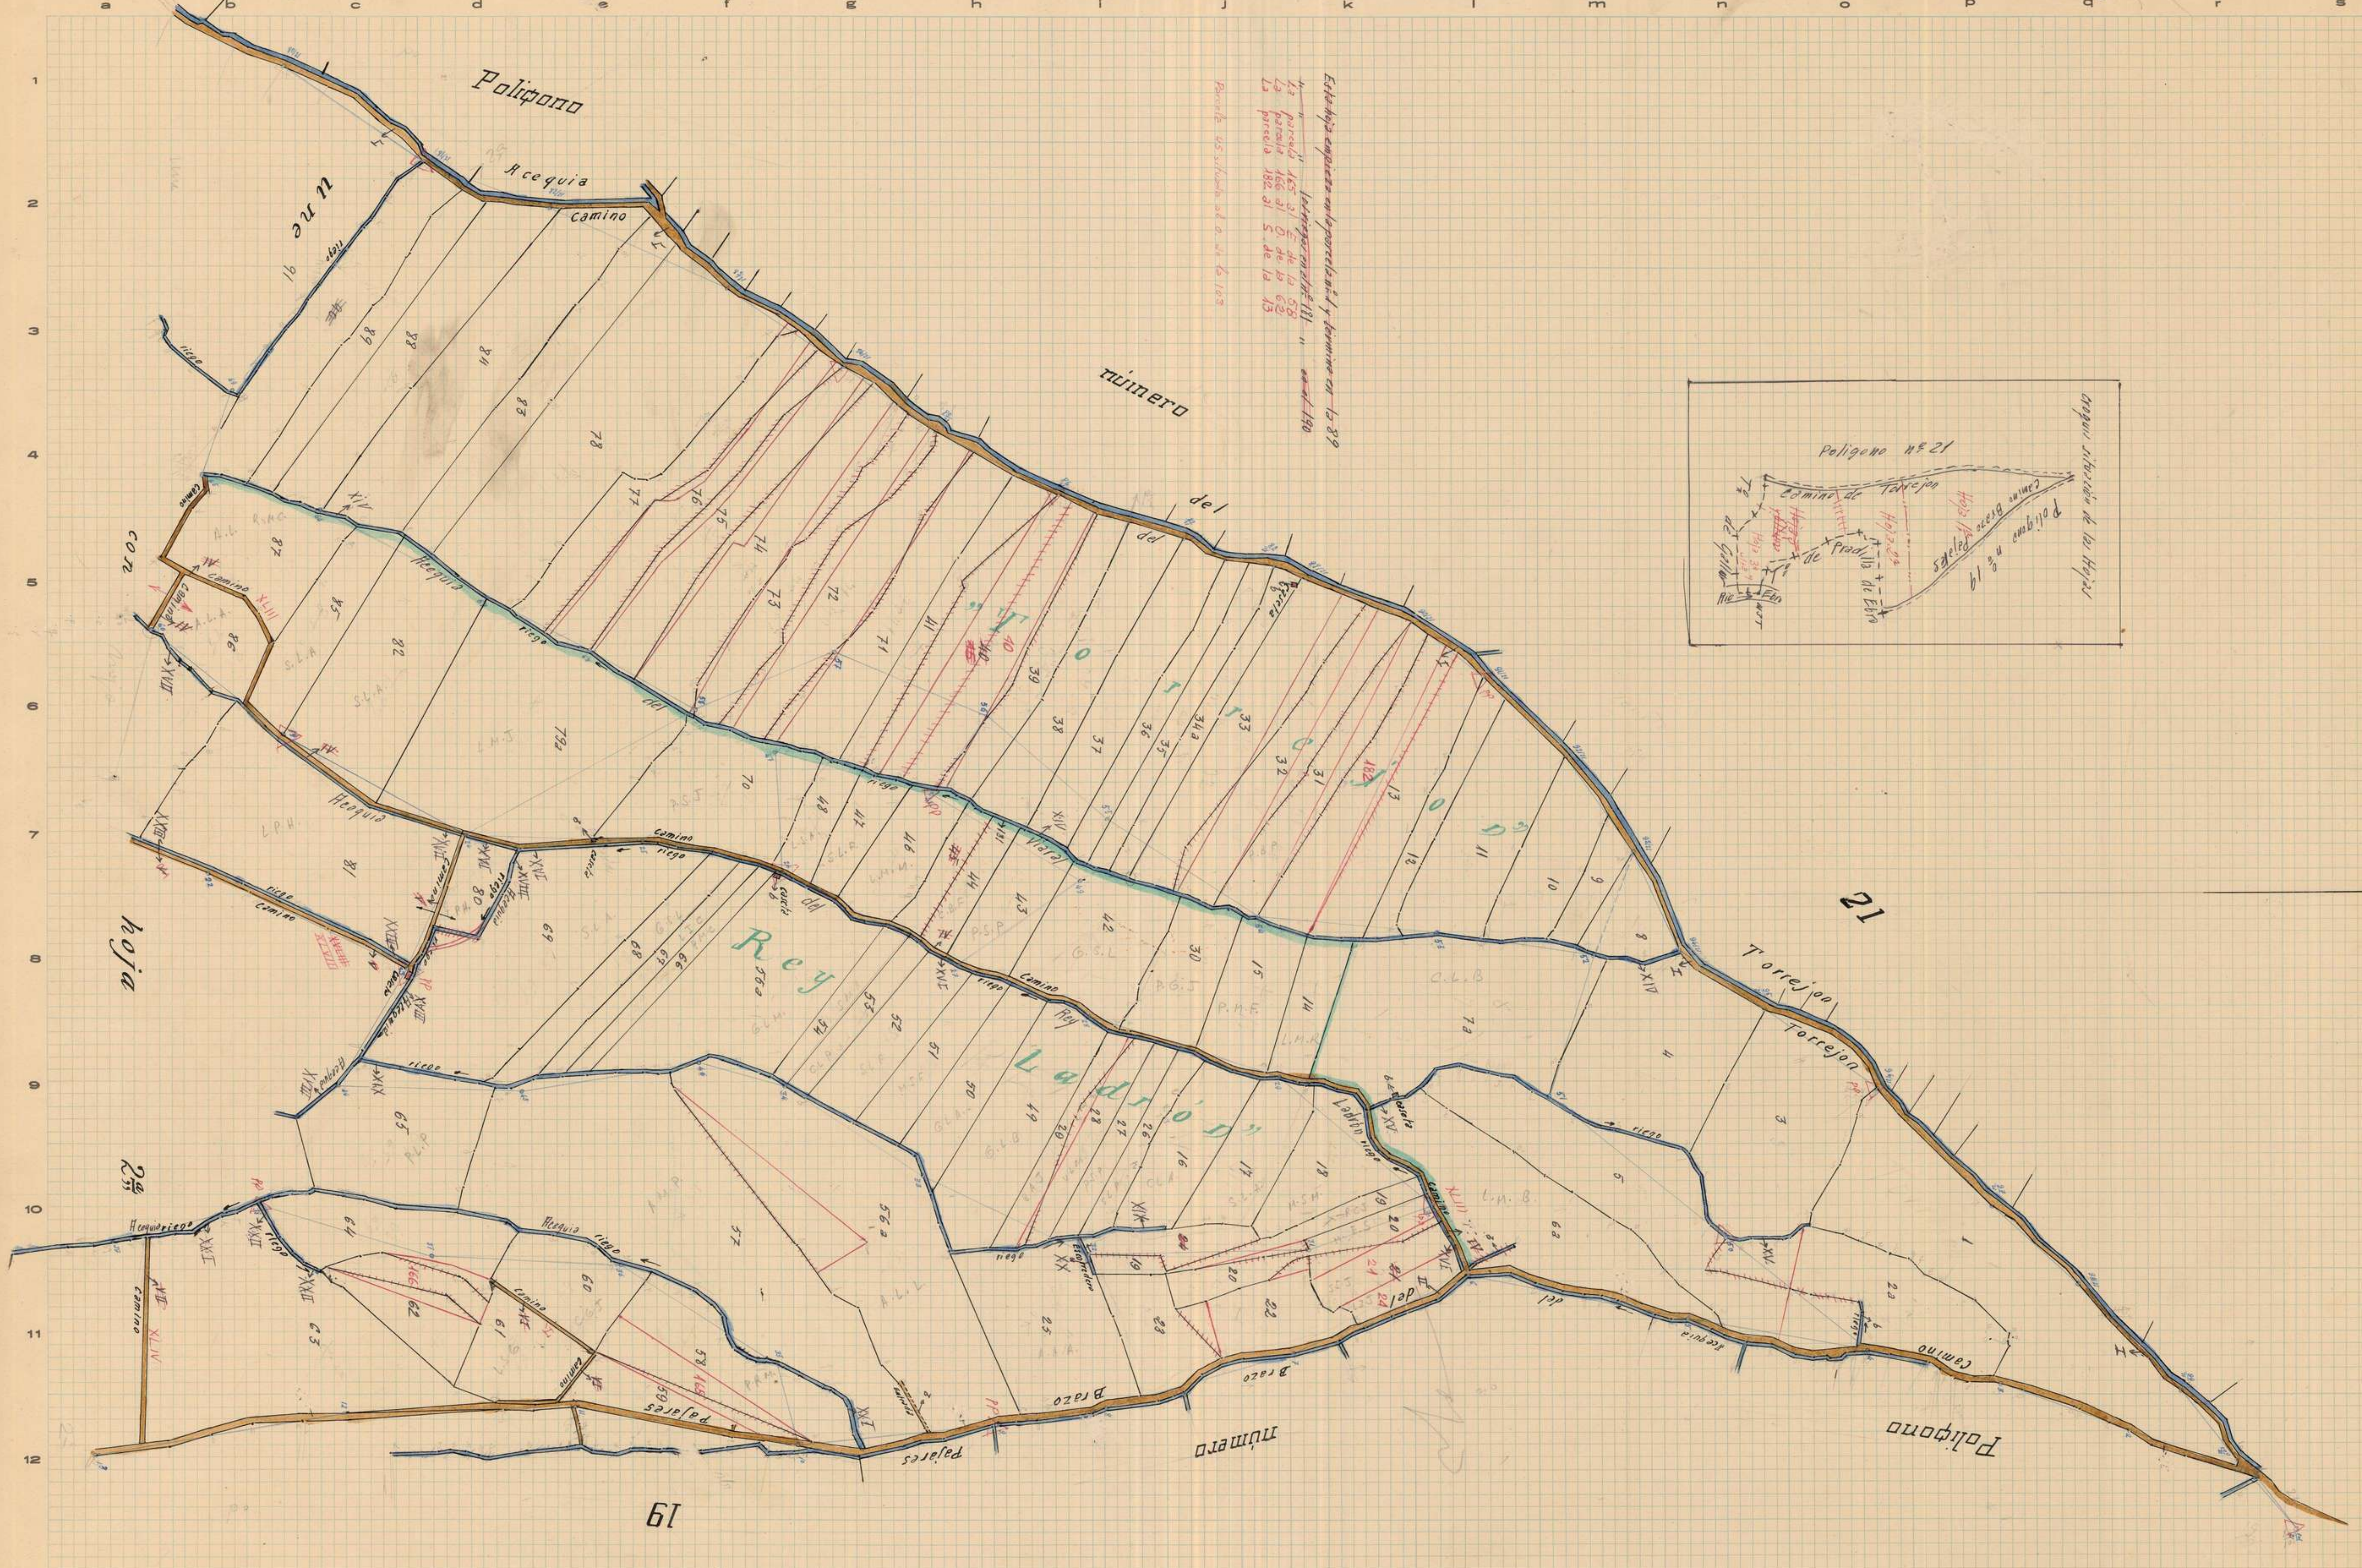
Polígono
número
del
21
con
hoja
2ª
una
19
Acequia
Camino
riego
Torrejón
Rey
Ladrón
Brazo
Pajares
Polígono
número
19
NV
Esta hoja empieza en la parcela nº 1 y termina en la 89
" " " " " 181 " " 190
La parcela 165 al E. de la 58
La parcela 166 al O. de la 62
La parcela 182 al S. de la 13
Parcela 45 situada al O. de la 103
Croquis situación de las Hojas
Polígono nº 21
Camino de Torrejón
Hoja 3ª
Hoja 2ª
Hoja 1ª
de Pradilla de Ebro
de Gallur
Río Ebro
Camino Brazo Pajares
Polígono nº 19

Zaragoza a 4 de Enero de 1960
El Desarrollador-Revisor,
Guillermo Ondo

Zaragoza a de Abril de 1960
El Topógrafo Ayudante de Geografía y Catastro,
Manuel Velasco

Conforme:
El Ingeniero, Jefe Provincial,

Aprobado:
El Director General

Escala 1:2.000

C.T.P. - Modelo 21. - 3.000 ejemplares. - Año 1952.

Corregido 4-72

Provincia de Zaragoza
Partido judicial de Ejea de los Caballeros

INSTITUTO GEOGRÁFICO Y CATASTRAL

MAPA NACIONAL TOPOGRÁFICO PARCELARIO

Término municipal de TAUSTE
Polígono núm. 20 hoja 2ª

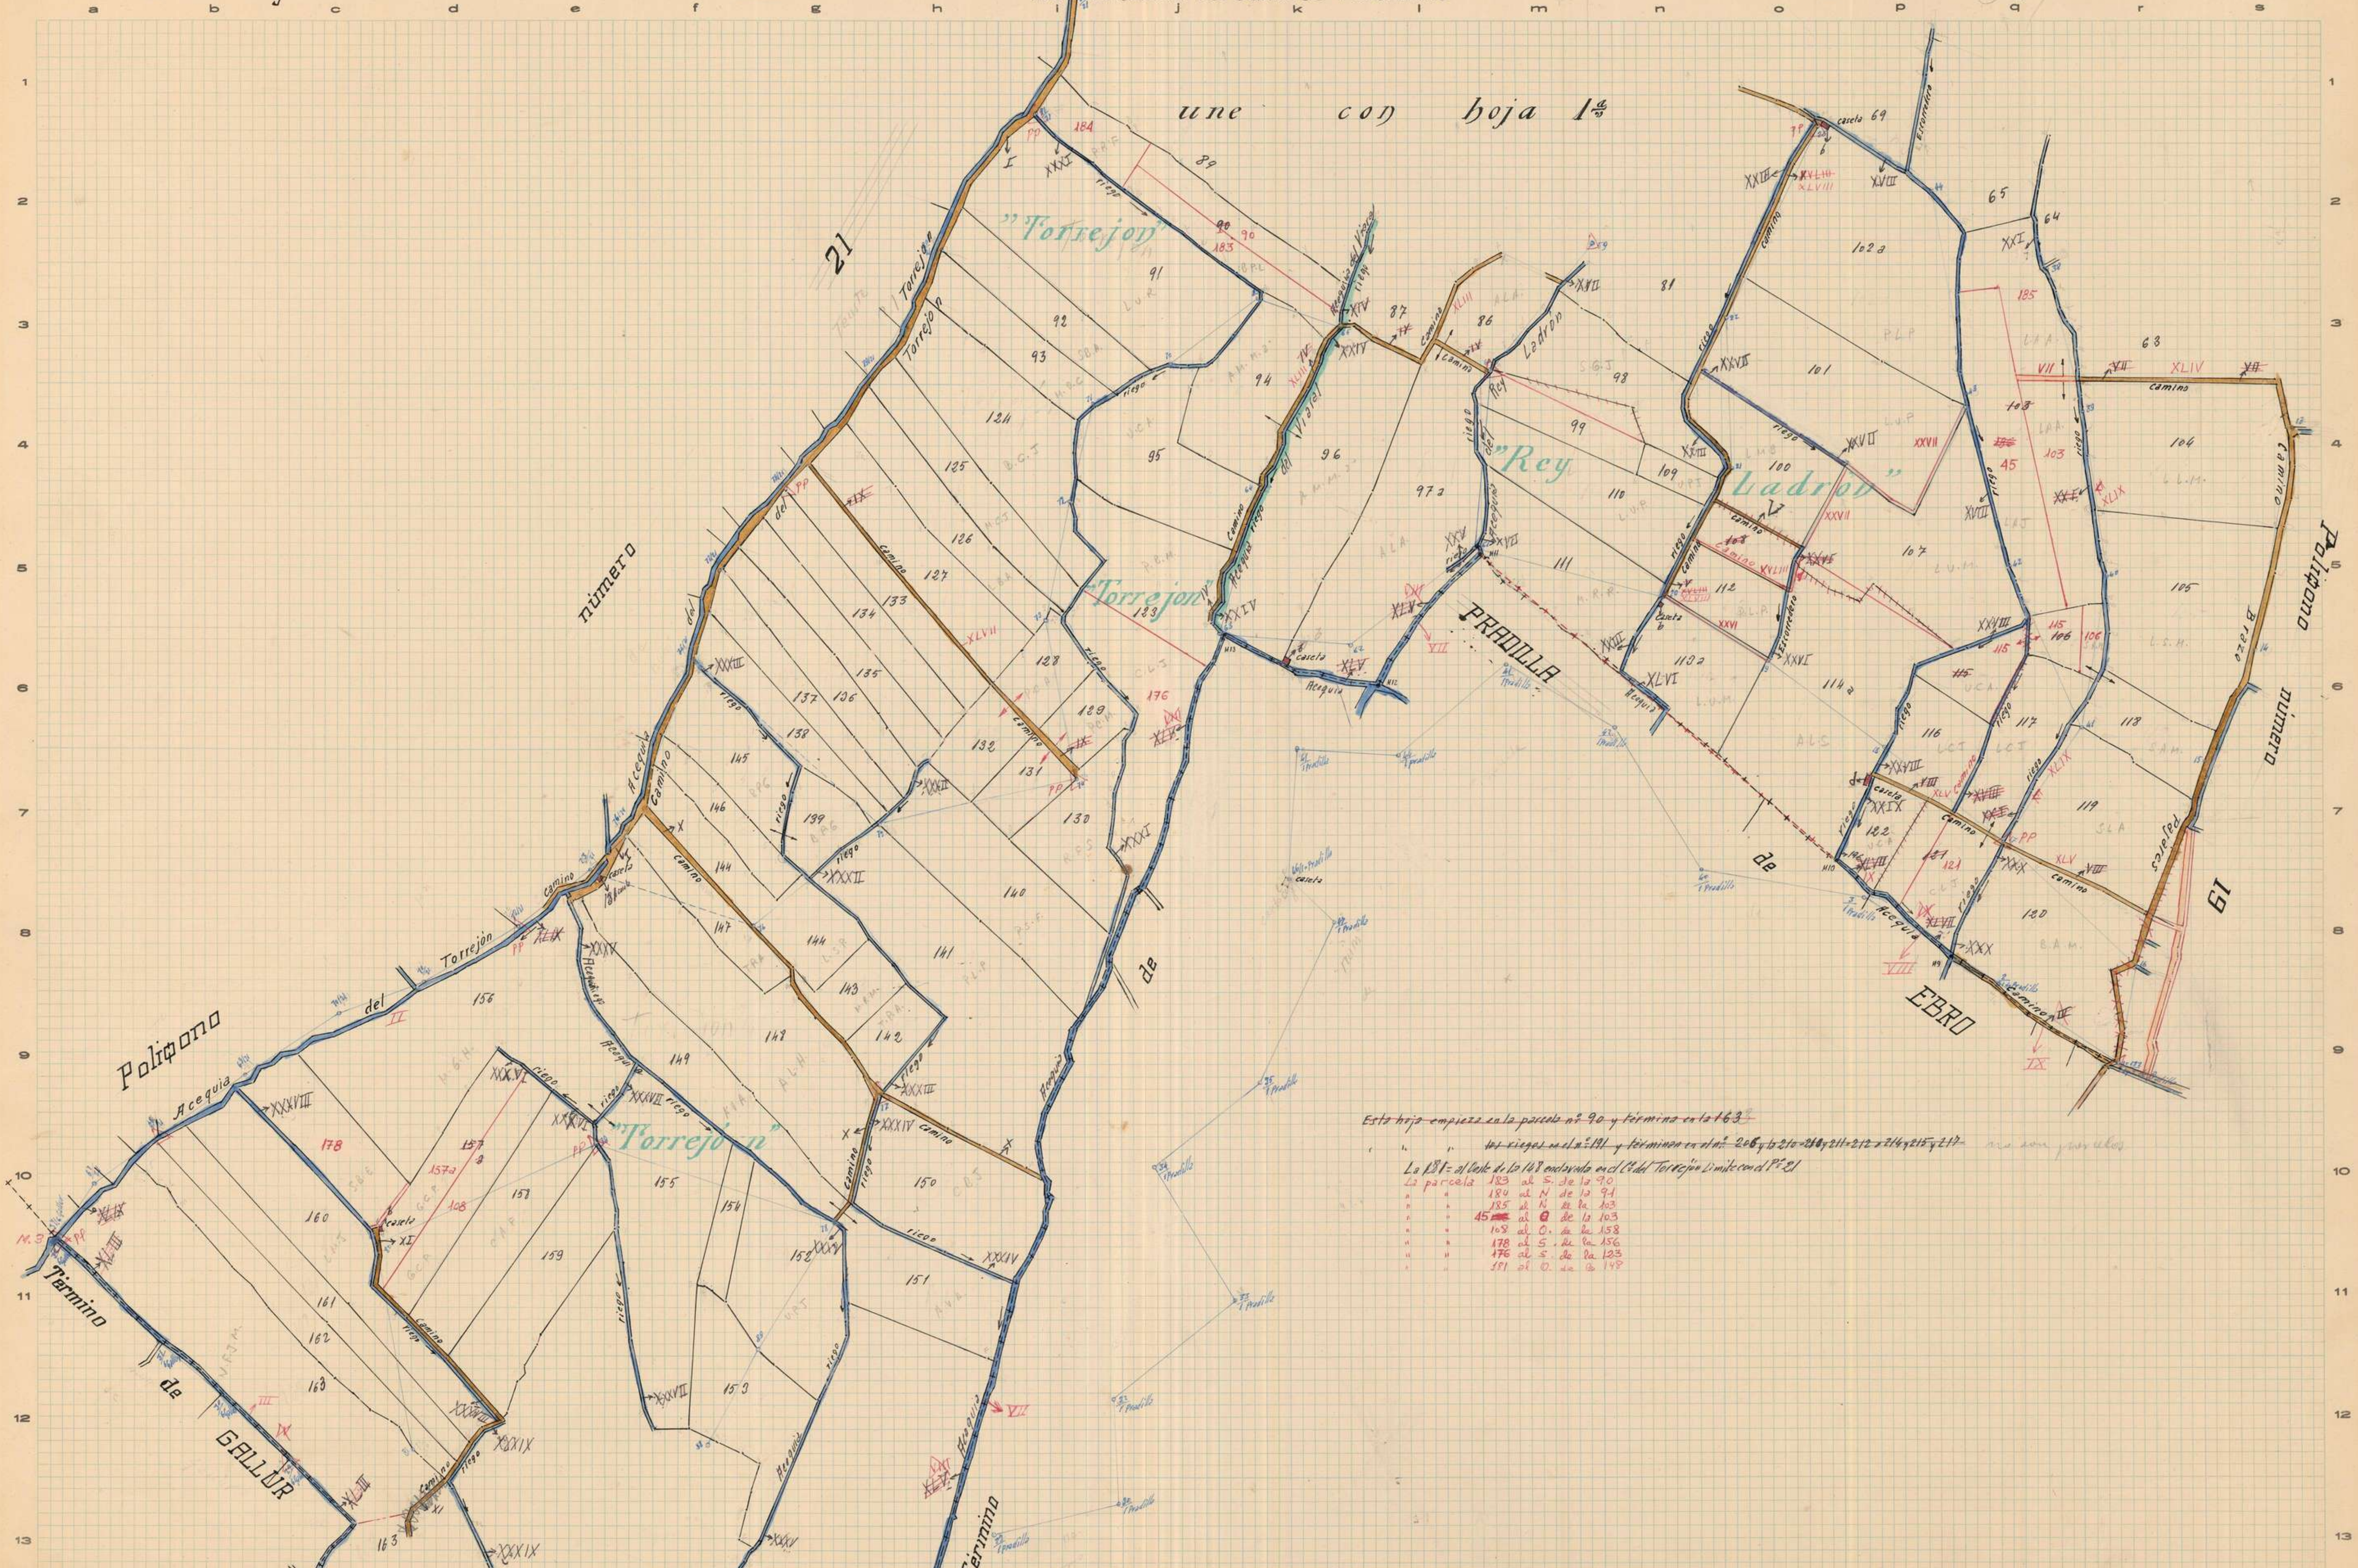

une con hoja 1ª
"Torrejon"
"Rey Ladron"
Pradilla de Ebro
Polígono número 21
Polígono número 19
Acequia del Torrejón
camino
riego
Término de Gallur
Término
une con hoja 3ª

~~Esta hoja empieza en la parcela nº 90 y termina en la 163~~

~~" " los riegos en el nº 191 y terminan en el nº 206 y la 210-210 y 211-212 a 214 y 215 y 217~~ no son parcelas

La 181 = al Oeste de la 148 enclavada en el Cº del Torrejón Limite con el Pº 21

La parcela 183 al S. de la 90
" " 184 al N de la 91
" " 185 al N de la 103
" " 45 al O de la 103
" " 108 al O. de la 158
" " 178 al S. de la 156
" " 176 al S. de la 123
" " 181 al O. de la 148

Zaragoza a 4 de Febrero de 1960
El Desarrollador-Revisor,
Guillermo

Zaragoza a de Abril de 1960
El Topógrafo Ayudante de Geografía y Catastro,

Conforme:
El Ingeniero, Jefe Provincial,

Aprobado:
El Director General

Escala 1:2.000

Corregida
4-72

INSTITUTO GEOGRÁFICO Y CATASTRAL

MAPA NACIONAL TOPOGRÁFICO PARCELARIO

Provincia de Zaragoza
Partido judicial de Ejea de los Caballeros

Término municipal de TAUSTE
Polígono núm. 20. hoja 3ª y última

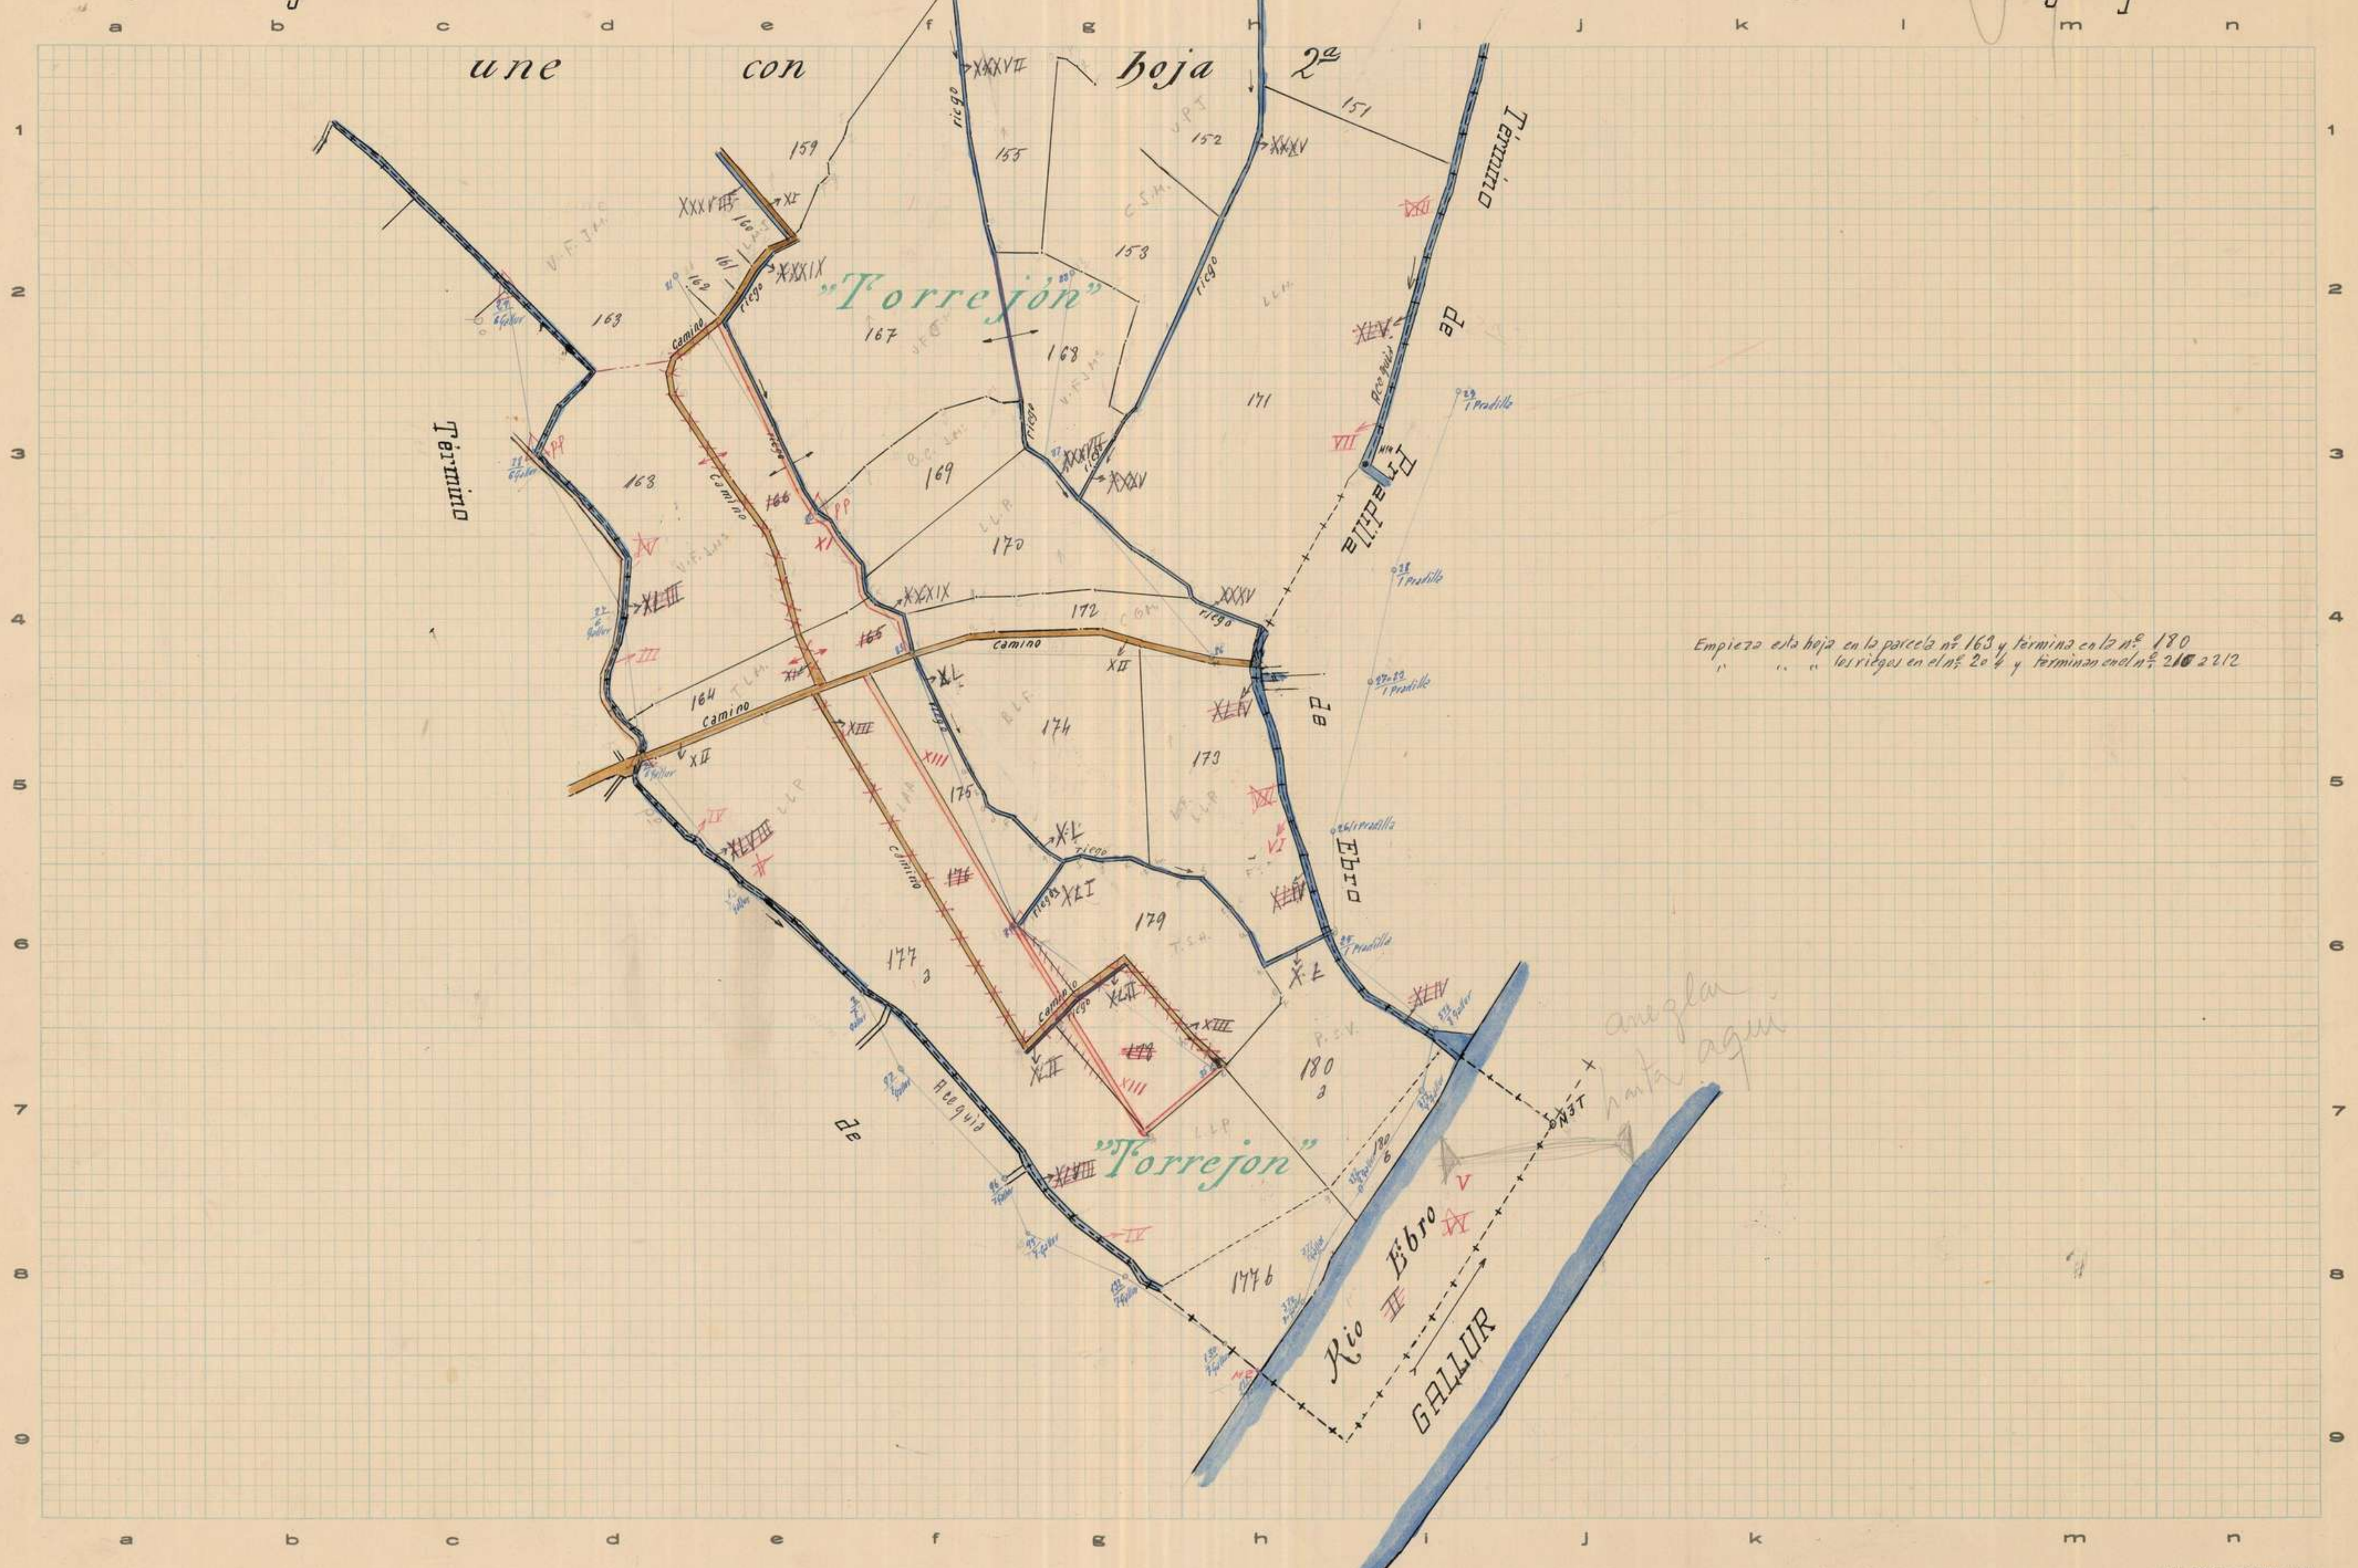

a b c d e f g h i j k l m n
1 2 3 4 5 6 7 8 9
une con hoja 2ª
"Torrejón"
"Torrejon"
Término
Término
de
Acequia
Acequia de Pradilla
Ebro
Rio Ebro
GALLUR
camino
riego
151
152
153
155
159
160
161
162
163
164
165
166
167
168
169
170
171
172
173
174
175
176
177 a
177 b
178
179
180 a
180 b
XXXVII
XXXV
XXXVIII
XXXIX
XI
XLIII
XLVIII
XLV
XLVI
XLIV
XLII
XLI
XL
XIII
XII
VII
V
IV
III
II
VI
PP
Pradilla
arreglar hasta aquí

Empieza esta hoja en la parcela nº 163 y termina en la nº 180
" " " los riegos en el nº 204 y terminan en el nº 216 2212

Zaragoza a 11 de Febrero de 1960
El Desarrollador-Revisor,
Guillermo [illegible]

Zaragoza a de Abril de 1960
El Topógrafo Ayudante de Geografía y Catastro,
Manuel Velasco [illegible]

Conforme:
El Ingeniero, Jefe Provincial,

Aprobado:
El Director General,

C. T. P. - Modelo 22. - 2.500 ejemplares. - Año 195

Escala 1: 2.000

Corregida 6-42

Provincia de ZARAGOZA
Partido judicial de EJEA DE LOS CABALLEROS

INSTITUTO GEOGRÁFICO Y CATASTRAL

MAPA NACIONAL TOPOGRÁFICO PARCELARIO

Término municipal de TAUSTE
Polígono núm. 21 HOJA 1ª

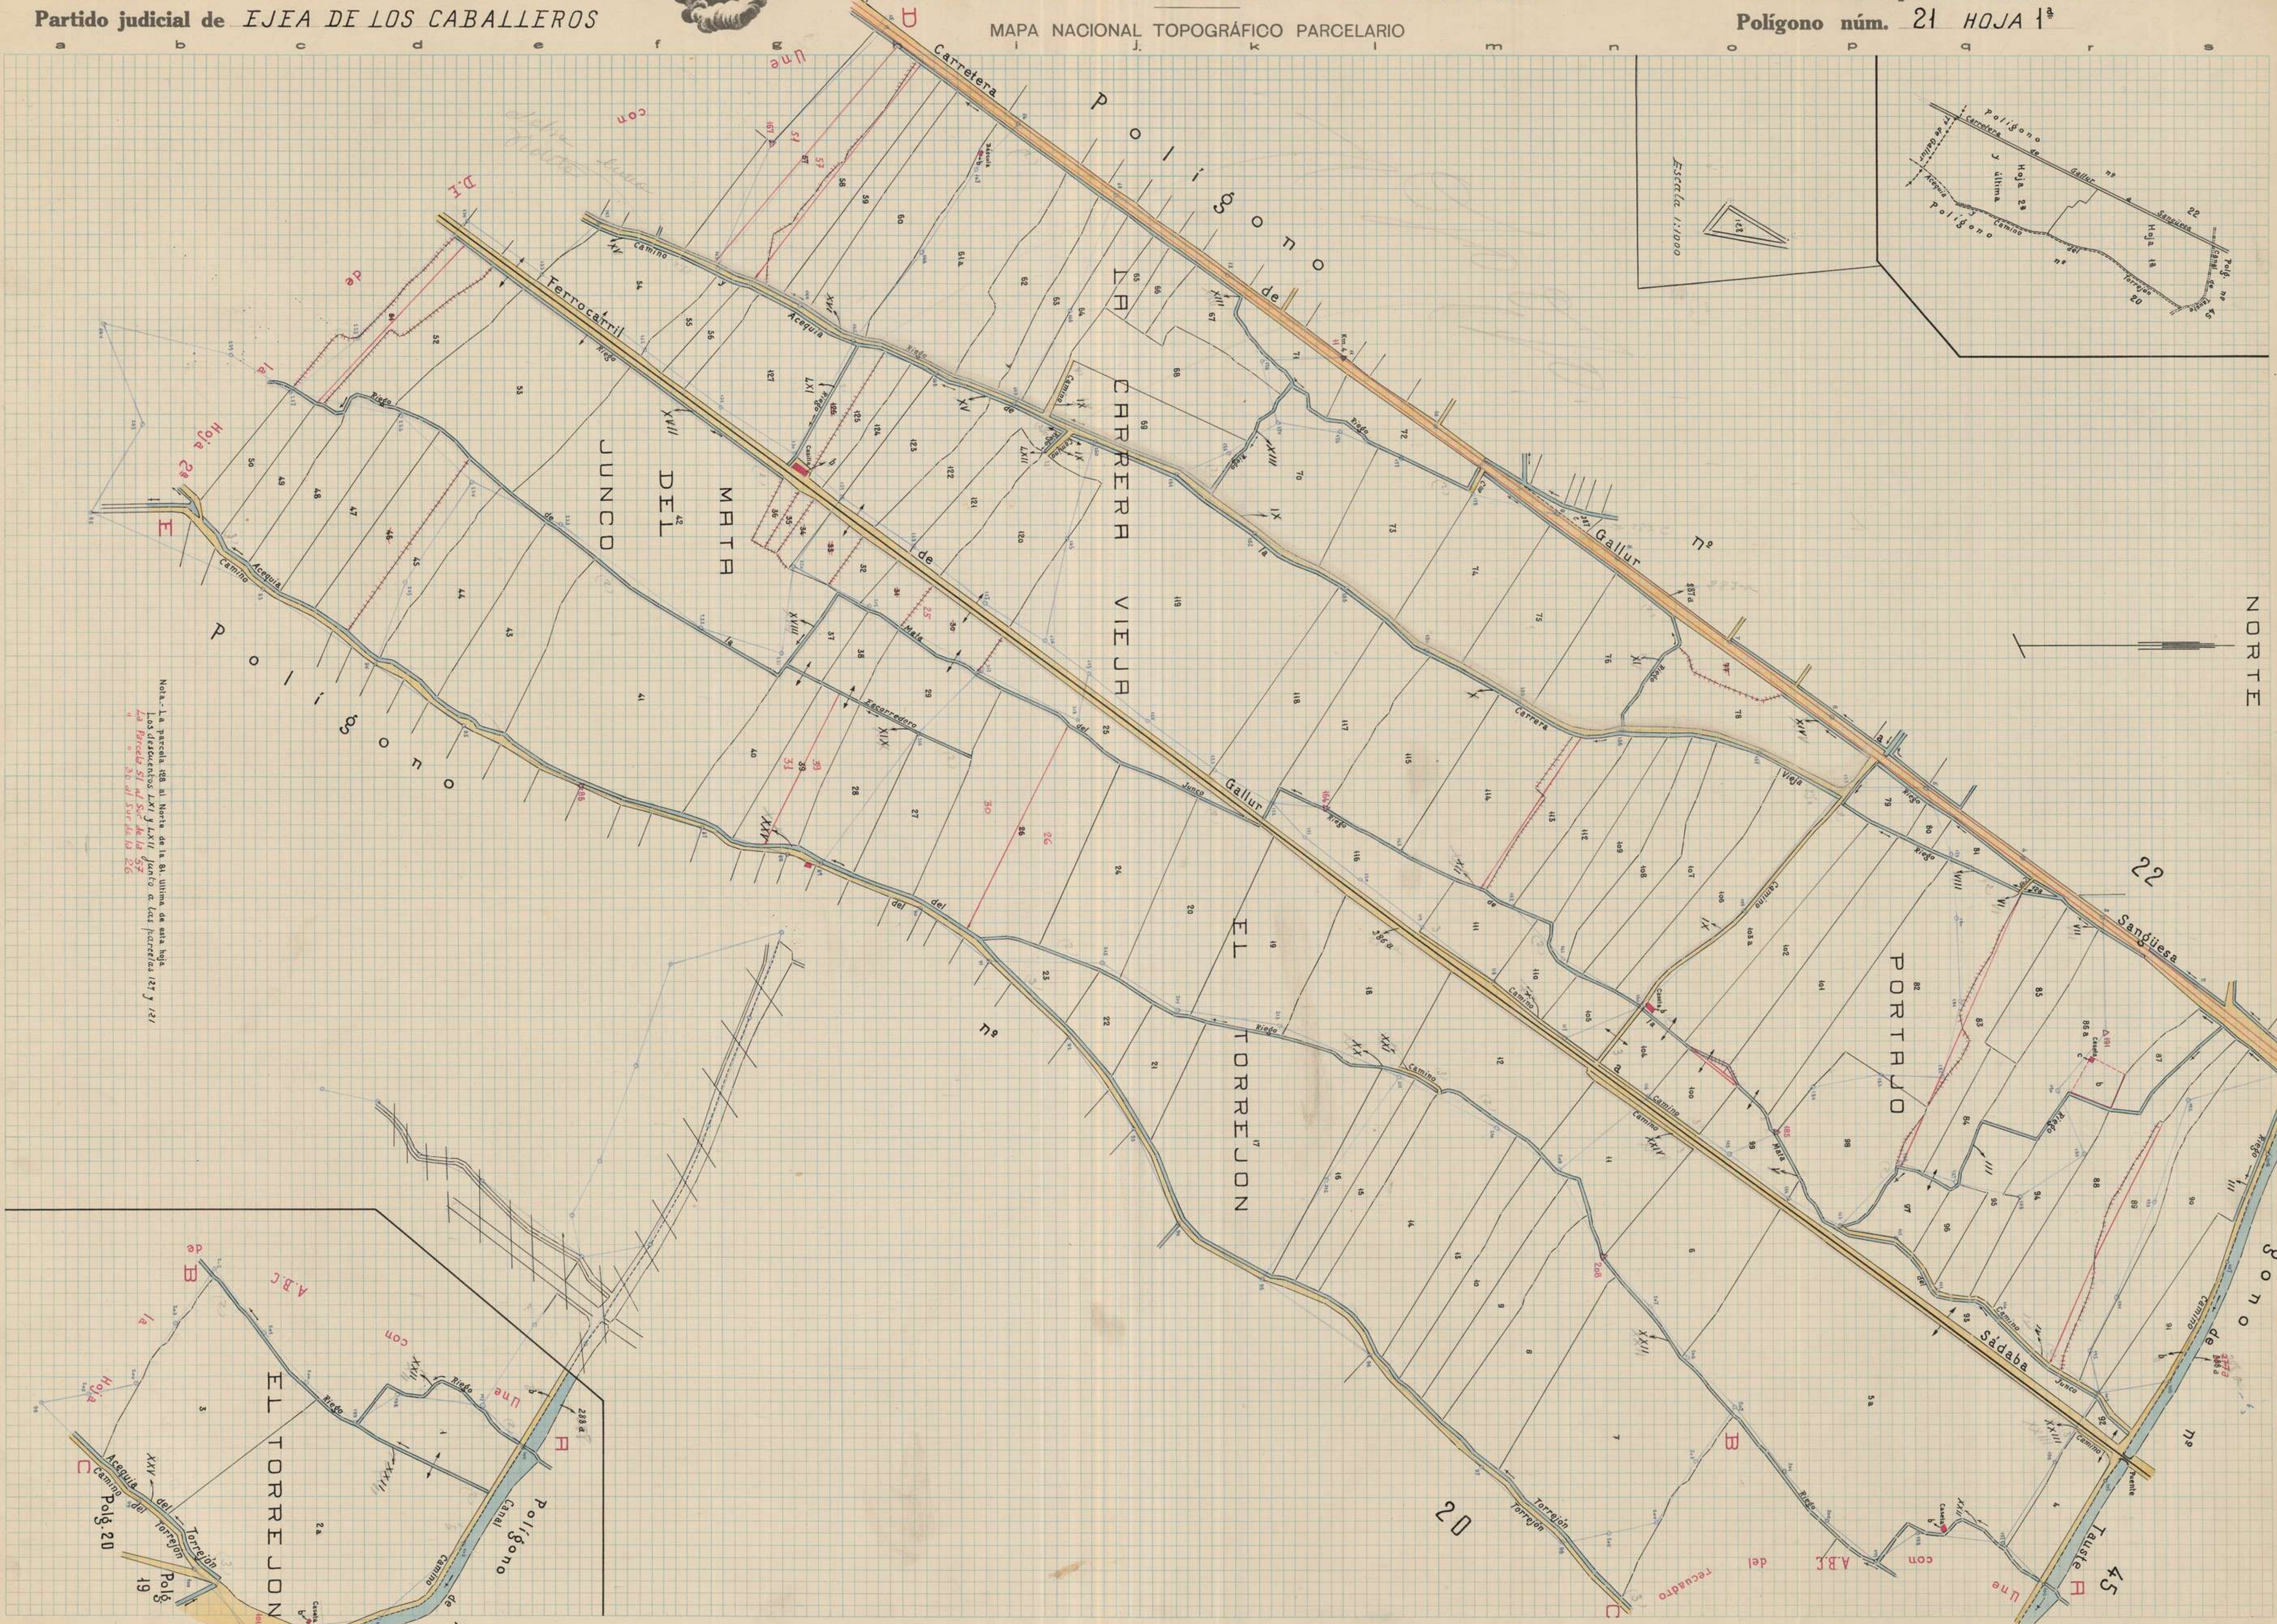

a b c d e f g h i j k l m n o p q r s
1 2 3 4 5 6 7 8 9 10 11 12 13
Carretera de Gallur a Sangüesa
Polígono 22
Ferrocarril de Gallur a Sádaba
LA CARRERA VIEJA
MATA DEL JUNCO
EL TORREJON
PORTAJO
Polígono 20
Polígono 45
Canal de Tauste
Acequia del Torrejón
Camino del Torrejón
Camino de la Carrera Vieja
Acequia de la Mata del Junco
Riego
Escorredero
Hoja 2ª
Une con la de
Une con A.B.C del recuadro
Escala 1:1000
NORTE
Polígono 21 Hoja 2ª y última
Polg. 19
Polg. 20
Caseta
Puente de Labarguillo

Nota.- La parcela 128 al Norte de la 81. Ultima de esta hoja
Los descuentos LXI y LXII junto a las parcelas 127 y 121
La Parcela 51 al Sur de la 57
" " 30 al Sur de la 26

Zaragoza a de Enero de 1954
El Desarrollador Revisor,
José Pahi

a de de 194
El Topógrafo Ayudante de Geografía y Catastro,
Rafael de Liena

Conforme:
El Ingeniero, Jefe Provincial,

Aprobado:
El Director General

Escala 1:2000

C. T. P. - Modelo 21. 2.000 ejemplares. - Año 1933

Provincia de ZARAGOZA
Partido judicial de EJEA DE LOS CABALLEROS

INSTITUTO GEOGRÁFICO Y CATASTRAL

MAPA NACIONAL TOPOGRÁFICO PARCELARIO

Término municipal de TAUSTE

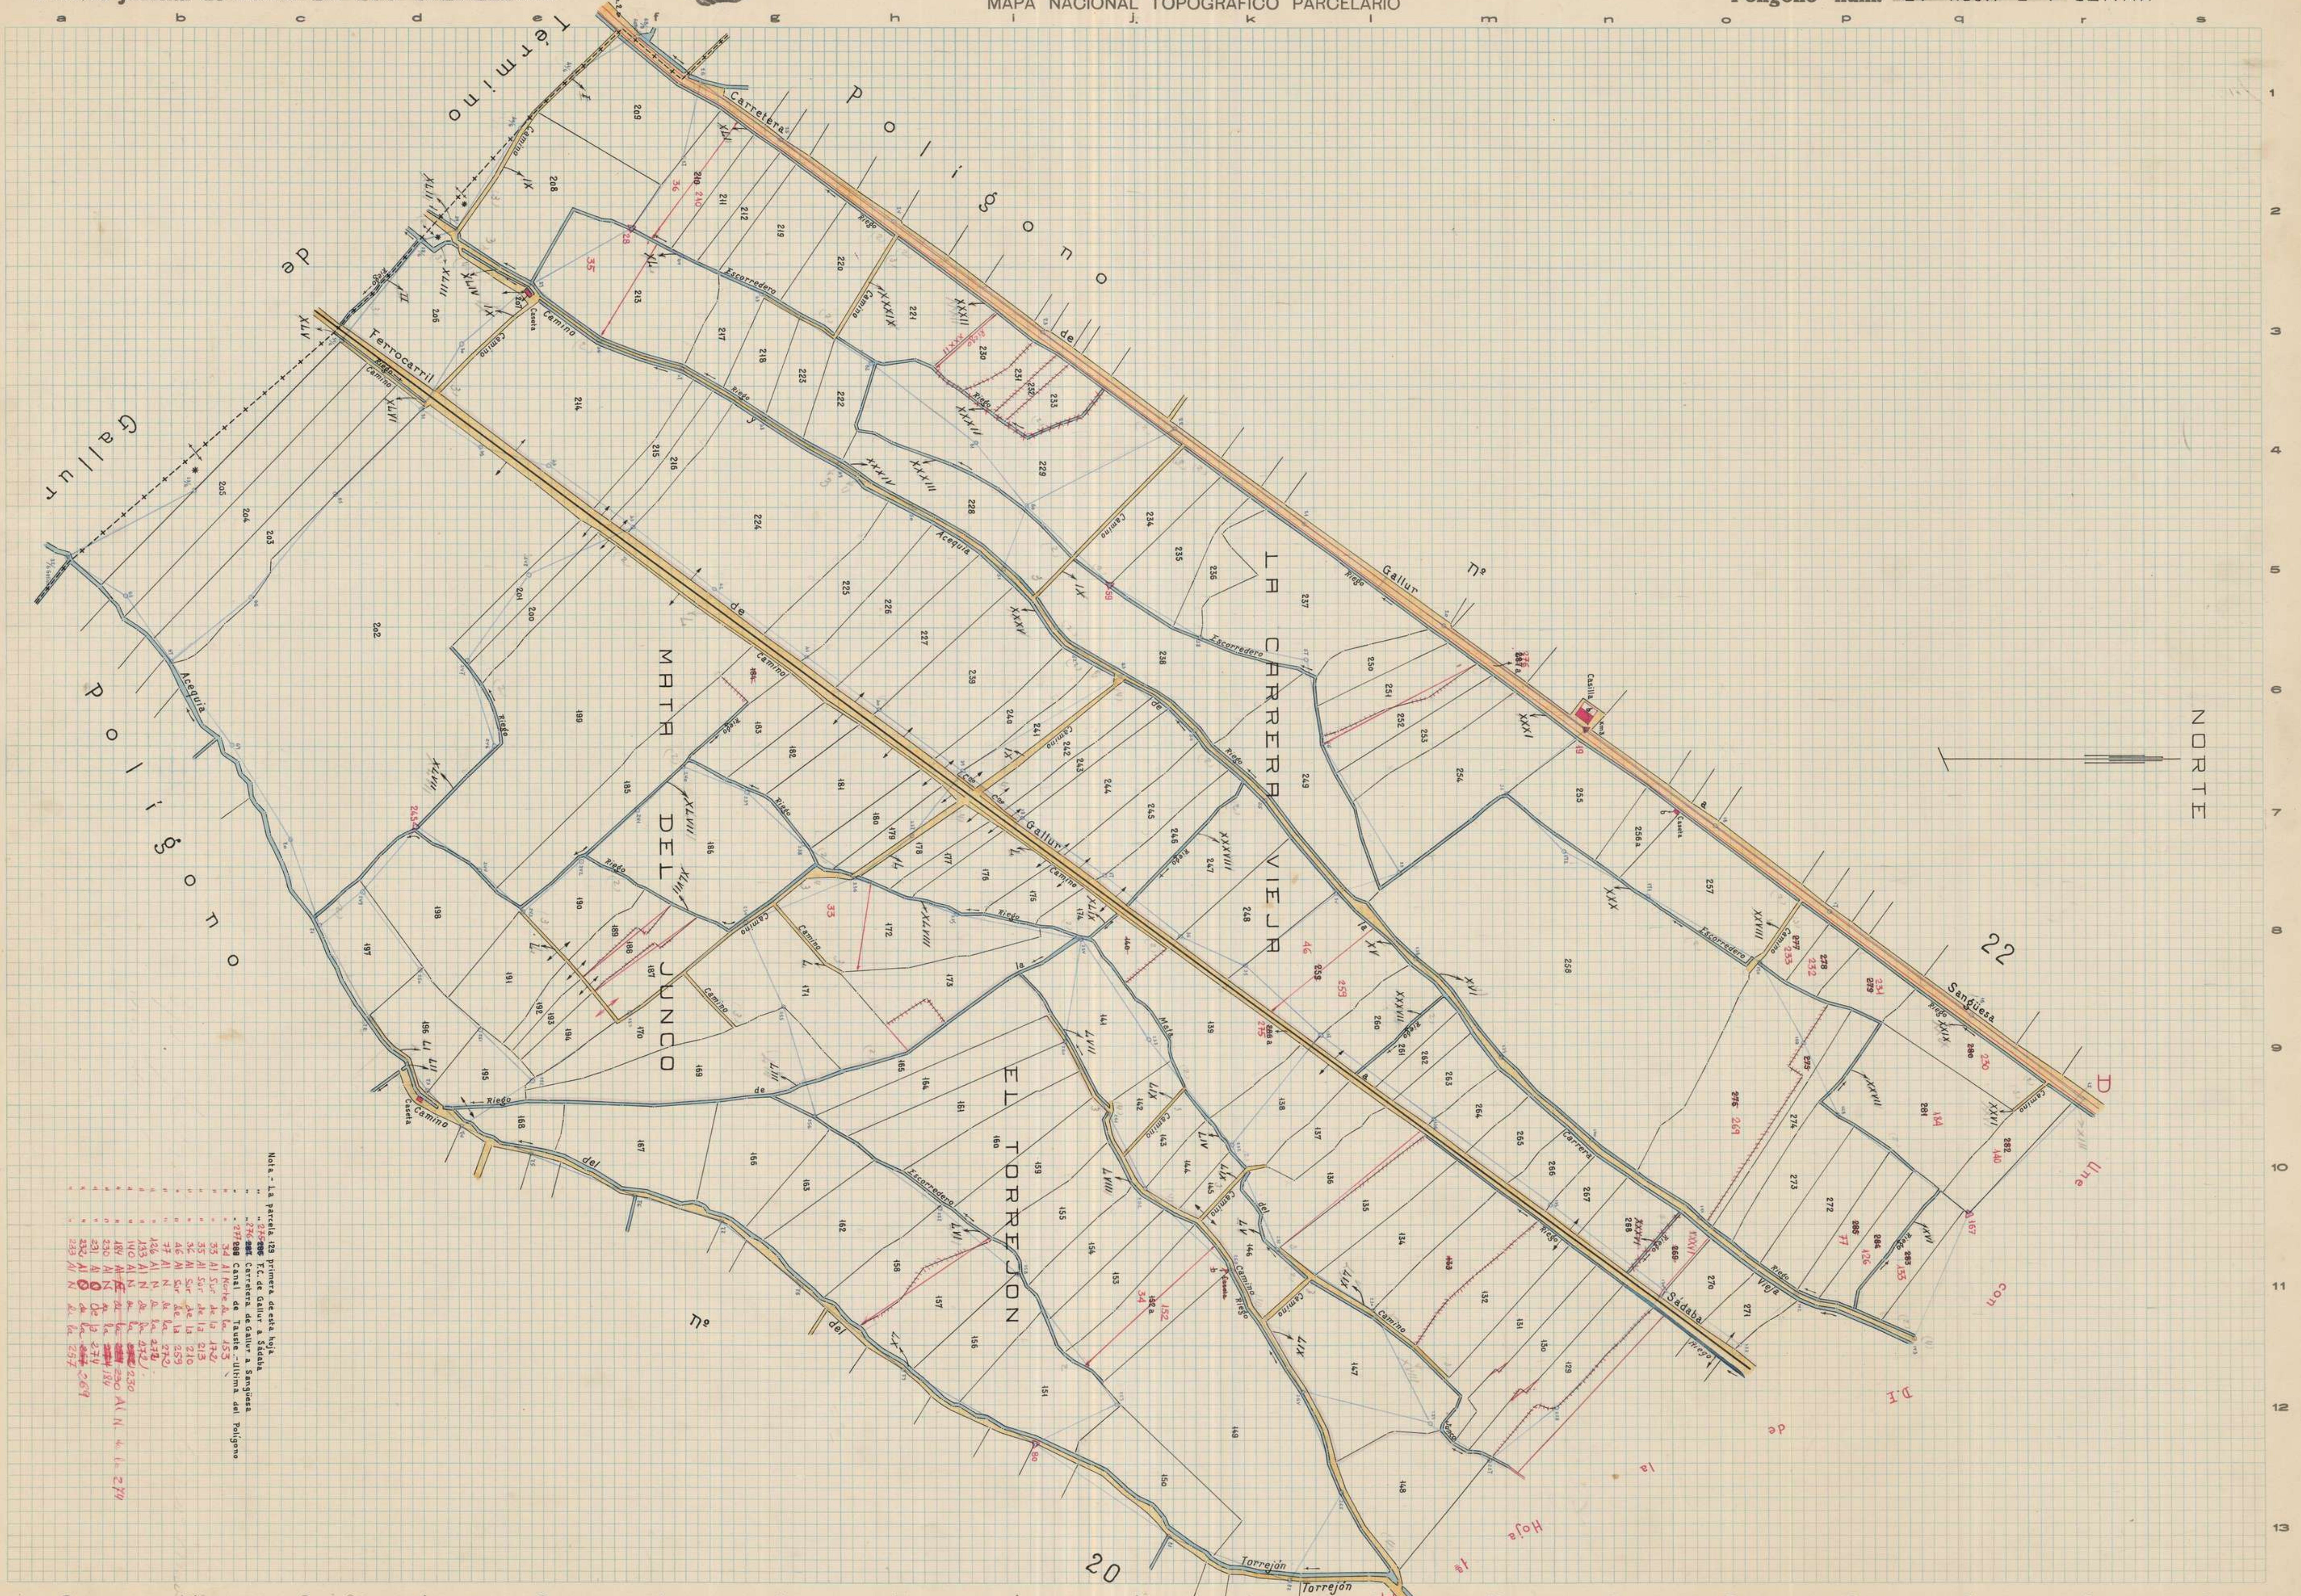

a b c d e f g h i j k l m n o p q r s
1 2 3 4 5 6 7 8 9 10 11 12 13
Término de Gallur
Polígono
Polígono nº 22
Polígono 20
Carretera de Gallur a Sangüesa
Ferrocarril de Gallur a Sádaba
Acequia
Escorredera
Riego
Camino
Caseta
Casilla
Camino del Torrejón
Torrejón
MATA DEL JUNCO
LA CARRERA VIEJA
EL TORREJON
NORTE
Une con la Hoja 1ª
D
E
22
20

Nota.- La parcela 129 primera de esta hoja
" " ~~285~~ 275 F.C. de Gallur a Sádaba
" " ~~287~~ 276 Carretera de Gallur a Sangüesa
" " ~~288~~ 277 Canal de Tauste.-Ultima del Polígono
" " 34 Al Norte de la 153
" " 33 Al Sur de la 172
" " 35 Al Sur de la 213
" " 36 Al Sur de la 210
" " 46 Al Sur de la 259
" " 77 Al N. de la 272
" " 126 Al N. de la 272
" " 133 Al N. de la 272
" " 140 Al N. de la [illegible] 230
" " 184 ~~Al E de la [illegible]~~ 230 Al N. de la 274
" " 230 Al N. de la [illegible] 184
" " 231 Al O de la 274
" " 232 Al O de la [illegible] 269
" " 233 Al N. de la 257

Zaragoza a de Febrero de 1954
El Desarrollador-Revisor,
José Papí

a de de 194
El Topógrafo Ayudante de Geografía y Catastro,
Rafael de Luna

Conforme:
El Ingeniero, Jefe Provincial,

Aprobado:
El Director General

Escala 1:2000

Corregida
4-72

Provincia de Zaragoza
Partido judicial de Ejea de los Caballeros

INSTITUTO GEOGRÁFICO Y CATASTRAL

MAPA NACIONAL TOPOGRÁFICO PARCELARIO

Término municipal de TAUSTE

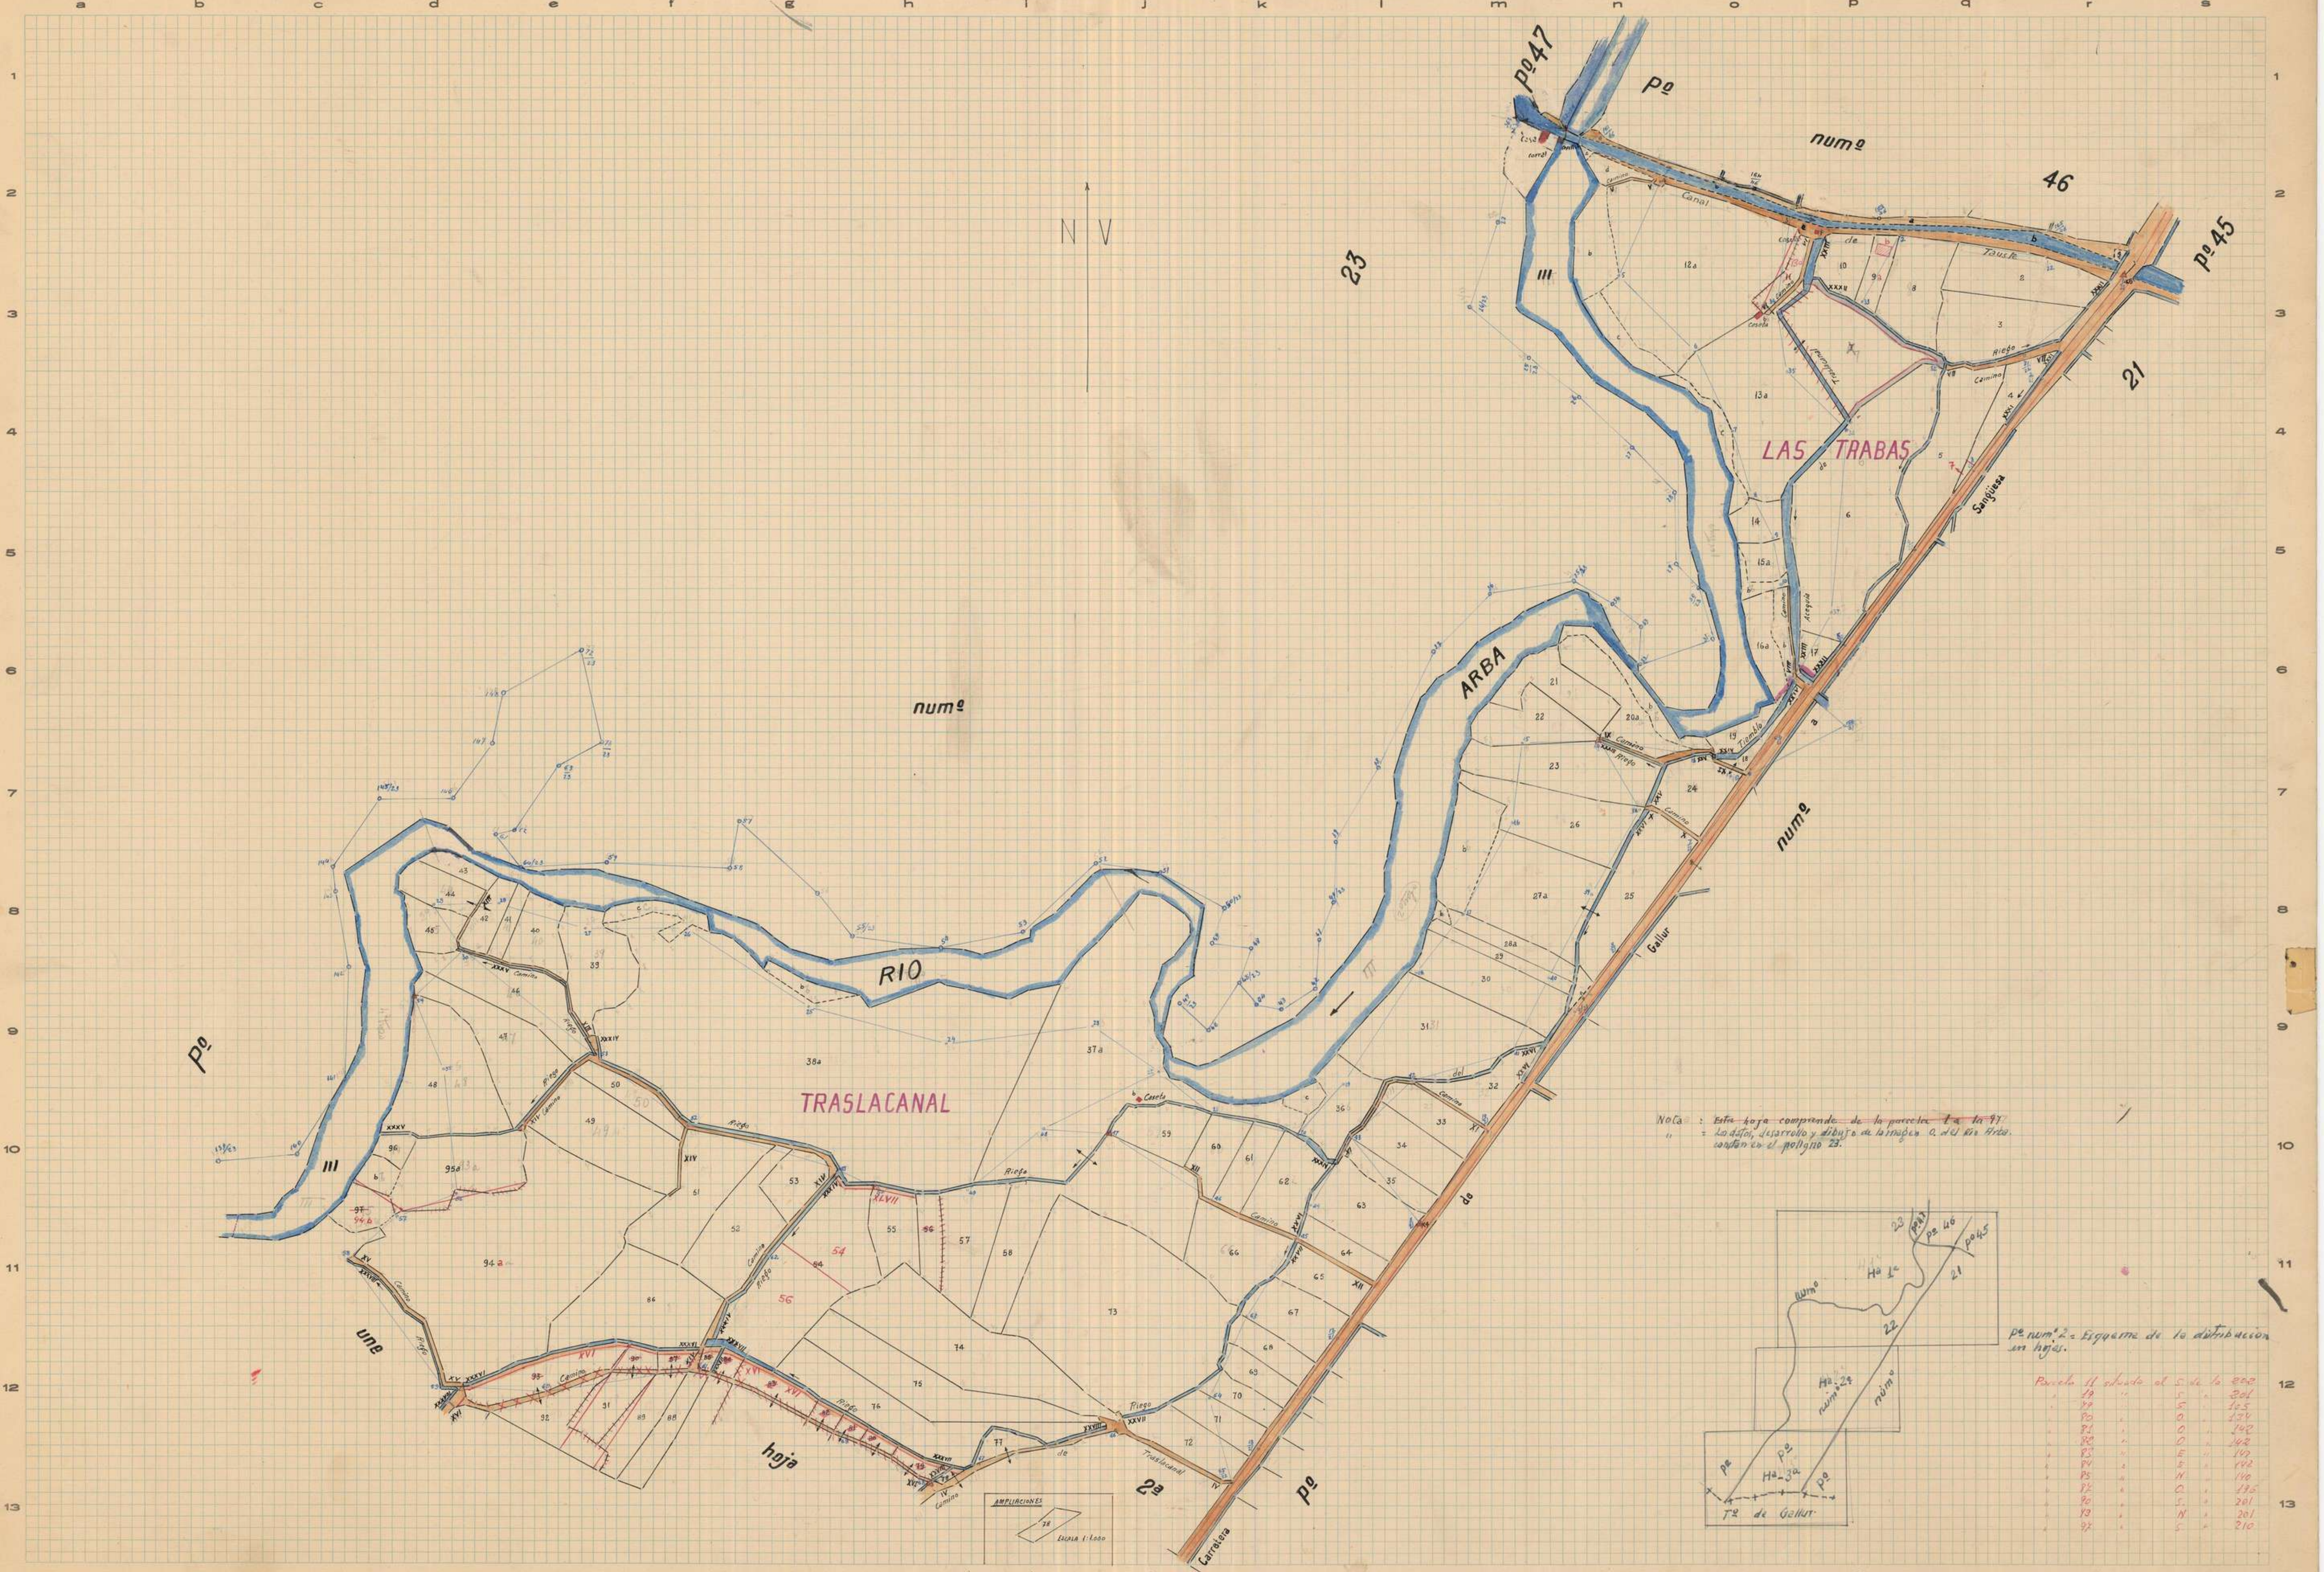

a b c d e f g h i j k l m n o p q r s
1 2 3 4 5 6 7 8 9 10 11 12 13
N
V
Pº 47
Pº
numº
46
Pº 45
23
21
numº
RIO
ARBA
LAS TRABAS
TRASLACANAL
Canal
de
Tauste
Sangüesa
Gallur
de
Carretera
Pº
Pº
une
hoja
2ª
de
Traslacanal
Camino
Riego
Caseta
III
AMPLIACIONES
78
ESCALA 1:1.000
23
Pº 47
Pº 46
Pº 45
Hª 1ª
numº
21
22
Hª 2ª
numº 2
numº
Pº
Pº
Hª 3ª
Pº
Tº de Gallur

Nota: ~~Esta hoja comprende de la parcela 1 a la 97~~
" = Los datos, desarrollo y dibujo de la margen O. del Río Arba constan en el polígono 23.

Pº numº 2 = Esquema de la distribución en hojas.

Parcela	11	situada	al	S	de la	202
"	19	"	"	S	"	201
"	49	"	"	S	"	105
"	80	"	"	O	"	134
"	81	"	"	O	"	142
"	82	"	"	O	"	142
"	83	"	"	E	"	147
"	84	"	"	E	"	142
"	85	"	"	N	"	140
"	87	"	"	O	"	196
"	90	"	"	S	"	201
"	93	"	"	N	"	201
"	97	"	"	S	"	210

Zaragoza a 30 de Septiembre de 1959
El Desarrollador-Revisor,
Guillermo Onda

Zaragoza a 30 de Septiembre de 1959
El Topógrafo Ayudante de Geografía y Catastro,
José Antonio Torán

Conforme:
El Ingeniero, Jefe Provincial,

Aprobado:
El Director General

Escala 1: **2000**

C. T. P. - Modelo 21. - 3.000 ejemplares. - Año 1957.

Corregido
4-72

INSTITUTO GEOGRÁFICO Y CATASTRAL

MAPA NACIONAL TOPOGRÁFICO PARCELARIO

Provincia de Zaragoza
Partido judicial de Ejea de los Caballeros

Término municipal de TAUSTE
Polígono núm. 22 Hoja 2ª

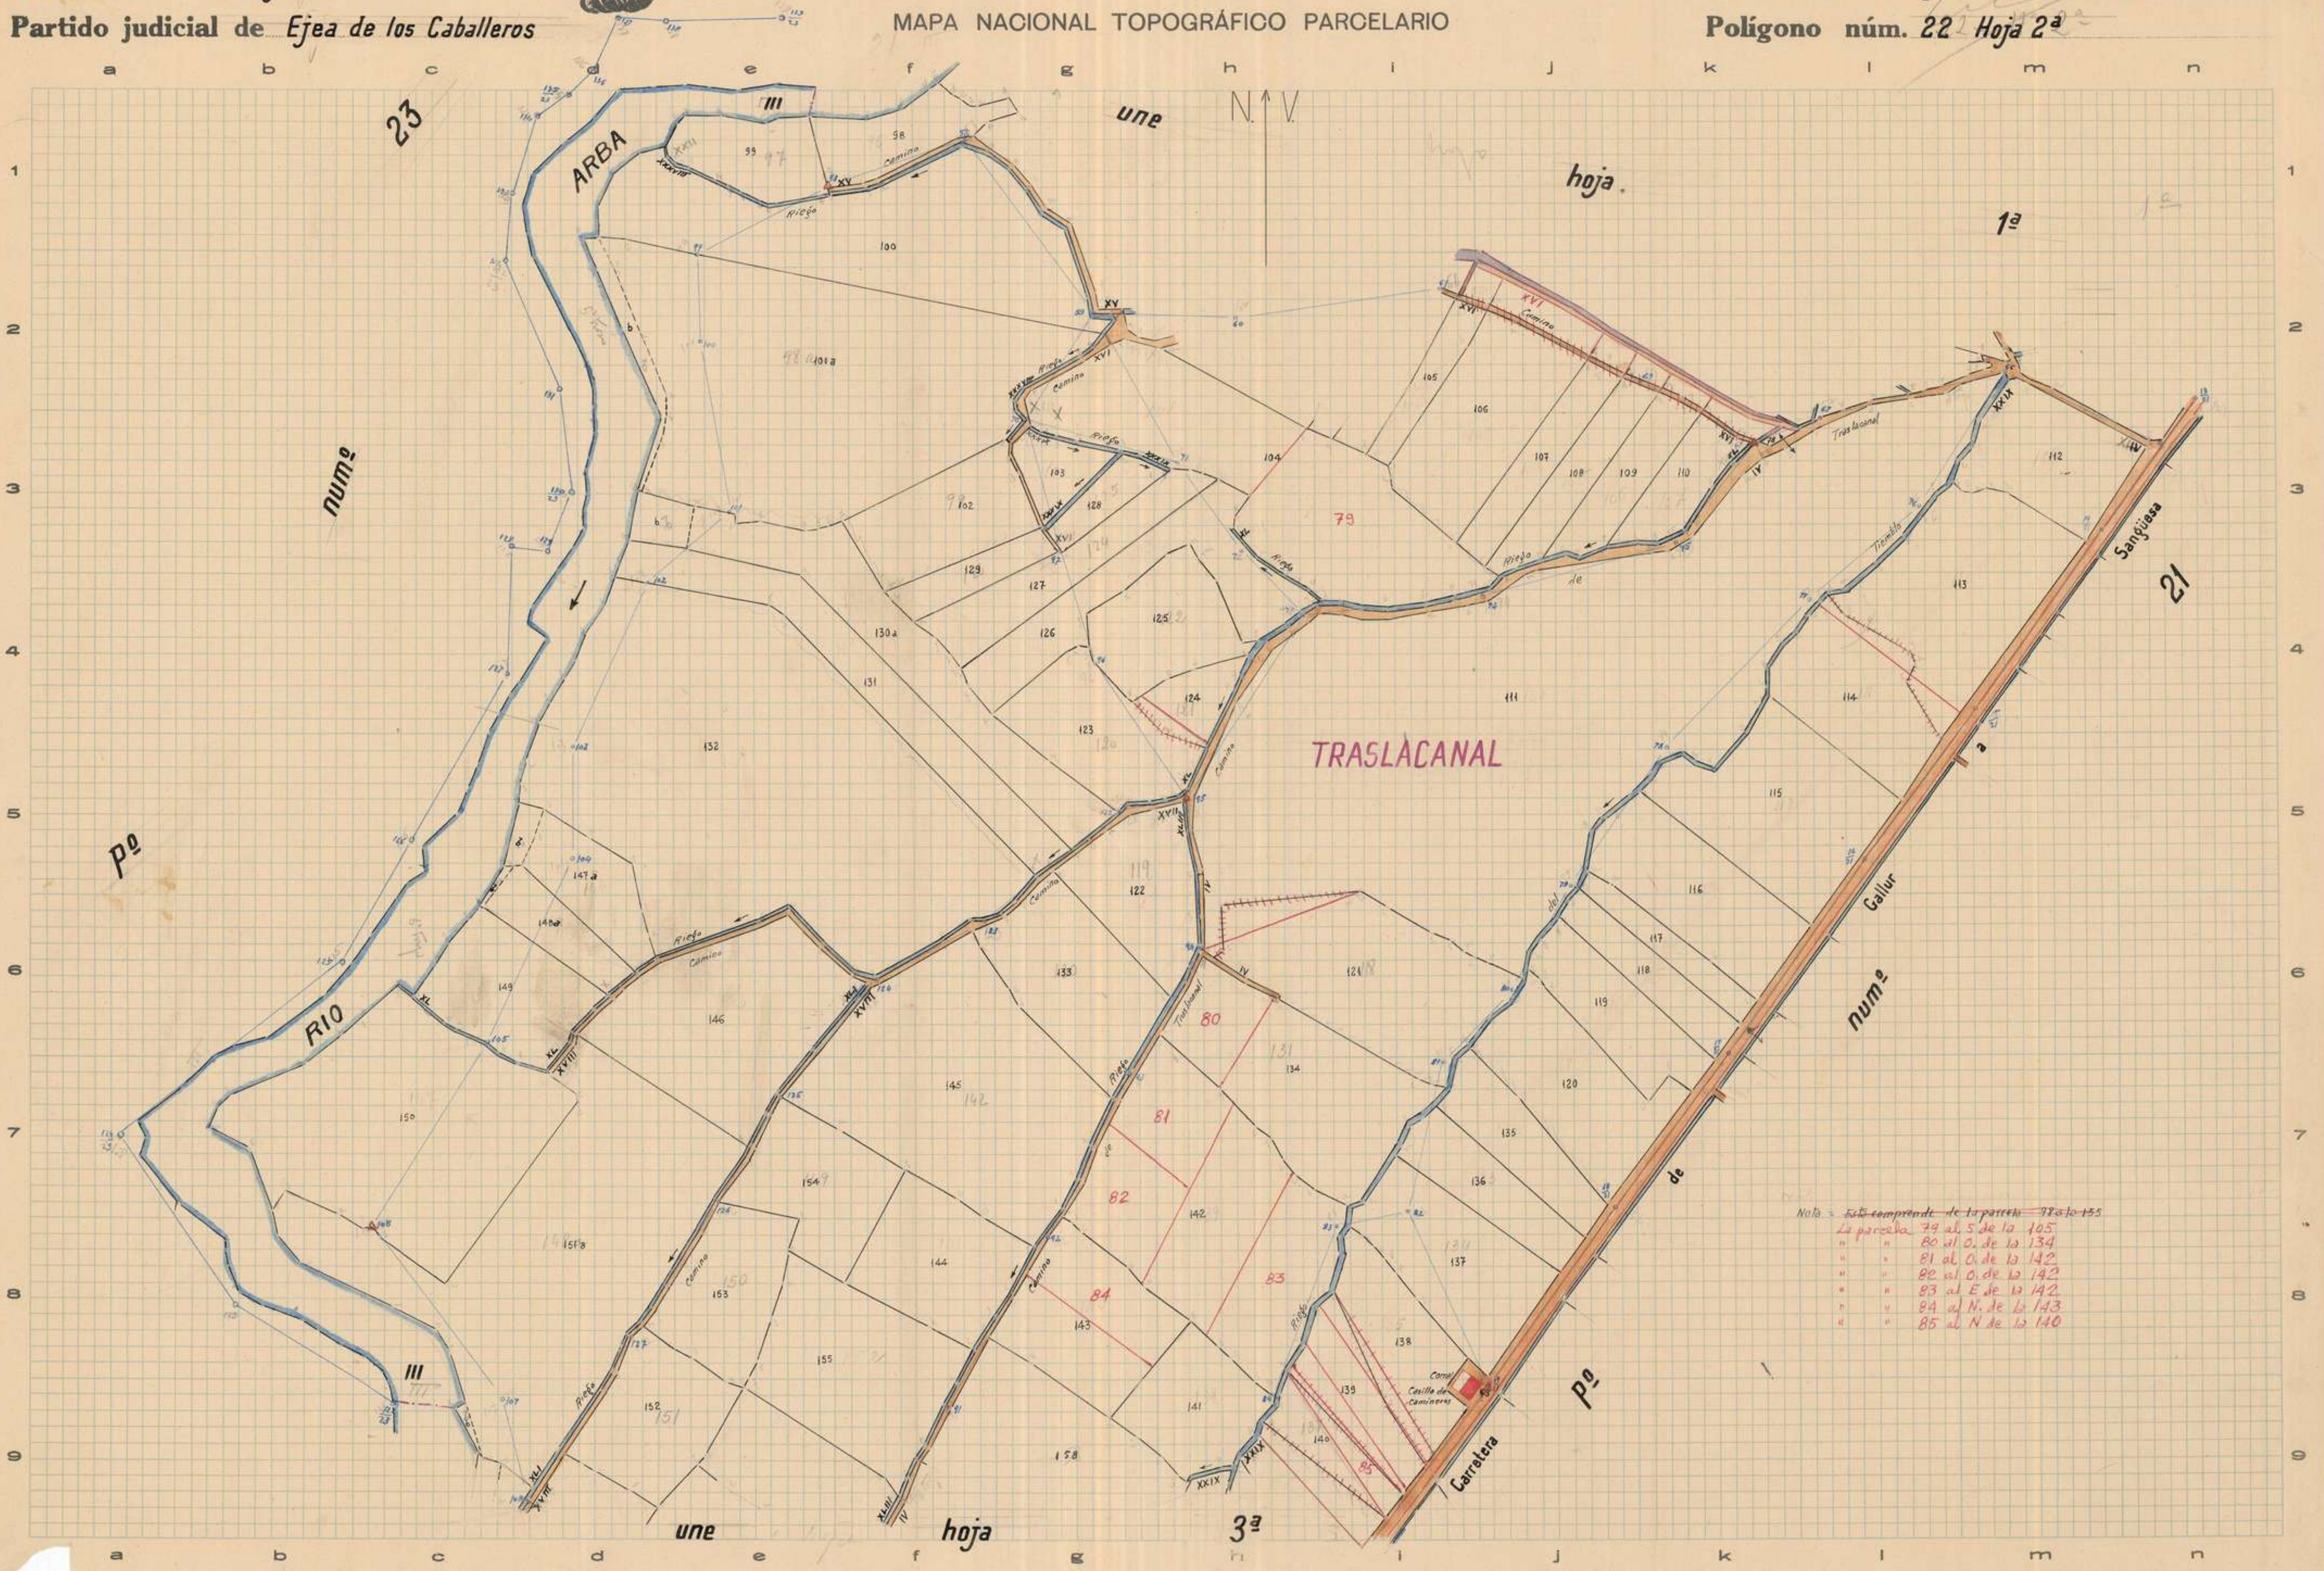

a b c d e f g h i j k l m n
1 2 3 4 5 6 7 8 9
N. V.
une hoja 1ª
23
numº
Pº
RIO
ARBA
21
Sangüesa
a
Gallur
de
Carretera
TRASLACANAL
Traslacanal
Riego
Camino
Tambo
une hoja 3ª
Corral
Casilla de Camineros
79
80
81
82
83
84
85
98
99
100
101a
102
103
104
105
106
107
108
109
110
111
112
113
114
115
116
117
118
119
120
121
122
123
124
125
126
127
128
129
130a
131
132
133
134
135
136
137
138
139
140
141
142
143
144
145
146
147a
148a
149
150
151a
152
153
154
155
158
III
XV
XVI
XVII
XVIII
XL
XLI
XLII
XXIX
IV

Nota = ~~Esta comprende de la parcela 98 a la 155~~
La parcela 79 al S de la 105
" " 80 al O. de la 134
" " 81 al O. de la 142
" " 82 al O. de la 142
" " 83 al E de la 142
" " 84 al N. de la 143
" " 85 al N de la 140

Zaragoza a 30 de Septiembre de 1959
El Desarrollador-Revisor,

Zaragoza a 30 de Septiembre de 1959
El Topógrafo Ayudante de Geografía y Catastro,

Conforme:
El Ingeniero, Jefe Provincial,

Aprobado:
El Director General,

C. T. P. - Modelo 22. - 2500 ejemplares. - Año 1957

Escala 1: 2000

Corregido
4-72

INSTITUTO GEOGRÁFICO Y CATASTRAL

MAPA NACIONAL TOPOGRÁFICO PARCELARIO

Provincia de *Zaragoza*
Partido judicial de *Ejea de los Caballeros*

Término municipal de **TAUSTE**

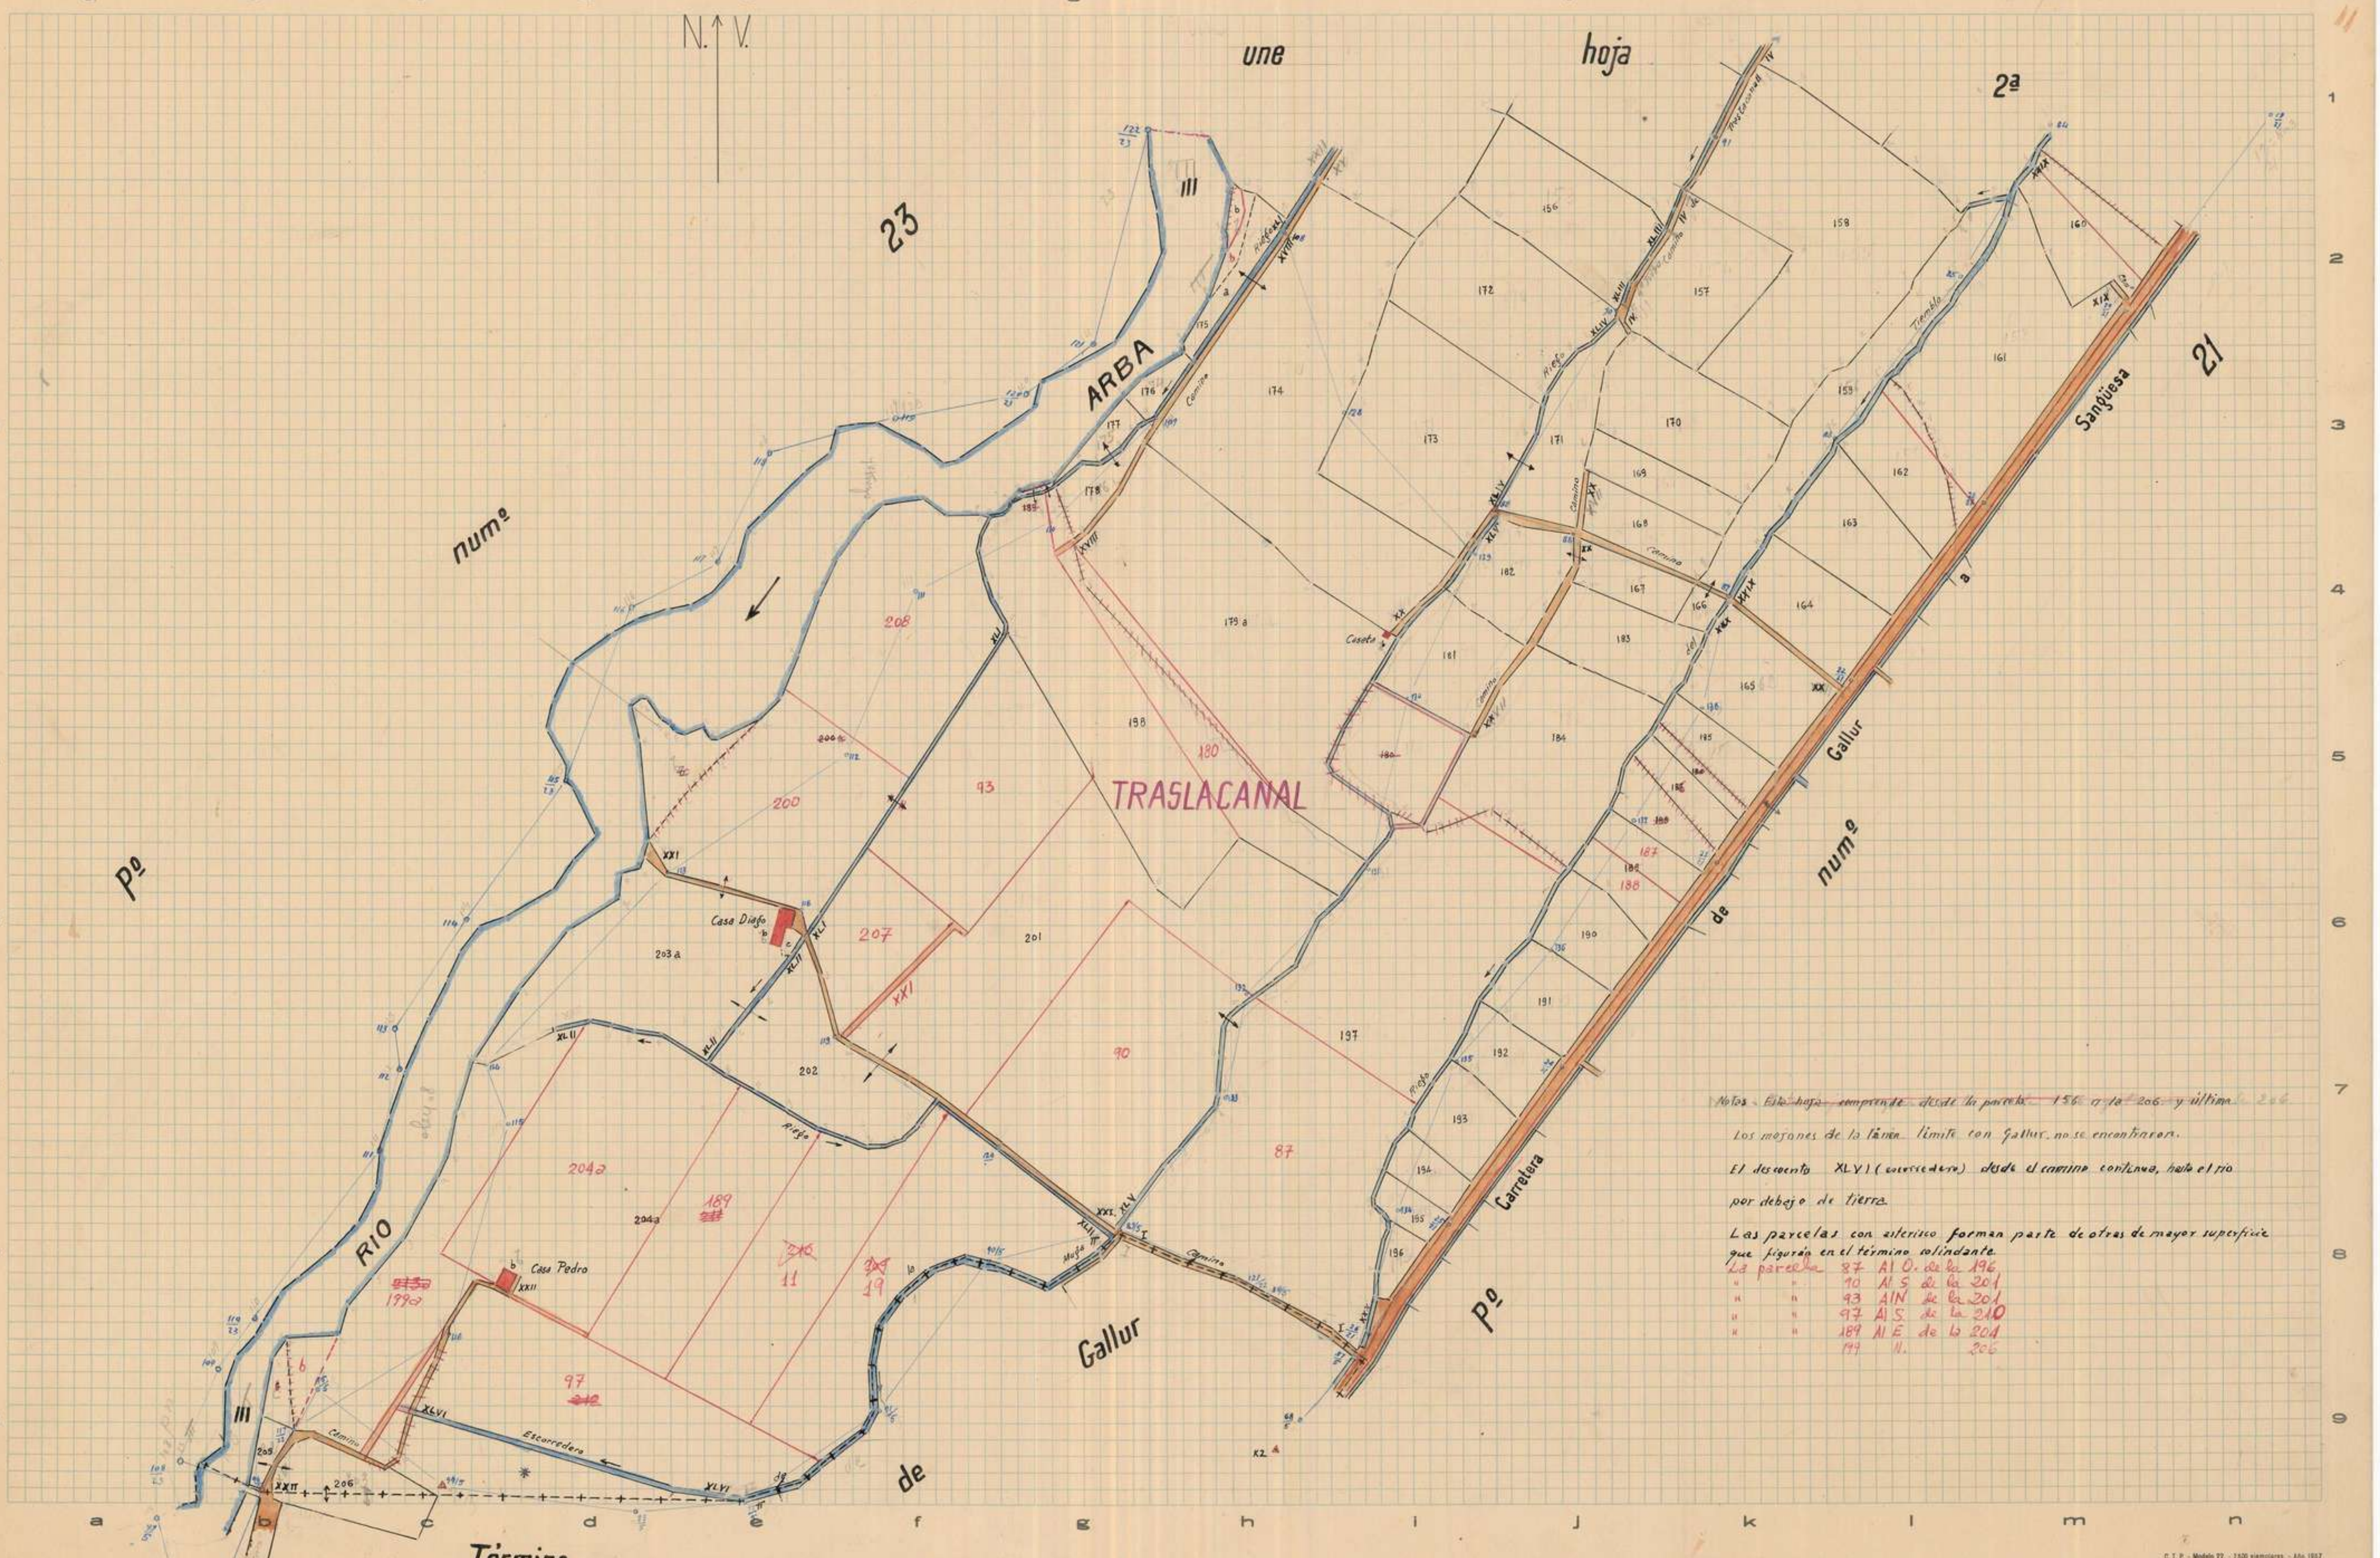

a b c d e f g h i j k l m n
1 2 3 4 5 6 7 8 9
N. V.
une hoja 2ª
23
21
RIO ARBA
Pº nume
Pº de nume Sangüesa a Gallur
Carretera
Término de Gallur
TRASLACANAL
Casa Diego
Casa Pedro
Caseta
Camino
Riego
Escorredera
Acequia
XLVI
XXI
XLV
XX
156 157 158 159 160 161 162 163 164 165 166 167 168 169 170 171 172 173 174 175 176 177 178 179 a 180 181 182 183 184 185 186 187 188 189 190 191 192 193 194 195 196 197 198 199 a 200 201 202 203 a 204 a 205 206 207 208
87 90 93 97 11 19

~~Notas - Esta hoja comprende desde la parcela 156 a la 206 y última~~

Los mojones de la línea límite con Gallur, no se encontraron.

El descuento XLVI (escorredera) desde el camino continua, hasta el rio por debajo de tierra.

Las parcelas con asterisco forman parte de otras de mayor superficie que figurán en el término colindante.

La parcela 87 Al O. de la 196
" " 90 Al S de la 201
" " 93 Al N de la 201
" " 97 Al S. de la 210
" " 189 Al E de la 204
199 N. 206

Zaragoza a 30 de septiembre de 1959
El Desarrollador-Revisor,
Guillermo Ondez

Zaragoza a 30 de Septiembre de 1959
El Topógrafo Ayudante de Geografía y Catastro,

Conforme:
El Ingeniero, Jefe Provincial,

Aprobado:
El Director General,

C. T. P. - Modelo 22. - 2500 ejemplares. - Año 1957

Escala 1: **2000**

Corregido
5-42

INSTITUTO GEOGRÁFICO Y CATASTRAL

MAPA NACIONAL TOPOGRÁFICO PARCELARIO

Provincia de Zaragoza
Partido judicial de Ejea de los Caballeros

Término municipal de Tauste
Polígono núm. 23 Hoja 1ª

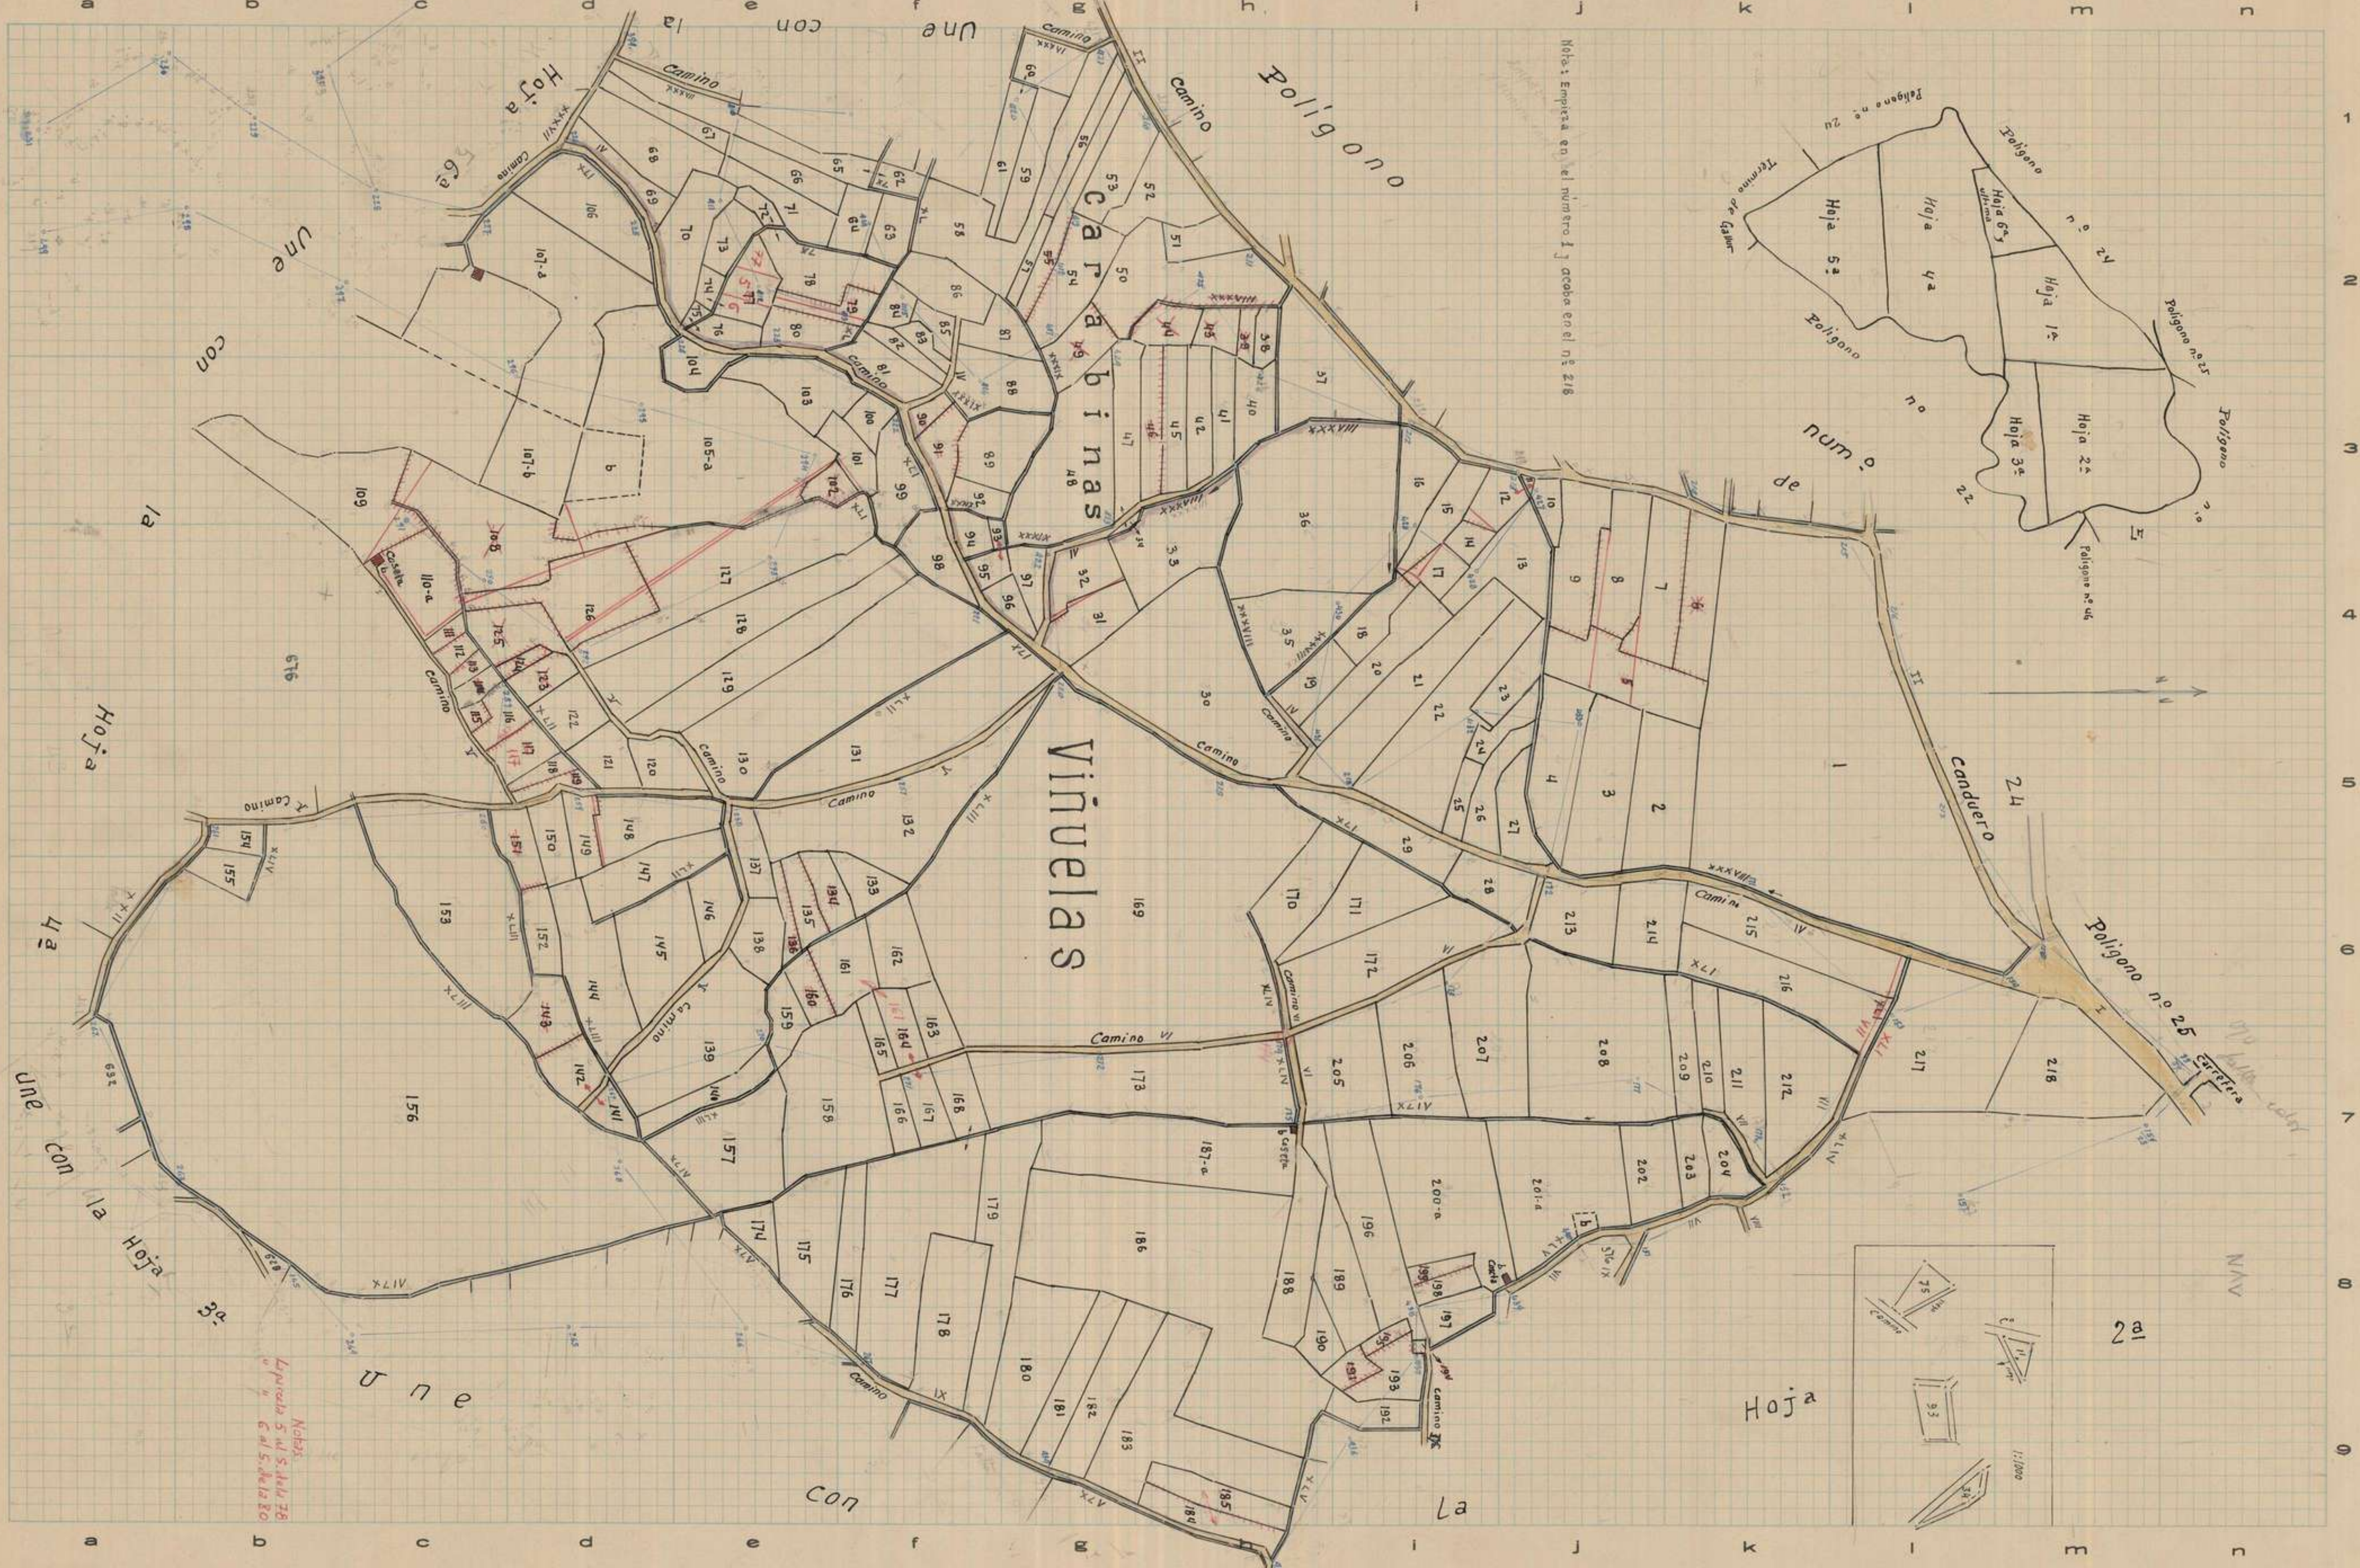
Carabinas
Viñuelas
Camino
Une con la Hoja 5ª
Une con la Hoja 4ª
Une con la Hoja 3ª
Une con la Hoja 2ª
Polígono nº 24
Polígono nº 25
Polígono nº 22
Candunero
Carretera
Nota: Empieza en el número 1 y acaba en el nº 218
Hoja 5ª
Hoja 4ª
Hoja 6ª y última
Hoja 1ª
Hoja 2ª
Hoja 3ª
Término de Gallur
1:1000
a b c d e f g h i j k l m n
1 2 3 4 5 6 7 8 9

Zaragoza a 31 de diciembre de 1960
El Desarrollador-Revisor,
Guillermo

Zaragoza a de febrero de 1961
El Topógrafo Ayudante de Geografía y Catastro,

Conforme:
El Ingeniero, Jefe Provincial,

Aprobado:
El Director General,

C. T. P. - Modelo 22. - 1.000 ejemplares. - Año 1953

Escala 1: 2.000

Provincia de Zaragoza
Partido judicial de Ejea de los Caballeros

INSTITUTO GEOGRÁFICO Y CATASTRAL

MAPA NACIONAL TOPOGRÁFICO PARCELARIO

1ª

Término municipal de Tauste
Polígono núm. 23 hoja 2ª

Gregorio
5-42

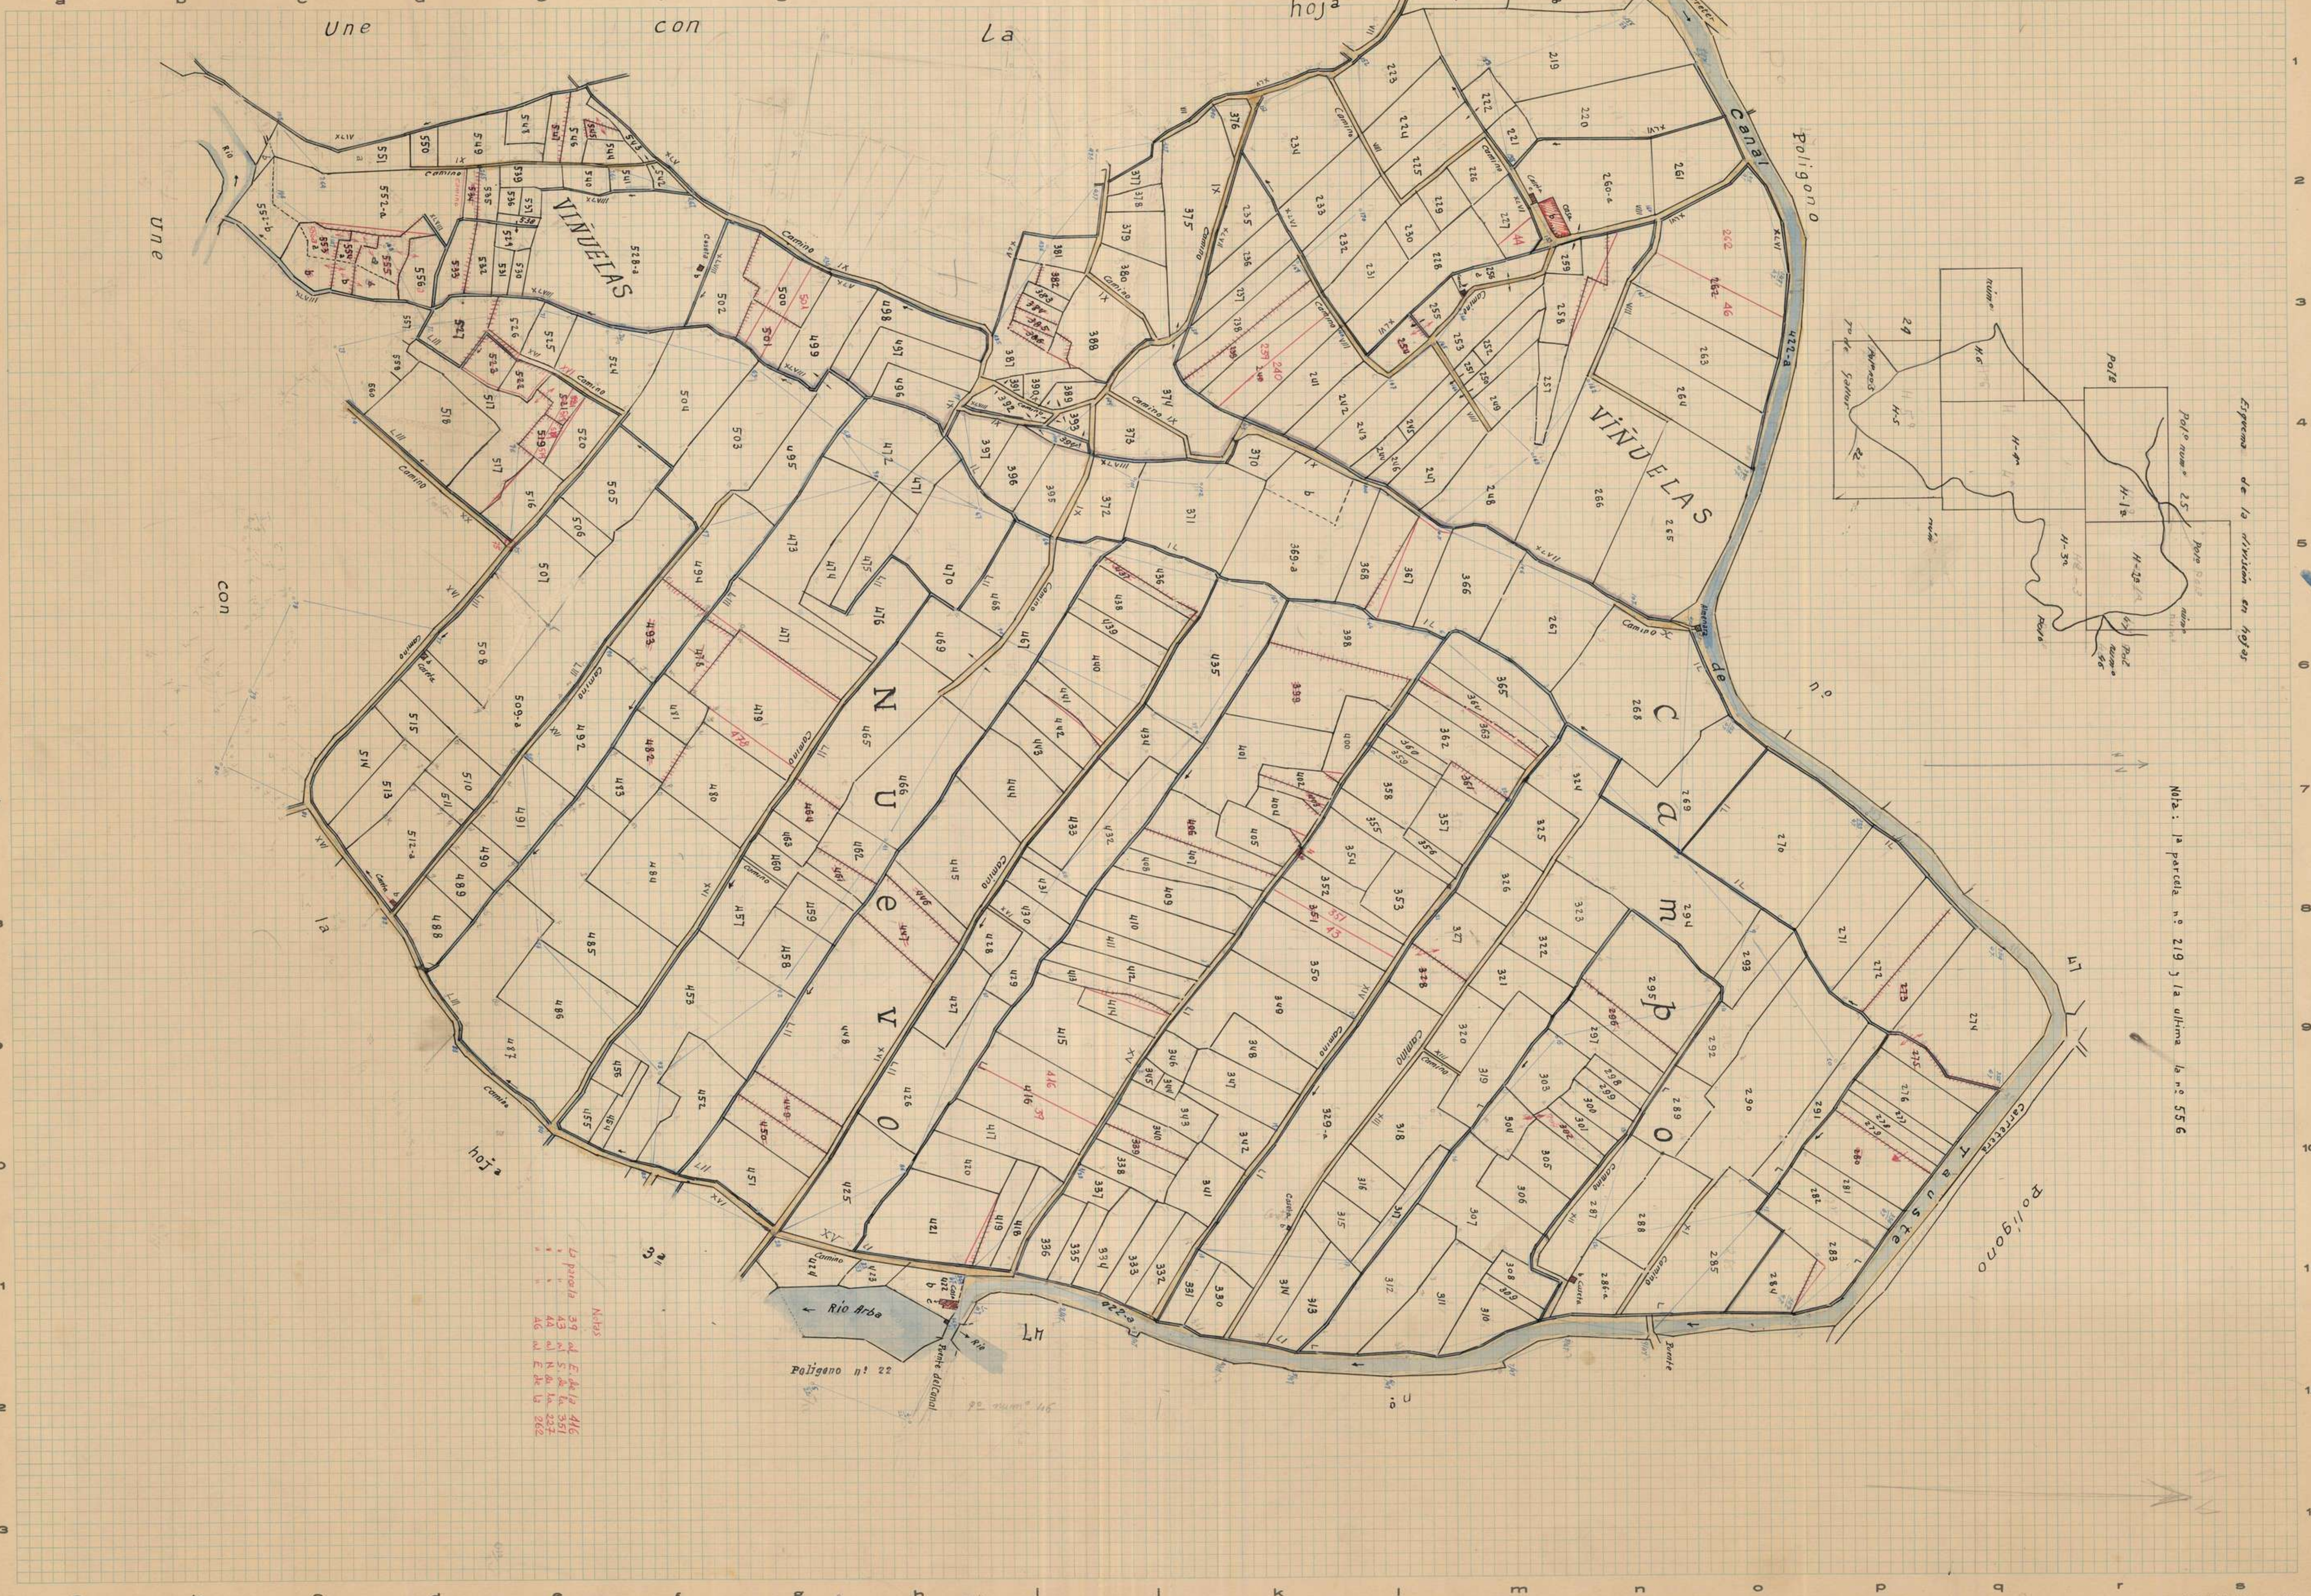

a b c d e f g h i j k l m n o p q r s
1 2 3 4 5 6 7 8 9 10 11 12 13
Une con La hoja
Une con la hoja 3ª
Une con la hoja
VIÑUELAS
VIÑUELAS
NUEVO
CAMPO
Camino
Carretera
Canal de Tauste
Carretera Tauste
Río Arba
Río
Puente del Canal
Puente
Polígono nº 22
Polígono nº 47
Polígono
Esquema de la división en hojas
Polº numº 25
Polº numº 24
Polº numº 46
Polº numº 47
7º de Gallur
Polenos
H-1ª
H-2ª
H-3ª
H-4ª
H-5
H-6
XLIV
XLV
XLVI
XLVII
XLVIII
IX
XV
XVI
IL
LII
LIII

Notas
La parcela 39 al E. de la 416
" " 43 al S. de la 351
" " 44 al N. de la 227
" " 46 al E. de la 262

Nota: 1ª parcela nº 219 y la ultima la nº 556

Zaragoza a 31 de Diciembre de 1950
El Desarrollador-Revisor,
Guillermo Sorda

Zaragoza a de de 1951
El Topógrafo Ayudante de Geografía y Catastro,

Conforme:
El Ingeniero, Jefe Provincial,

Aprobado:
El Director General

Escala 1: 2.000

Corregida
5-72

INSTITUTO GEOGRÁFICO Y CATASTRAL

MAPA NACIONAL TOPOGRÁFICO PARCELARIO

Provincia de Zaragoza
Partido judicial de Ejea de los Caballeros

Término municipal de Tauste
Polígono núm. 23 Hoja 3ª

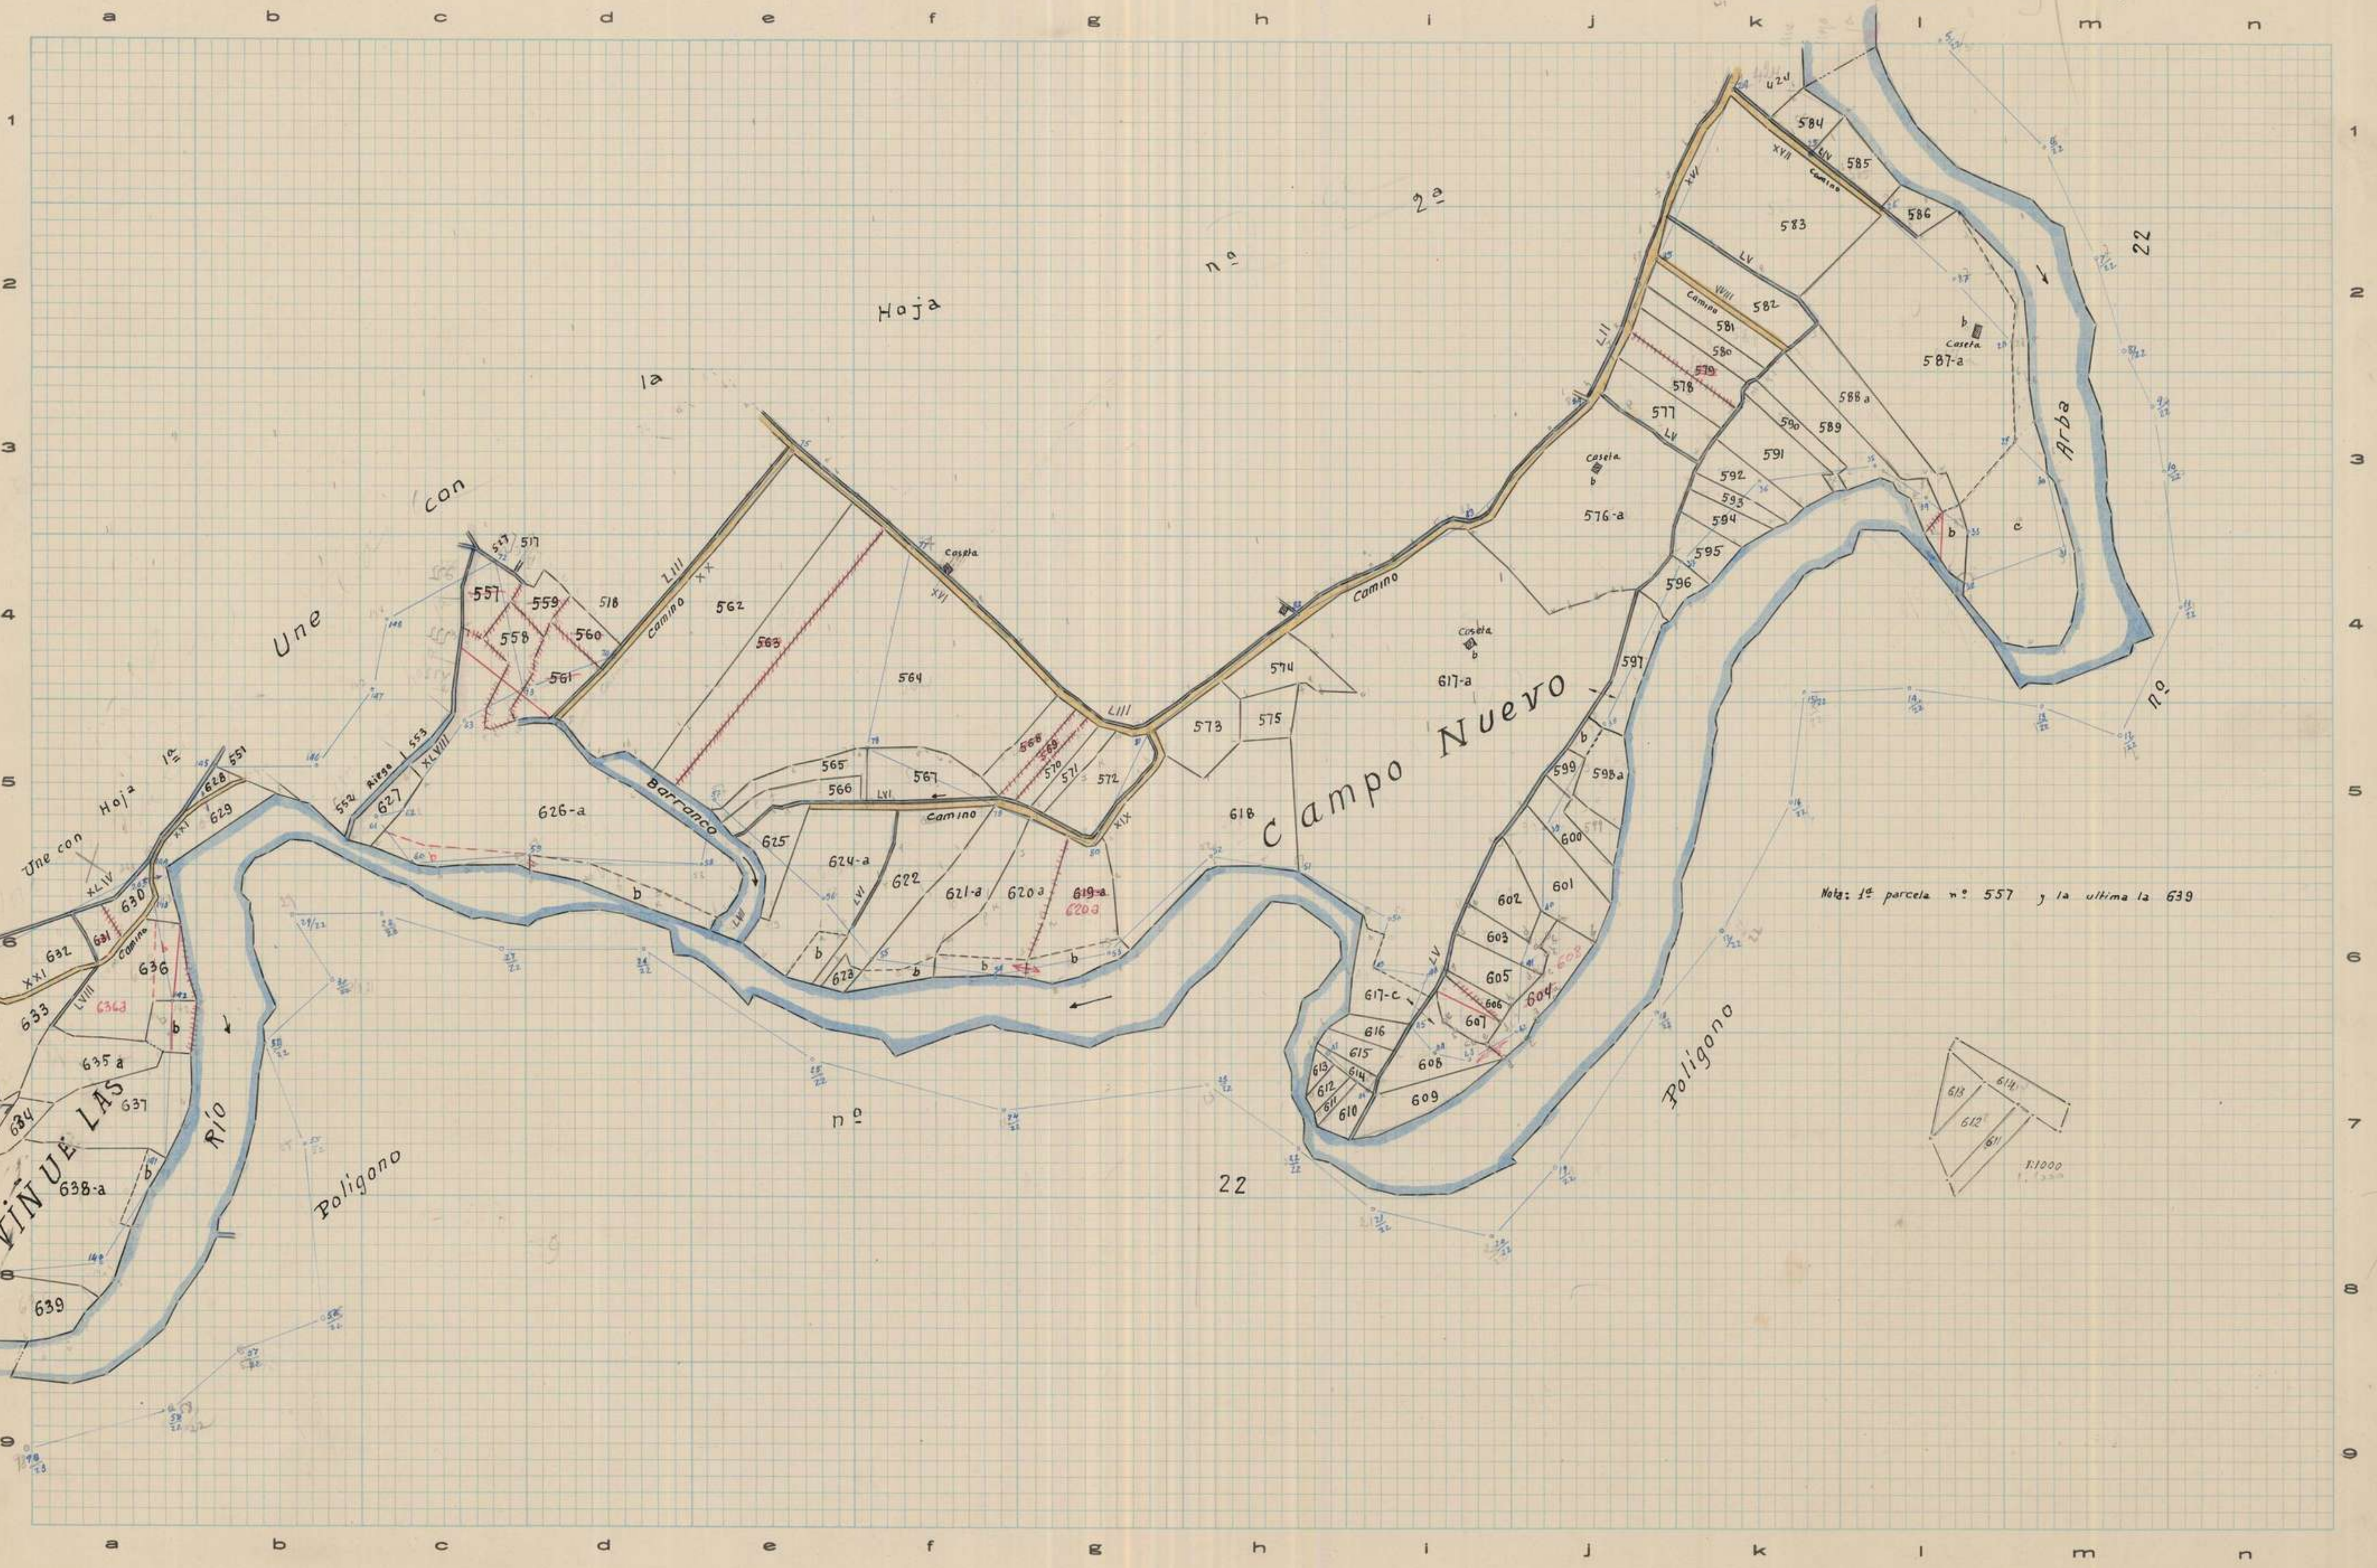
a b c d e f g h i j k l m n
1 2 3 4 5 6 7 8 9
Une con la Hoja nº 2ª
Une con Hoja 1ª
Une con Hoja 4ª
Une con
Polígono nº 22
Polígono nº 22
22
Campo Nuevo
VIÑUELAS
Río
Arba
Barranco
Camino
Riego
Caseta
557 558 559 560 561 562 563 564 565 566 567 568 569 570 571 572 573 574 575 576-a 577 578 579 580 581 582 583 584 585 586 587-a 588a 589 590 591 592 593 594 595 596 597 598a 599 600 601 602 603 604 605 606 607 608 609 610 611 612 613 614 615 616 617-a 617-c 618 619-a 620a 621-a 622 623 624-a 625 626-a 627 628 629 630 631 632 633 634 635a 636 637 638-a 639
LIII XX XVI XIX LVI LVII LV XVII LII XLVIII XLIV XXI XXII LVIII
1:1000

Nota: 1ª parcela nº 557 y la ultima la 639

Zaragoza a 31 de Diciembre de 1960
El Desarrollador-Revisor,
Guillermo [illegible]

Zaragoza a de Febrero de 1961
El Topógrafo Ayudante de Geografía y Catastro,

Conforme:
El Ingeniero, Jefe Provincial,

Aprobado:
El Director General,

C. T. P. - Modelo 22. - 1.000 ejemplares. - Año 1953

Escala 1: 2.000

Provincia de Zaragoza
Partido judicial de Ejea de los Caballeros

INSTITUTO GEOGRÁFICO Y CATASTRAL

MAPA NACIONAL TOPOGRÁFICO PARCELARIO

Término municipal de Tauste
Polígono núm. 23 hoja 4ª

Corregida
5-42

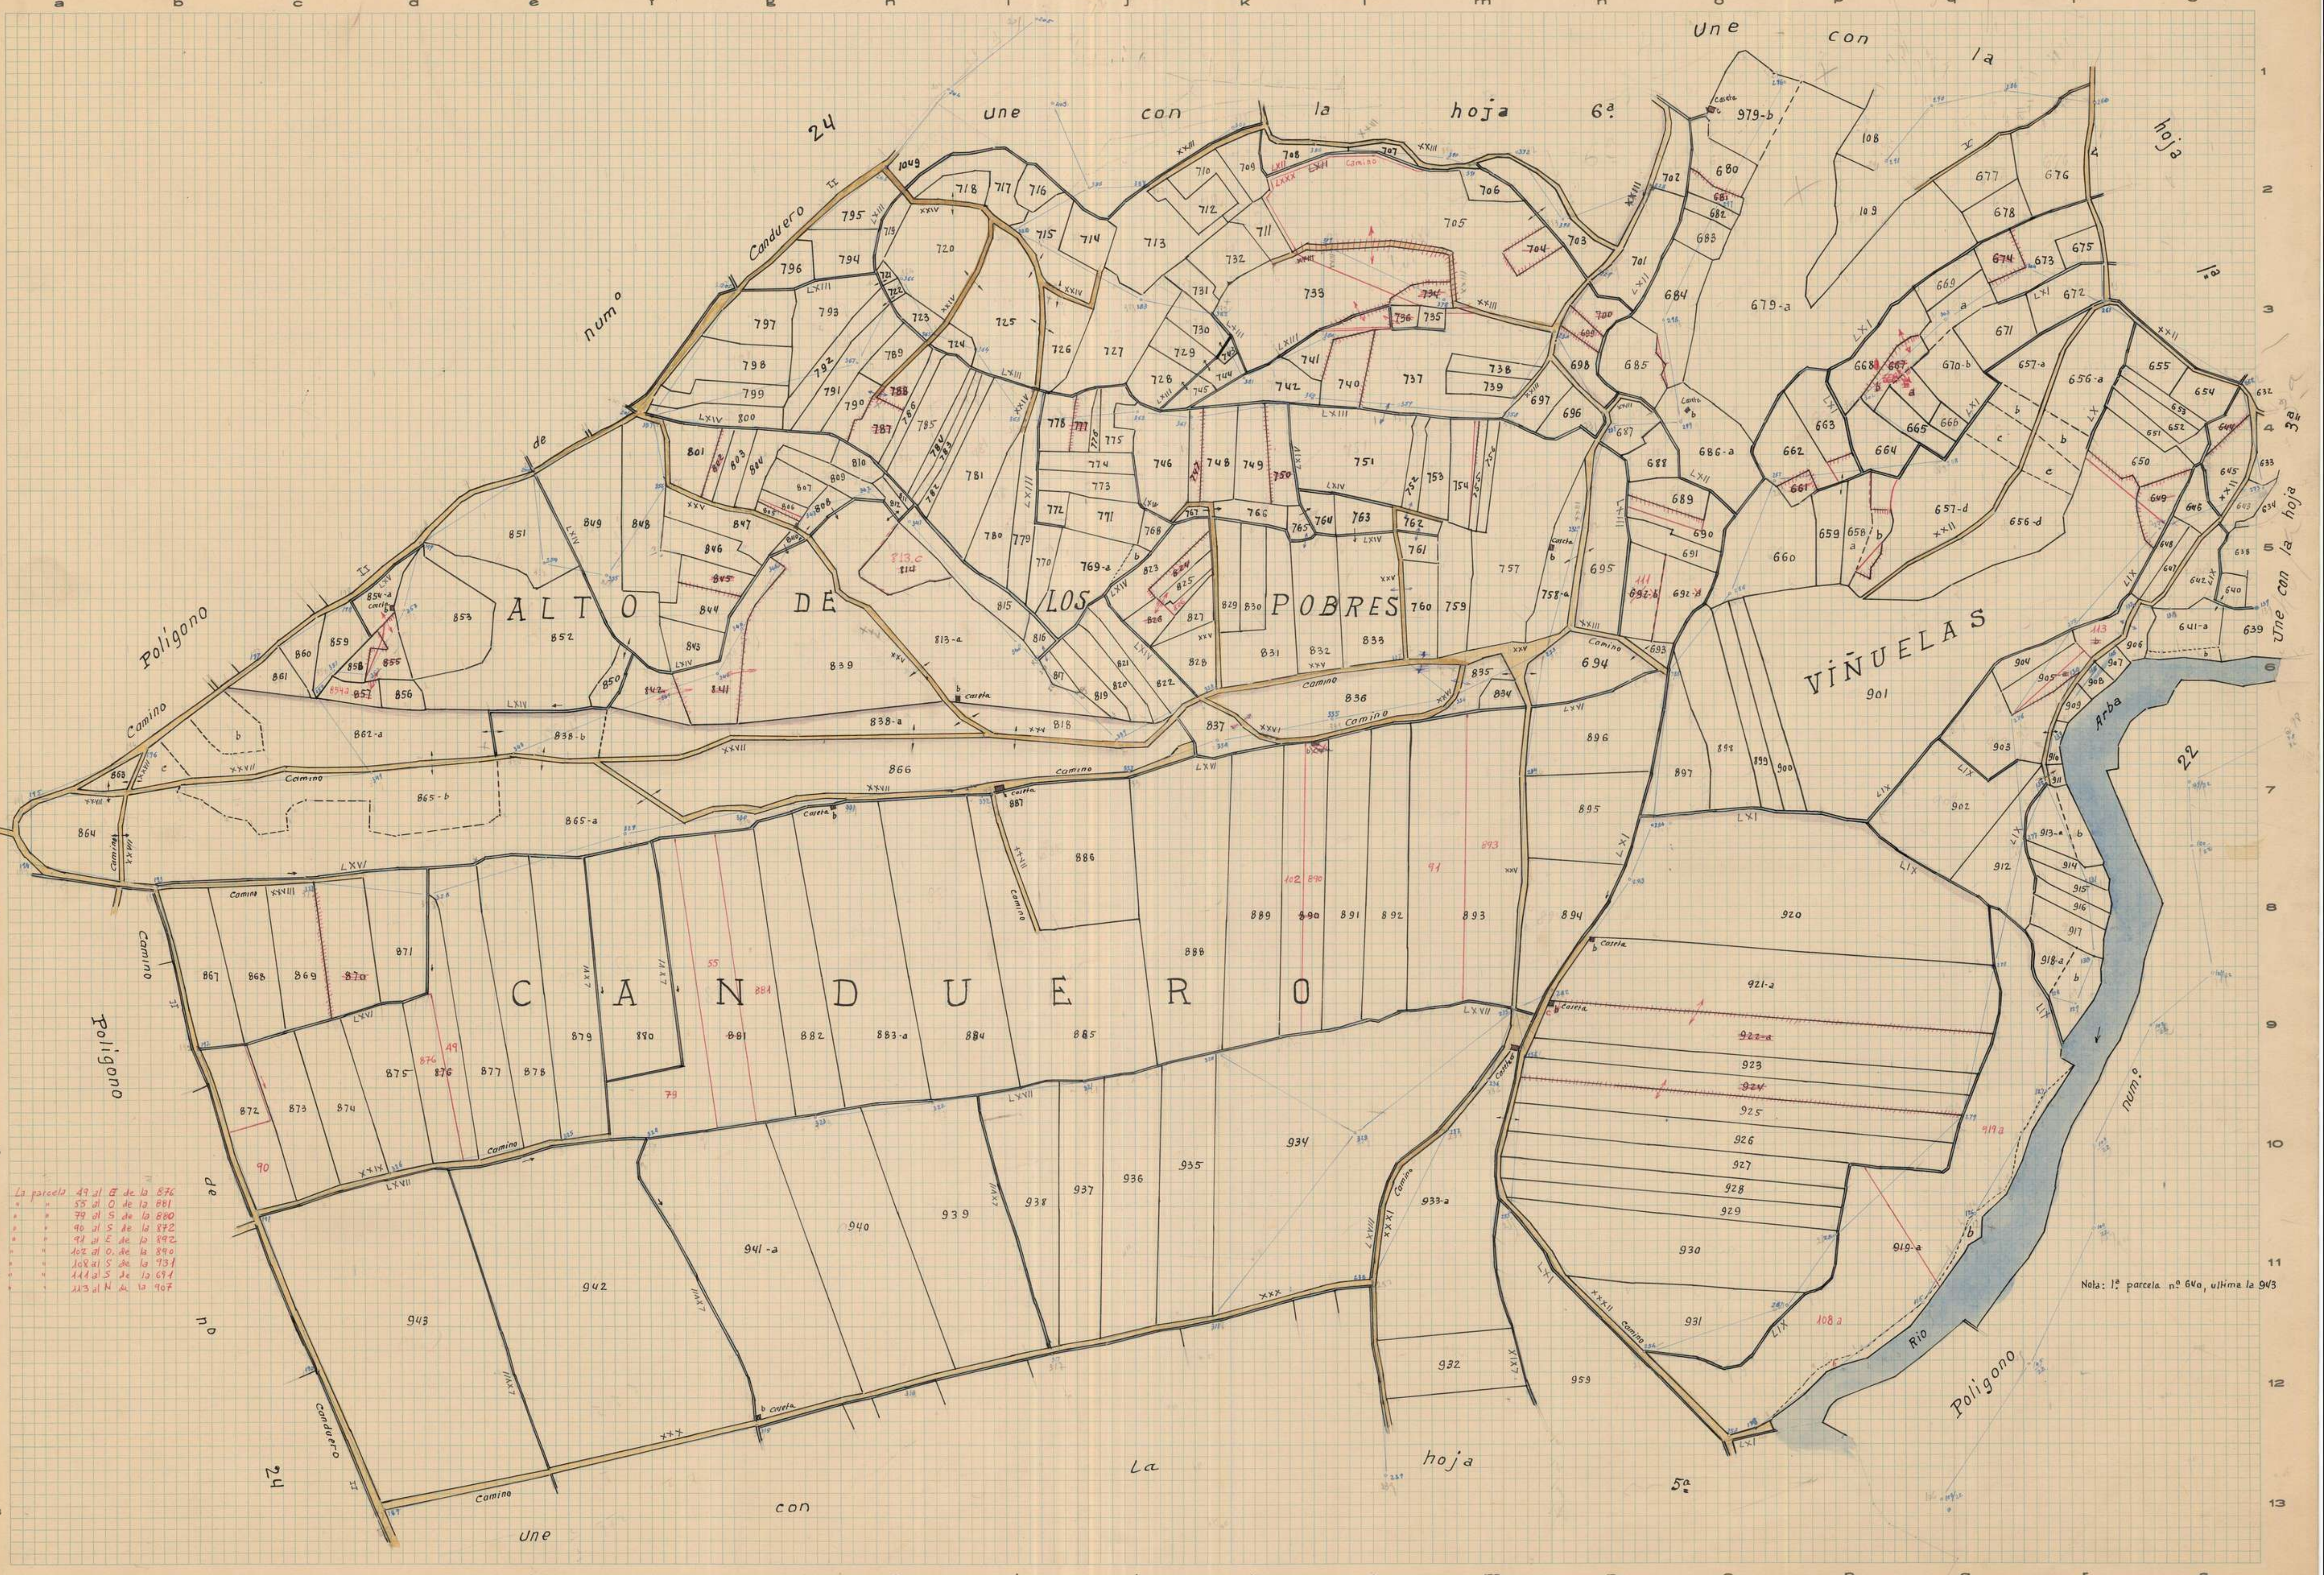
a b c d e f g h i j k l m n o p q r s
1 2 3 4 5 6 7 8 9 10 11 12 13
Une con la hoja 6ª
Une con la hoja 3ª
Une con la hoja 5ª
Polígono numº 24
Polígono de Canduero 24
Polígono numº 22
ALTO DE LOS POBRES
CANDUERO
VIÑUELAS
Rio Arba
Camino
Caseta

La parcela 49 al E de la 876
" " 55 al O de la 881
" " 79 al S de la 880
" " 90 al S de la 872
" " 91 al E de la 892
" " 102 al O. de la 890
" " 108 al S de la 931
" " 111 al S de la 691
" " 113 al N de la 907

Nota: 1ª parcela nº 640, ultima la 943

Zaragoza a 31 de Diciembre de 1950
El Desarrollador-Revisor,
Guillermo

Zaragoza a ___ de Febrero de 1956
El Topógrafo Ayudante de Geografía y Catastro,

Conforme:
El Ingeniero, Jefe Provincial,

Aprobado:
El Director General

Escala 1: 2.000

C. T. P. - Modelo 21. - ejemplares. - Año 1954

Provincia de Zaragoza
Partido judicial de Ejea de los Caballeros

INSTITUTO GEOGRÁFICO Y CATASTRAL

MAPA NACIONAL TOPOGRÁFICO PARCELARIO

Término municipal de Tauste
Polígono núm. 23 Hoja 5ª

Corregida
5-42

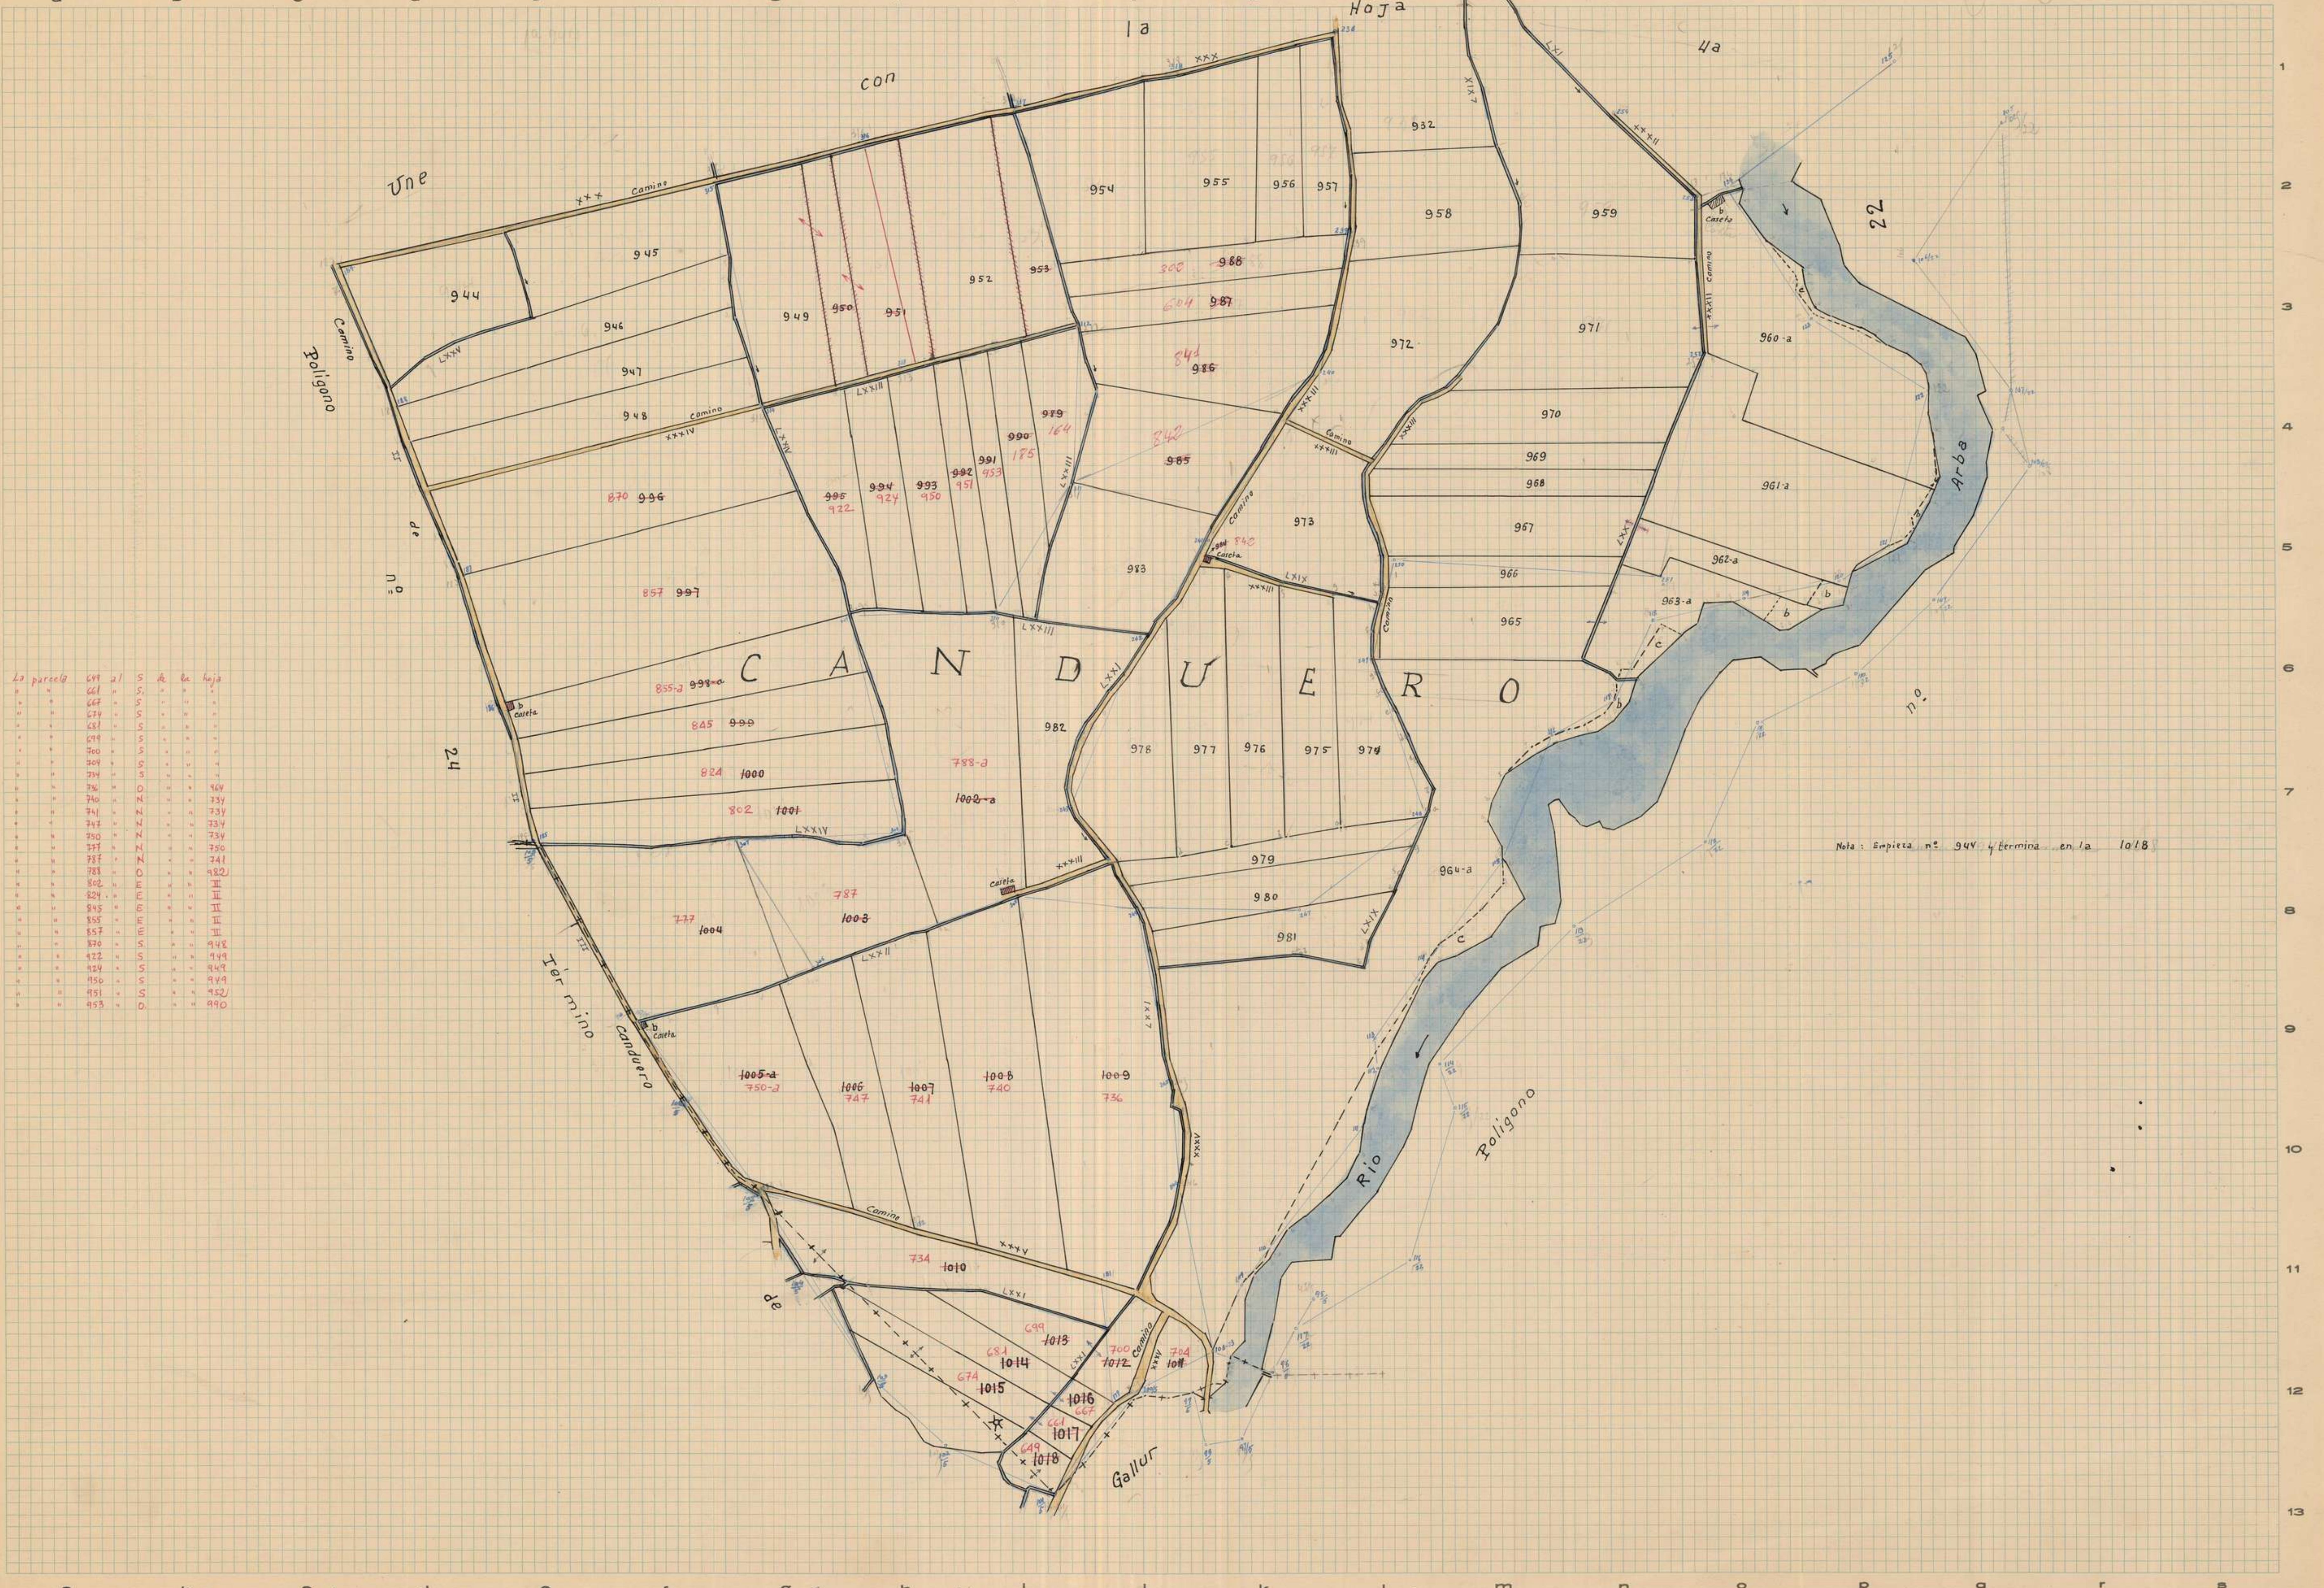

Une con la Hoja 4a
Camino Polígono nº 24
Camino
CANDUERO
Término de Candudero de Gallur
Río Arba
Polígono nº 22
Caseta
944
945
946
947
948
949
950
951
952
953
954
955
956
957
958
959
960-a
961-a
962-a
963-a
964-a
965
966
967
968
969
970
971
972
973
974
975
976
977
978
979
980
981
982
983
~~985~~
~~986~~
~~987~~
~~988~~
~~996~~
~~997~~
~~998-a~~
~~999~~
~~1000~~
~~1001~~
~~1002-a~~
1003
1004
1005-a
1006
1007
1008
1009
1010
1011
1012
1013
1014
1015
1016
1017
1018

La	parcela	644	al	S	de	la	hoja
"	"	661	"	S.	"	"	"
"	"	667	"	S	"	"	"
"	"	674	"	S	"	"	"
"	"	681	"	S	"	"	"
"	"	699	"	S	"	"	"
"	"	700	"	S	"	"	"
"	"	704	"	S	"	"	"
"	"	734	"	S	"	"	"
"	"	736	"	O	"	"	964
"	"	740	"	N	"	"	734
"	"	741	"	N	"	"	734
"	"	747	"	N	"	"	734
"	"	750	"	N	"	"	734
"	"	777	"	N	"	"	750
"	"	787	"	N	"	"	741
"	"	788	"	O	"	"	982
"	"	802	"	E	"	"	II
"	"	824	"	E	"	"	II
"	"	845	"	E	"	"	II
"	"	855	"	E	"	"	II
"	"	857	"	E	"	"	II
"	"	870	"	S	"	"	948
"	"	922	"	S	"	"	949
"	"	924	"	S	"	"	949
"	"	950	"	S	"	"	949
"	"	951	"	S	"	"	952
"	"	953	"	O.	"	"	990

Nota: Empieza nº 944 y termina en la 1018

Zaragoza a 31 de Diciembre de 1950
El Desarrollador-Revisor,

Zaragoza a de Febrero de 1951
El Topógrafo Ayudante de Geografía y Catastro,

Conforme:
El Ingeniero, Jefe Provincial,

Aprobado:
El Director General

Escala 1: 2.000

C. T. P. - Modelo 21. - ejemplares. - Año 1924

Copiada
5-42

Provincia de Zaragoza
Partido judicial de Ejea de los Caballeros

INSTITUTO GEOGRÁFICO Y CATASTRAL

MAPA NACIONAL TOPOGRÁFICO PARCELARIO

Término municipal de Tauste
Polígono núm. 23 Hoja 6ª y ultima.

a b c d e f g h i j k l m n

La parcela 114 junto a Camino XXXVII
La parcela 115 junto a Riego XXIII
La parcela 119 al N. de la 115
La parcela 123 al N de la 119
La parcela 124 al N de la 119
La parcela 125 al E de la 124
La parcela 134 al E de la 125
La parcela 136 al E de la 134
La " 143 " E " " 136
" " 151 " S " " 136
" " 160 " S " " 151
" " 191 " E " " 160
" " 194 " E " " 151
" " 195 " N " " 191
" " 199 " N " " 191
" " 254 " E " " 199
" " 273 " E " " 254
" " 275 " E de la 273
" " 280 " N " " 254
" " 296 " N " " 273
" " 328 " N " " 280
" " 334 " N " " 199
" " 361 " O " " 328
" " 382 " N " " 195
" " 384 " N " " 382
" " 385 " N " " 194
" " 386 " N " " 143
" " 399 " N " " 143
" " 403 " N " " 134
" " 406 " N " " 125
" " 437 " N " " 125
" " 446 " N " " 123
" " 447 " E " " XXIV
" " 449 " N " " 123
" " 450 " N " " 446
" " 461 " N " " 406
" " 464 " N " " 403
" " 482 " N " " 386
" " 493 " N " " 361
" " 521 " N " " 328
" " 523 " N " " 521
" " 527 " N " " 328
" " 533 " N " " 493
" " 534 " O " " 533
" " 545 " N " " 482
" " 547 " N " " 482
" " 553 " N " " 545
" " 554 " N " " 547
" " 555 " N " " 553
" " 557 " N " " 555
" " 559 " N " " 534
" " 560 " N " " 521
" " 561 " N " " 114
" " 563 " N " " 114
" " 568 " N " " 114
" " 569 " N " " 568
" " 579 " N " " 569
" " 619 " N " " 523
" " 631 " N " " 557
" " 644 " " de la Hoja

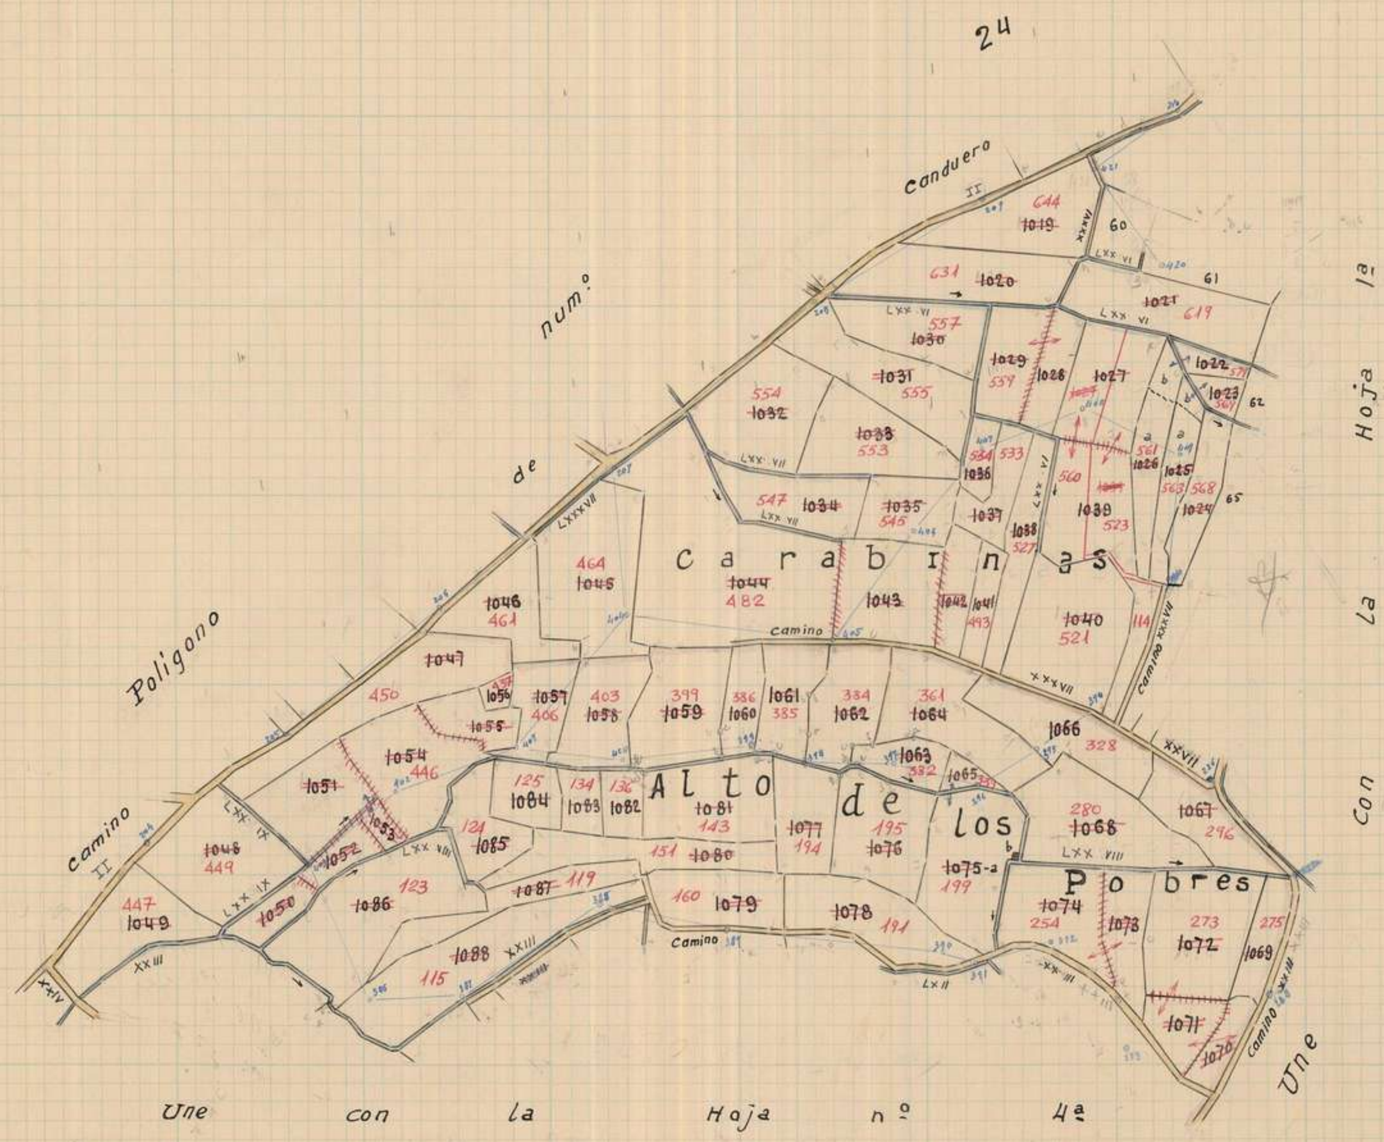
24
Canduero
Polígono de núm.
Camino II
Carabinas
Alto de los Pobres
Camino
Une con la Hoja nº 4ª
Une con la Hoja
1019
1020
1021
1022
1023
1024
1025
1026
1027
1028
1029
1030
1031
1032
1033
1034
1035
1036
1037
1038
1039
1040
1041
1042
1043
1044
1045
1046
1047
1048
1049
1050
1051
1052
1053
1054
1055
1056
1057
1058
1059
1060
1061
1062
1063
1064
1065
1066
1067
1068
1069
1070
1071
1072
1073
1074
1075-a
1076
1077
1078
1079
1080
1081
1082
1083
1084
1085
1086
1087
1088

Nota: ~~1ª parcela 1019 y ultima la 1088~~

1 2 3 4 5 6 7 8 9

a b c d e f g h i j k l m n

C. T. P. - Modelo 22. - 2.500 ejemplares. - Año 195

Zaragoza a 31 de Diciembre de 1950
El Desarrollador-Revisor,
Guillermo Dosola

Zaragoza a de Febrero de 1951
El Topógrafo Ayudante de Geografía y Catastro,

Conforme:
El Ingeniero, Jefe Provincial,

Aprobado:
El Director General,

Escala 1:

Provincia de ZARAGOZA
Partido judicial de Ejea de los Caballeros

INSTITUTO GEOGRAFICO Y CATASTRAL

MAPA NACIONAL TOPOGRÁFICO PARCELARIO

Término municipal de TAUSTE
Polígono núm. 24 - hoja 1ª

Corregido 6-43

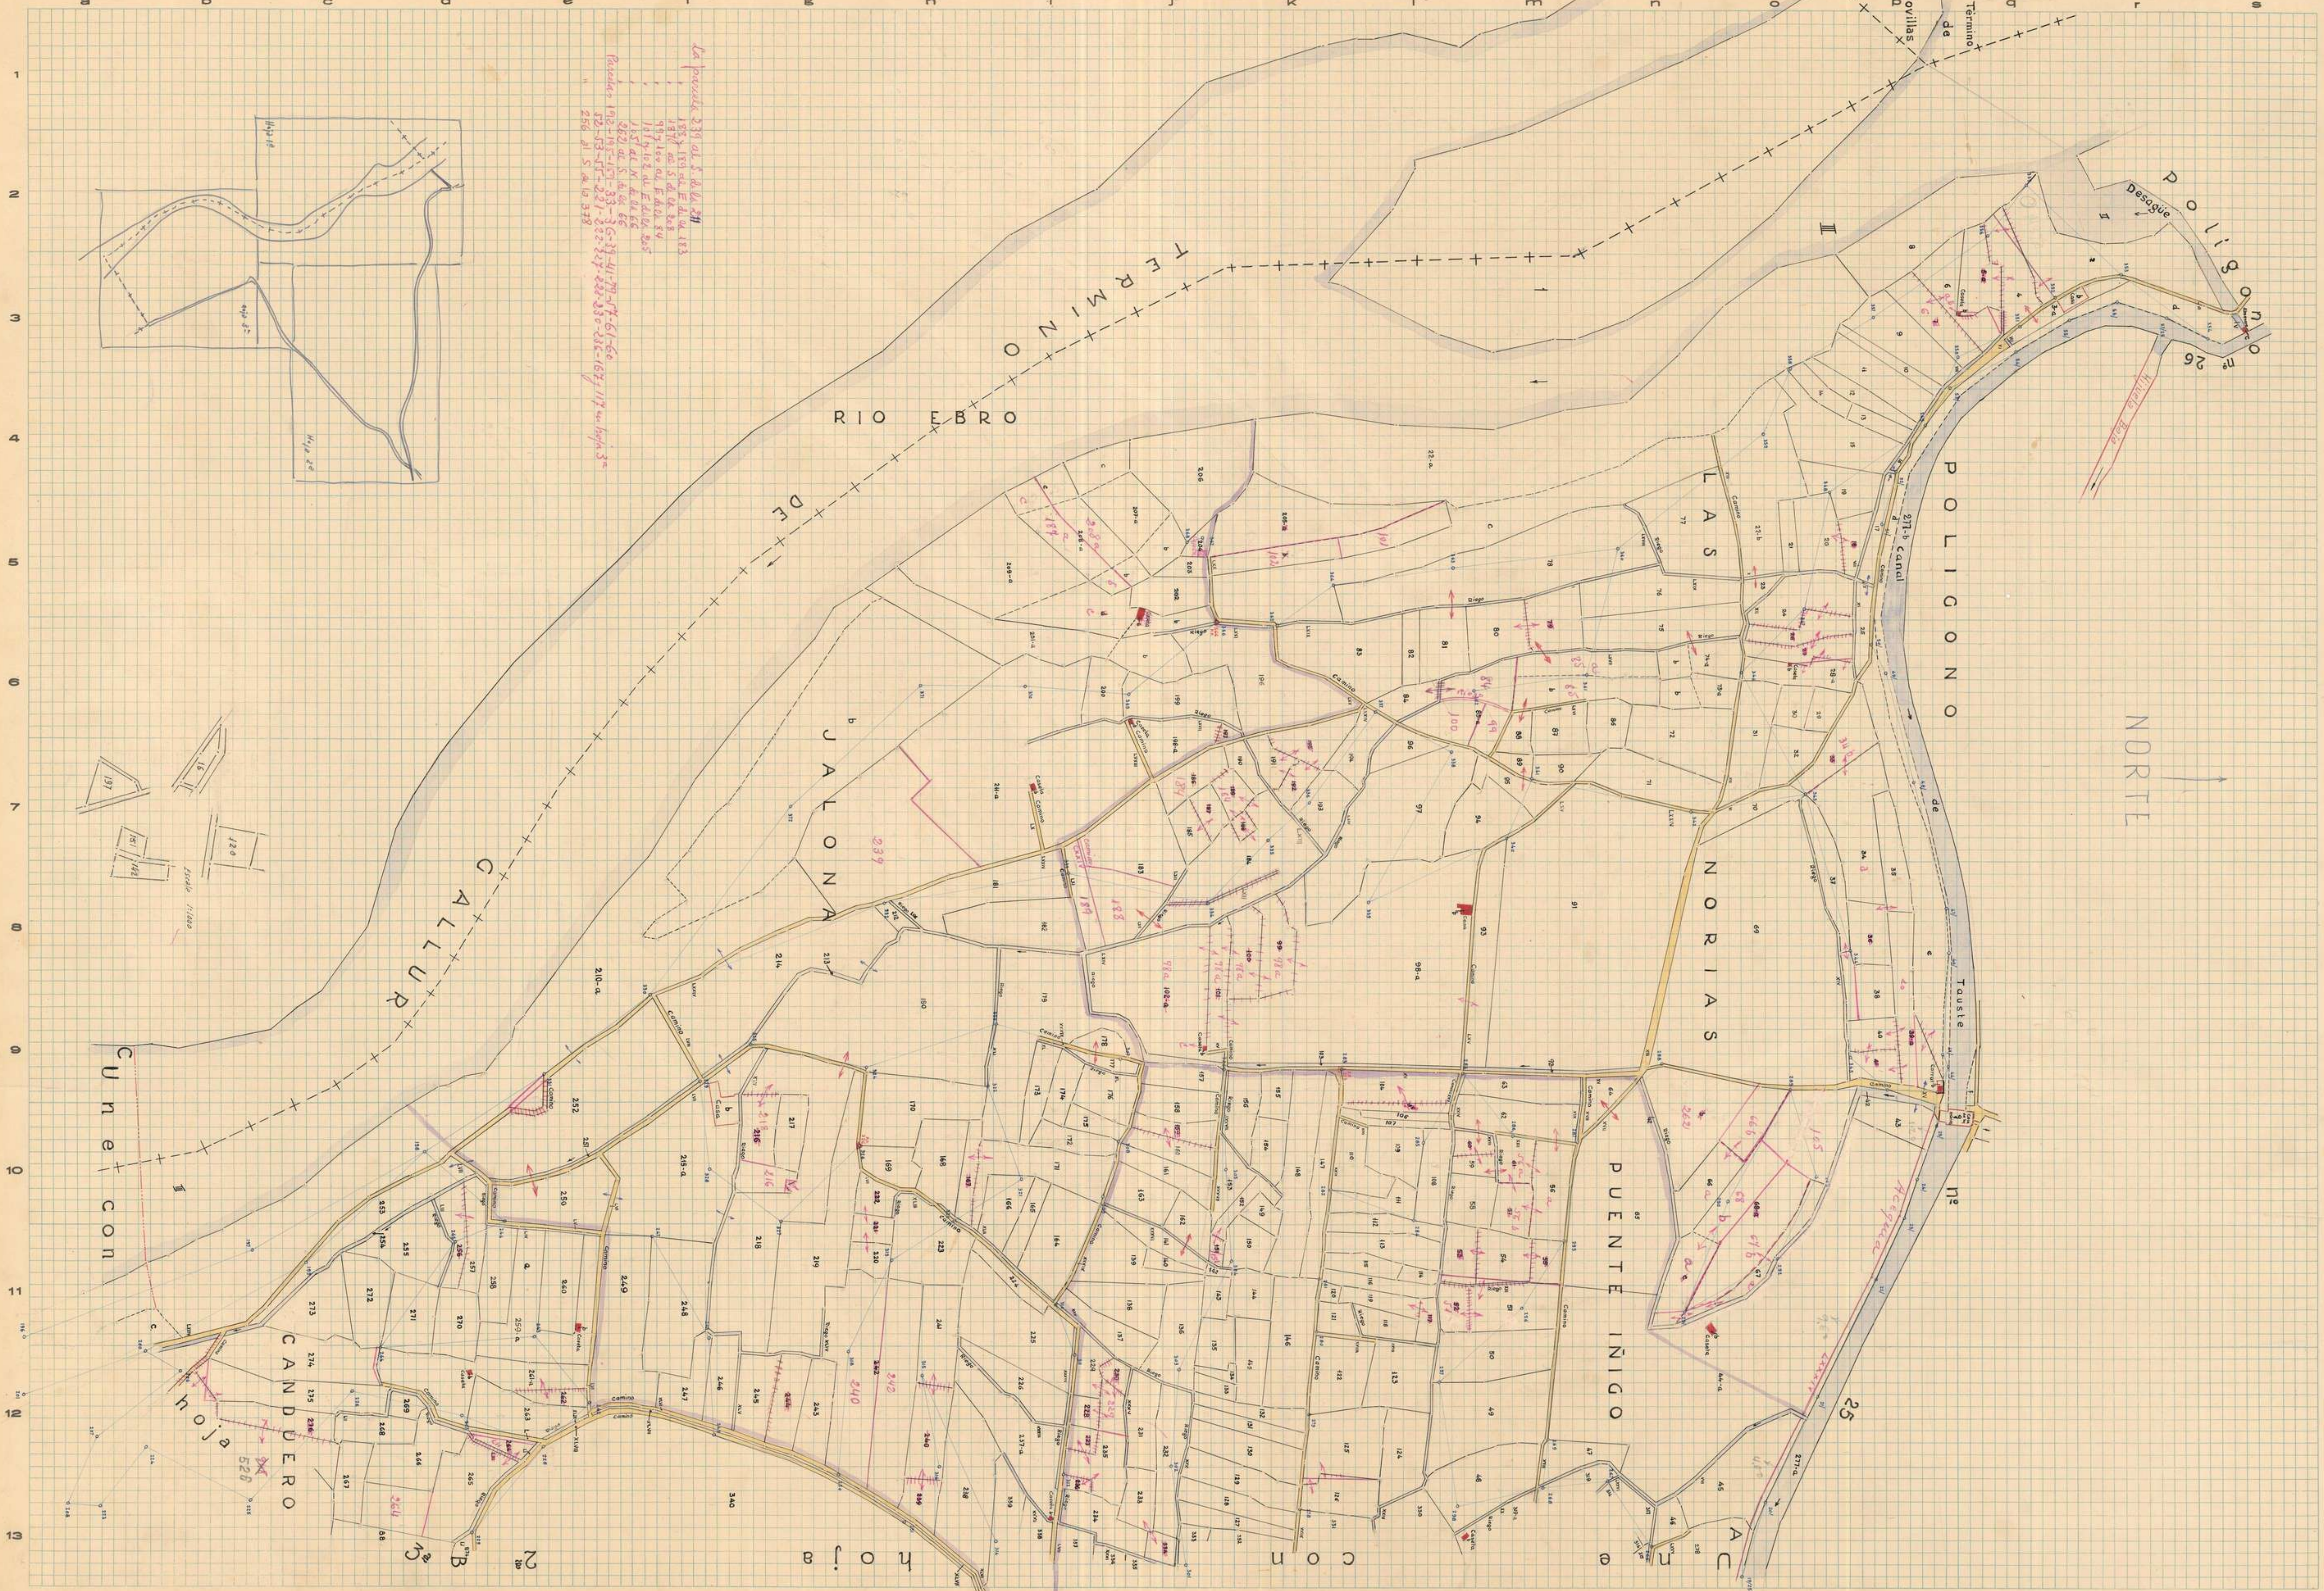

RIO EBRO
TERMINO DE GALLUR
Término de Novillas
JALONA
LAS NORIAS
PUENTE IÑIGO
CANDUERO
POLIGONO nº 26
POLIGONO nº 25 de Tauste
NORTE
Canal
Desagüe
Cune con hoja 2ª B 3ª
con hoja
Cune con AC
Escala 1:1.000

Zaragoza a de Febrero de 1963
El Desarrollador-Revisor,
José Puente

Zaragoza a de Mayo de 1961
El Topógrafo Ayudante de Geografía y Catastro,

Conforme:
El Ingeniero, Jefe Provincial,

Aprobado:
El Director General

Escala 1:2.000

C. T. P. - Modelo 21. - 1.000 ejemplares. - Año 1952

Provincia de ZARAGOZA
Partido judicial de Ejea de los Caballeros

INSTITUTO GEOGRAFICO Y CATASTRAL

MAPA NACIONAL TOPOGRÁFICO PARCELARIO

Término municipal de TAUSTE
Polígono núm. 24 - hoja 2ª

Corregida
6-42

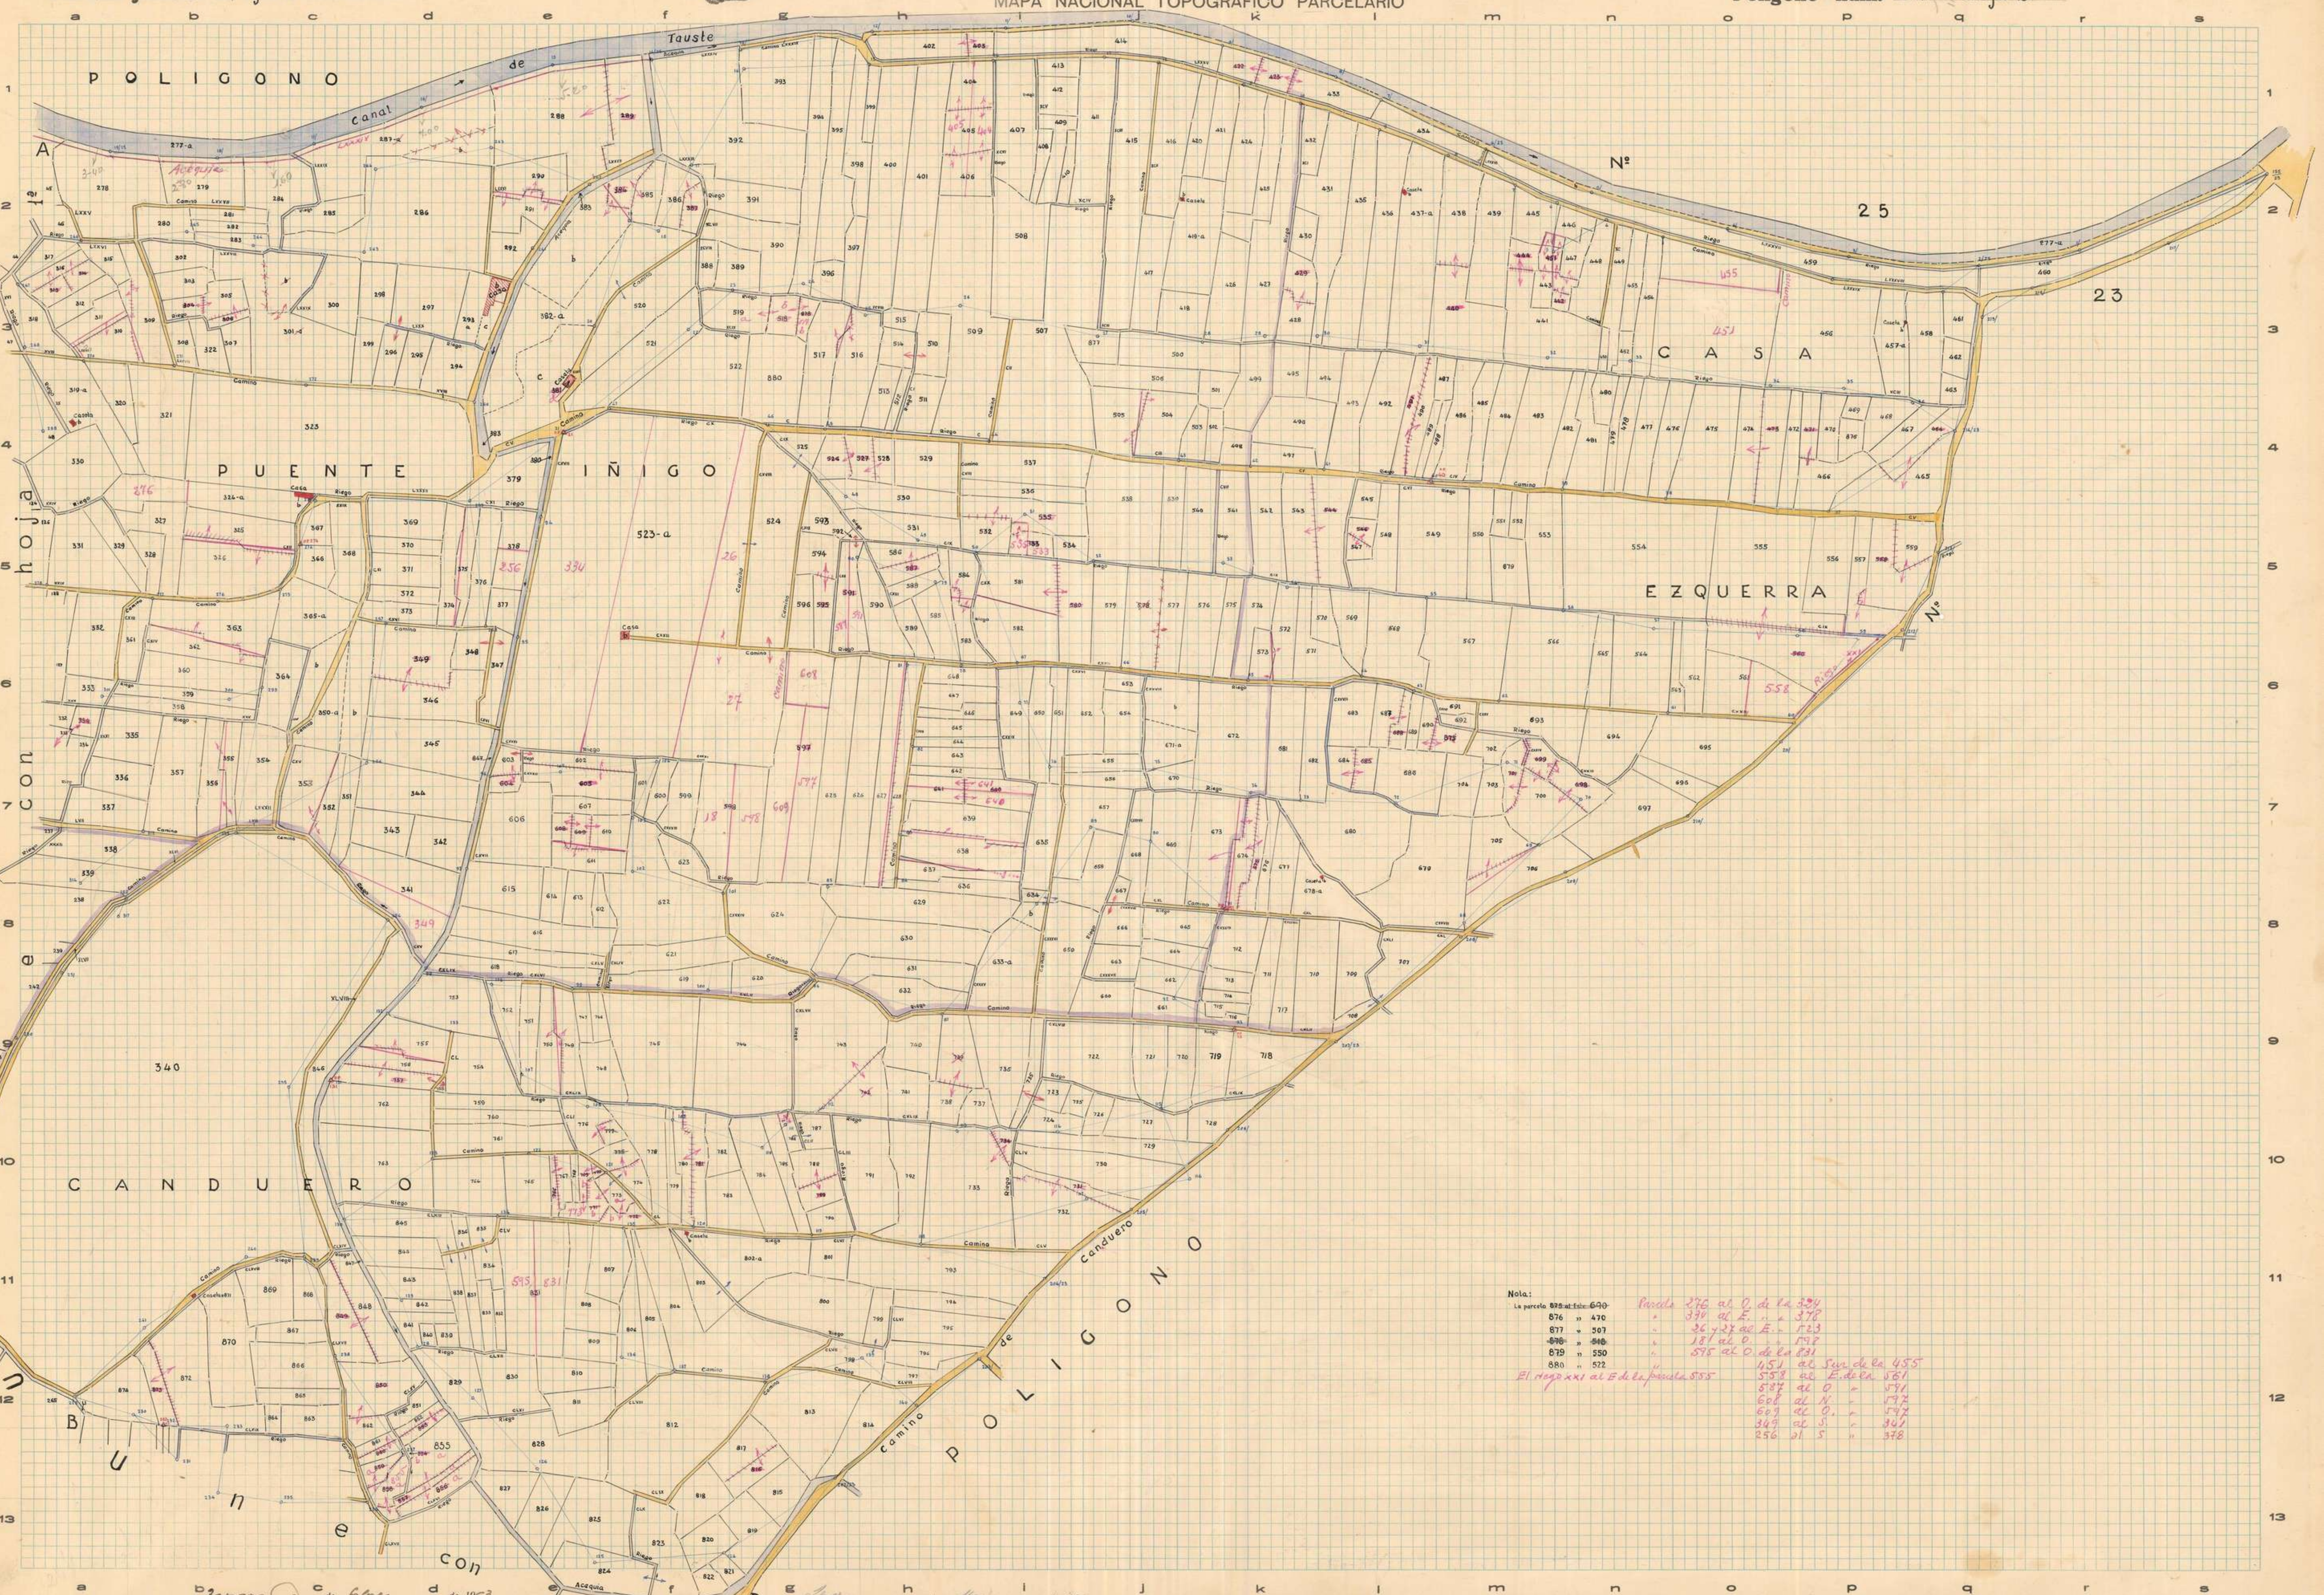
a b c d e f g h i j k l m n o p q r s
1 2 3 4 5 6 7 8 9 10 11 12 13
Canal de Tauste
Acequia
POLIGONO Nº 25
23
POLIGONO A
hoja 1ª con
PUENTE IÑIGO
CASA EZQUERRA
CANDUERO
POLIGONO Nº
Camino de Canduero
POLIGONO
B U N E con
hoja 3ª con D
Camino
Riego
Casa
Caseta
340
523-a
Acequia

Nota:

La parcela ~~875 al Este 690~~
876 » 470
877 » 507
~~878~~ » ~~518~~
879 » 550
880 » 522

Parcela 276 al O. de la 324
" 334 al E. " " 378
" 26 y 27 al E. " 523
" 18 al O. " " 598
" 595 al O. de la 831
" 451 al Sur de la 455
558 al E. de la 561
587 al O " 591
608 al N. " 597
609 al O. " 597
349 al S. " 341
256 al S " 378

El Riego XXI al E de la parcela 555

Zaragoza a ... de febrero de 1963
El Desarrollador-Revisor,
José

Zaragoza a ... de Mayo de 1963
El Topógrafo Ayudante de Geografía y Catastro,

Conforme:
El Ingeniero, Jefe Provincial,

Aprobado:
El Director General

Escala 1:2.000

C. T. P. - Modelo 21. - 1.000 ejemplares. - Año 1962

Provincia de ZARAGOZA
Partido judicial de Ejea de los Caballeros

INSTITUTO GEOGRÁFICO Y CATASTRAL

MAPA NACIONAL TOPOGRÁFICO PARCELARIO

Término municipal de TAUSTE
Polígono núm. 24 - hoja 3ª y última.

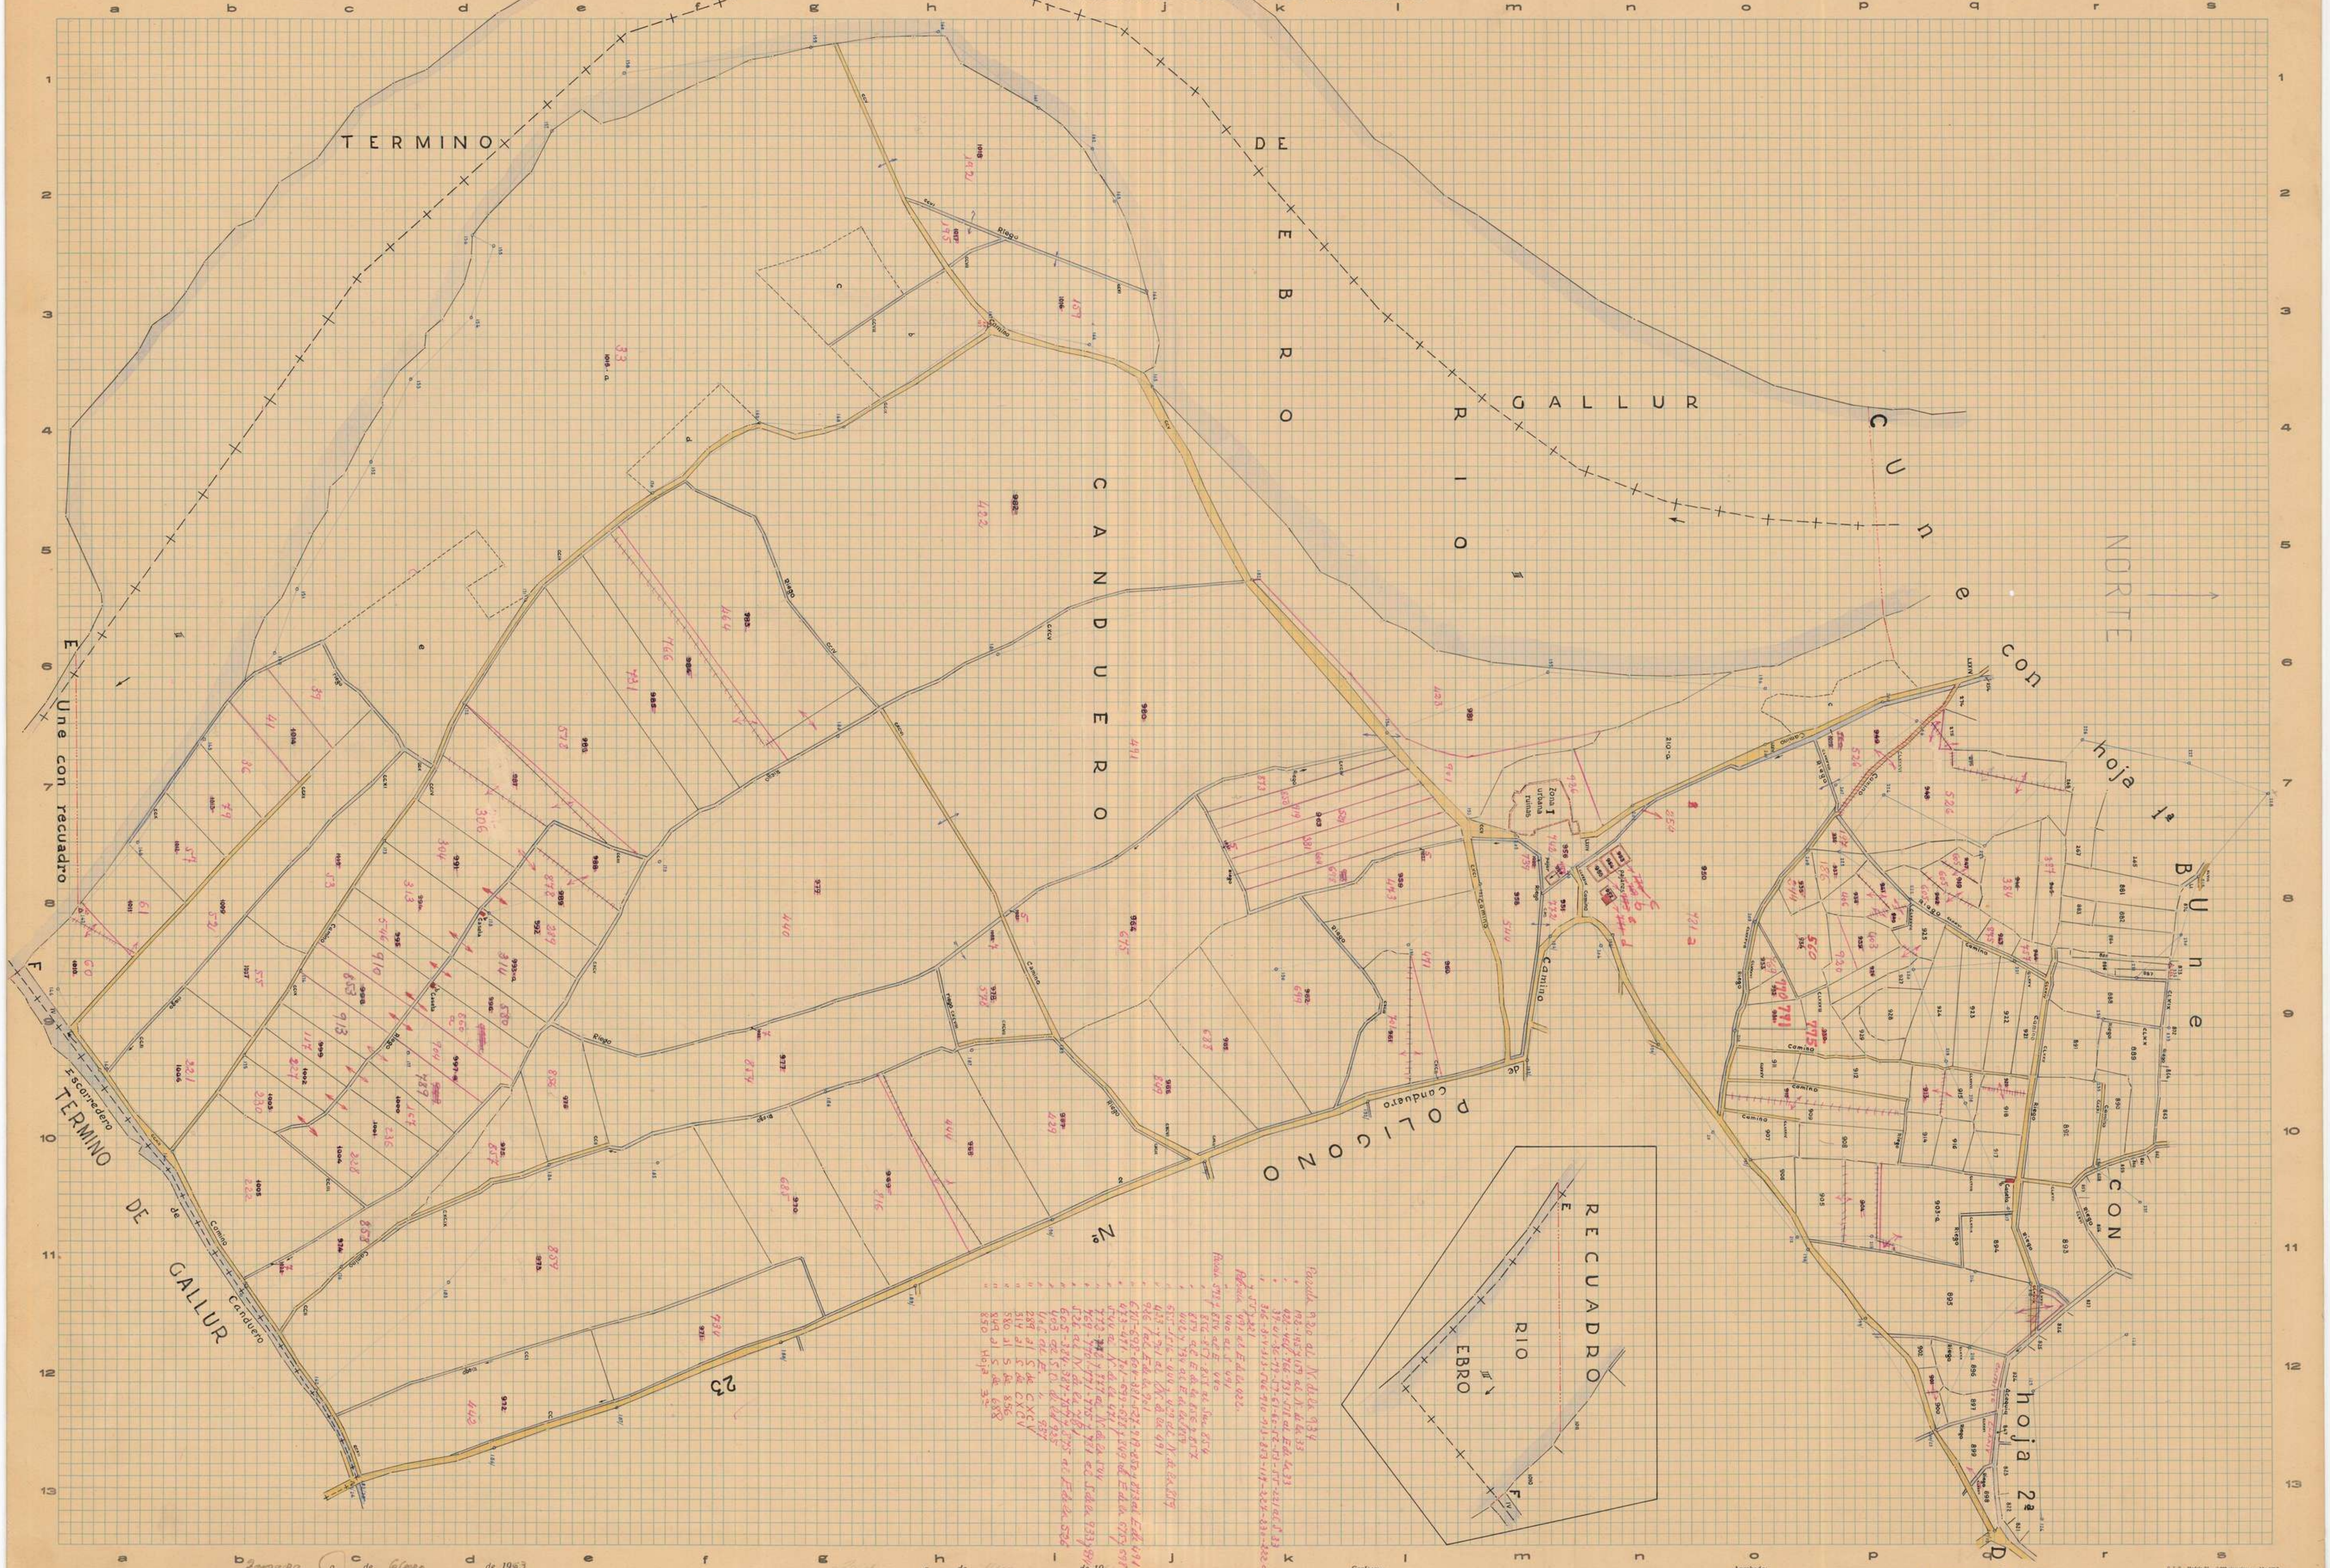
a b c d e f g h i j k l m n o p q r s
1 2 3 4 5 6 7 8 9 10 11 12 13
TERMINO DE GALLUR
RIO EBRO
CANDUERO
NORTE
Une con hoja 1ª
Une con hoja 2ª
Une con recuadro E
Une con recuadro F
TERMINO DE GALLUR
Escorredero
Camino de Canduero
Canduero
POLIGONO Nº 23
RECUADRO
RIO EBRO
Zona urbana
Camino
Riego
Parcela 920 al N. de la 934
" 192-195 y 157 al N. de la 33
" 423-464-766-731-578 al E de la 33
" 39-41-36-79-57-61-60-52-53-575-221 al S. 33
" 306-304-313-546-910-913-853-117-224-830-222 al N. 53
y 575 y 221
Parcela 491 al E de la 422.
" 440 al S. 491
Parcelas 578 y 854 al E. 440
" 856-807-808 al Sur 854
" 857 al E de la 856 y 807
" 446 y 734 al E de la 857
" 535-516-400 y 427 al N. de la 857
" 433 y 761 al N. de la 491
" 926 al E de la 761
" 675-698-604-381-527-919-850 y 873 al E de la 491
" 473-471-701-679-625 y 849 al E de la 675 y 698
" 544 a N. de la 471 y
" 770-24 y 777 al N. de la 544
" 760-770-771-775 y 781 al S de la 933 y 784
" 526 al N. de la 781
" 605-384-387-784 y 575 al E de la 526
" 403 al S.O. de la 925
" 426 al E. " 937
" 289 al S de CXCV
" 314 al S de CXCV
" 580 al S de 856
" 849 al S de 688
" 850 Hoja 3ª

Zaragoza a de Enero de 1963
El Desarrollador-Revisor,

a de de 19
El Topógrafo Ayudante de Geografía y Catastro,

Conforme:
El Ingeniero, Jefe Provincial,

Aprobado:
El Director General

Escala 1: 2.000

C. T. P. - Modelo 71. - 1.000 ejemplares. - Año 1952

Corregida
6-72

INSTITUTO GEOGRÁFICO Y CATASTRAL

MAPA NACIONAL TOPOGRÁFICO PARCELARIO

Provincia de Zaragoza
Partido judicial de Ejea de los Caballeros

Término municipal de Tauste
Polígono núm. 25 Hoja 1ª

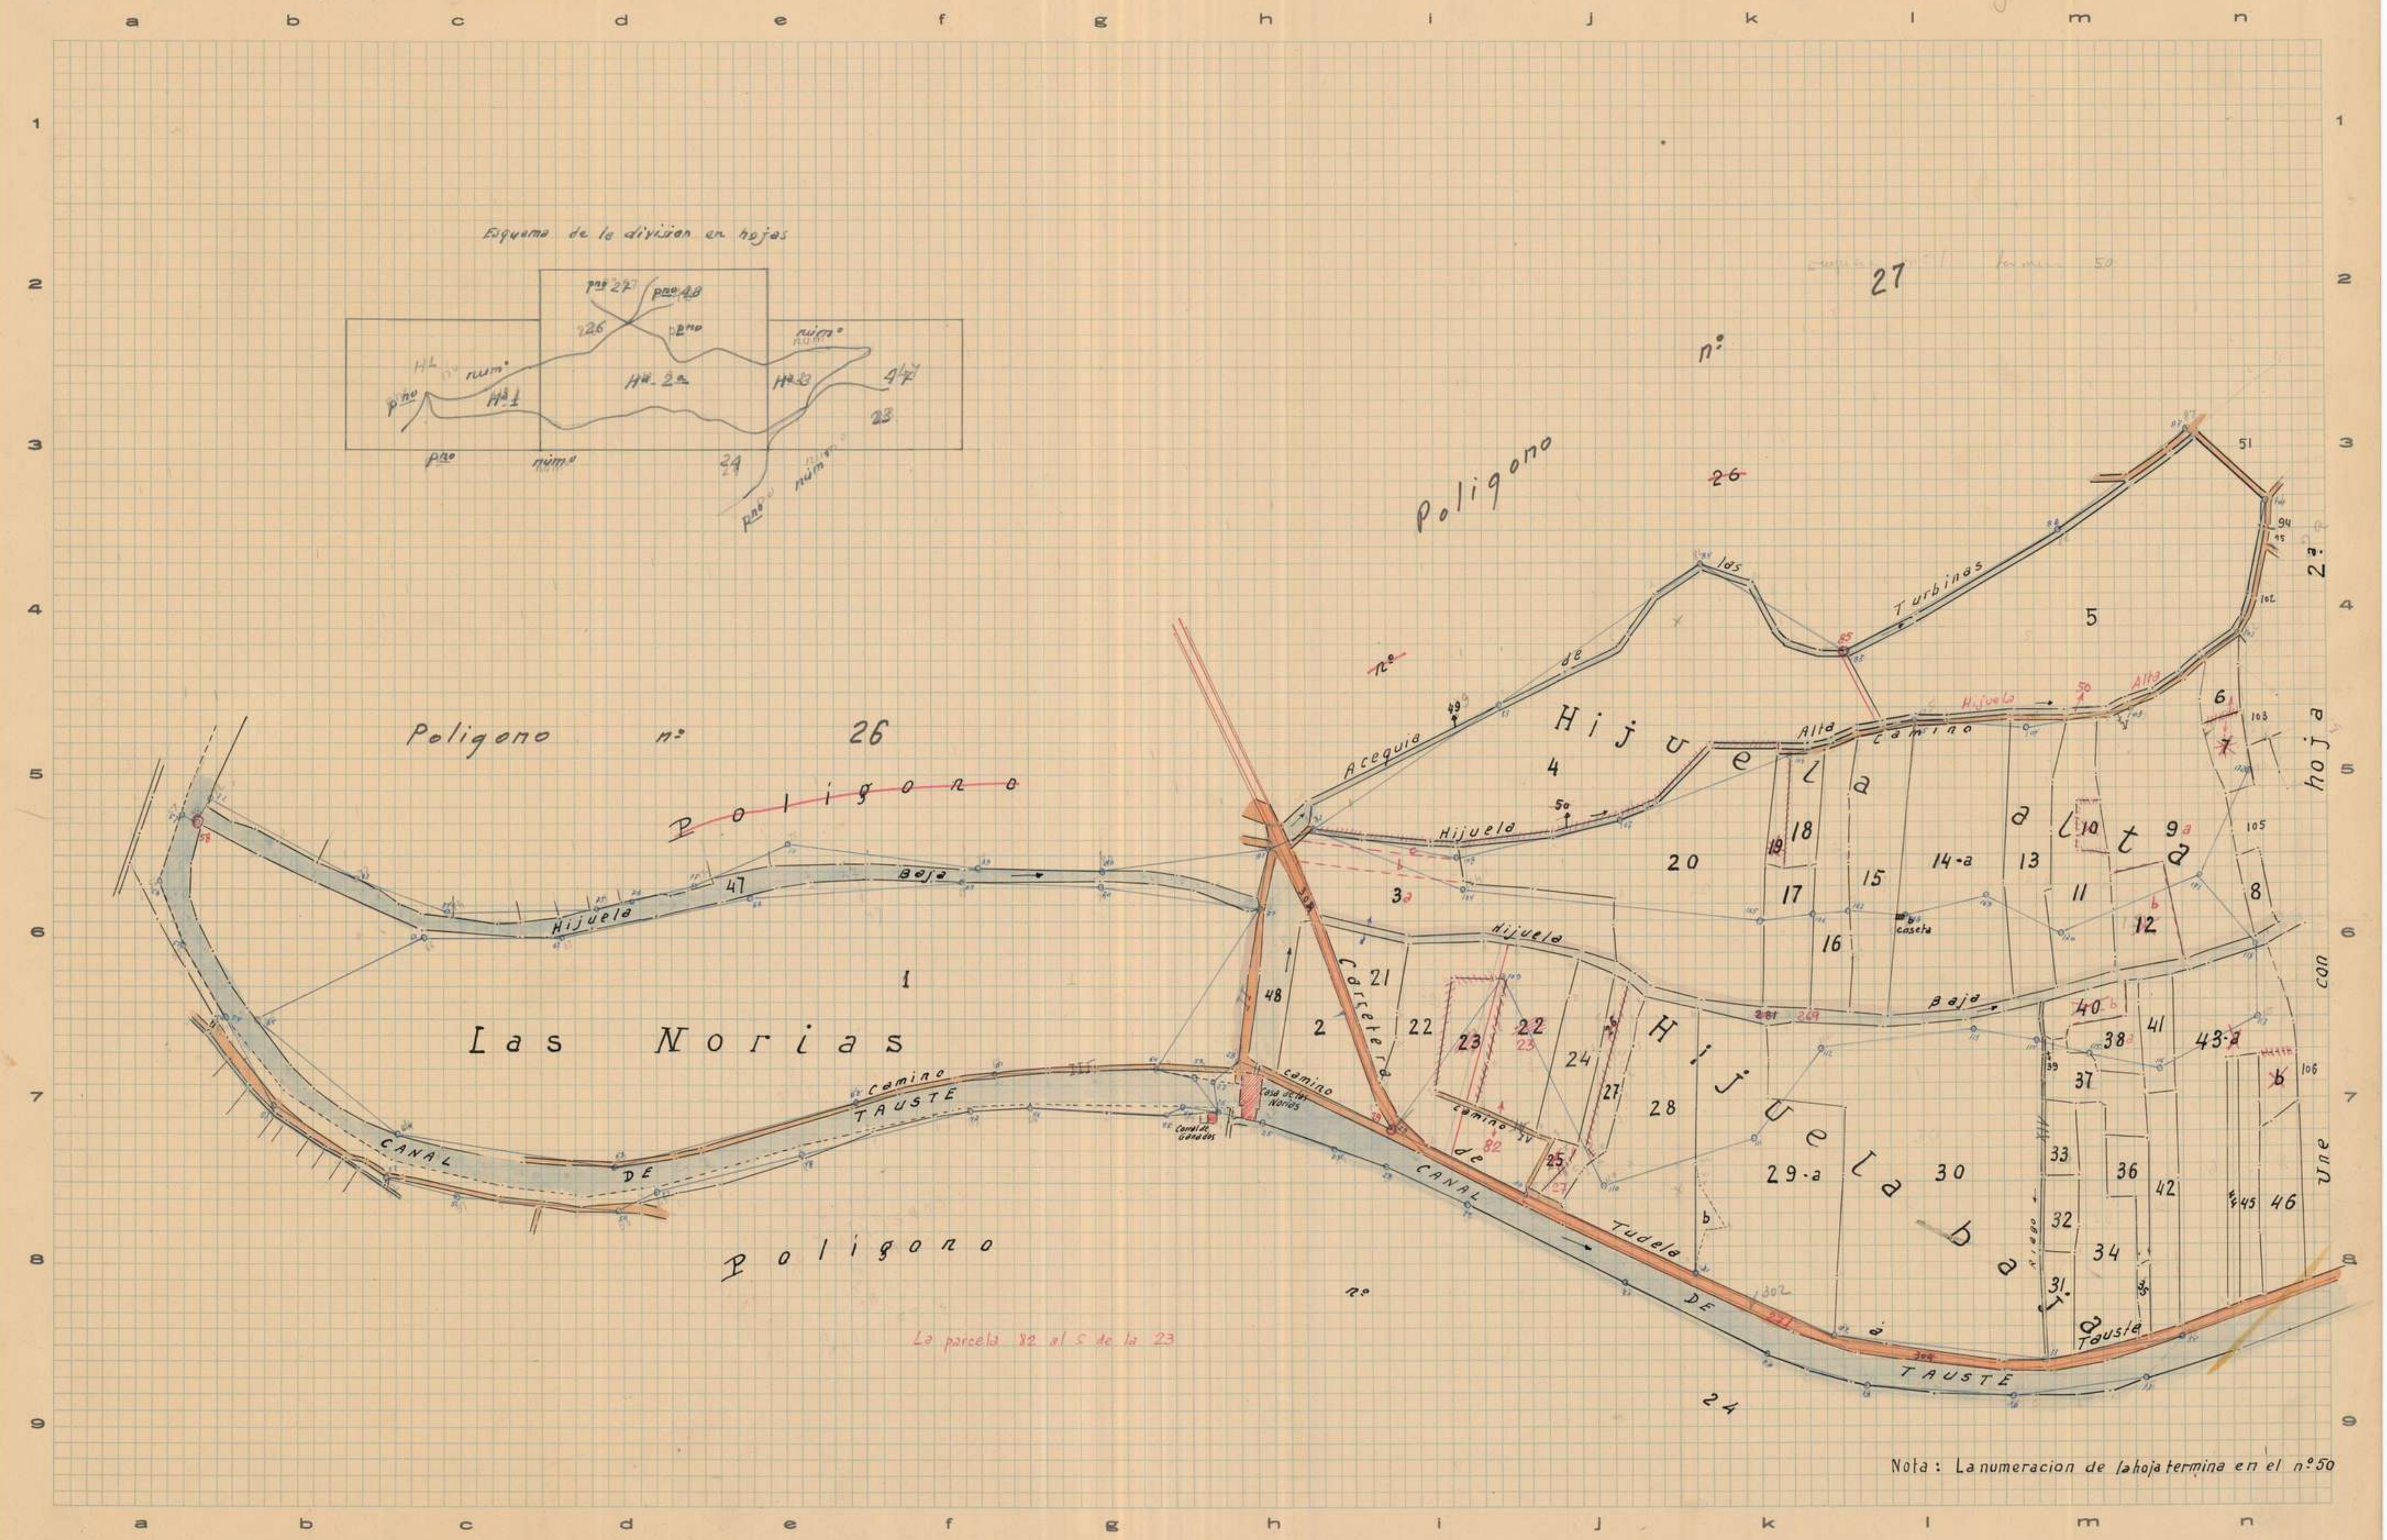
a b c d e f g h i j k l m n
1 2 3 4 5 6 7 8 9
Esquema de la division en hojas
pno 27
pno 28
26
pno
núm°
H1
núm°
pno
Hª 1
Hª 2ª
Hª 3
47
23
pno
núm°
24
núm°
pno
Poligono nº 27
Poligono ~~26~~
~~nº~~
Poligono nº 26
Poligono
Acequia de las Turbinas
Hijuela Alta
Camino
Hijuela
Hijuela Baja
Hijuela alta
Hijuela baja
Las Norias
CANAL DE TAUSTE
Camino
Carretera
Casa de las Norias
Corral de Gonzalo
Camino
CANAL de Tudela a Tauste
CANAL DE TAUSTE
Poligono nº 24
caseta
riego
hoja 2ª
Une con
1 2 3a 4 5 6 7 8 9a 10 11 12 13 14-a 15 16 17 18 19 20 21 22 23 24 25 27 28 29-a 30 31 32 33 34 35 36 37 38 39 40 41 42 43-a 45 46 47 48
49 50 51 94 95 102 103 105 106
La parcela 82 al 5 de la 23

Nota: La numeracion de la hoja termina en el nº 50

Zaragoza a 31 de Octubre de 1960
El Desarrollador-Revisor,
Guillermo

Zaragoza a 30 de Diciembre de 1960
El Topógrafo Ayudante de Geografía y Catastro,

Conforme:
El Ingeniero, Jefe Provincial,

Aprobado:
El Director General,

C. T. P. - Modelo 22. - 7.500 ejemplares. - Año 1957

Escala 1:2000

Corregida
6-72

Provincia de Zaragoza
Partido judicial de Ejea de los Caballeros

INSTITUTO GEOGRÁFICO Y CATASTRAL

MAPA NACIONAL TOPOGRÁFICO PARCELARIO

Término municipal de Tauste
Polígono núm. 25 Hoja 2ª

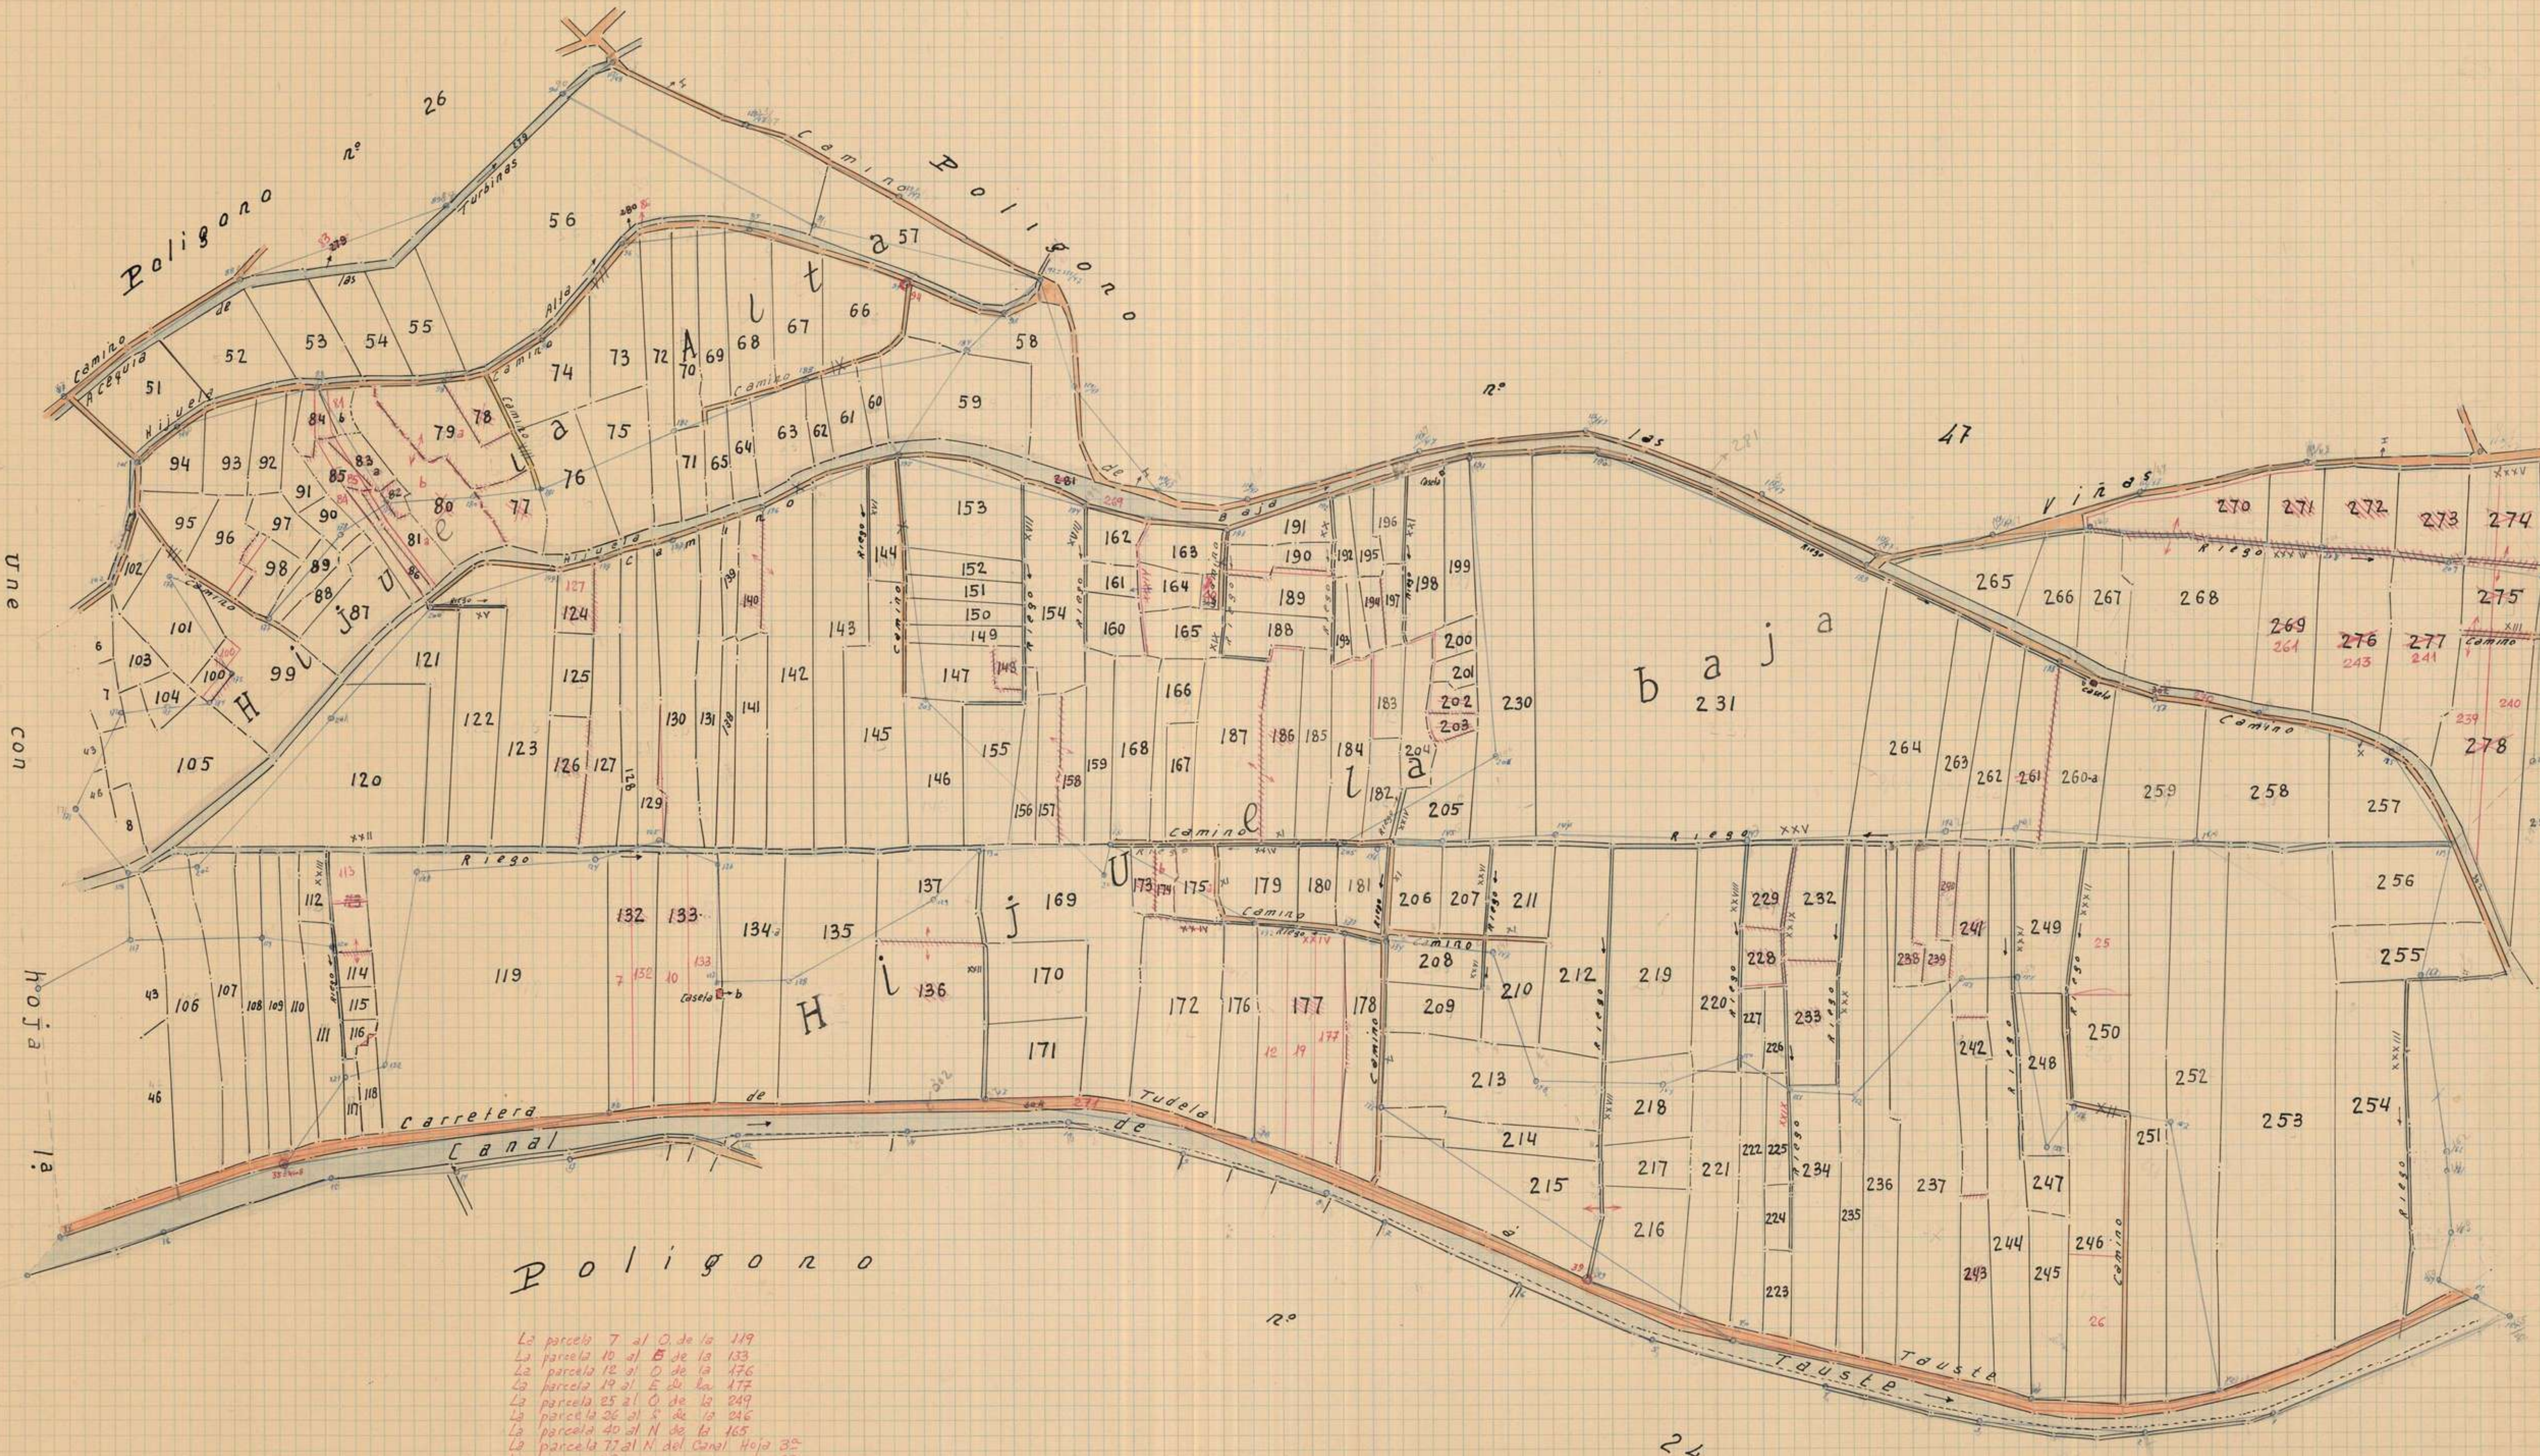
Polígono nº 26
Camino Polígono
Acequia de Turbinas
Camino Acequia de Hijuela
Camino Alta
Hijuela Alta
Hijuela baja
Camino de las Viñas
nº 47
Riego XXV
Camino
Riego
Une con hoja 1ª
Une con hoja 3ª
Carretera de Tudela
Canal de Tauste
Polígono nº 24

La parcela 7 al O. de la 119
La parcela 10 al E de la 133
La parcela 12 al O de la 176
La parcela 19 al E de la 177
La parcela 25 al O de la 249
La parcela 26 al S de la 246
La parcela 40 al N de la 165
La parcela 77 al N del Canal Hoja 3ª
La " 78 " " " " " 3ª
La " 80 " " " " " 3ª
La " 124 " " " " " 3ª
La " 126 " " " " " 3ª
La " 239 " N de la 255
La " 240 " N de la 255
La " 241 " N de la 257
La " 243 " N de la 257
La " 261 al N de la 258
La " 83 al N de la 53
La " 86 al S de la 56

Nota: Empieza la numeracion en el nº 51 acaba en el nº 281

Nota: La parcela nº 304 al Este de la 164

Zaragoza a 31 de Octubre de 1960
El Desarrollador-Revisor,
Guillermo [illegible]

[illegible] a 30 de Diciembre de 1962
El Topógrafo Ayudante de Geografía y Catastro,
Orlando [illegible]

Conforme:
El Ingeniero, Jefe Provincial,

Aprobado:
El Director General

Escala 1:2000

Corregido
6-72

INSTITUTO GEOGRÁFICO Y CATASTRAL

MAPA NACIONAL TOPOGRÁFICO PARCELARIO

Provincia de Zaragoza
Partido judicial de Ejea de los Caballeros

Término municipal de Tauste
Polígono núm. 25 Hoja 3ª y ultima

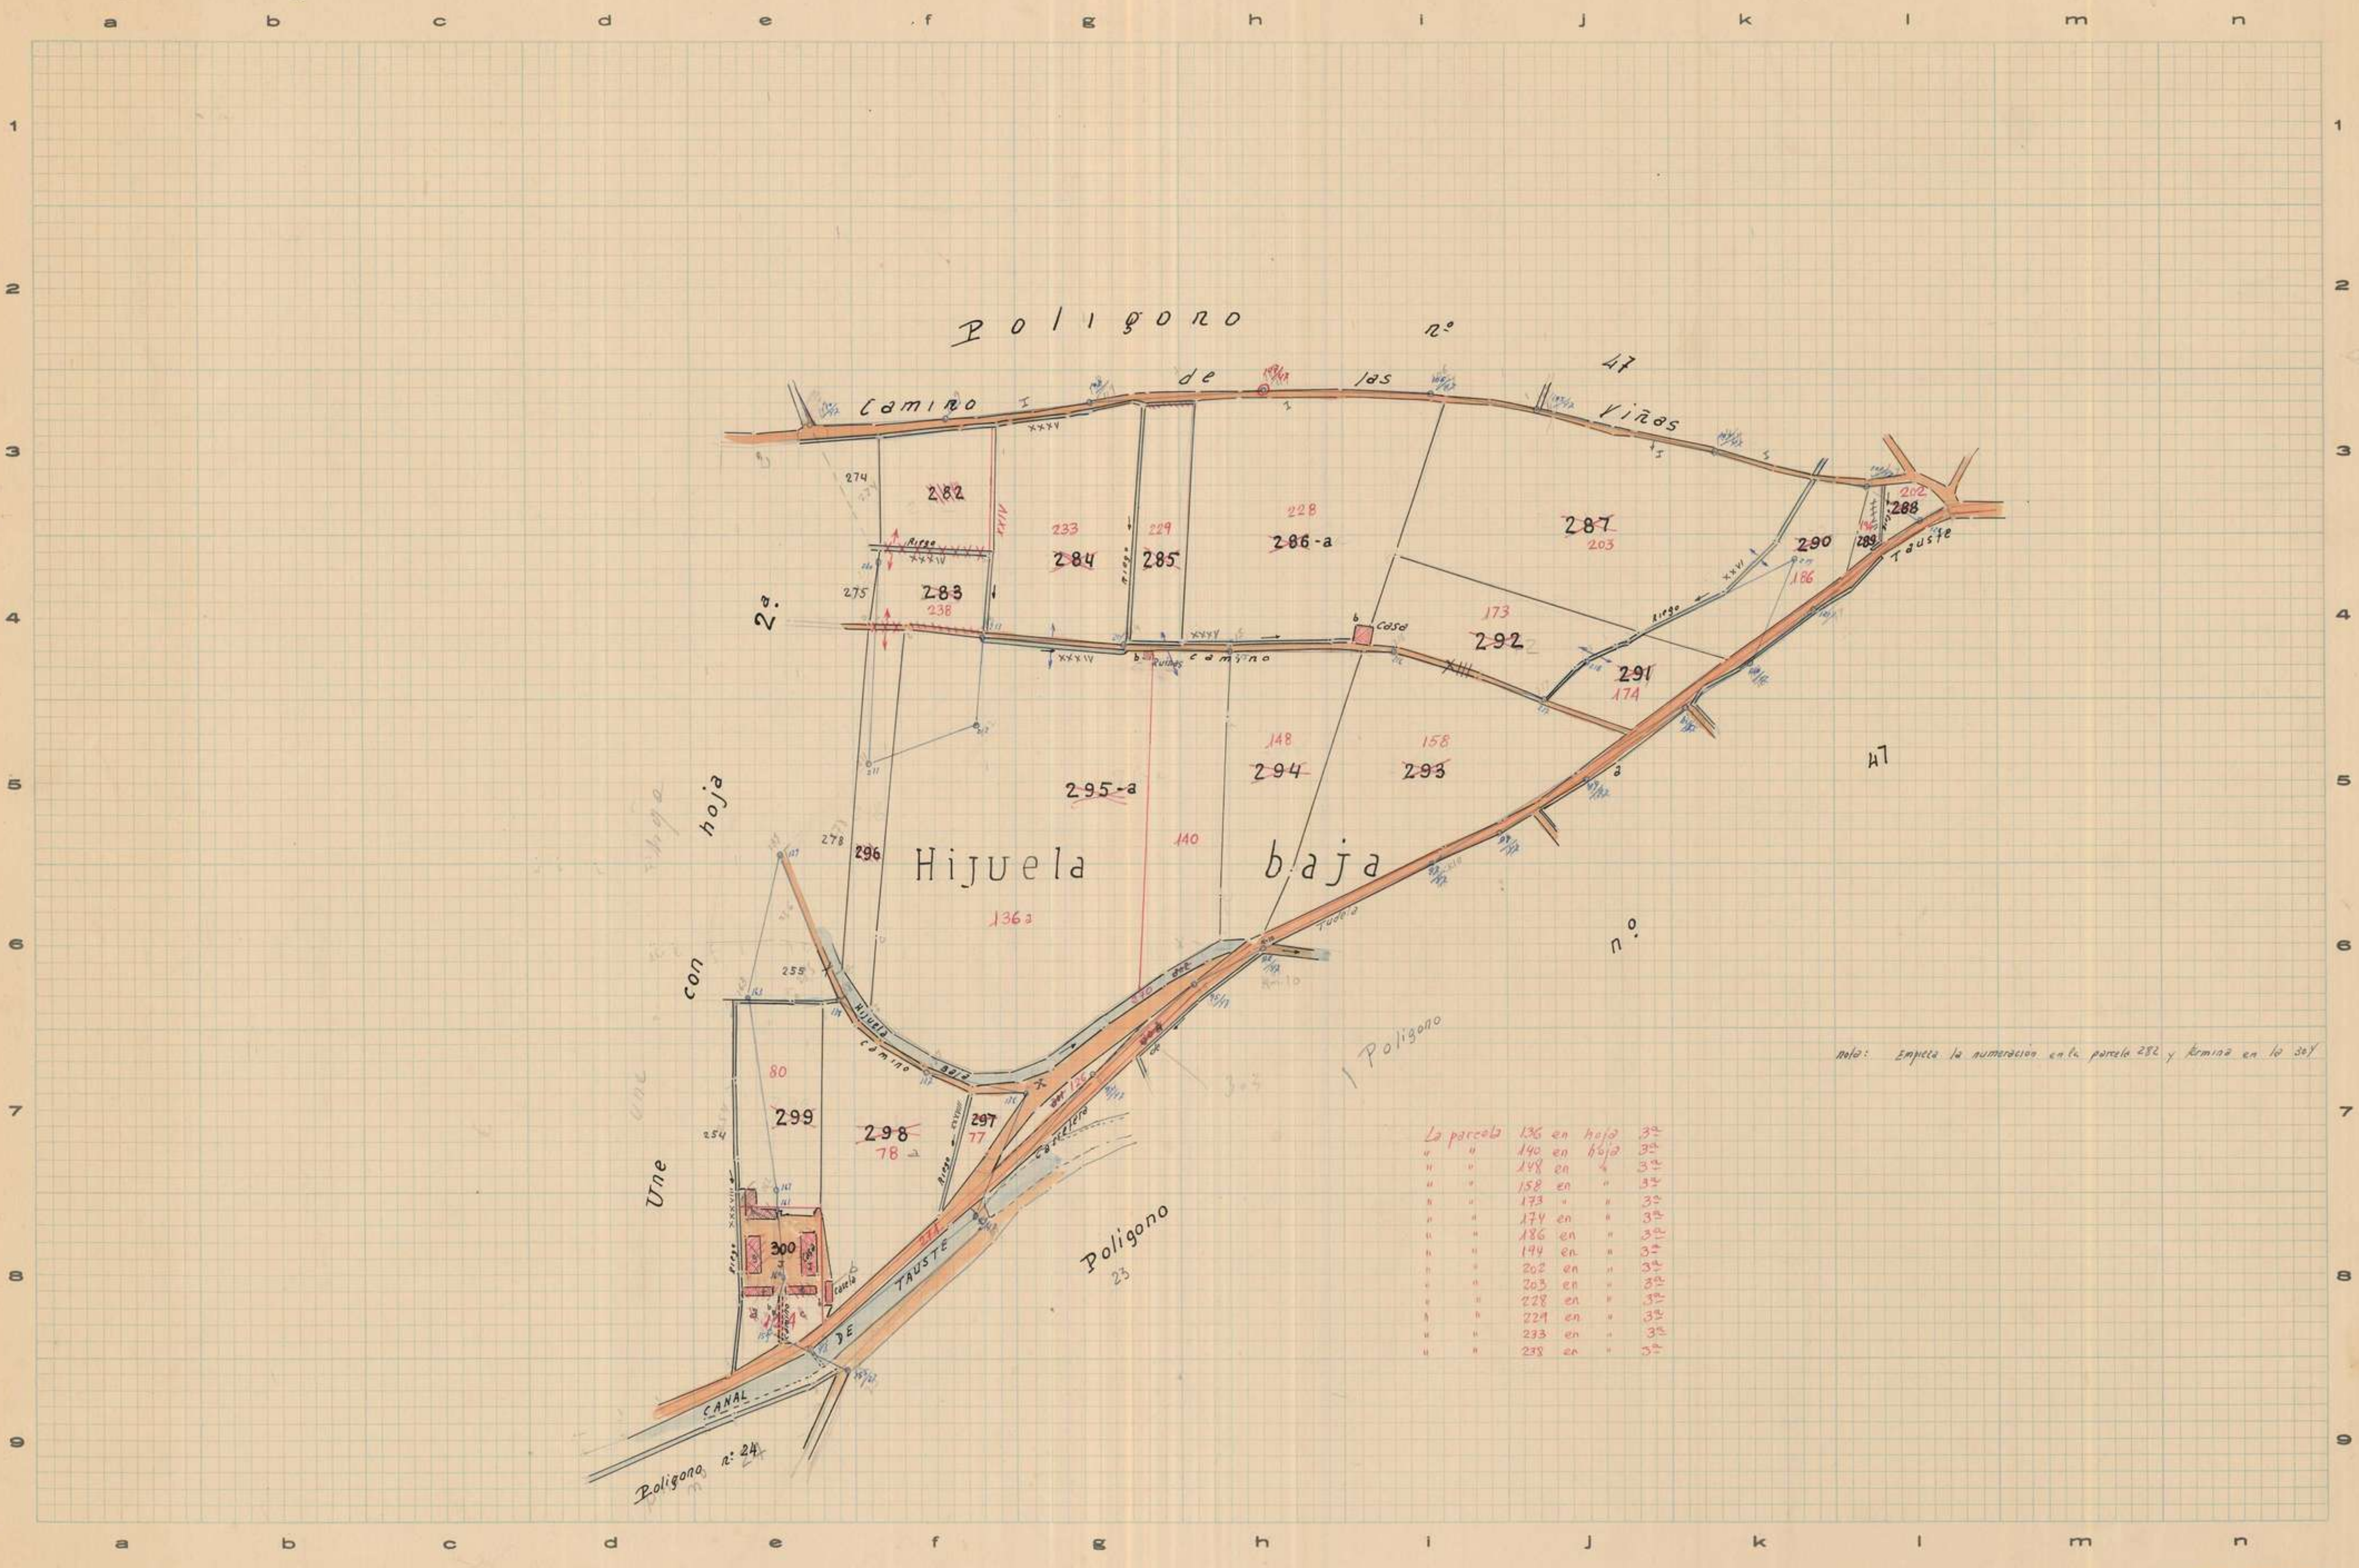

a b c d e f g h i j k l m n
1 2 3 4 5 6 7 8 9
Poligono nº 47
Camino de las Viñas
Hijuela baja
Une con hoja 2ª
Poligono nº 24
Poligono 23
Poligono
nº
47
Tauste
Canal de Tauste
Camino Hijuela baja
Casa
Riego
Caseta
282
283
284
285
286-a
287
288
289
290
291
292
293
294
295-a
296
297
298
299
300
228
229
233
238
203
202
186
173
174
148
158
140
136
80
78
77
274
275
278
254
255

nota: Empieza la numeración en la parcela 282 y termina en la 304

La parcela 136 en hoja 3ª
" " 140 en hoja 3ª
" " 148 en " 3ª
" " 158 en " 3ª
" " 173 " " 3ª
" " 174 en " 3ª
" " 186 en " 3ª
" " 194 en " 3ª
" " 202 en " 3ª
" " 203 en " 3ª
" " 228 en " 3ª
" " 229 en " 3ª
" " 233 en " 3ª
" " 238 en " 3ª

Zaragoza a 31 de Octubre de 1960
El Desarrollador-Revisor,
Guillermo Dorda

Zaragoza a 30 de Diciembre de 1960
El Topógrafo Ayudante de Geografía y Catastro,
Orlando Sosa

Conforme:
El Ingeniero, Jefe Provincial,

Aprobado:
El Director General,

C. T. P. - Modelo 22. - 2.500 ejemplares. - Año 195

Escala 1:2000

Provincia de Zaragoza
Partido judicial de Ejea de los Caballeros

INSTITUTO GEOGRAFICO Y CATASTRAL

MAPA NACIONAL TOPOGRÁFICO PARCELARIO

Término municipal de Tauste
Polígono núm. 26 Hoja n.º 1

Corregido 6-72

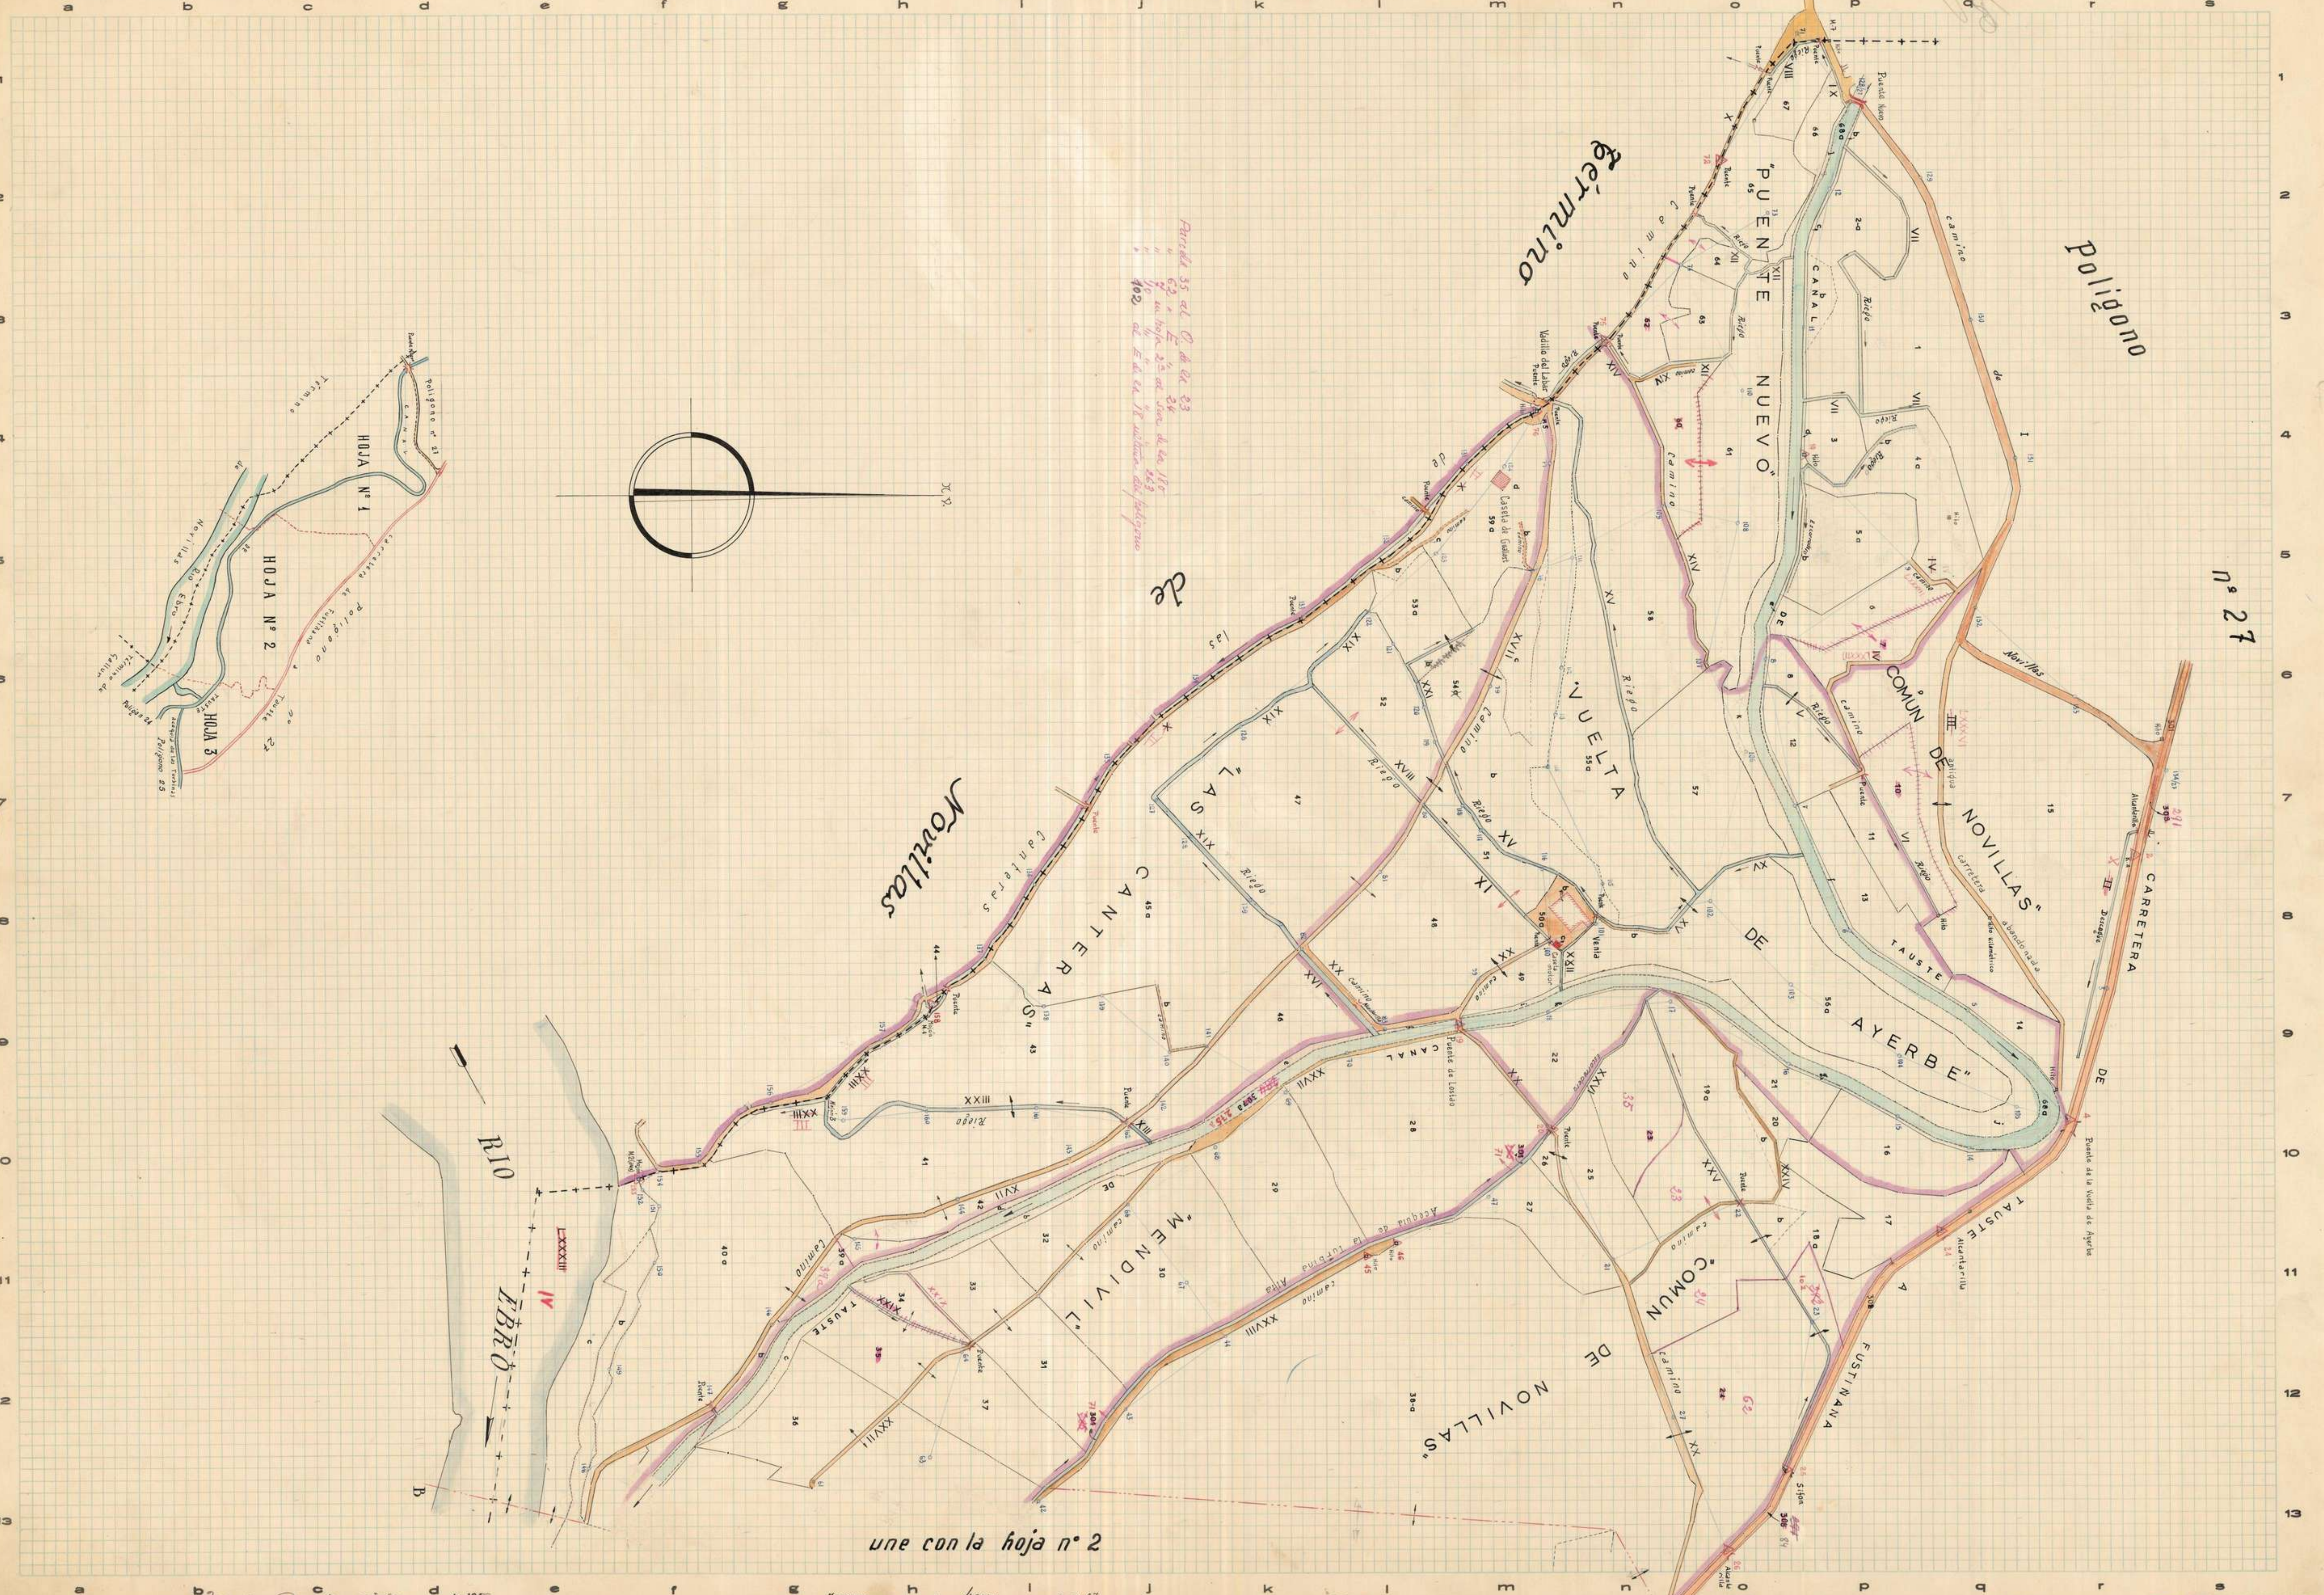

a b c d e f g h i j k l m n o p q r s
1 2 3 4 5 6 7 8 9 10 11 12 13
Término de Novillas
Polígono nº 27
"PUENTE NUEVO"
"VUELTA"
"LAS CANTERAS"
"COMUN DE NOVILLAS"
"DE AYERBE"
"MENDIVIL"
"COMUN DE NOVILLAS"
RIO EBRO
CANAL DE TAUSTE
CARRETERA DE TAUSTE A FUSTIÑANA
Casilla de Gadiel
Puente de la Vuelta de Ayerbe
Puente de Loshas
Cantoras
Riego
Camino
Novillas
Acequia de la corona alta
HOJA Nº 1
HOJA Nº 2
HOJA 3
Término de Novillas
Polígono nº 23
Polígono nº 25
Polígono nº 27
Río Ebro
N.V.
Parcela 35 al C. de la 23
" 62 " E " 24
" 7 en hoja 2ª al lado de la 180
" 110 " " " 263
102 al E de la 18 actual del polígono

une con la hoja nº 2

Zaragoza a ___ de octubre de 194
El Desarrollador-Revisor,

Zaragoza a ___ de Marzo de 1967
El Topógrafo Ayudante de Geografía y Catastro,
Manuel Monreal Casamayor

Conforme:
El Ingeniero, Jefe Provincial,

Aprobado:
El Director General

Escala 1: 2.000

Provincia de Zaragoza
Partido judicial de Ejea de los Calleros

INSTITUTO GEOGRAFICO Y CATASTRAL

MAPA NACIONAL TOPOGRÁFICO PARCELARIO

Término municipal de Tauste

Corregido 6-72

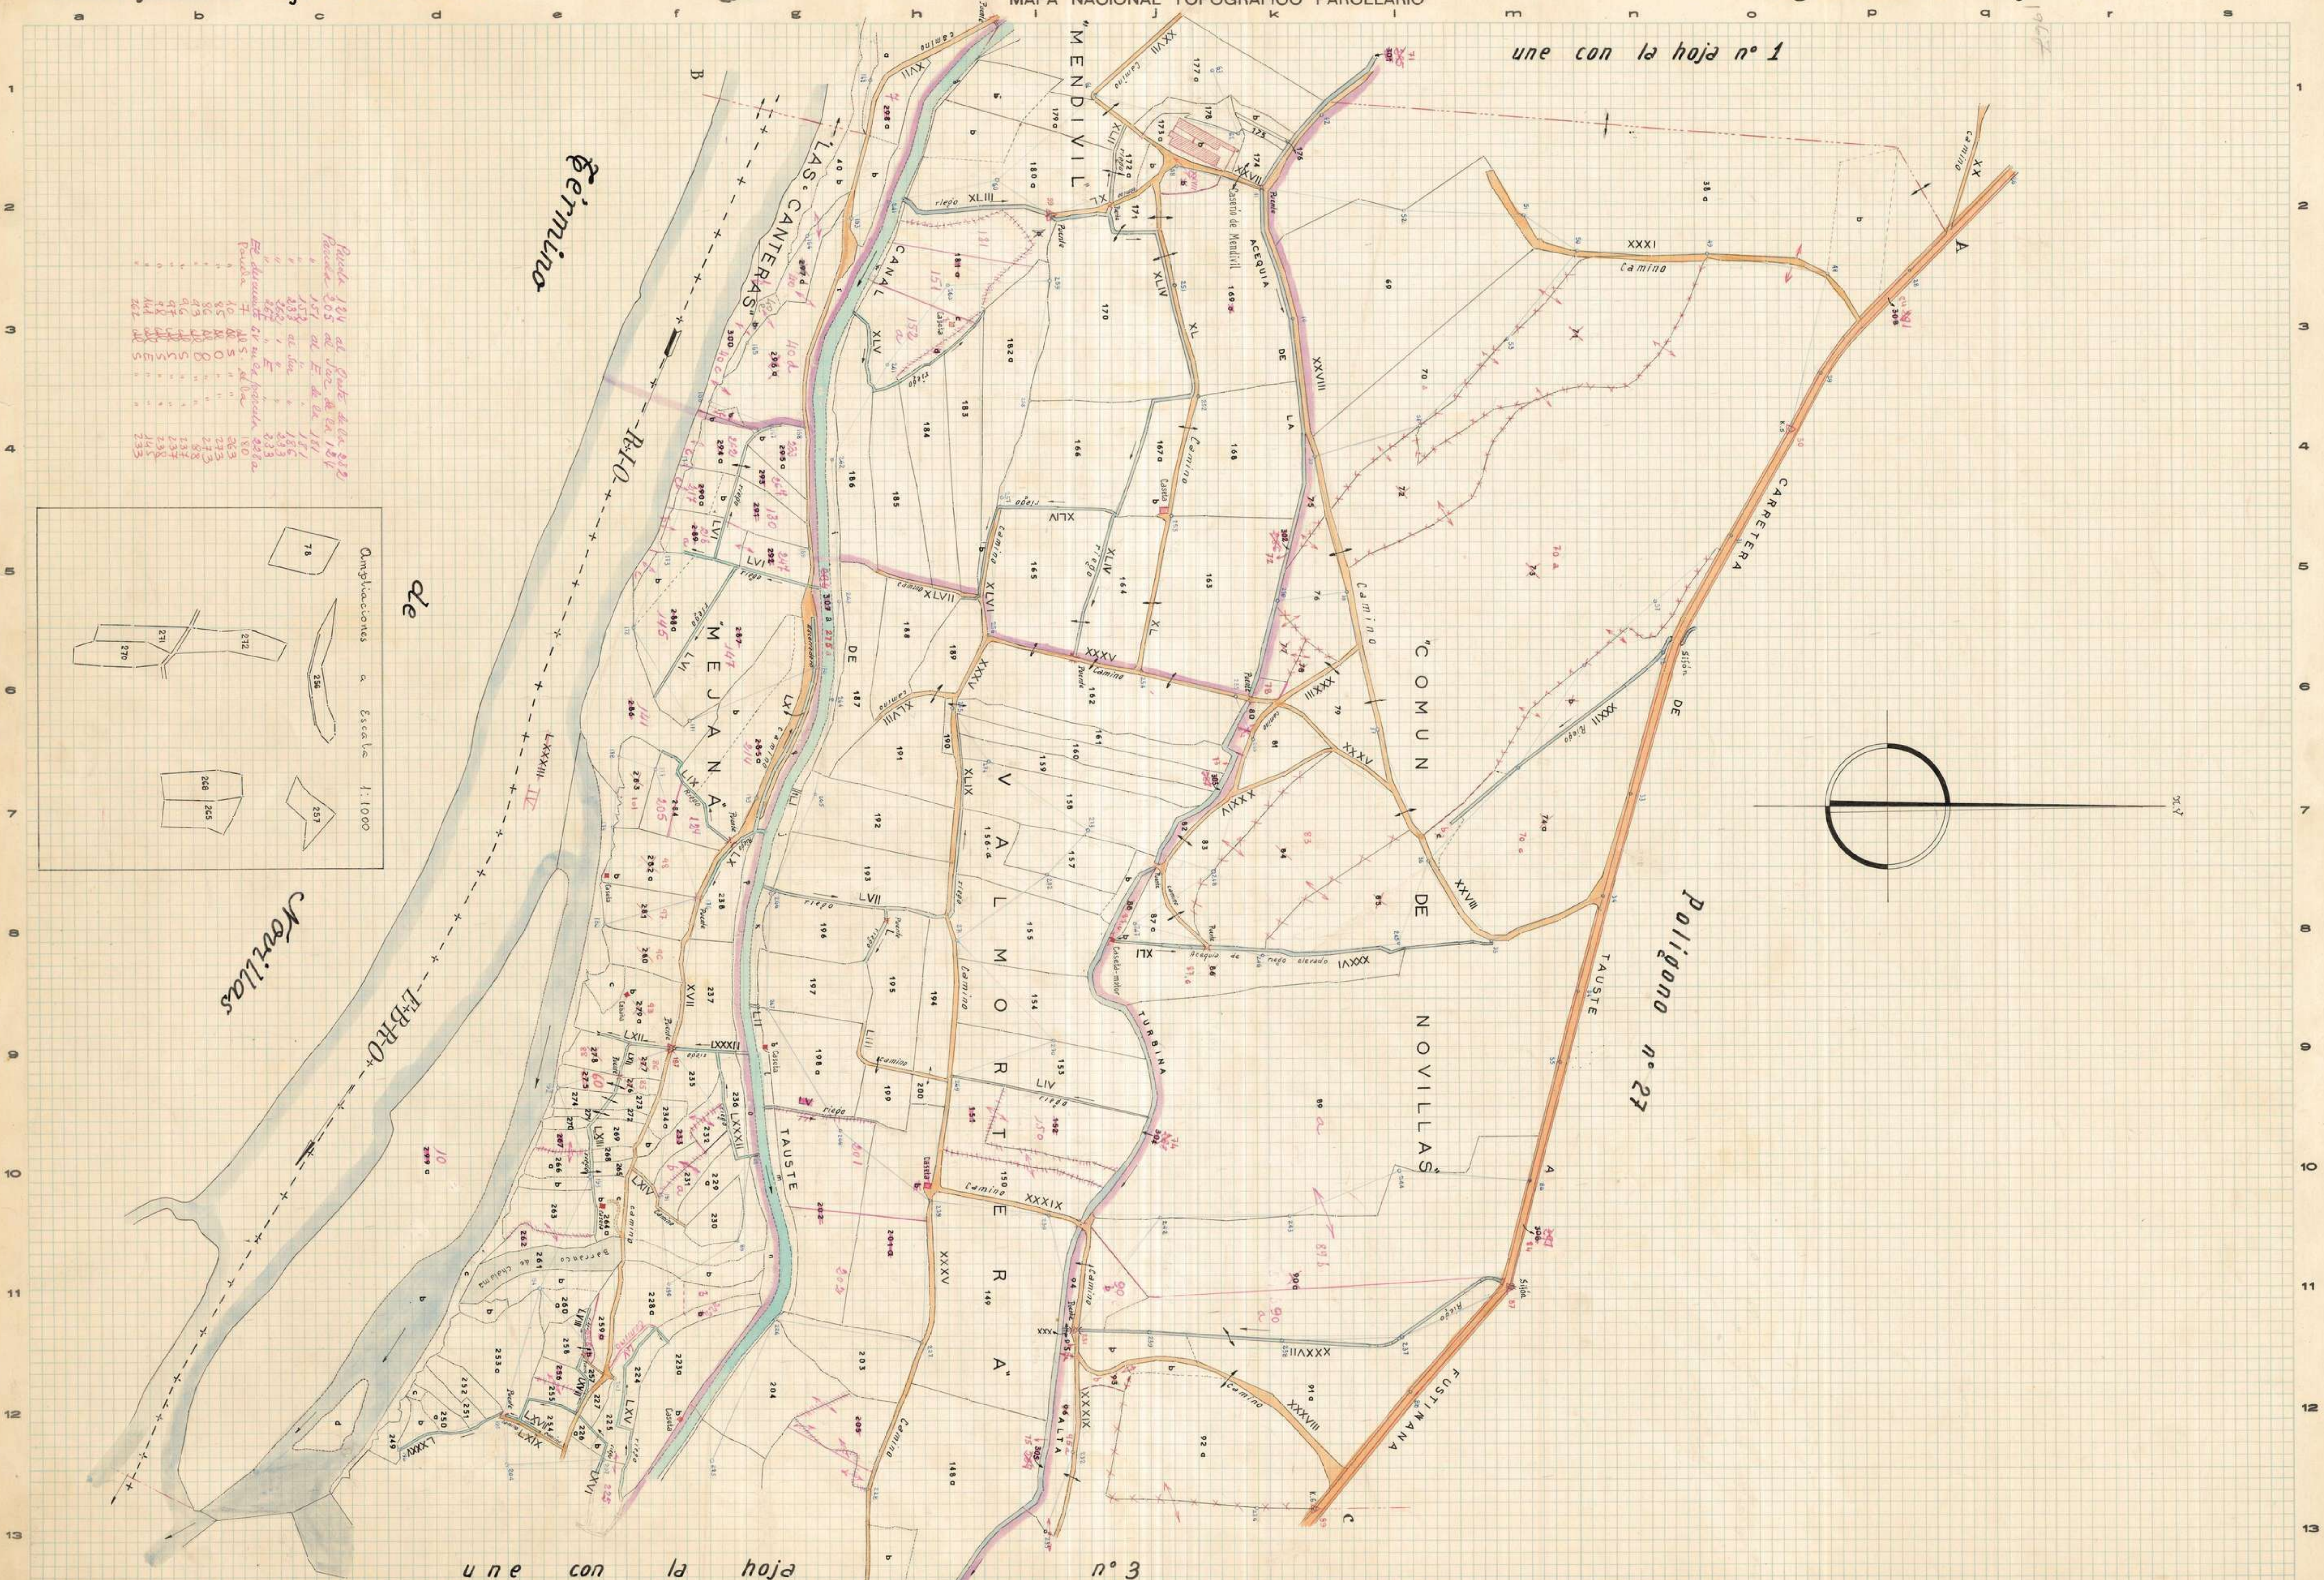

une con la hoja nº 1
Término de Novillas
RIO EBRO
LAS CANTERAS
"MENDIVIL"
"MEJANA"
"VALMORTERA"
"COMUN DE NOVILLAS"
CANAL DE TAUSTE
ACEQUIA DE LA TURBINA
CARRETERA DE TAUSTE A FUSTIÑANA
Polígono nº 27
Caserío de Mendivil
Ampliaciones a Escala 1:1000
Parcela 184 al Oeste de la 282
Parcela 205 al Sur de la 184
" 151 al E. de la 181
" 152 " " " 181
" 183 al Sur " " 186
" 262 " " " 233
" 267 " E " " 233
El descuento 6V en la parcela 228a
Parcela 7 al S. de la 180
" 10 al S " " 263
" 85 al O " " 273
" 86 al O " " 88
" 93 al S " " 237
" 96 al S " " 237
" 97 al S " " 238
" 98 al E " " 145
" 262 al S " " 233
une con la hoja nº 3

Zaragoza a de octubre de 1966
El Desarrollador-Revisor,
Jose Cuartero

Zaragoza a de Marzo de 1967
El Topógrafo Ayudante de Geografía y Catastro,
Manuel Monreal Casamayor

Conforme:
El Ingeniero, Jefe Provincial,

Aprobado:
El Director General

Escala 1: 2.000

Provincia de Zaragoza
Partido judicial de Ejea de los Caballeros

INSTITUTO GEOGRAFICO Y CATASTRAL

MAPA NACIONAL TOPOGRÁFICO PARCELARIO

Término municipal de Tauste

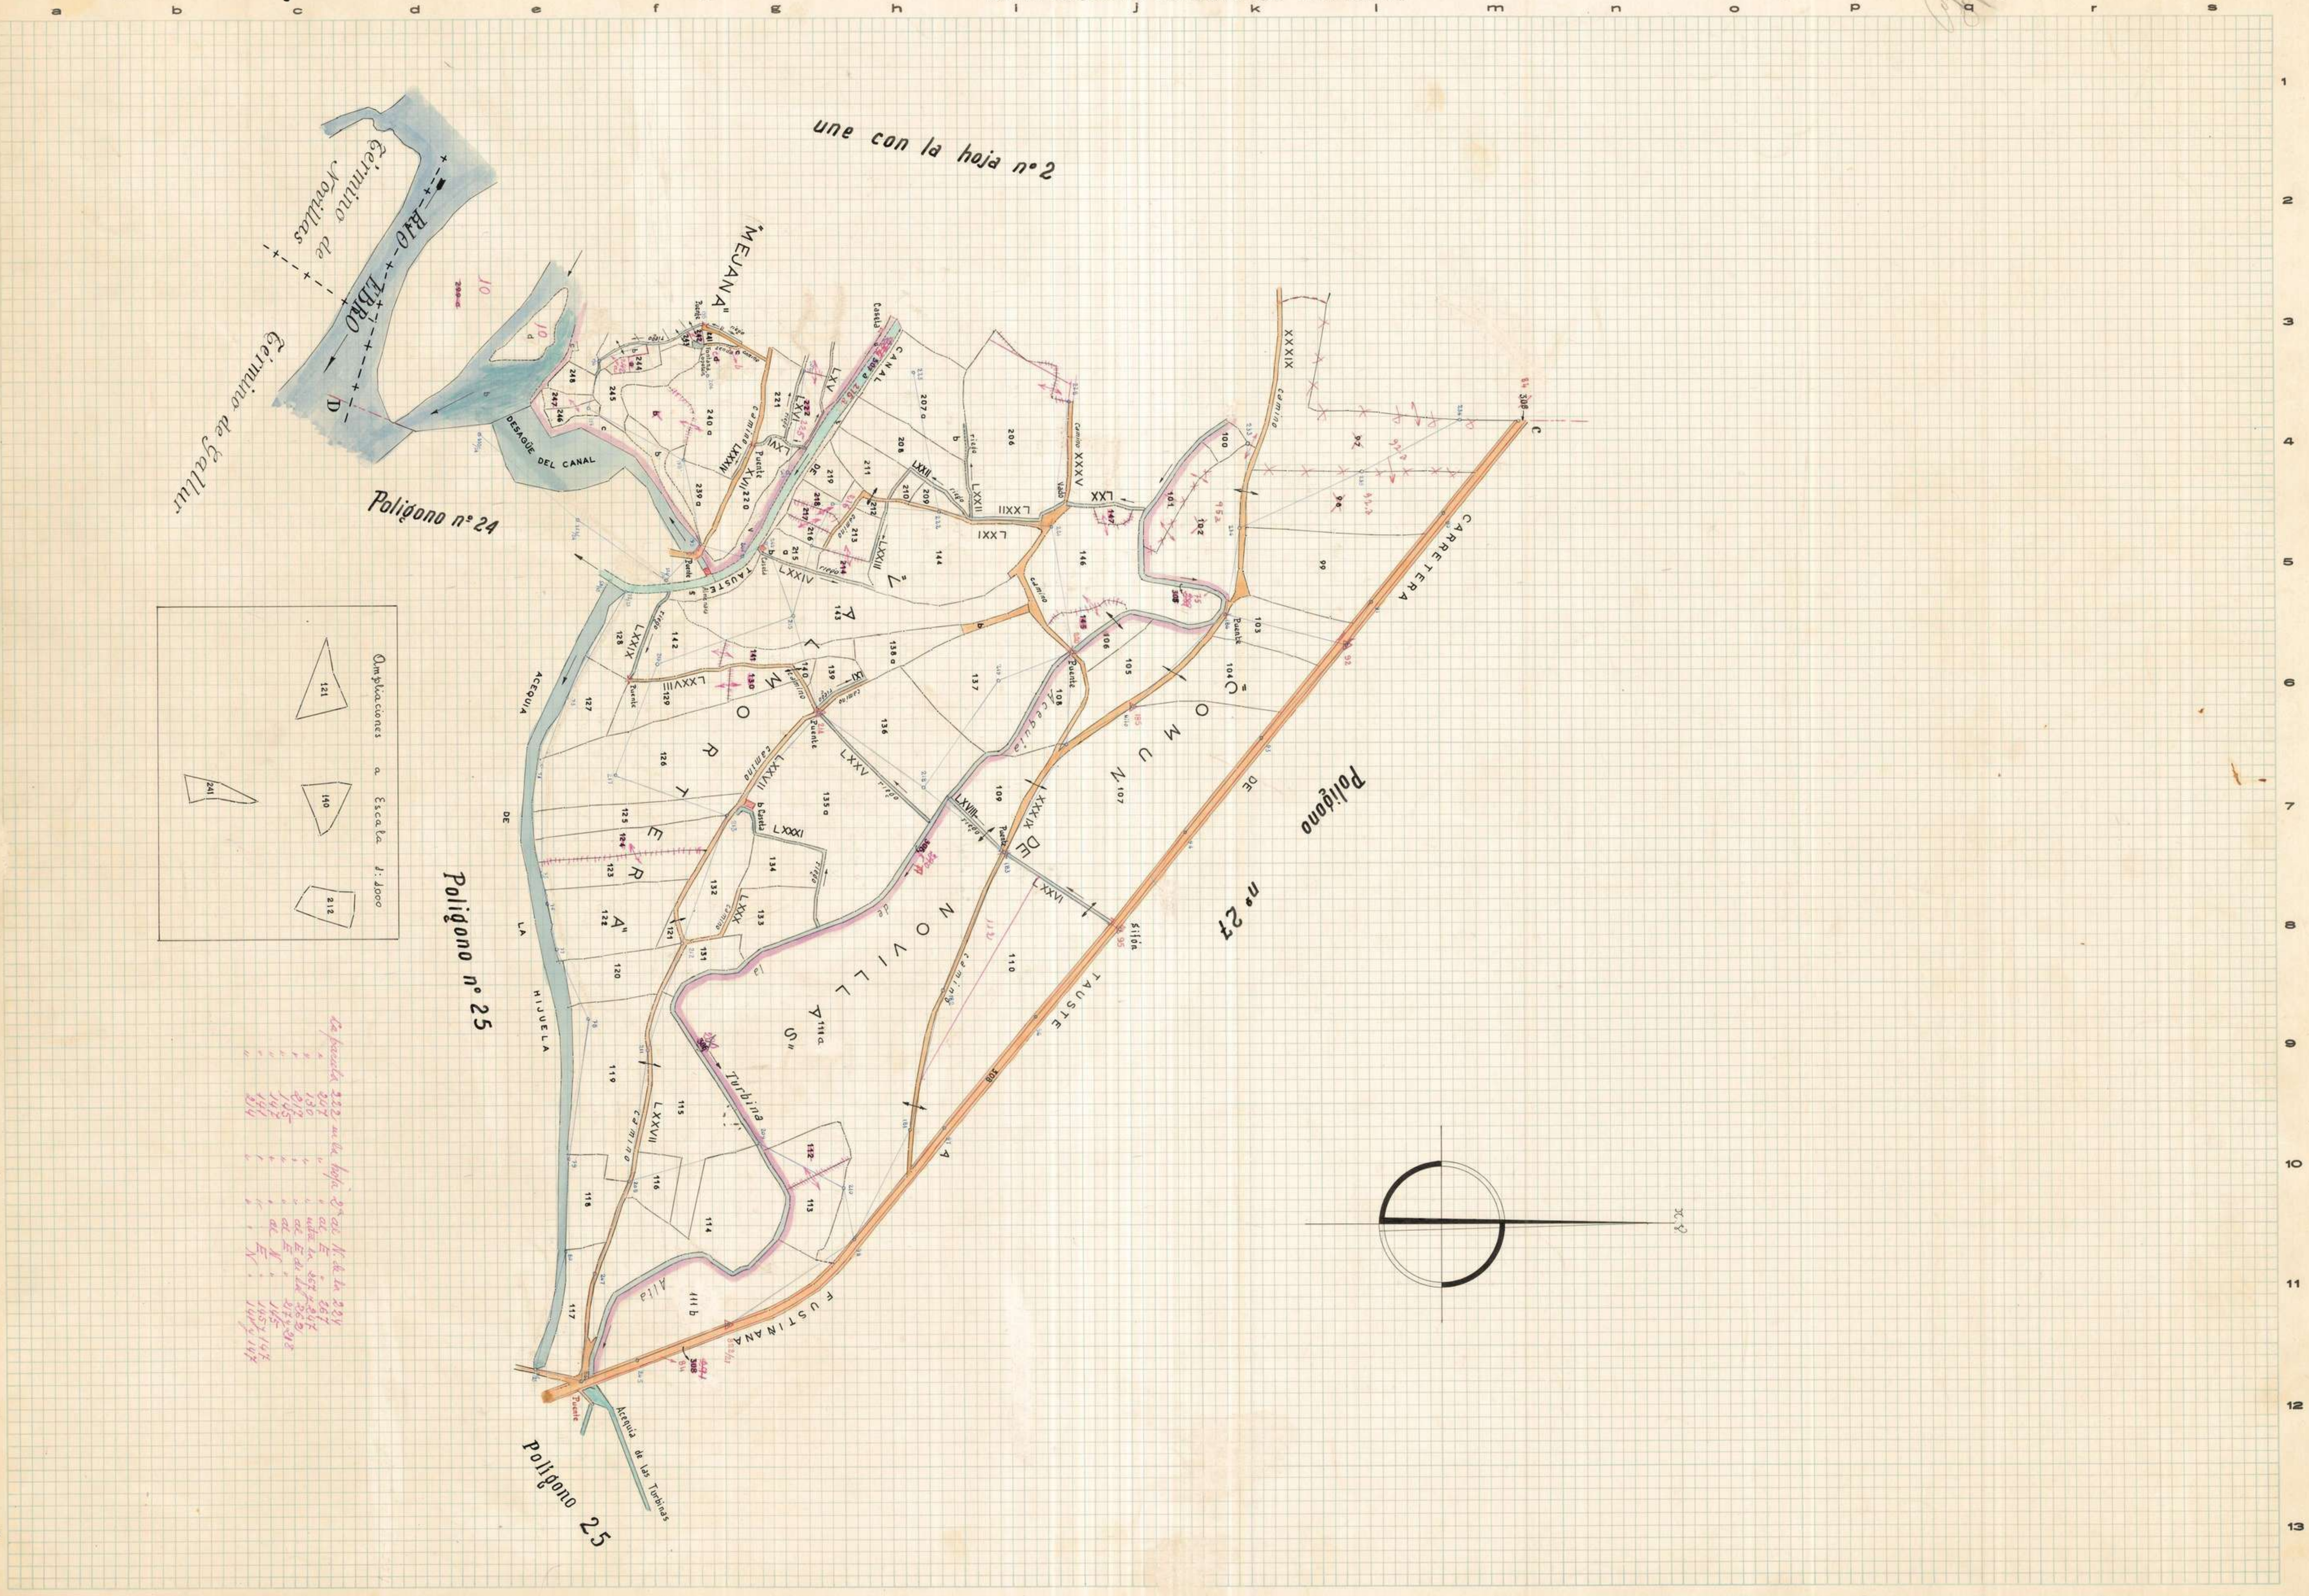

une con la hoja nº 2
Término de Novillas
Rio Ebro
Término de Gallur
"Mejana"
Desagüe del Canal
Polígono nº 24
Canal de Tauste
Acequia de la Hijuela
Polígono nº 25
Carretera de Tauste a Fustiñana
Polígono nº 27
Comun de Novillas
Soto de la Mejana
Turbina
Acequia de las Turbinas
Polígono 25
Ampliaciones a Escala 1:1000
La parcela 222 en la hoja 2ª al N. de la 224
" 247 " " " al E " 267
" 130 " " entre la 267 y 247
" 212 " " al E de la 262
" 145 " " al E " 217 y 212
" 142 " " al N " 145
" 141 " " al E " 145 y 147
" 214 " " al N " 144 y 147

Zaragoza a de octubre de 1946
El Desarrollador-Revisor,

Zaragoza a de Marzo de 1967
El Topógrafo Ayudante de Geografía y Catastro,
Manuel Moreno Casaulayo

Conforme:
El Ingeniero, Jefe Provincial,

Aprobado:
El Director General

Escala 1: 2.000

Provincia de Zaragoza
Partido judicial de Ejea de los Caballeros

INSTITUTO GEOGRÁFICO Y CATASTRAL

MAPA NACIONAL TOPOGRÁFICO PARCELARIO

Término municipal de Tauste
Polígono núm. 27 Hoja nº 1

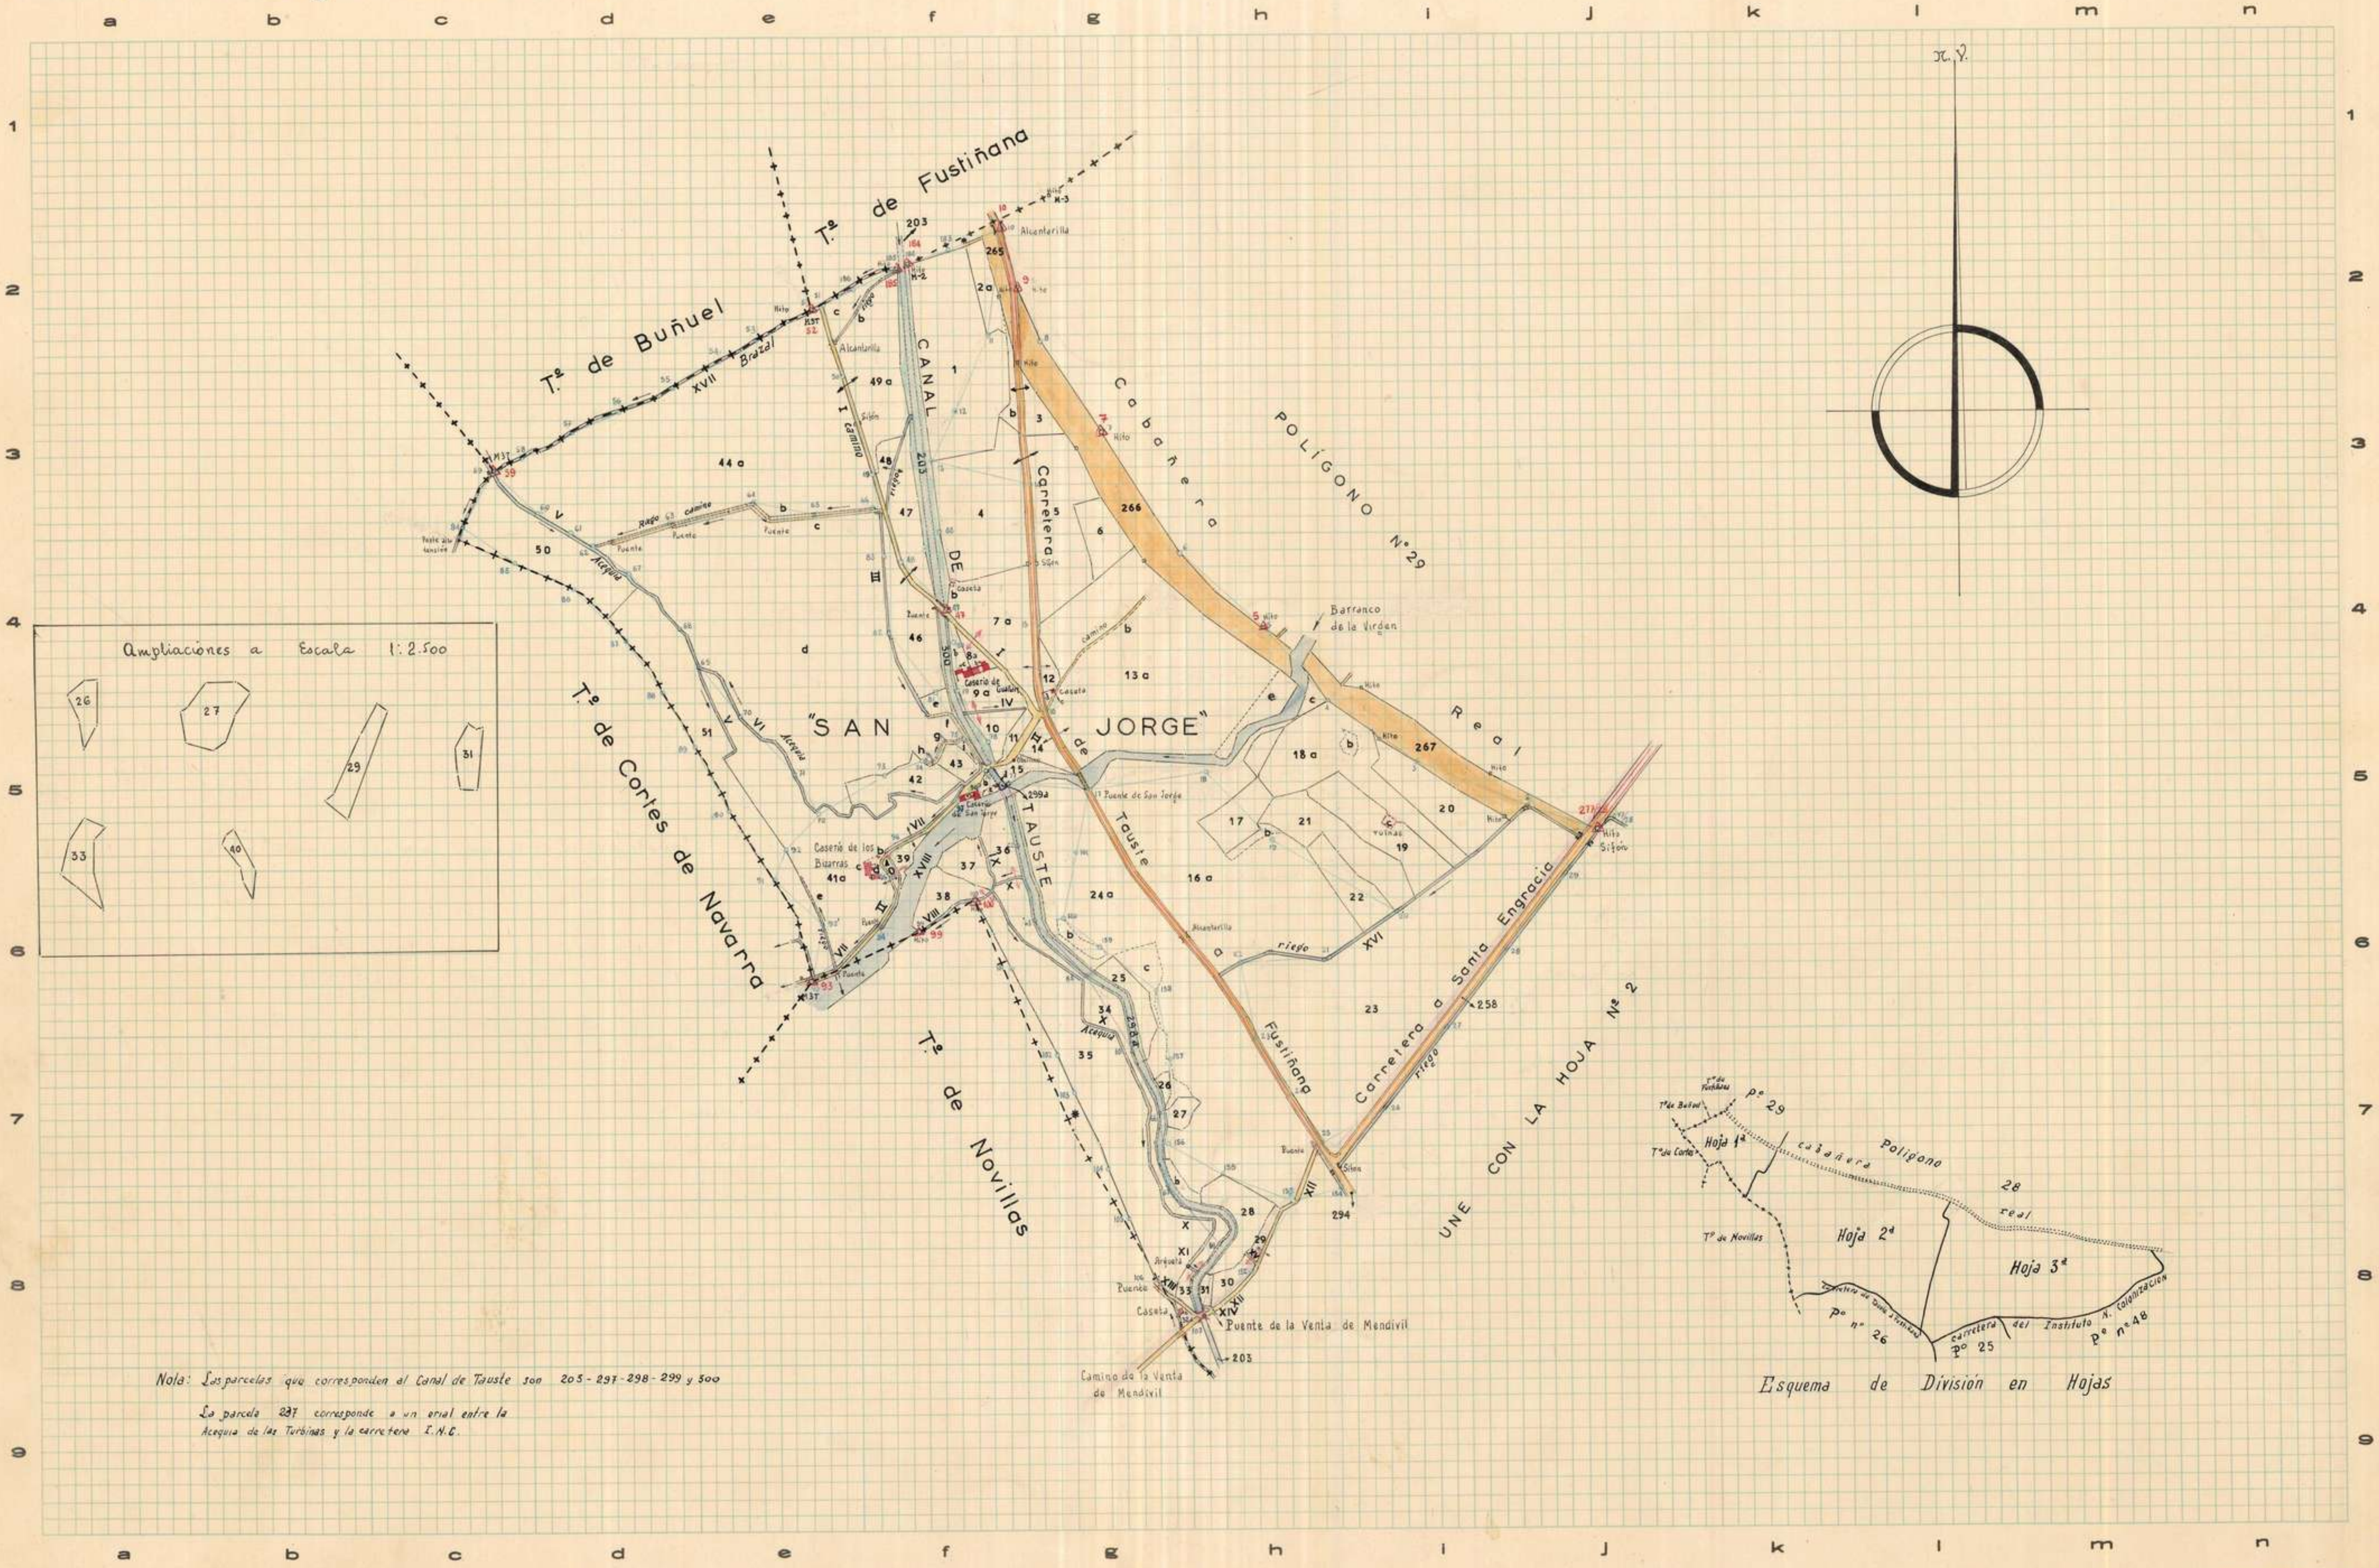

Ampliaciones a Escala 1:2.500
26
27
29
31
33
40
Tº de Fustiñana
Tº de Buñuel
Tº de Cortes de Navarra
Tº de Novillas
"SAN JORGE"
CANAL DE TAUSTE
Carretera
Cabañera Real
POLÍGONO Nº 29
Barranco de la Virgen
Carretera de Fustiñana
Carretera a Santa Engracia
UNE CON LA HOJA Nº 2
Puente de la Venta de Mendivil
Camino de la Venta de Mendivil
Caserío de los Bizarras
Puente de San Jorge
Acequia
Brazal
Alcantarilla
Sifón
Hito
Puente
Caseta
ruinas
riego
camino
N.V.
Tº de Buñuel
Tº de Fustiñana
Tº de Cortes
Tº de Novillas
Pº 29
Hoja 1ª
Hoja 2ª
Hoja 3ª
cabañera real
Polígono 28
Carretera de Santa Engracia
Carretera del Instituto N. Colonización
Pº nº 26
Pº 25
Pº nº 48
Esquema de División en Hojas

Nota: Las parcelas que corresponden al Canal de Tauste son 203 - 297 - 298 - 299 y 300

La parcela 297 corresponde a un erial entre la Acequia de las Turbinas y la carretera I.N.C.

C. T. P. - Modelo 22. - 2500 ejemplares. - Año 1965

.... a .... de .... de 19......
El Desarrollador-Revisor,

Zaragoza a .... de Abril de 1967
El Topógrafo Ayudante de Geografía y Catastro,
Manuel Monreal Casamayor

Conforme:
El Ingeniero, Jefe Provincial,

Aprobado:
El Director General,

Escala 1: 5.000

Provincia de Zaragoza
Partido judicial de Ejea de los Caballeros

INSTITUTO GEOGRAFICO Y CATASTRAL

MAPA NACIONAL TOPOGRÁFICO PARCELARIO

Término municipal de Tauste
Polígono núm. 27 Hoja nº 2

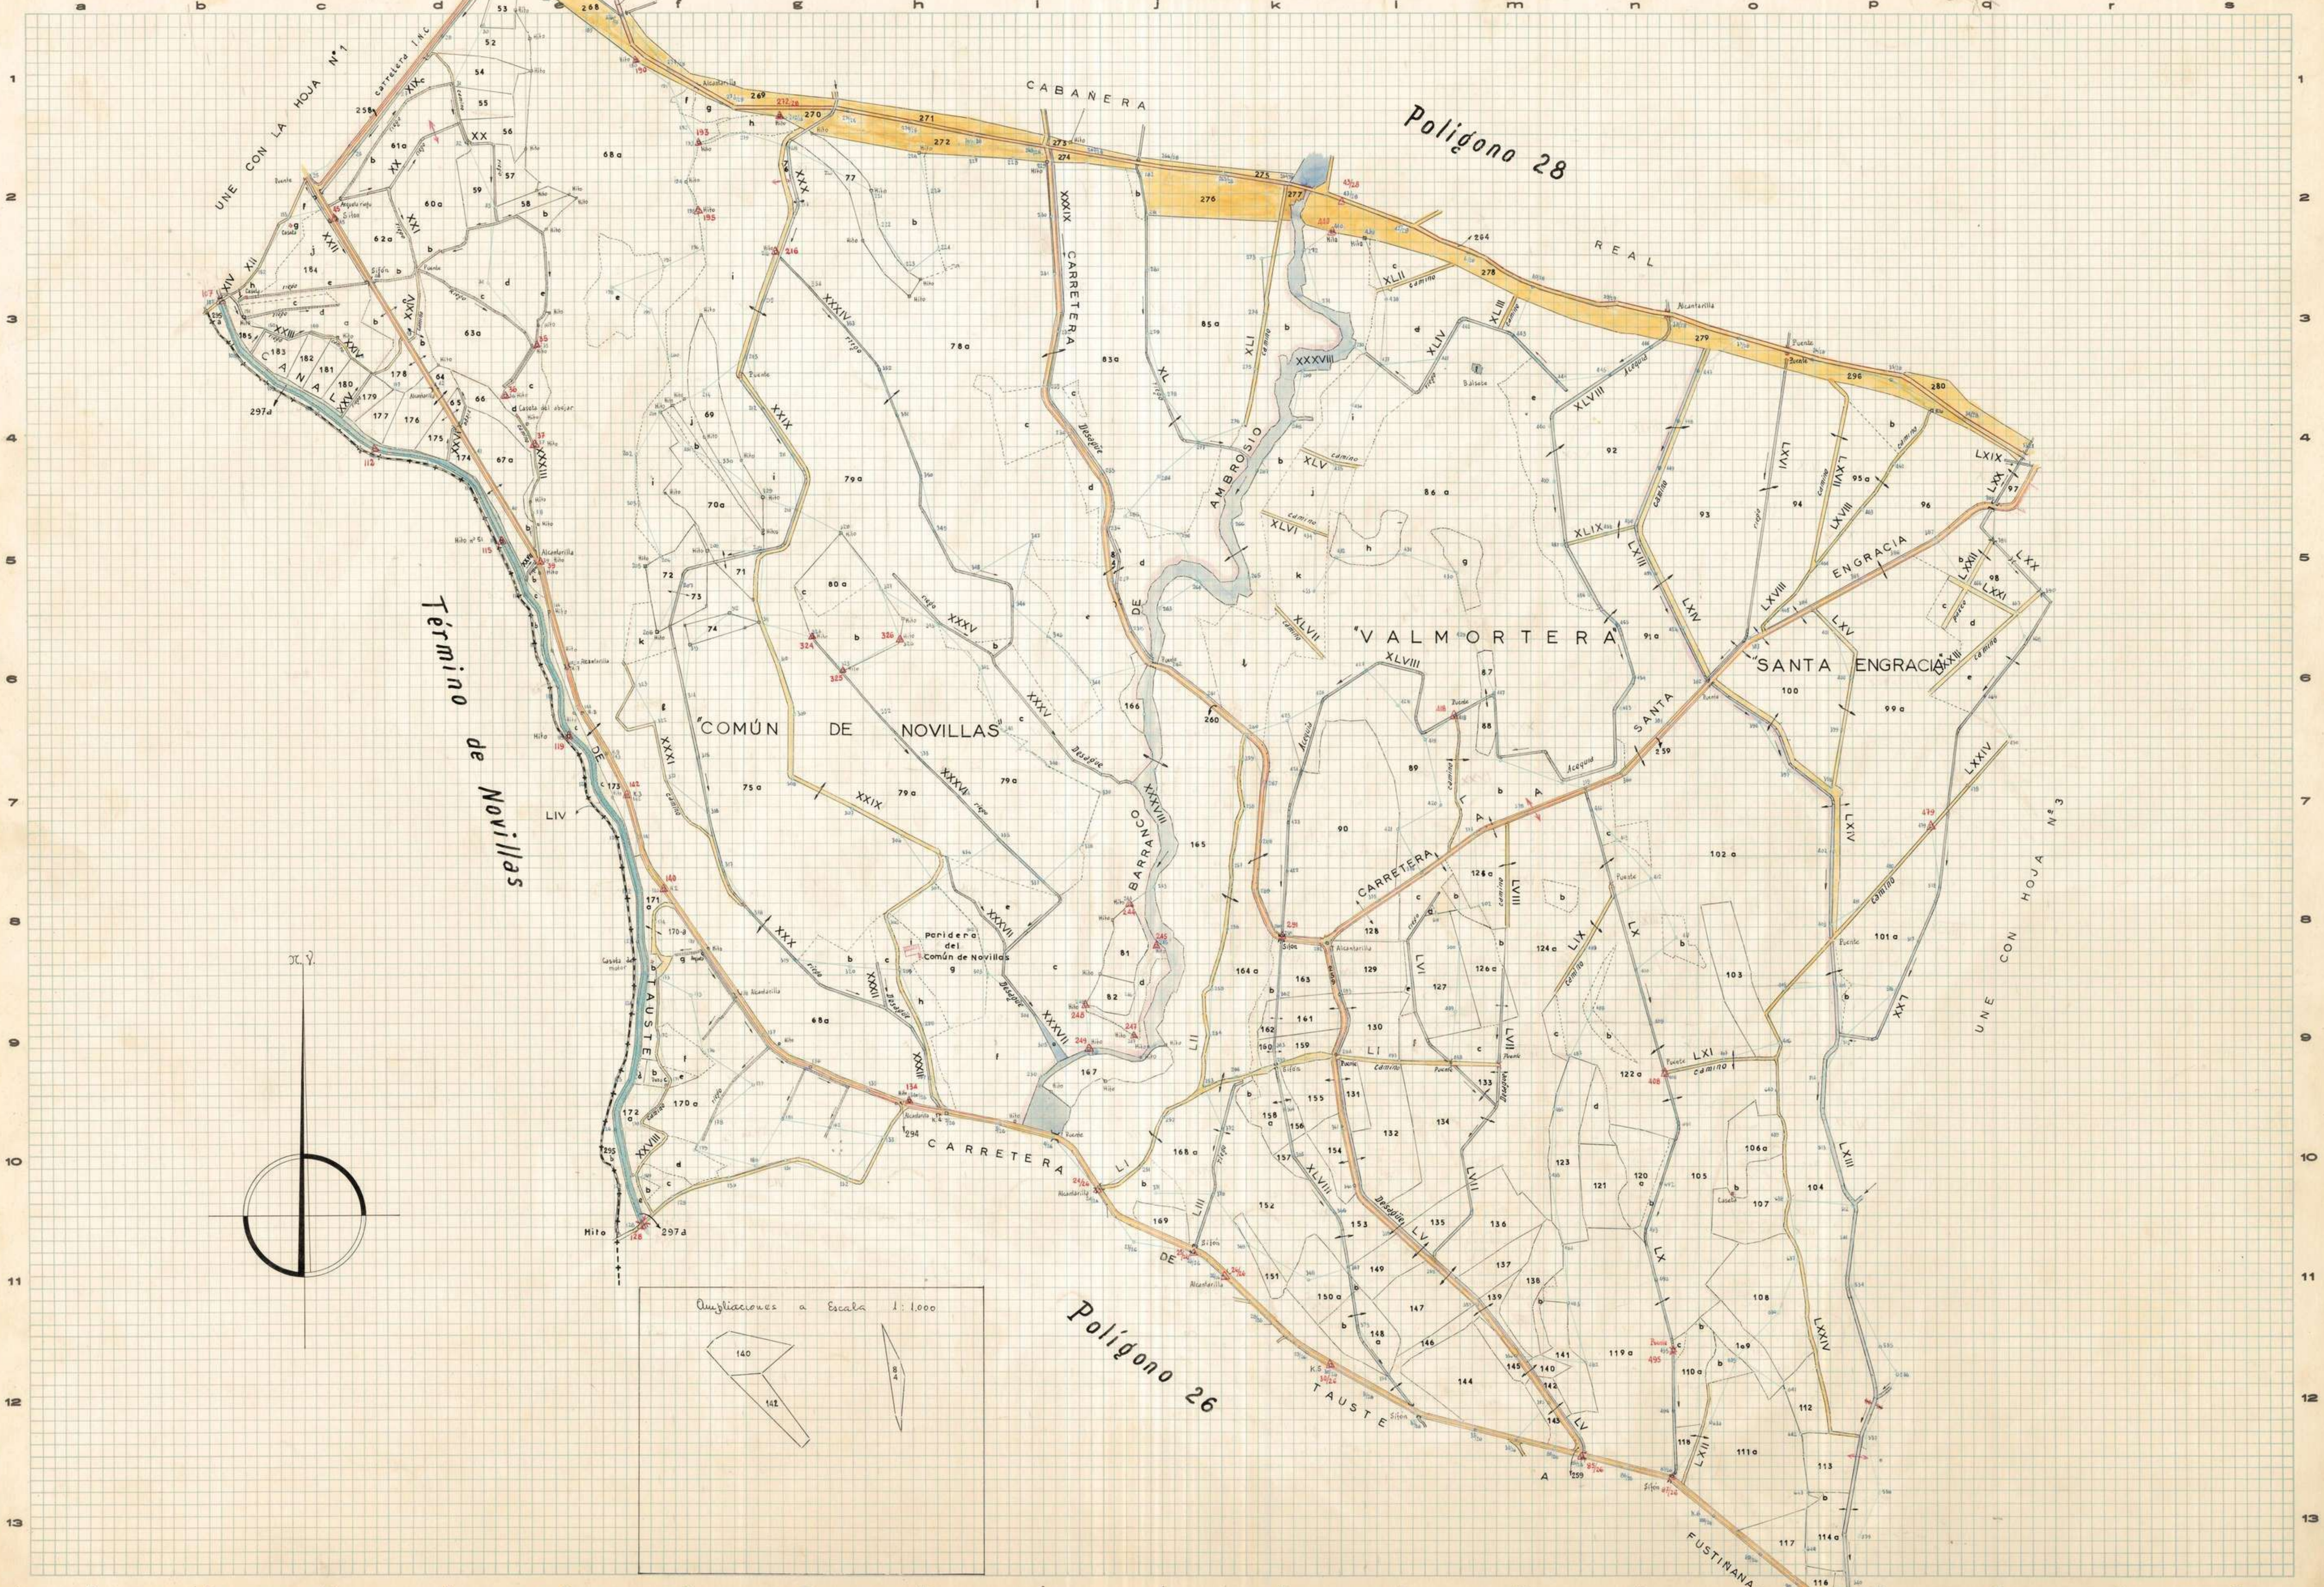

Polígono 28
CABAÑERA REAL
CARRETERA
BARRANCO DE AMBROSIO
VALMORTERA
SANTA ENGRACIA
CARRETERA DE SANTA ENGRACIA
COMÚN DE NOVILLAS
Paridera del Común de Novillas
Término de Novillas
CANAL DE TAUSTE
UNE CON LA HOJA Nº 1
UNE CON HOJA Nº 3
Polígono 26
CARRETERA DE TAUSTE A FUSTIÑANA
Ampliaciones a Escala 1:1.000
140
142
84
N.V.

_____ a _____ de _____ de 194
El Desarrollador-Revisor,

Zaragoza a de Abril de 1967
El Topógrafo Ayudante de Geografía y Catastro,

Conforme:
El Ingeniero, Jefe Provincial,

Aprobado:
El Director General

Escala 1: 5.000

C.T.P. - Modelo 21.

Provincia de Zaragoza

Partido judicial de Ejea de los Caballeros

INSTITUTO GEOGRAFICO Y CATASTRAL

MAPA NACIONAL TOPOGRÁFICO PARCELARIO

Término municipal de Tauste


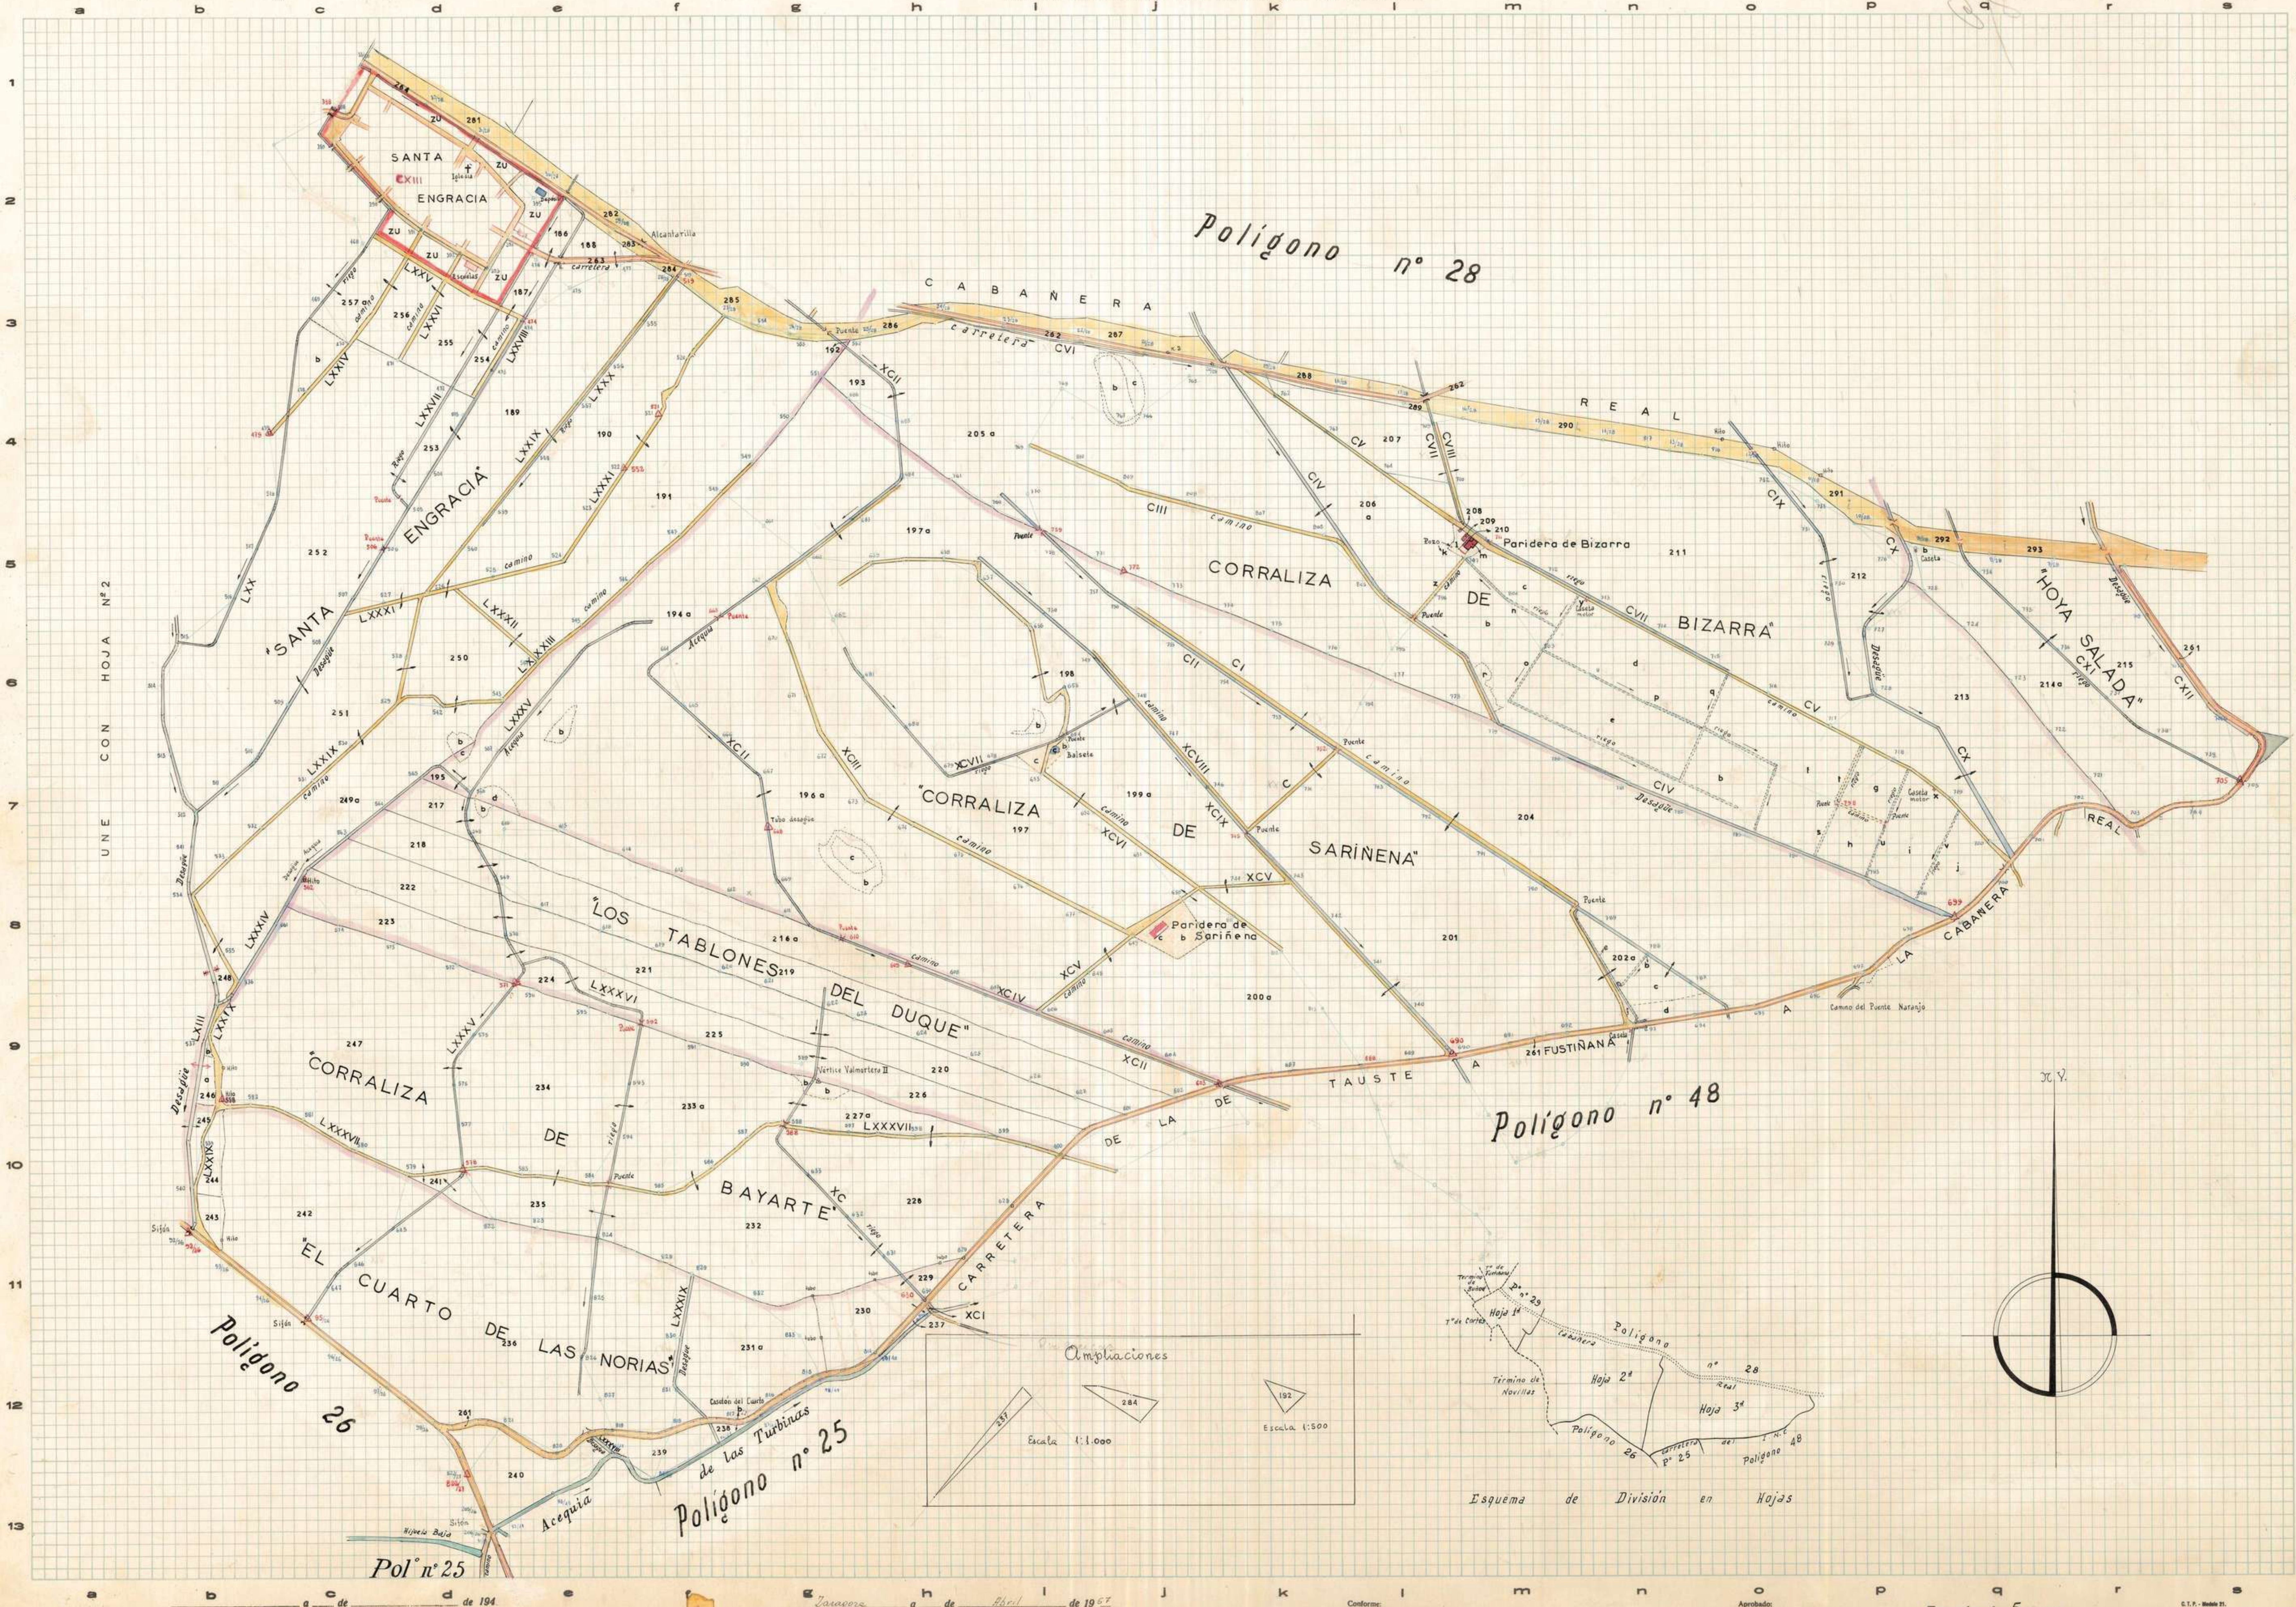

a b c d e f g h i j k l m n o p q r s
1 2 3 4 5 6 7 8 9 10 11 12 13
SANTA ENGRACIA
Iglesia
ZU
CXIII
Alcantarilla
carretera
Polígono nº 28
CABAÑERA
carretera
REAL
Puente
CVI
"SANTA ENGRACIA"
CORRALIZA DE BIZARRA"
Paridera de Bizarra
"HOYA SALADA"
"CORRALIZA DE SARIÑENA"
Paridera de Sariñena
"LOS TABLONES DEL DUQUE"
"CORRALIZA DE BAYARTE"
"EL CUARTO DE LAS NORIAS"
Vértice Valmartero II
LA CABAÑERA
REAL
Camino del Puente Naranjo
DE LA DE TAUSTE A FUSTIÑANA
CARRETERA
Polígono nº 48
Polígono 26
Polígono nº 25
Acequia de las Turbinas
Pol. nº 25
Sifón
Desagüe
Acequia
camino
riego
UNE CON HOJA Nº 2
N.V.
Ampliaciones
Escala 1:1.000
Escala 1:500
Esquema de División en Hojas
Hoja 1ª
Hoja 2ª
Hoja 3ª
Término de Novillas
Polígono nº 28
Polígono 26
Pº 25
Polígono 48

_____ a ___ de ______ de 194__

El Desarrollador-Revisor,

Zaragoza a ___ de Abril de 1967

El Topógrafo Ayudante de Geografía y Catastro,

Manuel [illegible] Casamayor

Conforme:

El Ingeniero, Jefe Provincial,

Aprobado:

El Director General

Escala 1: 5.000

C.T.P. - Modelo 21.

Provincia de ZARAGOZA
Partido judicial de EJEA DE LOS CABALLEROS

INSTITUTO GEOGRAFICO Y CATASTRAL

MAPA NACIONAL TOPOGRÁFICO PARCELARIO

Término municipal de TAUSTE

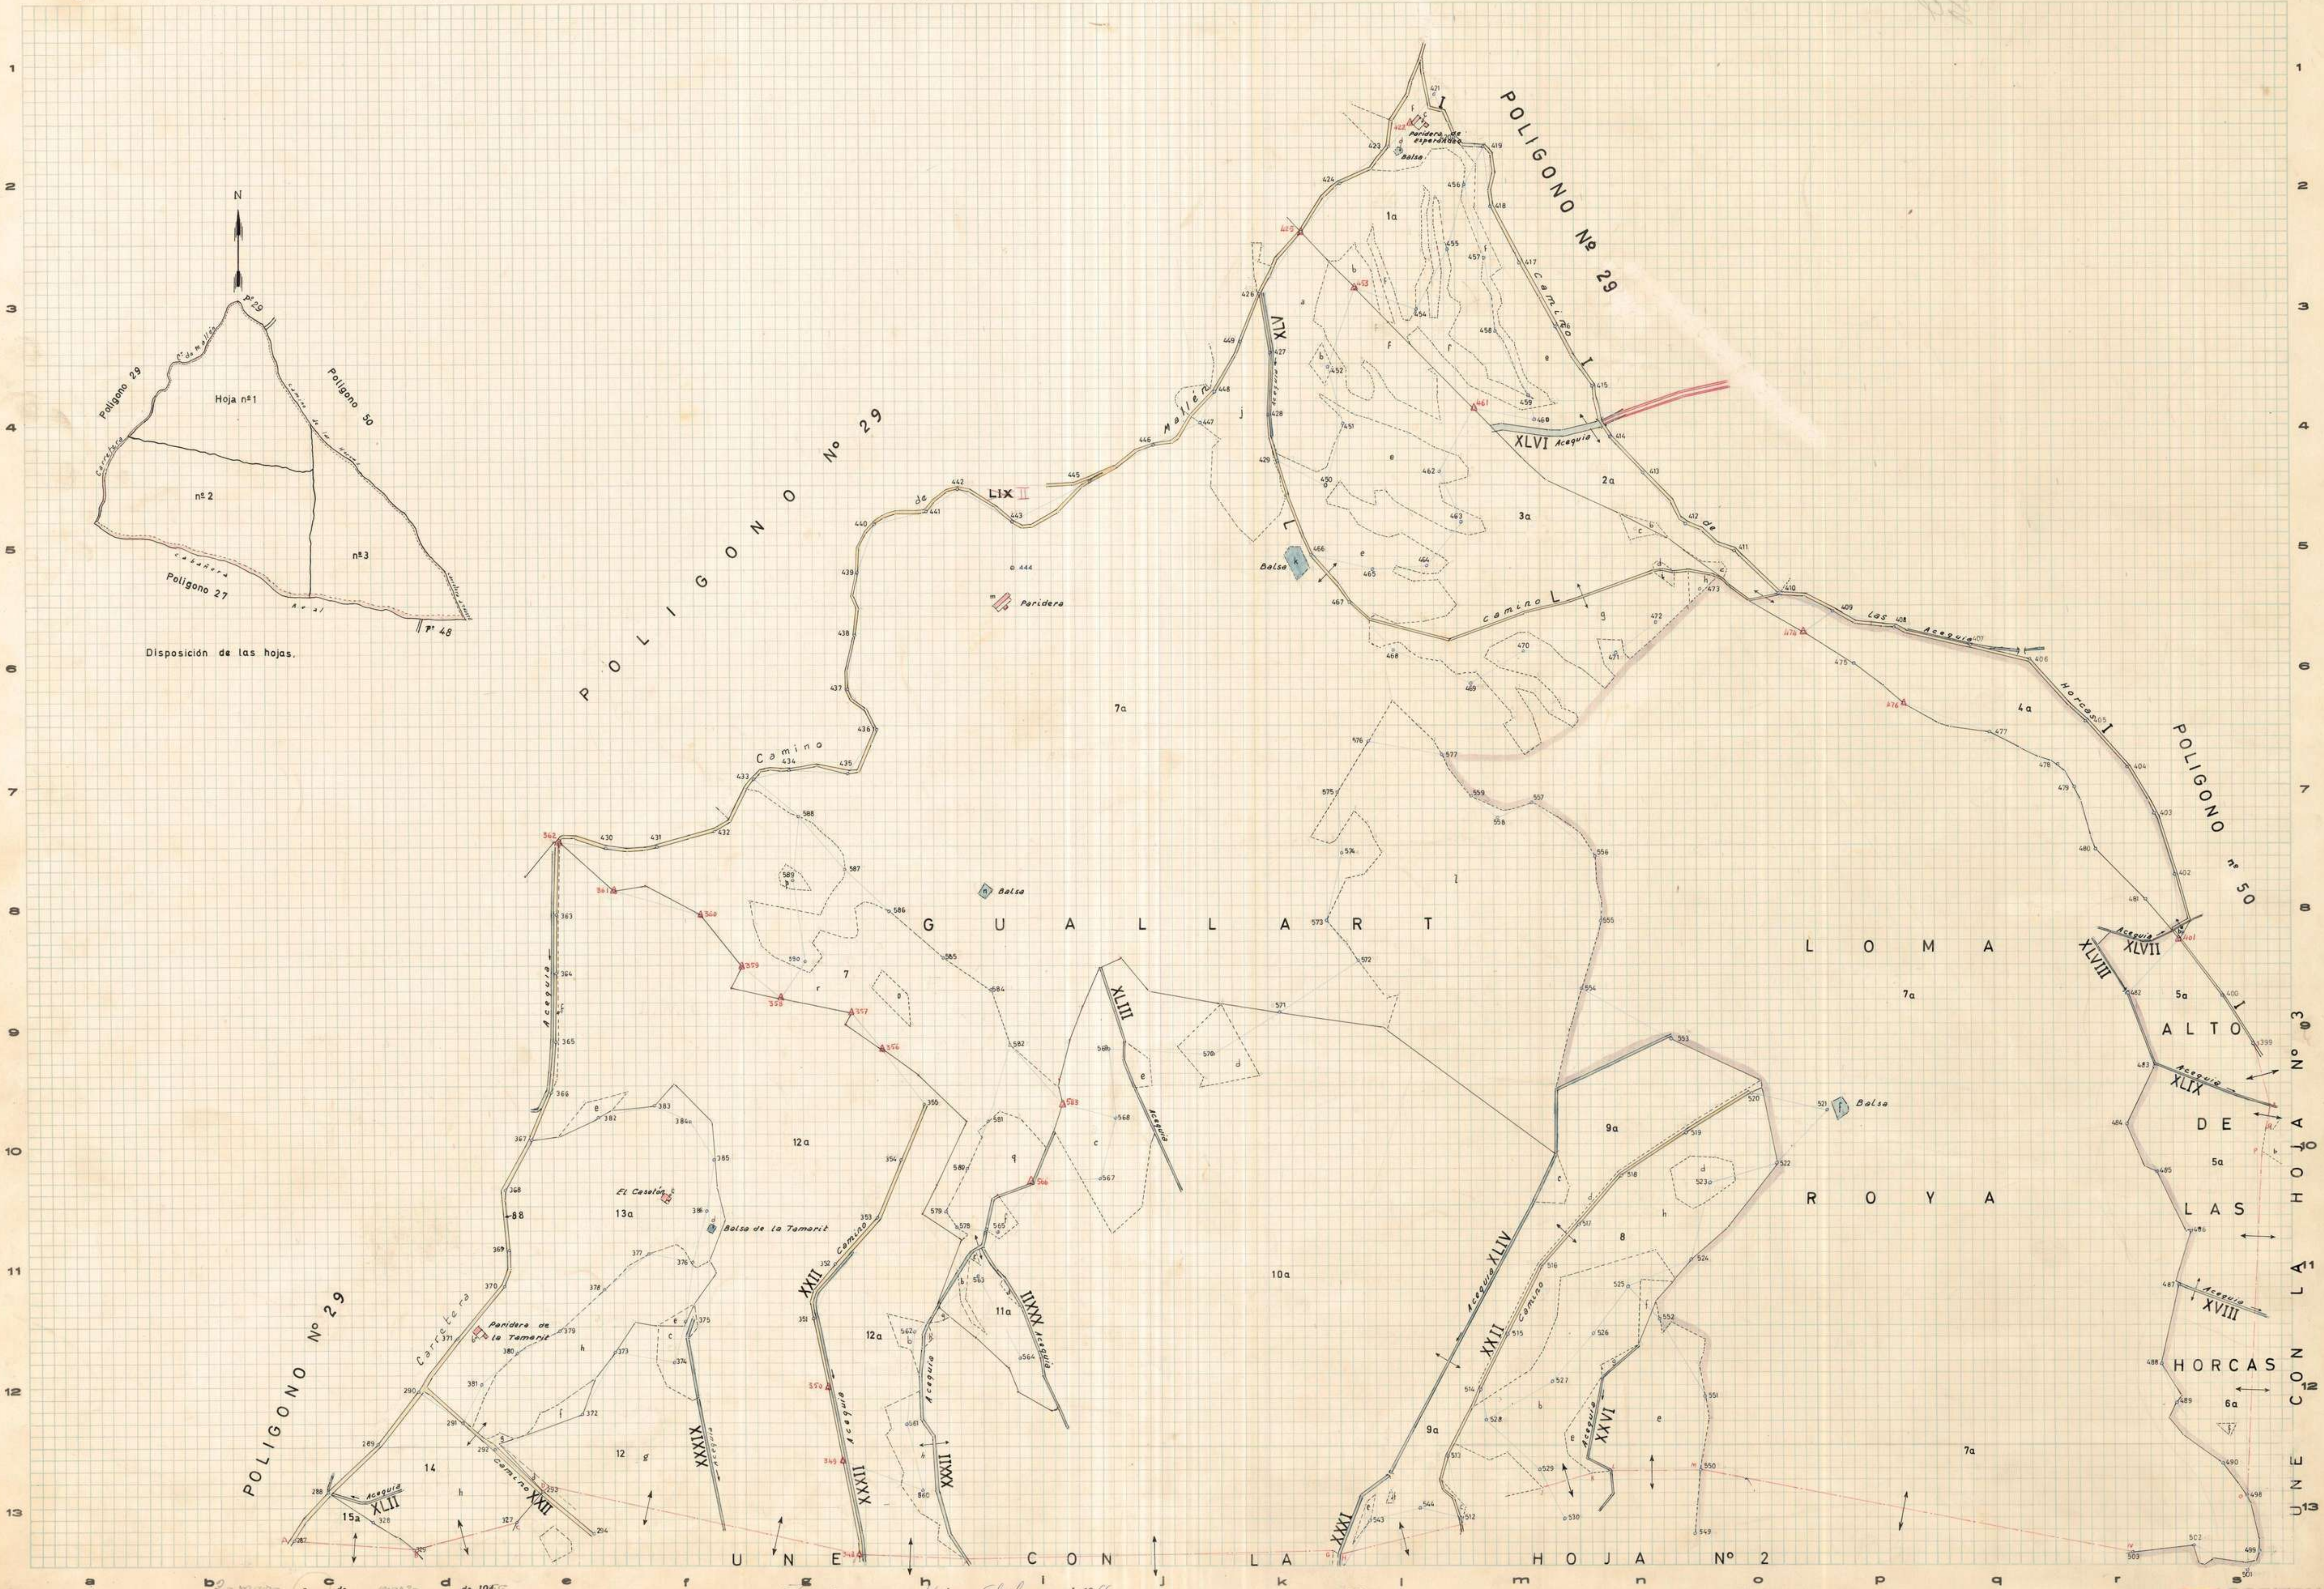

N
Hoja nº 1
nº 2
nº 3
Polígono 29
Polígono 50
Polígono 27
Pº 48
Disposición de las hojas.
POLIGONO Nº 29
POLIGONO Nº 50
UNE CON LA HOJA Nº 3
UNE CON LA HOJA Nº 2
GUALLART
LOMA DE ROYA
ALTO DE LAS HORCAS
Camino de Mallén
Camino de las Horcas
Camino L
Acequia XLVI
Acequia XLIX
Acequia XVIII
Acequia XLIV
Acequia XXVI
Acequia XLII
Carretera
Paridera de Esperándeo
Paridera
Paridera de la Tamarit
Balsa de la Tamarit
El Caselón
Balsa
a b c d e f g h i j k l m n o p q r s
1 2 3 4 5 6 7 8 9 10 11 12 13

Zaragoza a ___ de marzo de 1946
El Desarrollador-Revisor,

Zaragoza a 14 de abril de 1966
El Topógrafo Ayudante de Geografía y Catastro,
José Sánchez Gómez

Conforme:
El Ingeniero, Jefe Provincial,

Aprobado:
El Director General

Escala 1: 5.000

Provincia de ZARAGOZA
Partido judicial de EJEA DE LOS CABALLEROS

INSTITUTO GEOGRAFICO Y CATASTRAL

MAPA NACIONAL TOPOGRÁFICO PARCELARIO

Término municipal de TAUSTE

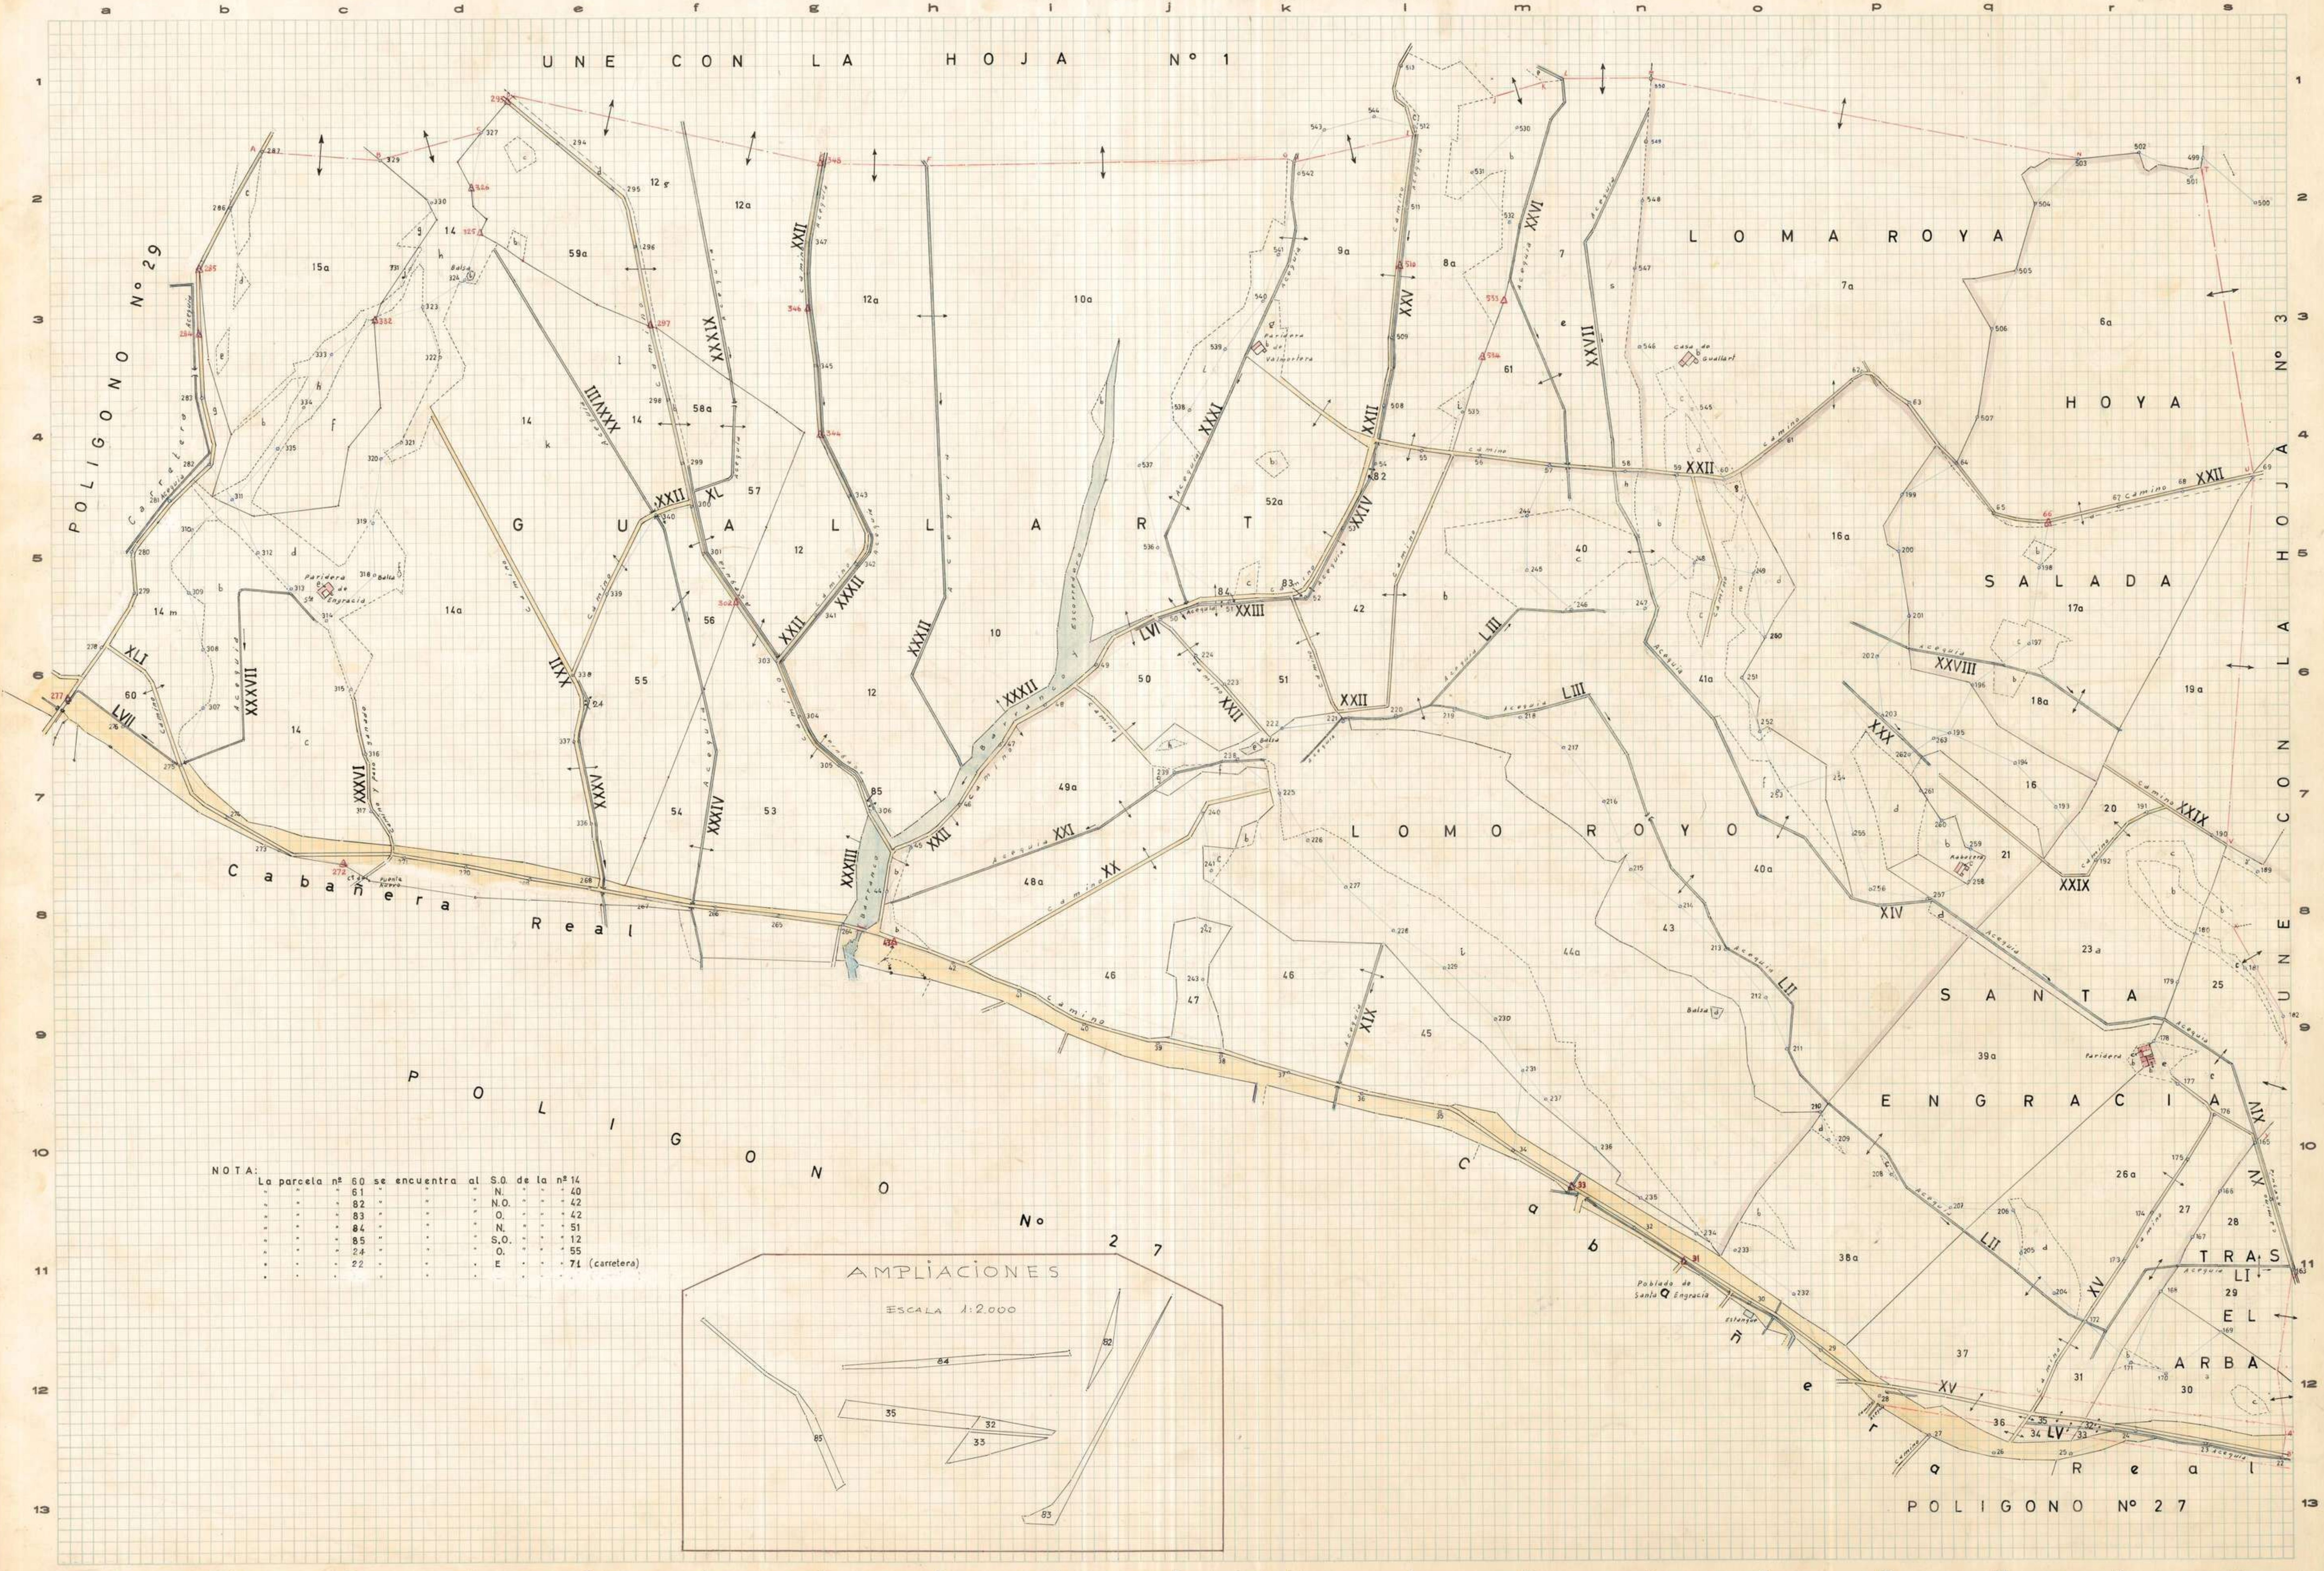
UNE CON LA HOJA Nº 1
POLIGONO Nº 29
UNE CON LA HOJA Nº 3
POLIGONO Nº 27
LOMA ROYA
HOYA SALADA
GUALLART
LOMO ROYO
SANTA ENGRACIA
TRAS EL ARBA
Cabañera Real
Paridera de Engracia
Paridera del Valmorlera
Casa de Guallart
Paridera
Poblado de Santa Engracia
AMPLIACIONES
ESCALA 1:2.000

NOTA:

La parcela nº 60 se encuentra al S.O. de la nº 14
" " " 61 " " " N. " " " 40
" " " 82 " " " N.O. " " " 42
" " " 83 " " " O. " " " 42
" " " 84 " " " N. " " " 51
" " " 85 " " " S.O. " " " 12
" " " 24 " " " O. " " " 55
" " " 22 " " " E " " " 71 (carretera)

Zaragoza a ___ de [illegible] de 194

El Desarrollador-Revisor,

Zaragoza a 14 de Abril de 1966

El Topógrafo Ayudante de Geografía y Catastro,

José Paudes Gómez

Conforme:
El Ingeniero, Jefe Provincial,

Aprobado:
El Director General

Escala 1:5.000

Provincia de ZARAGOZA
Partido judicial de EJEA DE LOS CABALLEROS

INSTITUTO GEOGRAFICO Y CATASTRAL

MAPA NACIONAL TOPOGRÁFICO PARCELARIO

Término municipal de TAUSTE

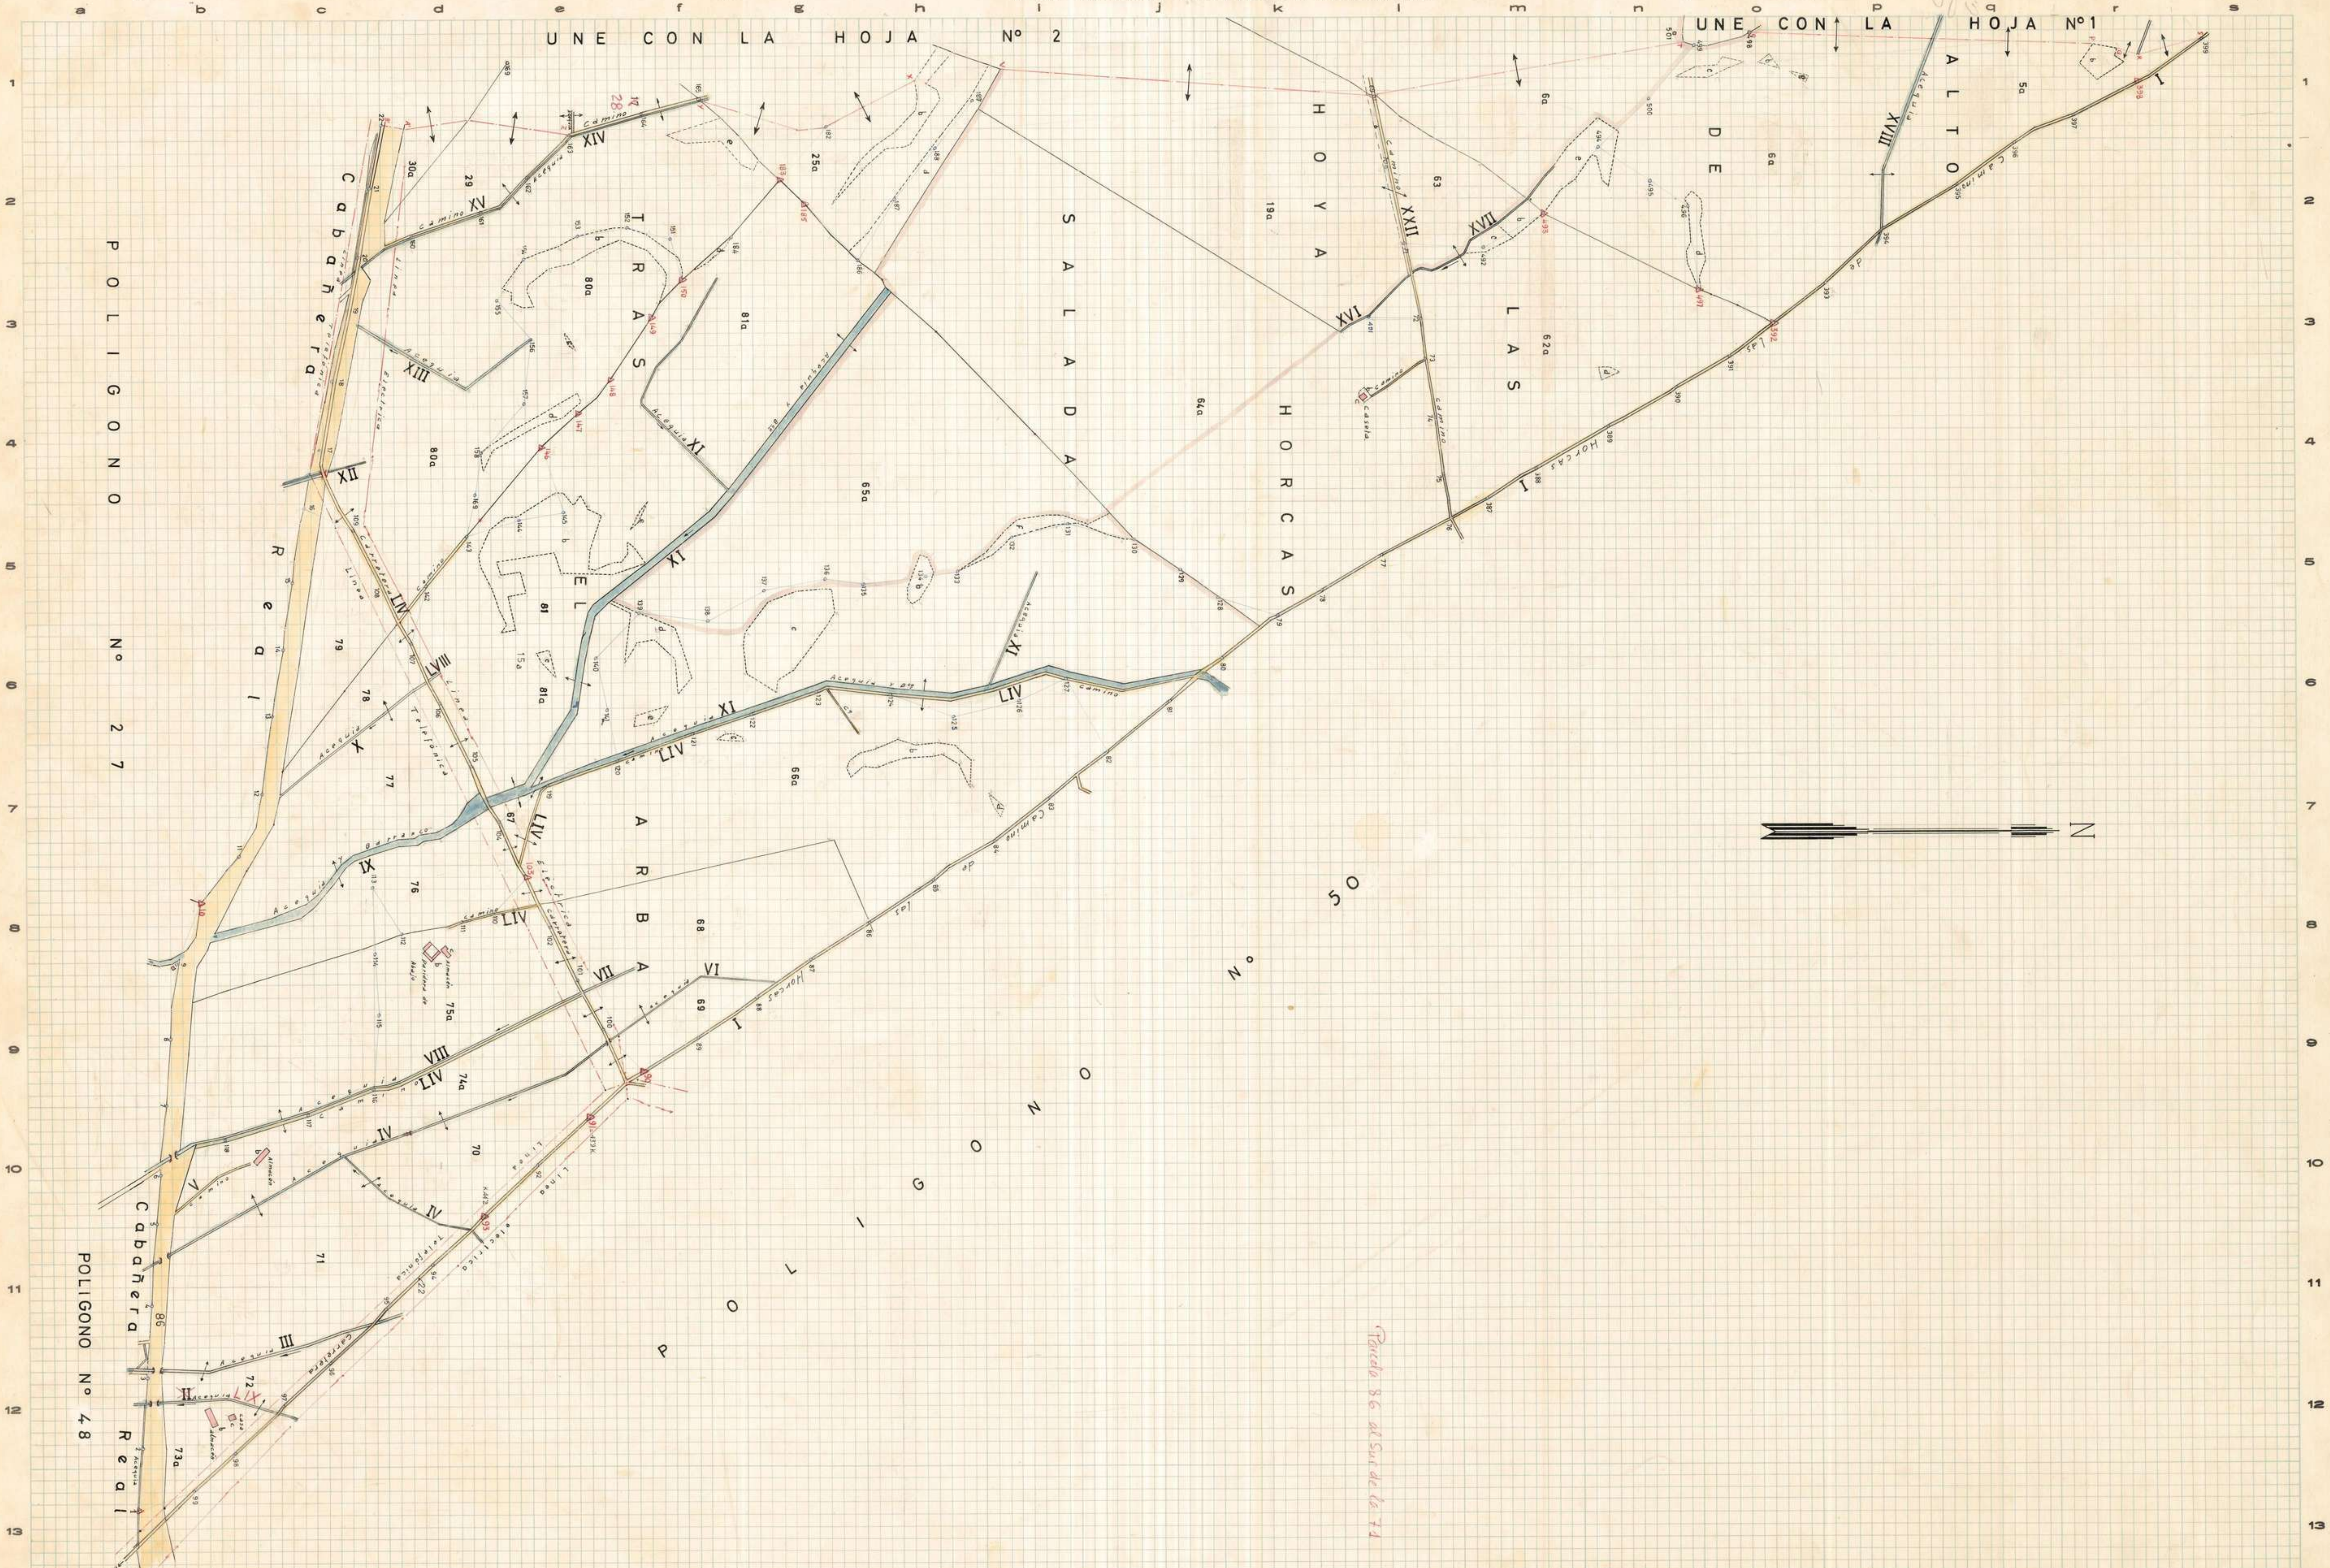
UNE CON LA HOJA Nº 2
UNE CON LA HOJA Nº 1
POLIGONO Nº 27
POLIGONO Nº 48
POLIGONO Nº 50
Cabañera Real
TRAS EL ARBA
SALADA
HOYA HORCAS
HOYA DE LAS HORCAS
ALTO
Camino de Horcas
Acequia
Barranco
Linea Electrica
Caseta
Almacén
Pº nº 31
N
Parcela 86 al Sur de la 71
a b c d e f g h i j k l m n o p q r s
1 2 3 4 5 6 7 8 9 10 11 12 13

Zaragoza a de Marzo de 1965
El Desarrollador-Revisor,
José Recuenco

Zaragoza a 24 de abril de 1966
El Topógrafo Ayudante de Geografía y Catastro,
José Sánchez

Conforme:
El Ingeniero, Jefe Provincial,

Aprobado:
El Director General

Escala 1:5.000

C. T. P. - Modelo 21.

Provincia de ZARAGOZA
Partido judicial de EJEA DE LOS CABALLEROS

INSTITUTO GEOGRAFICO Y CATASTRAL

MAPA NACIONAL TOPOGRAFICO PARCELARIO

Término municipal de TAUSTE
Polígono núm. 29 - hoja 1

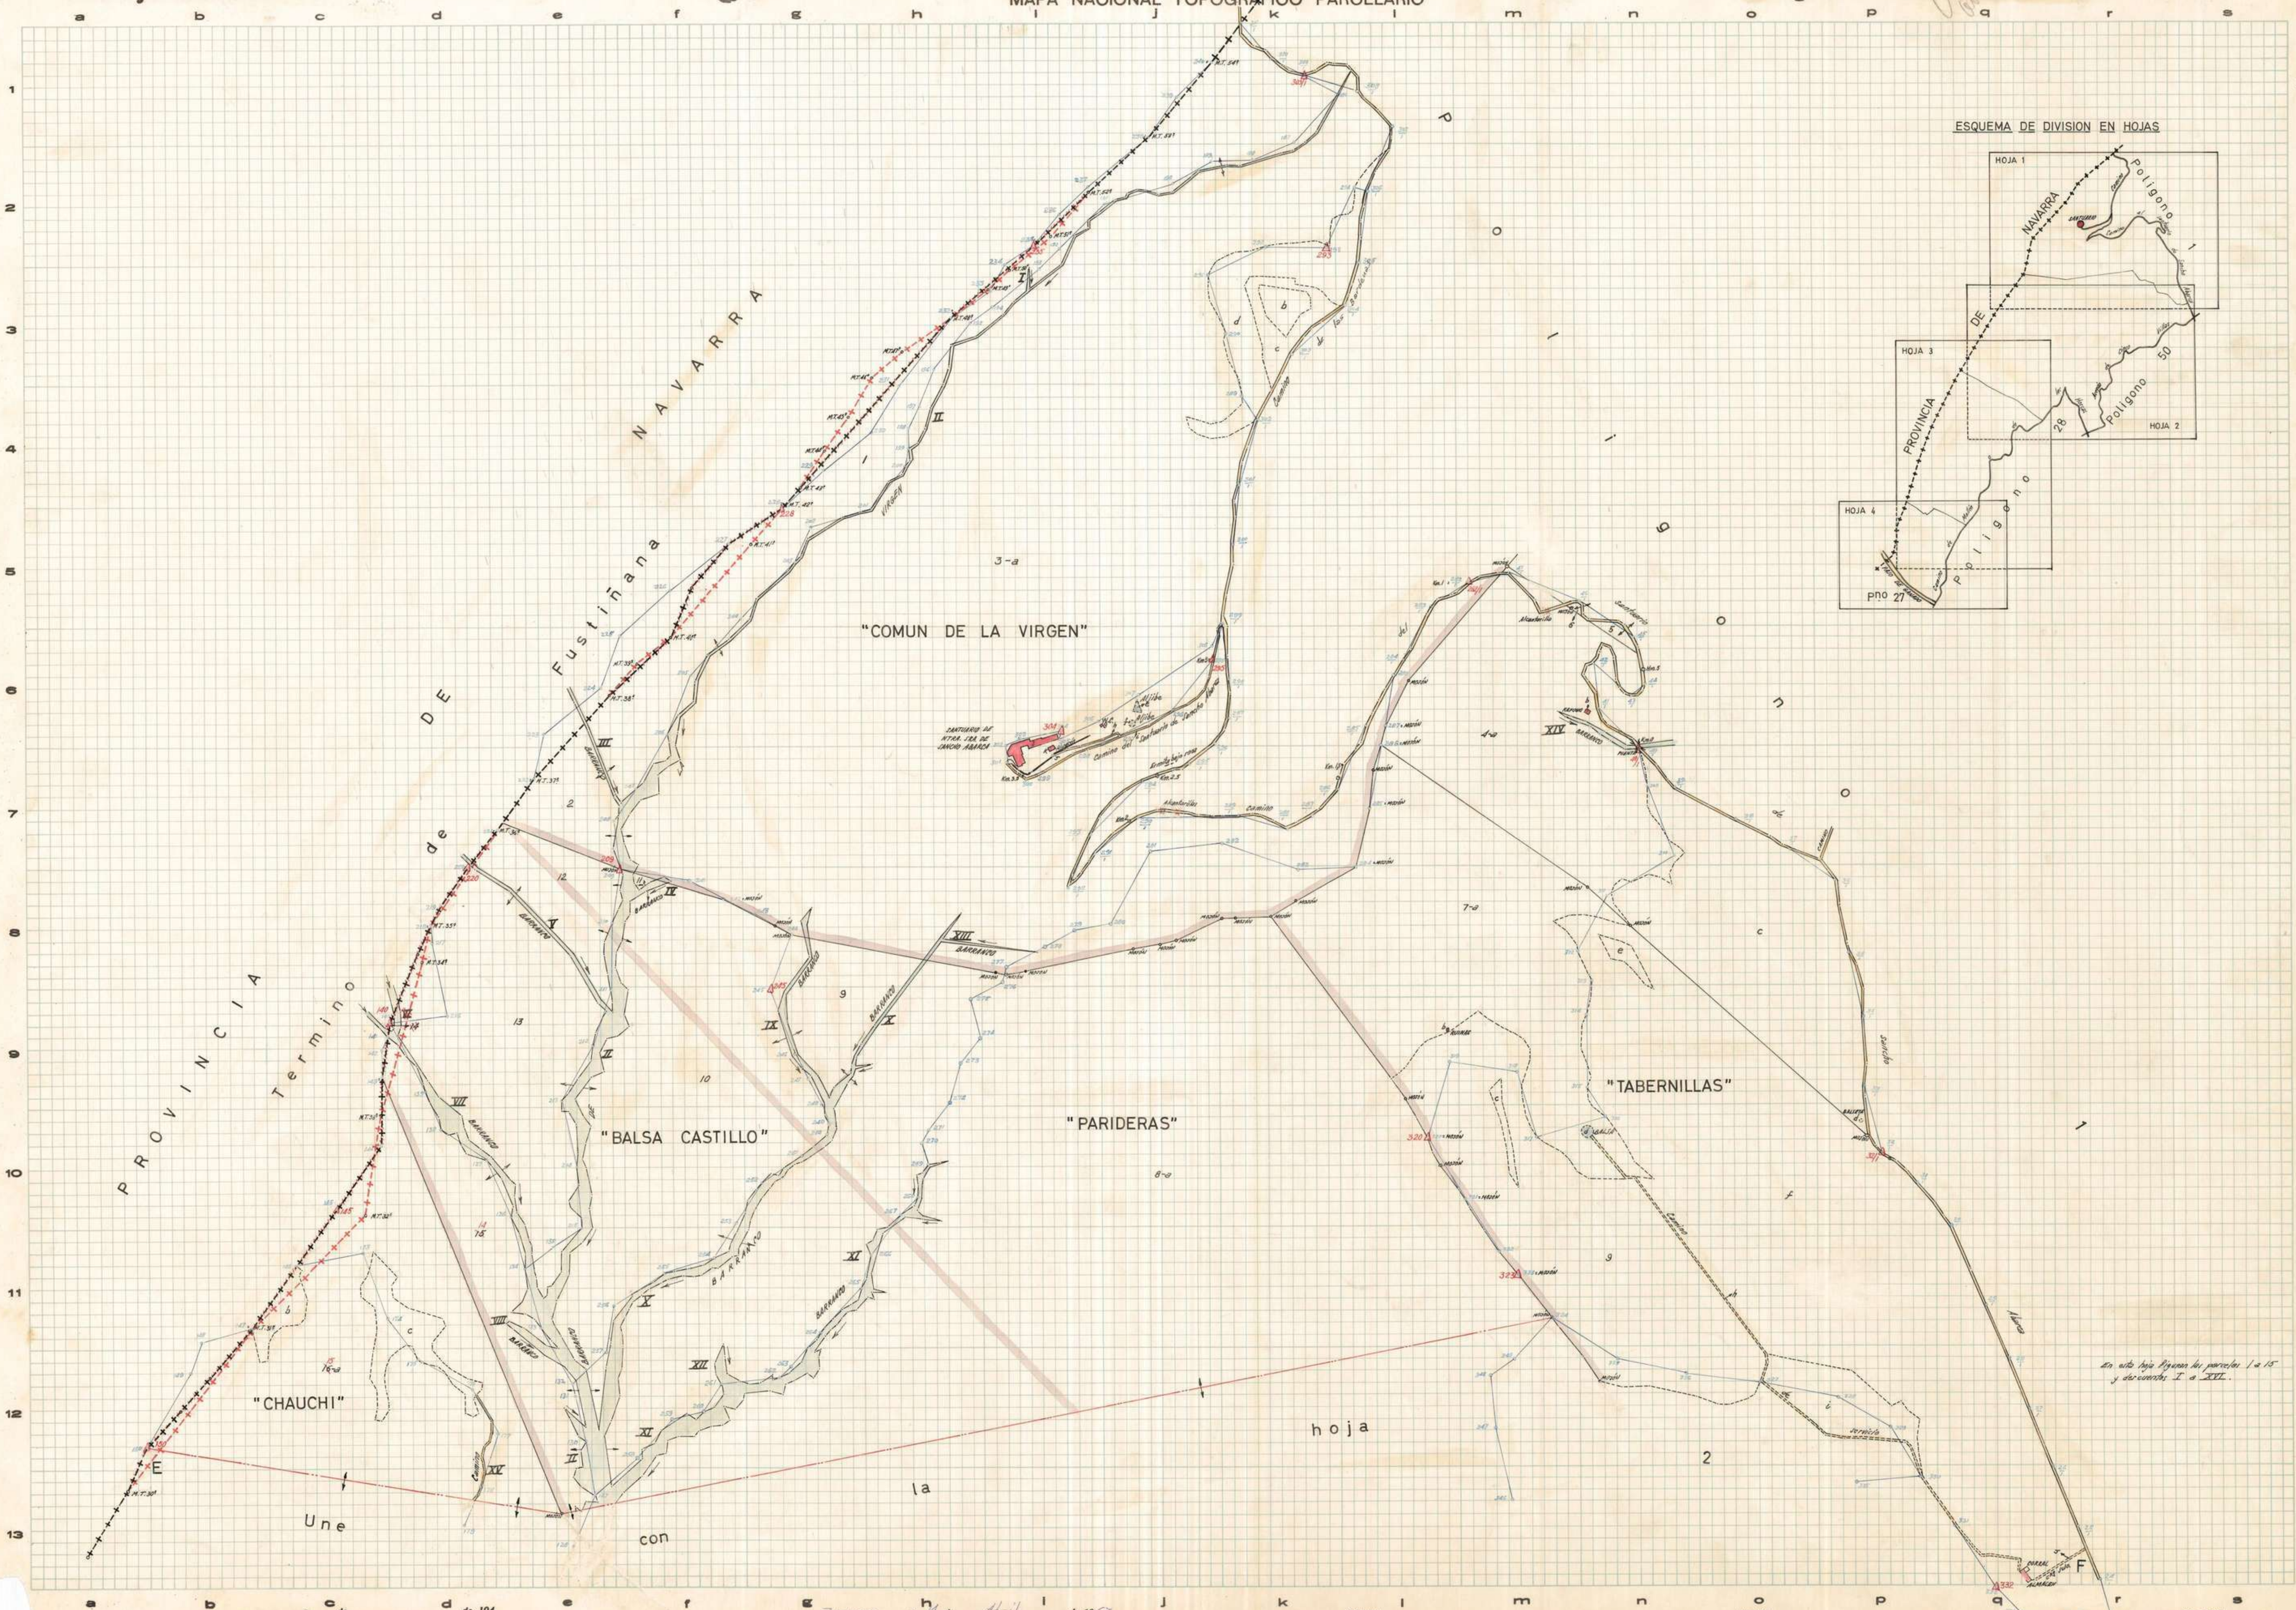

a b c d e f g h i j k l m n o p q r s
1 2 3 4 5 6 7 8 9 10 11 12 13
PROVINCIA DE NAVARRA
Termino de Fustiñana
Polígono 1
"COMUN DE LA VIRGEN"
3-a
SANTUARIO DE NTRA. SRA. DE SANCHO ABARCA
Camino del Santuario de Sancho Abarca
"BALSA CASTILLO"
"PARIDERAS"
"TABERNILLAS"
"CHAUCHI"
BARRANCO
Une con la hoja 2
E
F
CORRAL
ESQUEMA DE DIVISION EN HOJAS
HOJA 1
HOJA 2
HOJA 3
HOJA 4
PROVINCIA DE NAVARRA
Polígono 1
Polígono 50
Polígono 28
pno 27
SANTUARIO

En esta hoja figuran las parcelas 1 a 15 y descuentos I a XVI.

_______ a ___ de _______ de 194
El Desarrollador-Revisor,

Zaragoza a 14 de Abril de 1957
El Topógrafo Ayudante de Geografía y Catastro,
C. Ávila

Conforme:
El Ingeniero, Jefe Provincial,

Aprobado:
El Director General

Escala 1:5.000

C.T.P. - Modelo 21.

Provincia de ZARAGOZA
Partido judicial de EJEA DE LOS CABALLEROS

INSTITUTO GEOGRAFICO Y CATASTRAL

MAPA NACIONAL TOPOGRÁFICO PARCELARIO

Término municipal de TAUSTE
Polígono núm. 29 - hoja 2

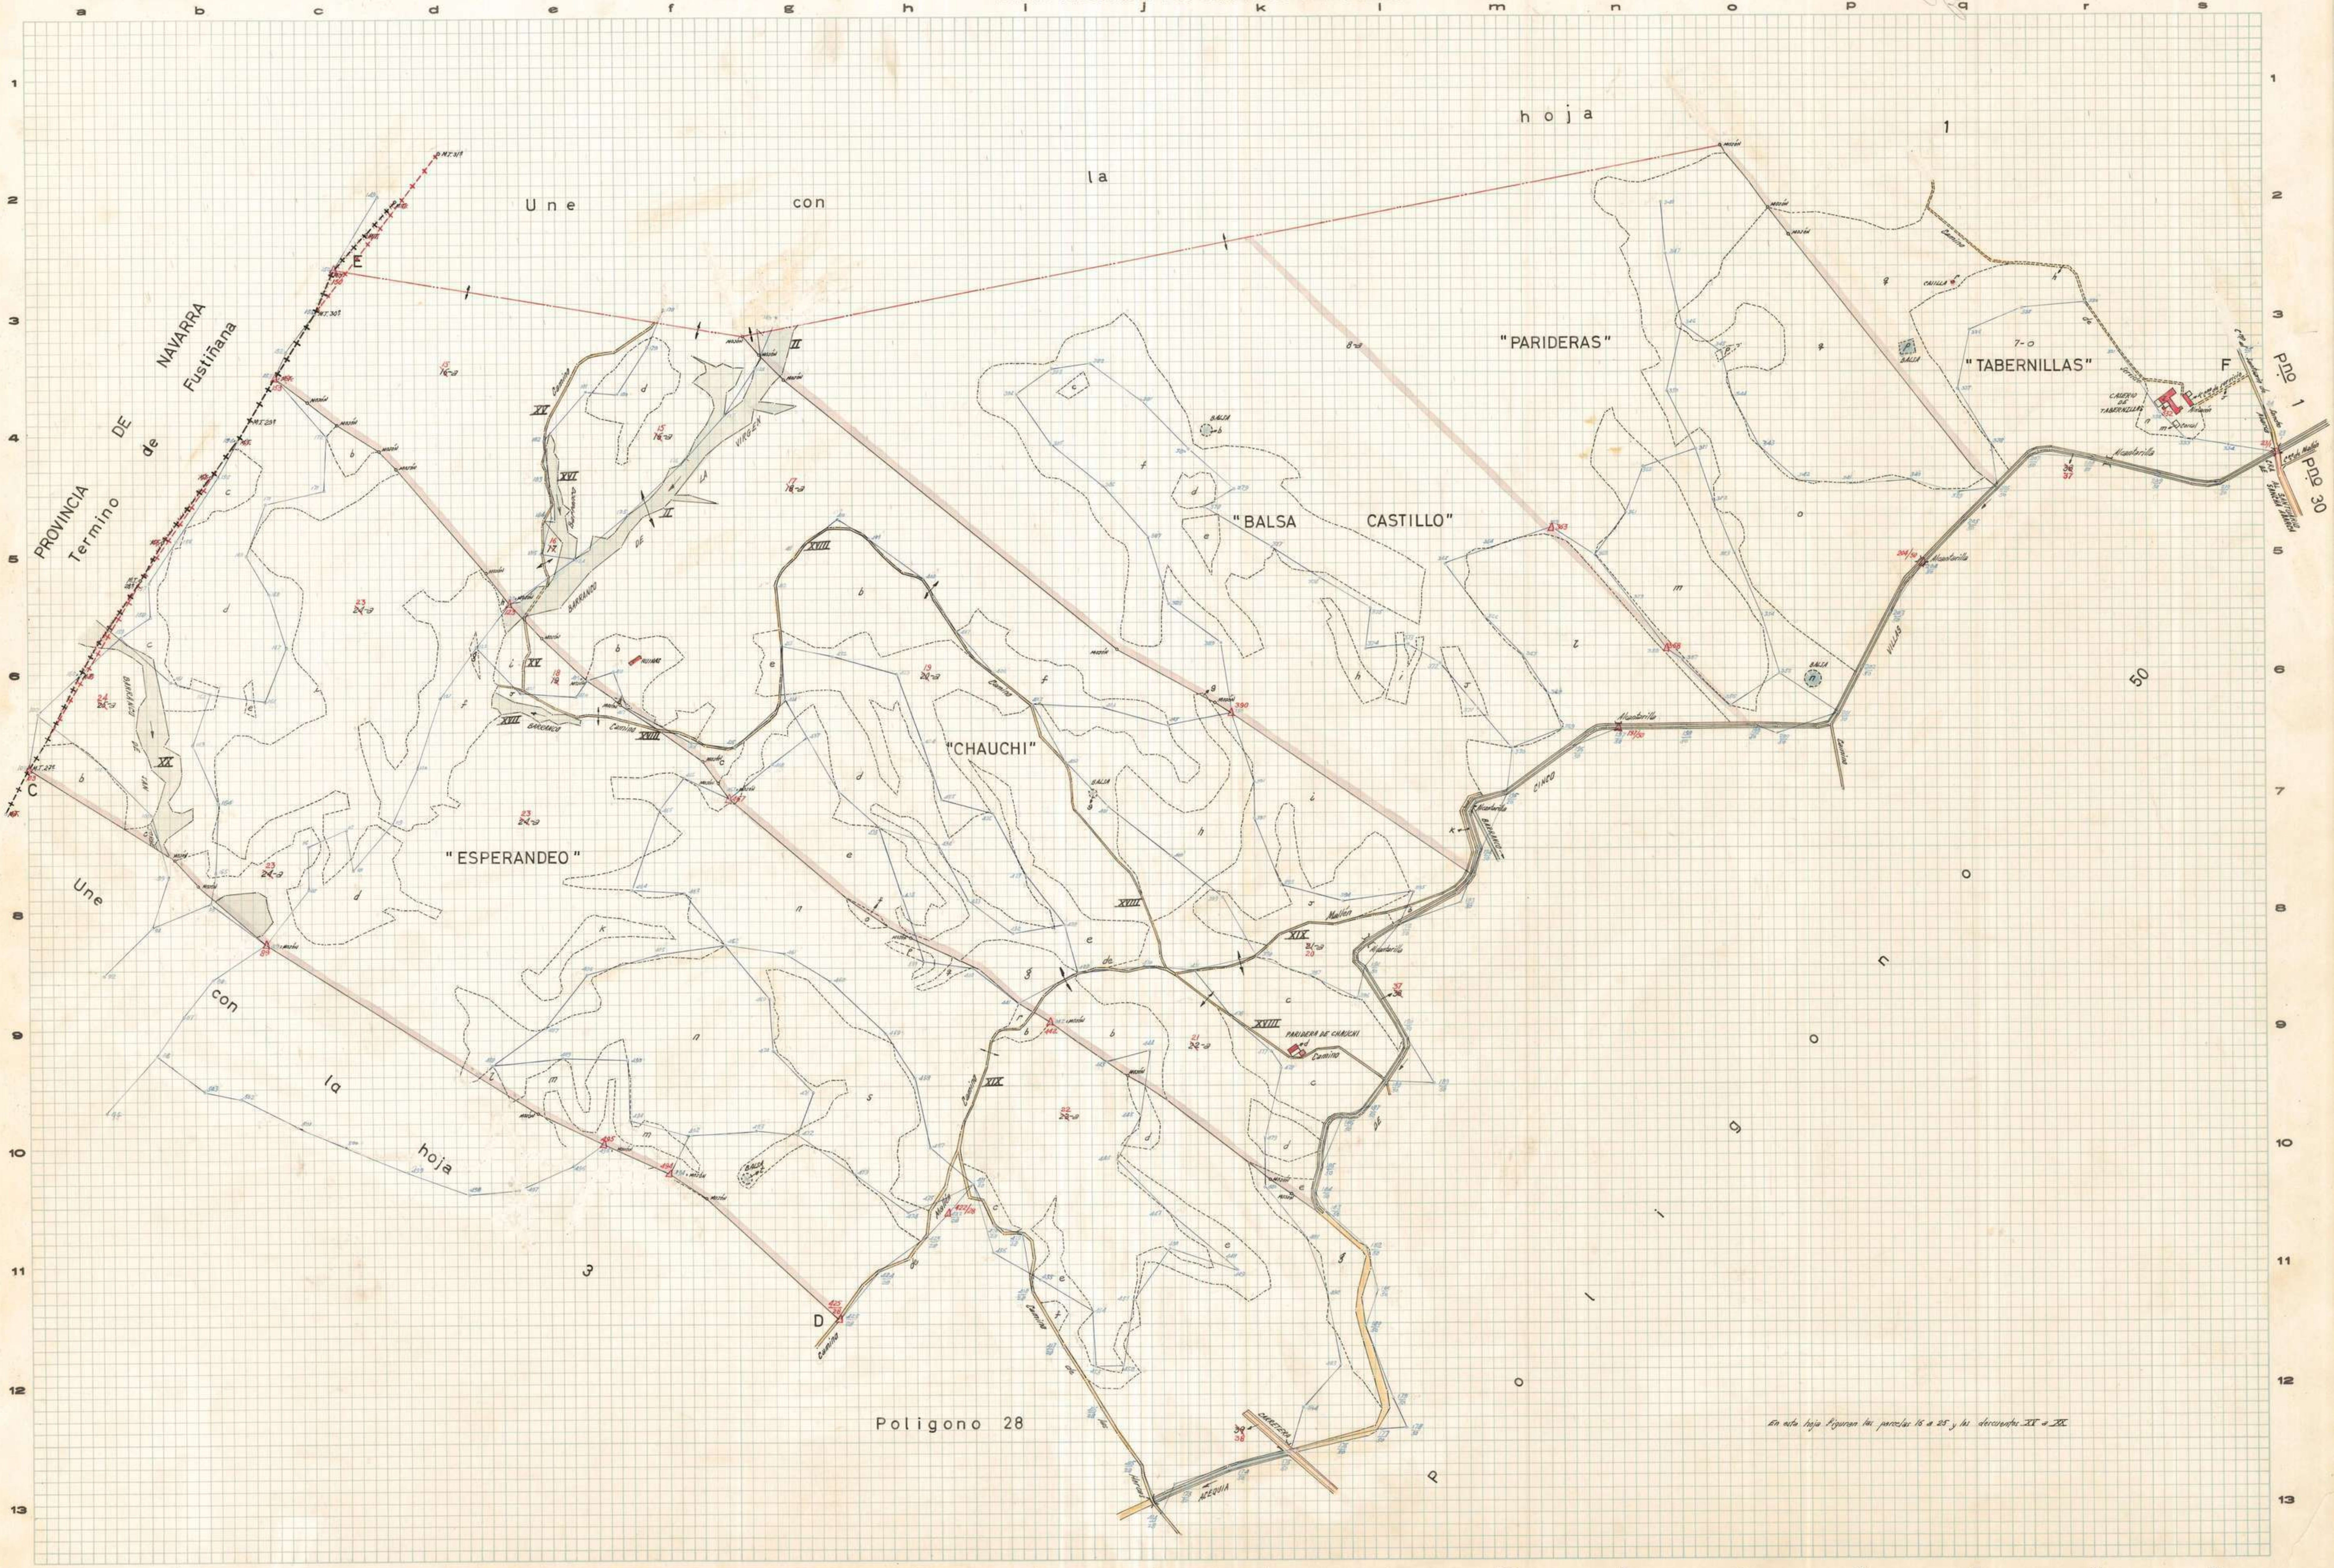

a b c d e f g h i j k l m n o p q r s
1 2 3 4 5 6 7 8 9 10 11 12 13
Une con la hoja 1
Une con la hoja 3
PROVINCIA DE NAVARRA
Termino de Fustiñana
"PARIDERAS"
"TABERNILLAS"
CASERIO DE TABERNILLAS
"BALSA CASTILLO"
"CHAUCHI"
"ESPERANDEO"
PARIDERA DE CHAUCHI
BARRANCO DE LA VIRGEN
BALSA
Camino
Acequia
CARRETERA
Alcantarilla
Pno 1
Pno 30
Poligono 28
P o l i g o n o 50
C
D
E
F

En esta hoja figuran las parcelas 16 a 25 y los descuentos XV a XX

_______ a ___ de ________ de 194
El Desarrollador-Revisor,

Zaragoza a 14 de Abril de 1967
El Topógrafo Ayudante de Geografía y Catastro,
C. Aula

Conforme:
El Ingeniero, Jefe Provincial,

Aprobado:
El Director General

Escala 1: 5.000

C.T.P. - Modelo 21.

Provincia de ZARAGOZA
Partido judicial de EJEA DE LOS CABALLEROS

INSTITUTO GEOGRAFICO Y CATASTRAL

MAPA NACIONAL TOPOGRÁFICO PARCELARIO

Término municipal de TAUSTE
Polígono núm. 29 - hoja 3

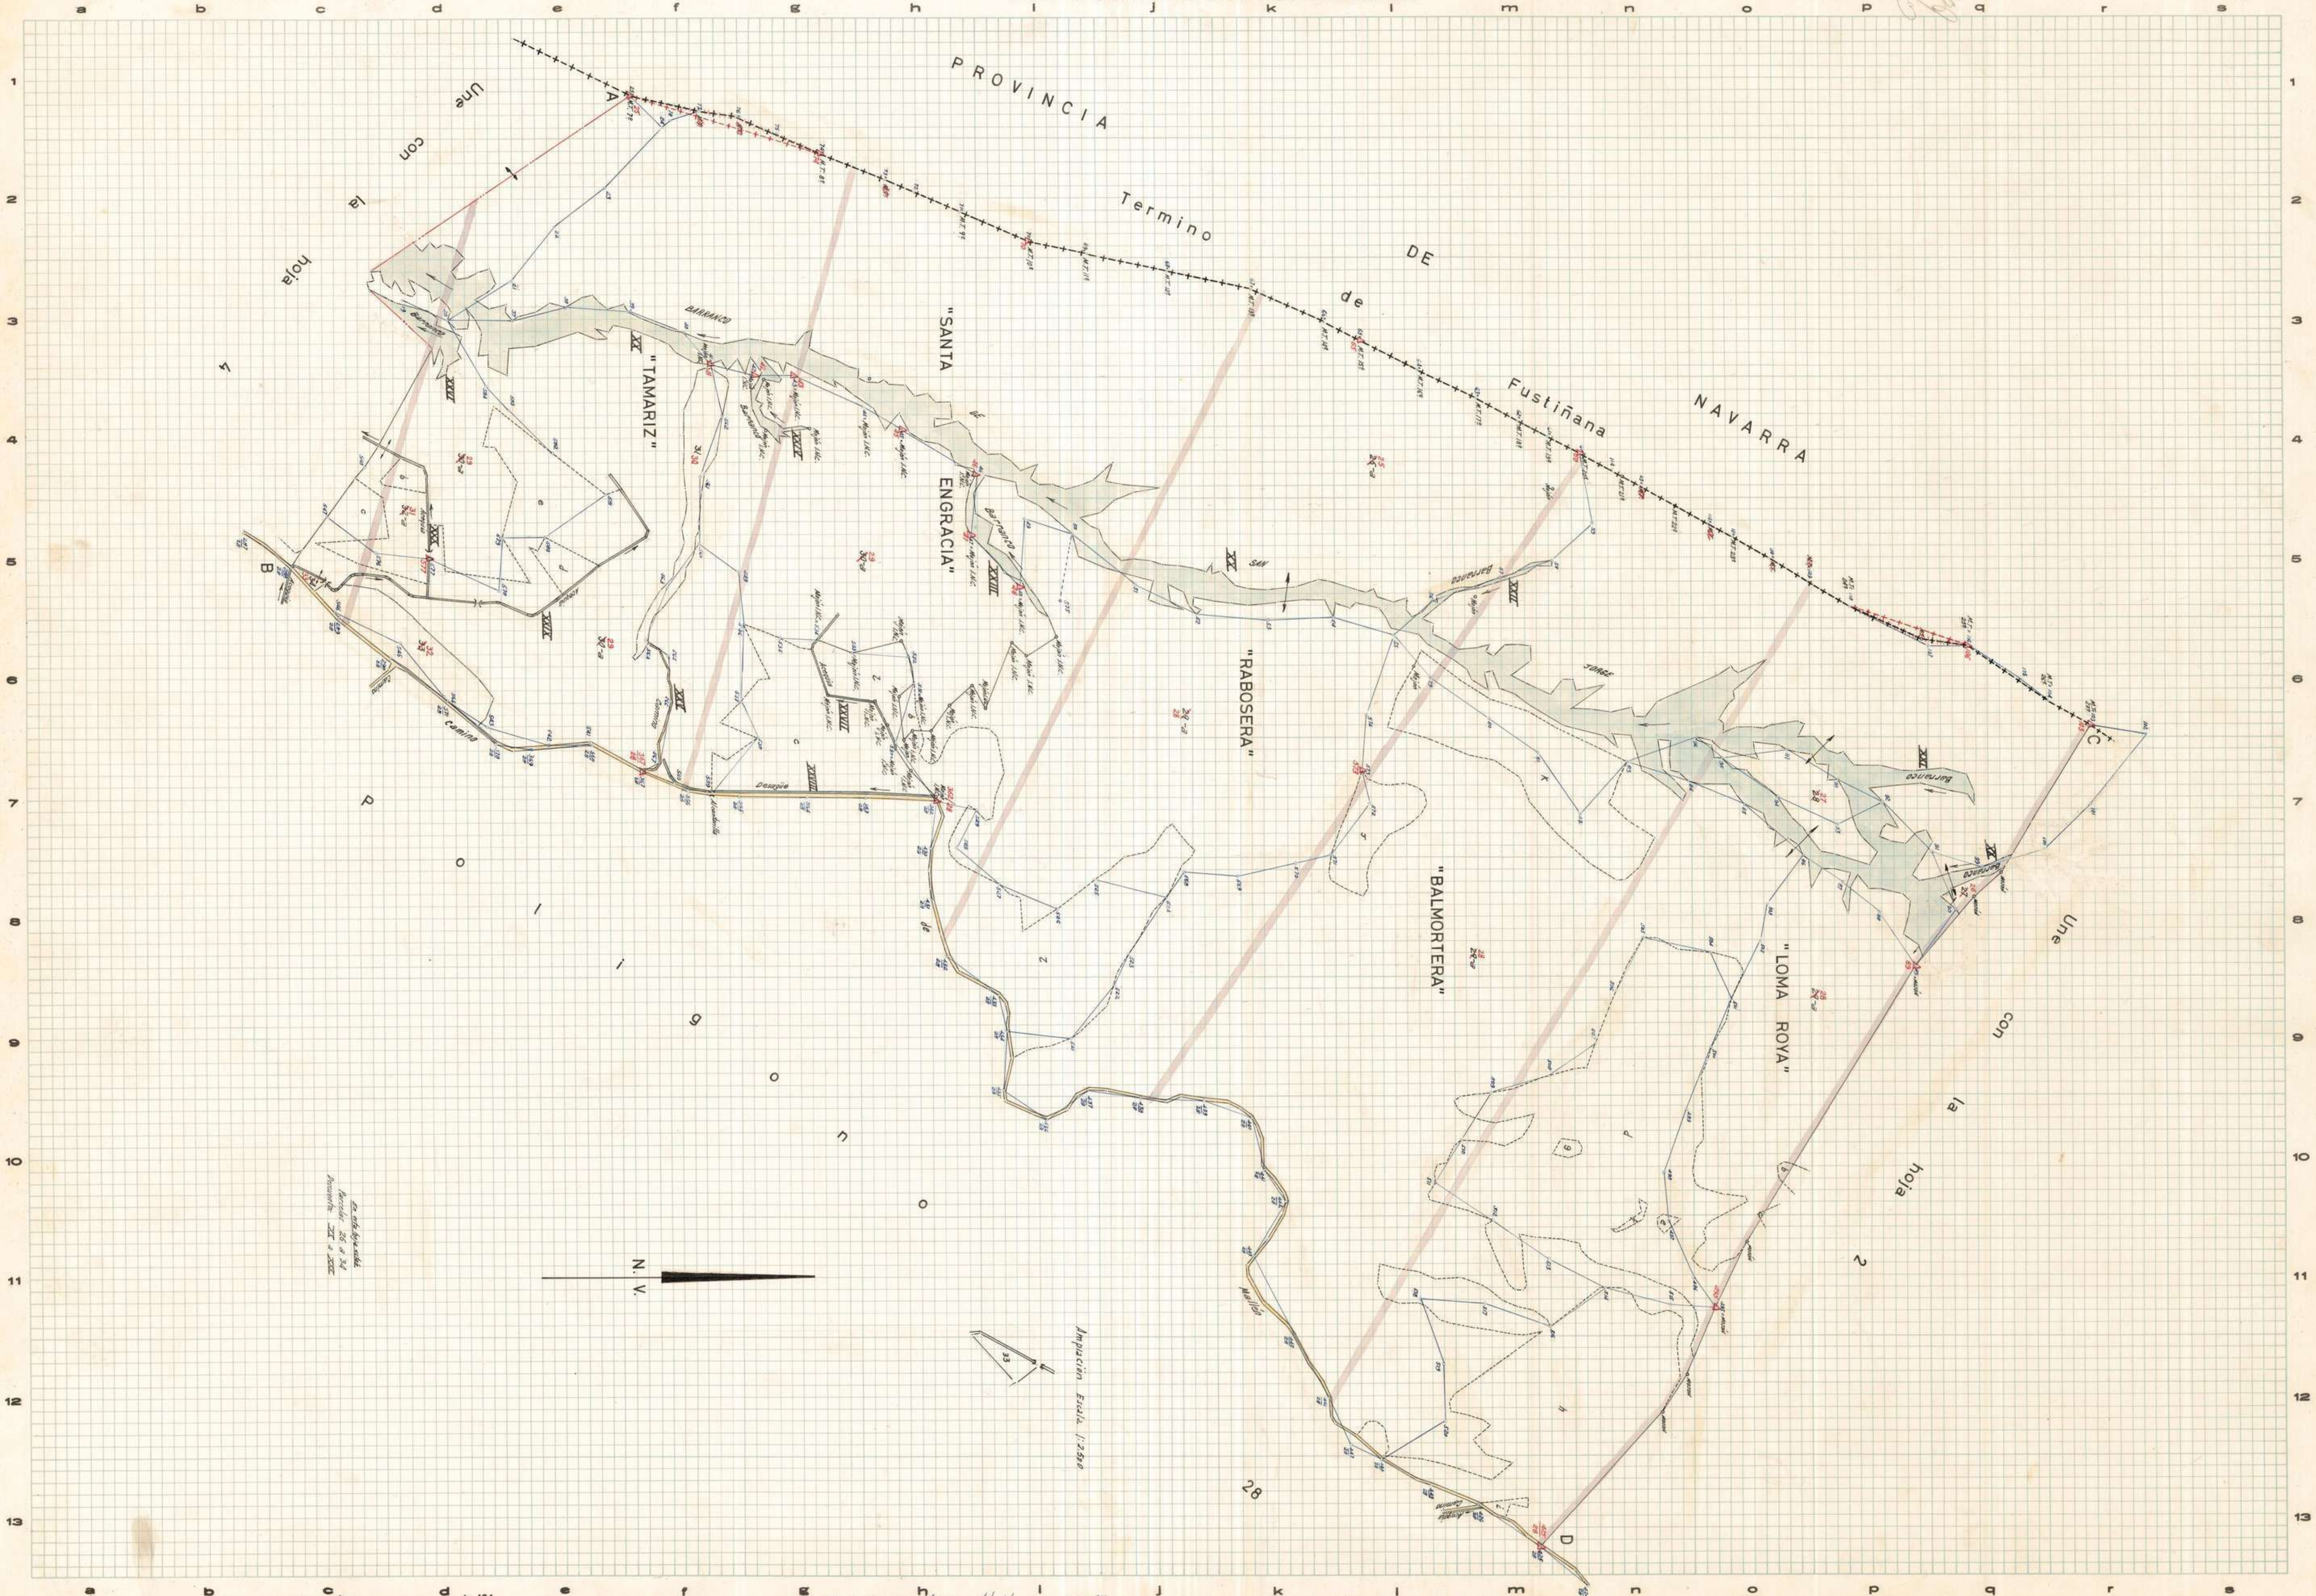
a b c d e f g h i j k l m n o p q r s
1 2 3 4 5 6 7 8 9 10 11 12 13
PROVINCIA
Termino DE Fustiñana
NAVARRA
Une con la hoja 4
Une con la hoja 2
"TAMARIZ"
"SANTA ENGRACIA"
"RABOSERA"
"BALMORTERA"
"LOMA ROYA"
Barranco
San Jorge
Camino
Dasagüe
Mallén
Poligono
28
A
B
C
D
N. V.
Ampliación Escala 1:2500
En esta hoja están
Parcelas 26 a 34
Descuentos XXI a XXX

_____ a _____ de _____ de 194
El Desarrollador-Revisor,

Zaragoza a 14 de Abril de 1967
El Topógrafo Ayudante de Geografía y Catastro,
C. Abril

Conforme:
El Ingeniero, Jefe Provincial,

Aprobado:
El Director General

Escala 1: 5.000

C. T. P. - Modelo 21.

Provincia de ZARAGOZA

Partido judicial de EJEA DE LOS CABALLEROS

INSTITUTO GEOGRÁFICO Y CATASTRAL

MAPA NACIONAL TOPOGRÁFICO PARCELARIO

Término municipal de TAUSTE

Polígono núm. 29 - hoja 4 y última

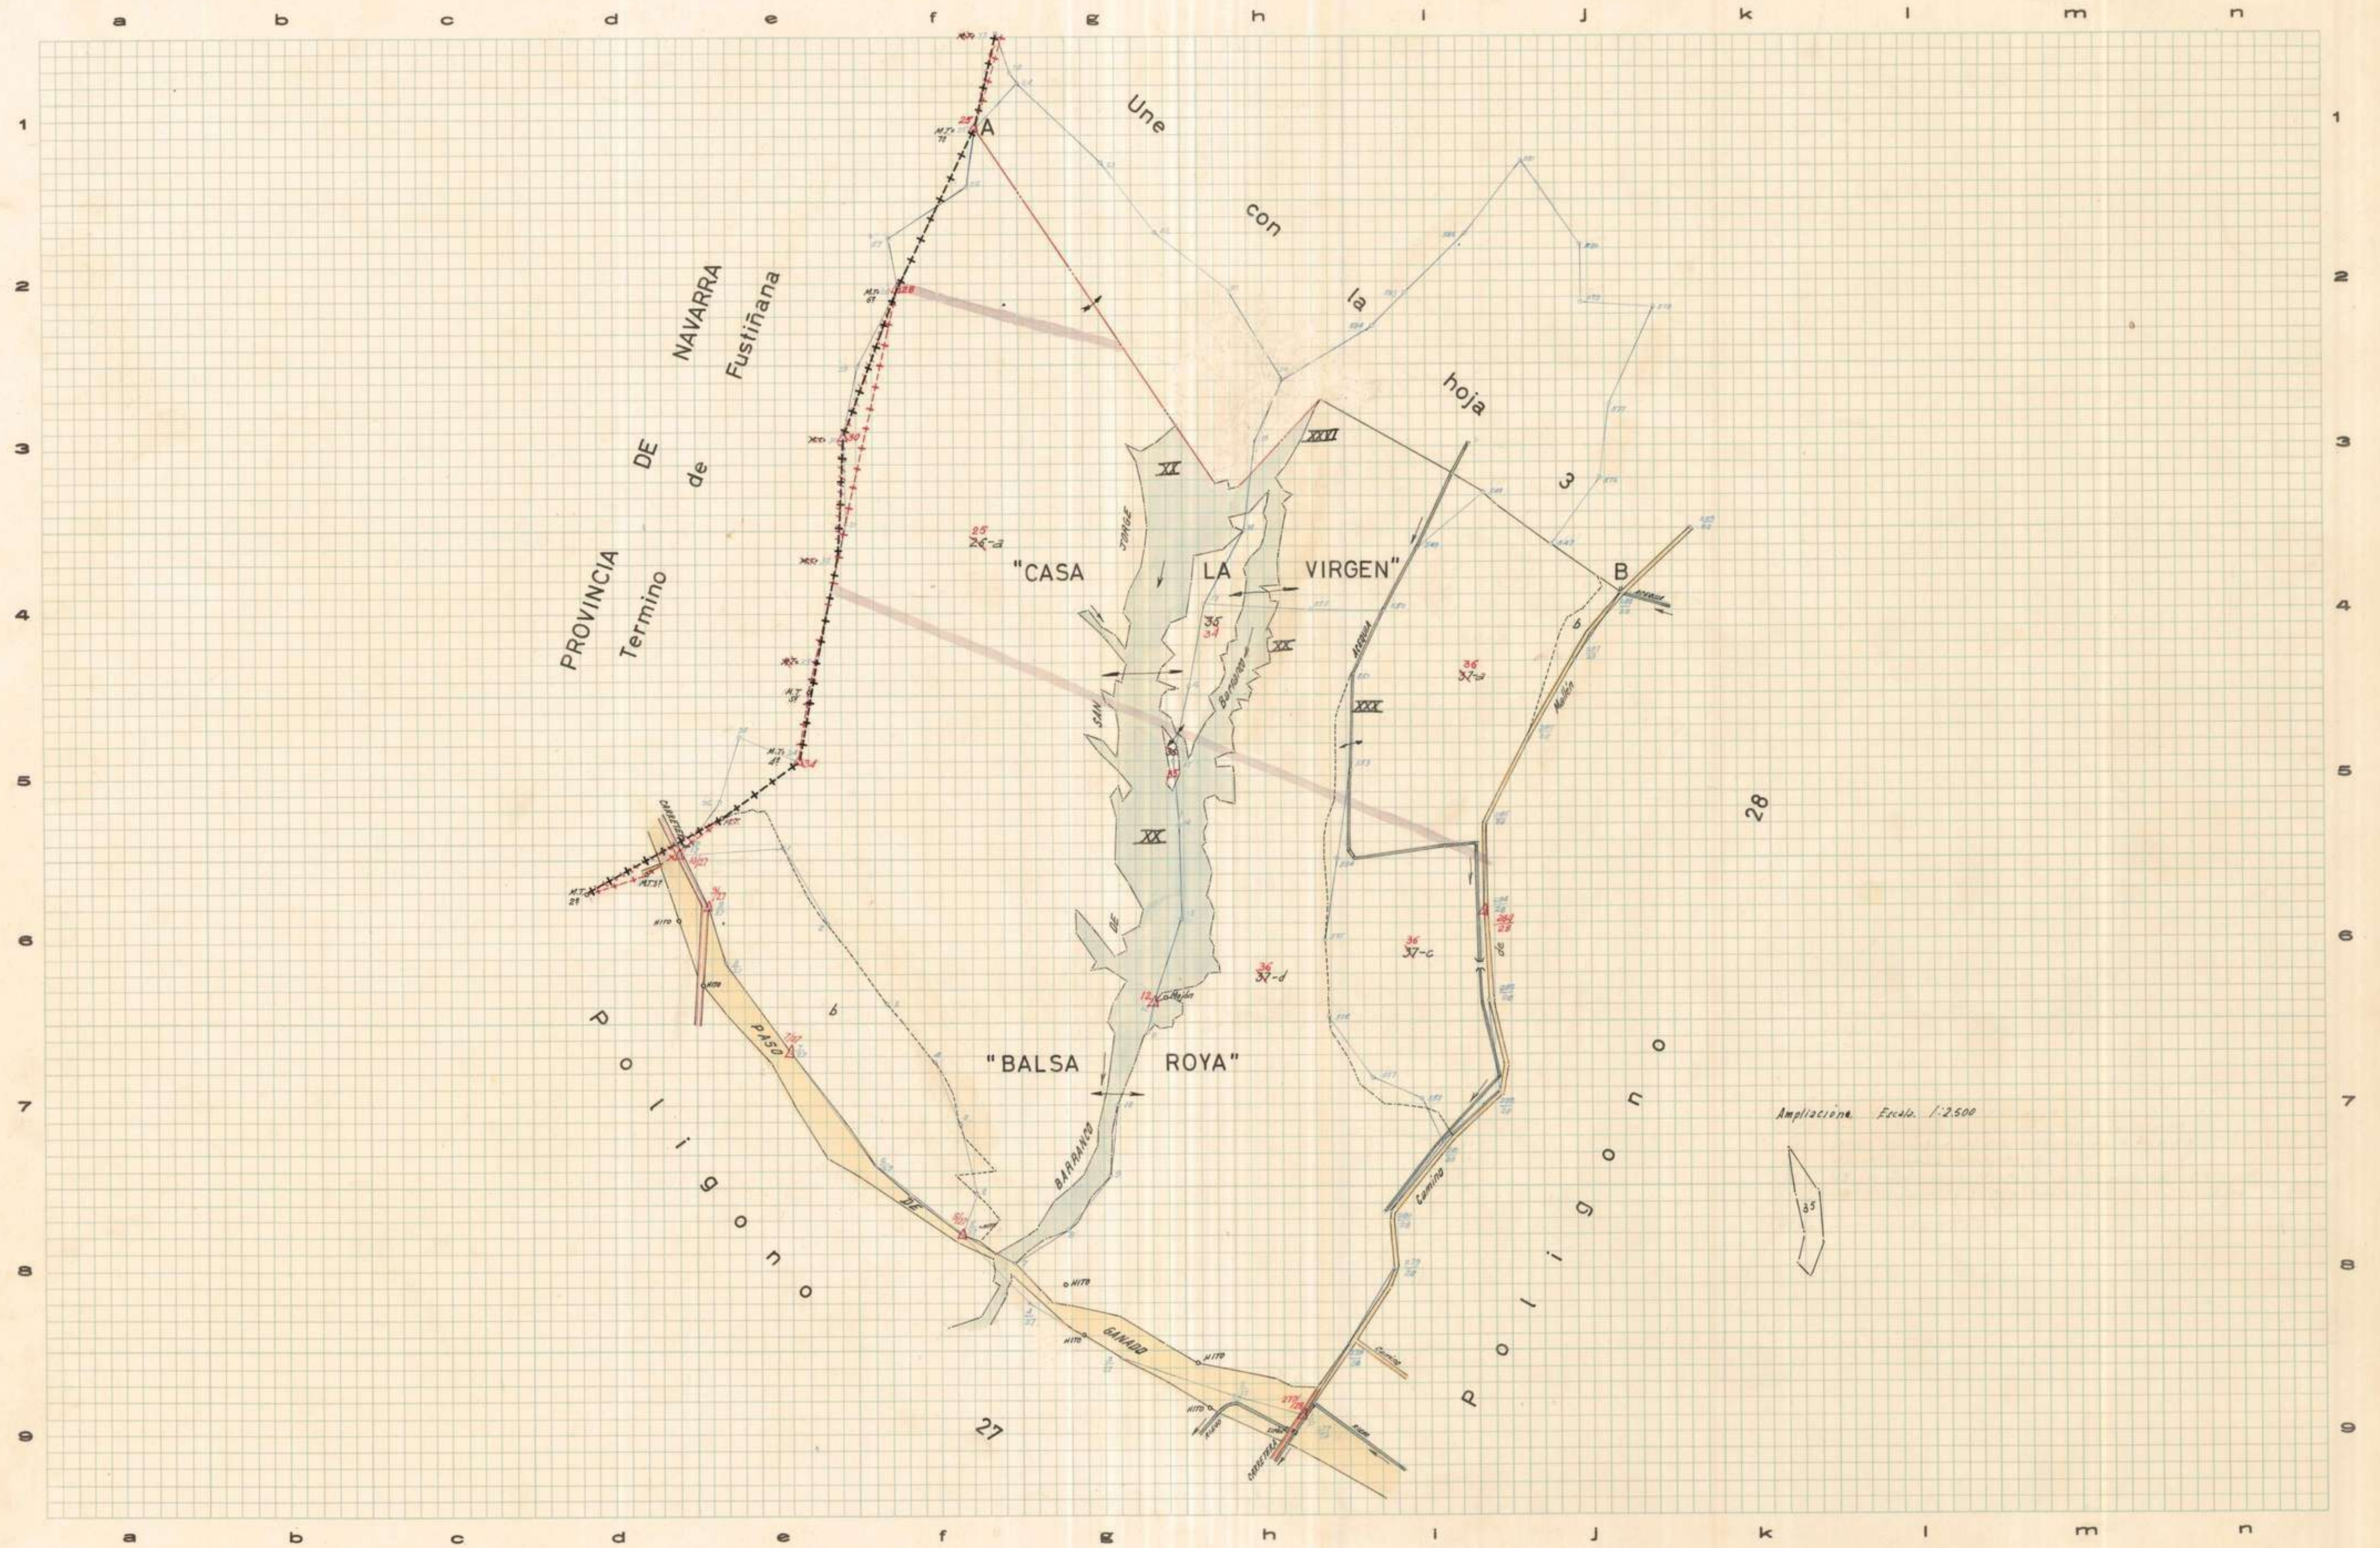
a b c d e f g h i j k l m n
1 2 3 4 5 6 7 8 9
PROVINCIA DE NAVARRA
Termino de Fustiñana
Une con la hoja 3
A
B
"CASA LA VIRGEN"
"BALSA ROYA"
BARRANCO DE SAN JORGE
Barranco
XI
XXVI
XX
XXX
26-a
35
37-a
37-c
37-d
ACEQUIA
Camino de Mallén
PASO DE GANADO
CARRETERA
HITO
Poligono 27
Poligono 28
Ampliación. Escala 1:2.500
35

C. T. P. - Modelo 22. - 2.500 ejemplares. - Año 1965

.... a .... de .... de 19.......
El Desarrollador-Revisor,

Zaragoza a 14 de Abril de 1967
El Topógrafo Ayudante de Geografía y Catastro,
C. Ávila

Conforme:
El Ingeniero, Jefe Provincial,

Aprobado:
El Director General,

Escala 1:5.000

Provincia de ZARAGOZA

Partido judicial de EJEA DE LOS CABALLEROS

INSTITUTO GEOGRAFICO Y CATASTRAL

MAPA NACIONAL TOPOGRÁFICO PARCELARIO

Término municipal de TAUSTE

Polígono núm. 30-hoja 1ª

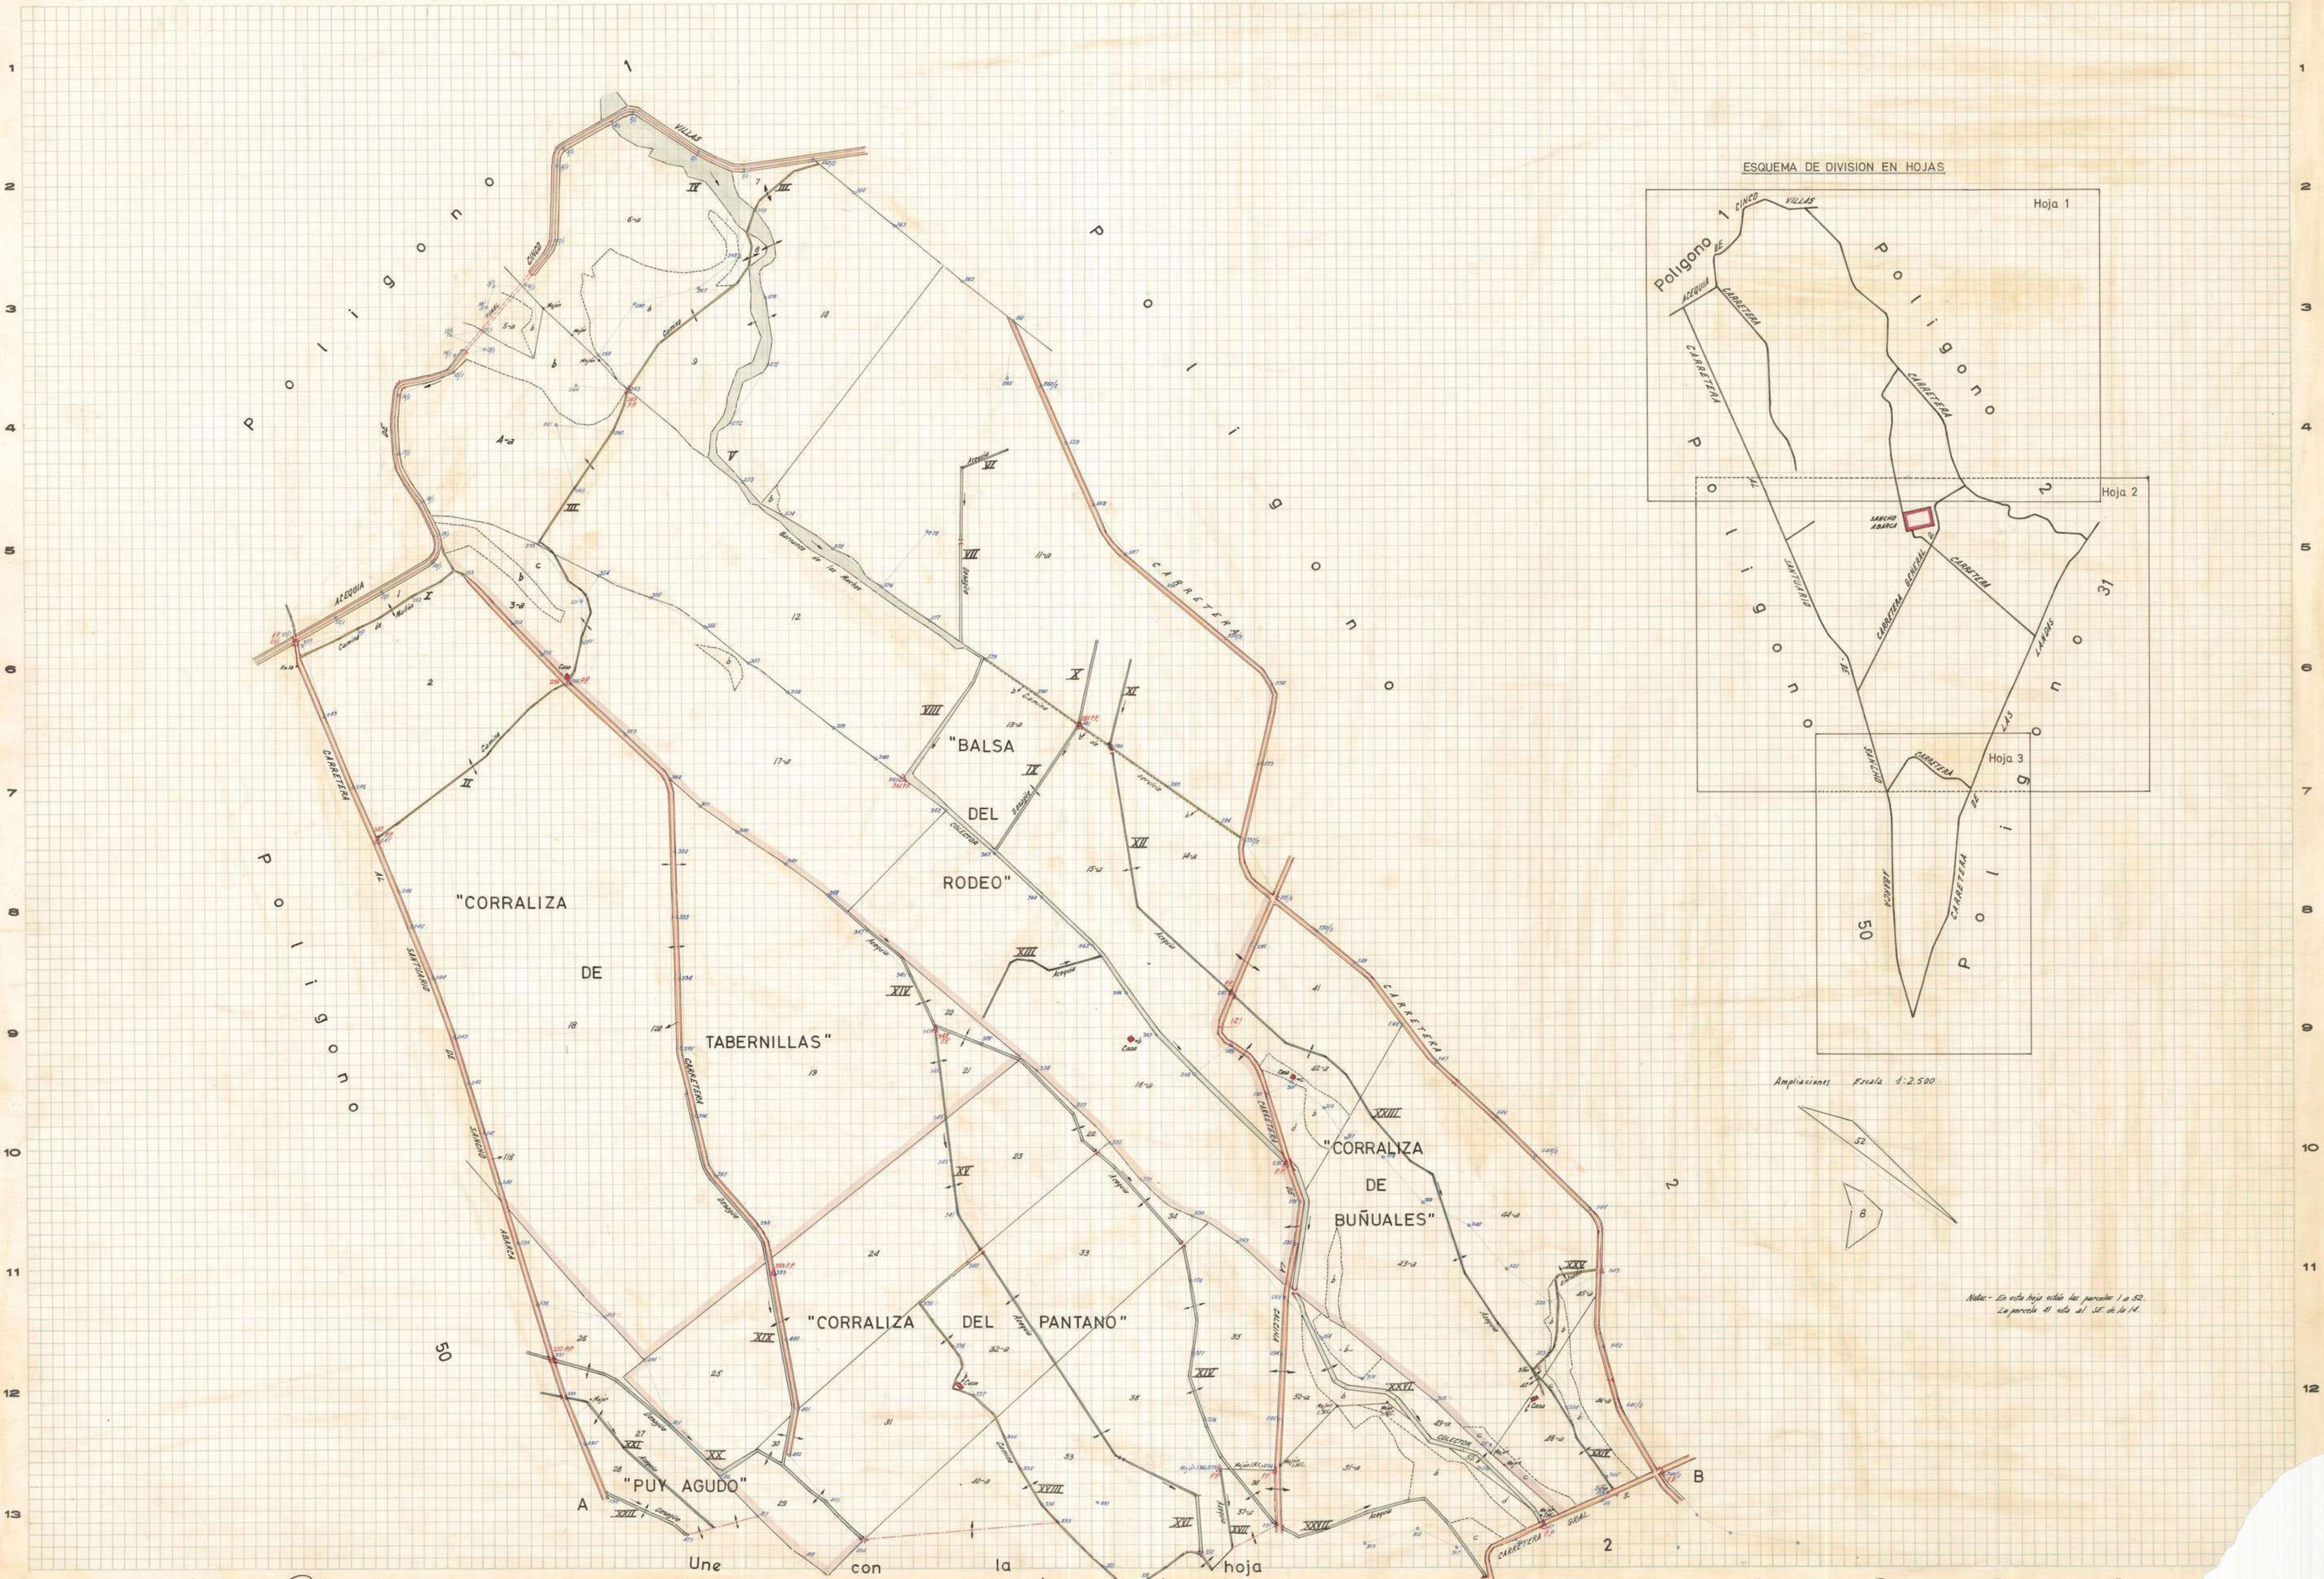
a b c d e f g h i j k l m n o p q r s
1 2 3 4 5 6 7 8 9 10 11 12 13
Polígono 1
Polígono 2
Polígono 50
CINCO VILLAS
ACEQUIA
CARRETERA DE SANCHO ABARCA
CARRETERA
CARRETERA GRAL.
"BALSA DEL RODEO"
"CORRALIZA DE TABERNILLAS"
"CORRALIZA DE BUÑUALES"
"CORRALIZA DEL PANTANO"
"PUY AGUDO"
A
B
Une con la hoja 2
ESQUEMA DE DIVISION EN HOJAS
Hoja 1
Hoja 2
Hoja 3
Polígono 31
SANCHO ABARCA
LAS LANAS
Ampliaciones Escala 1:2.500
52
8

Notas.- En esta hoja están las parcelas 1 a 52.
La parcela 41 está al SE. de la 14.

Zaragoza a __ de Septiembre de 1966

El Desarrollador-Revisor,

Zaragoza a 15 de Febrero de 1967

El Topógrafo Ayudante de Geografía y Catastro,

Conforme:
El Ingeniero, Jefe Provincial,

Aprobado:
El Director General

Escala 1: 5.000

Provincia de ZARAGOZA
Partido judicial de EJEA DE LOS CABALLEROS

INSTITUTO GEOGRAFICO Y CATASTRAL

MAPA NACIONAL TOPOGRÁFICO PARCELARIO

Término municipal de TAUSTE
Polígono núm. 30-hoja 2ª

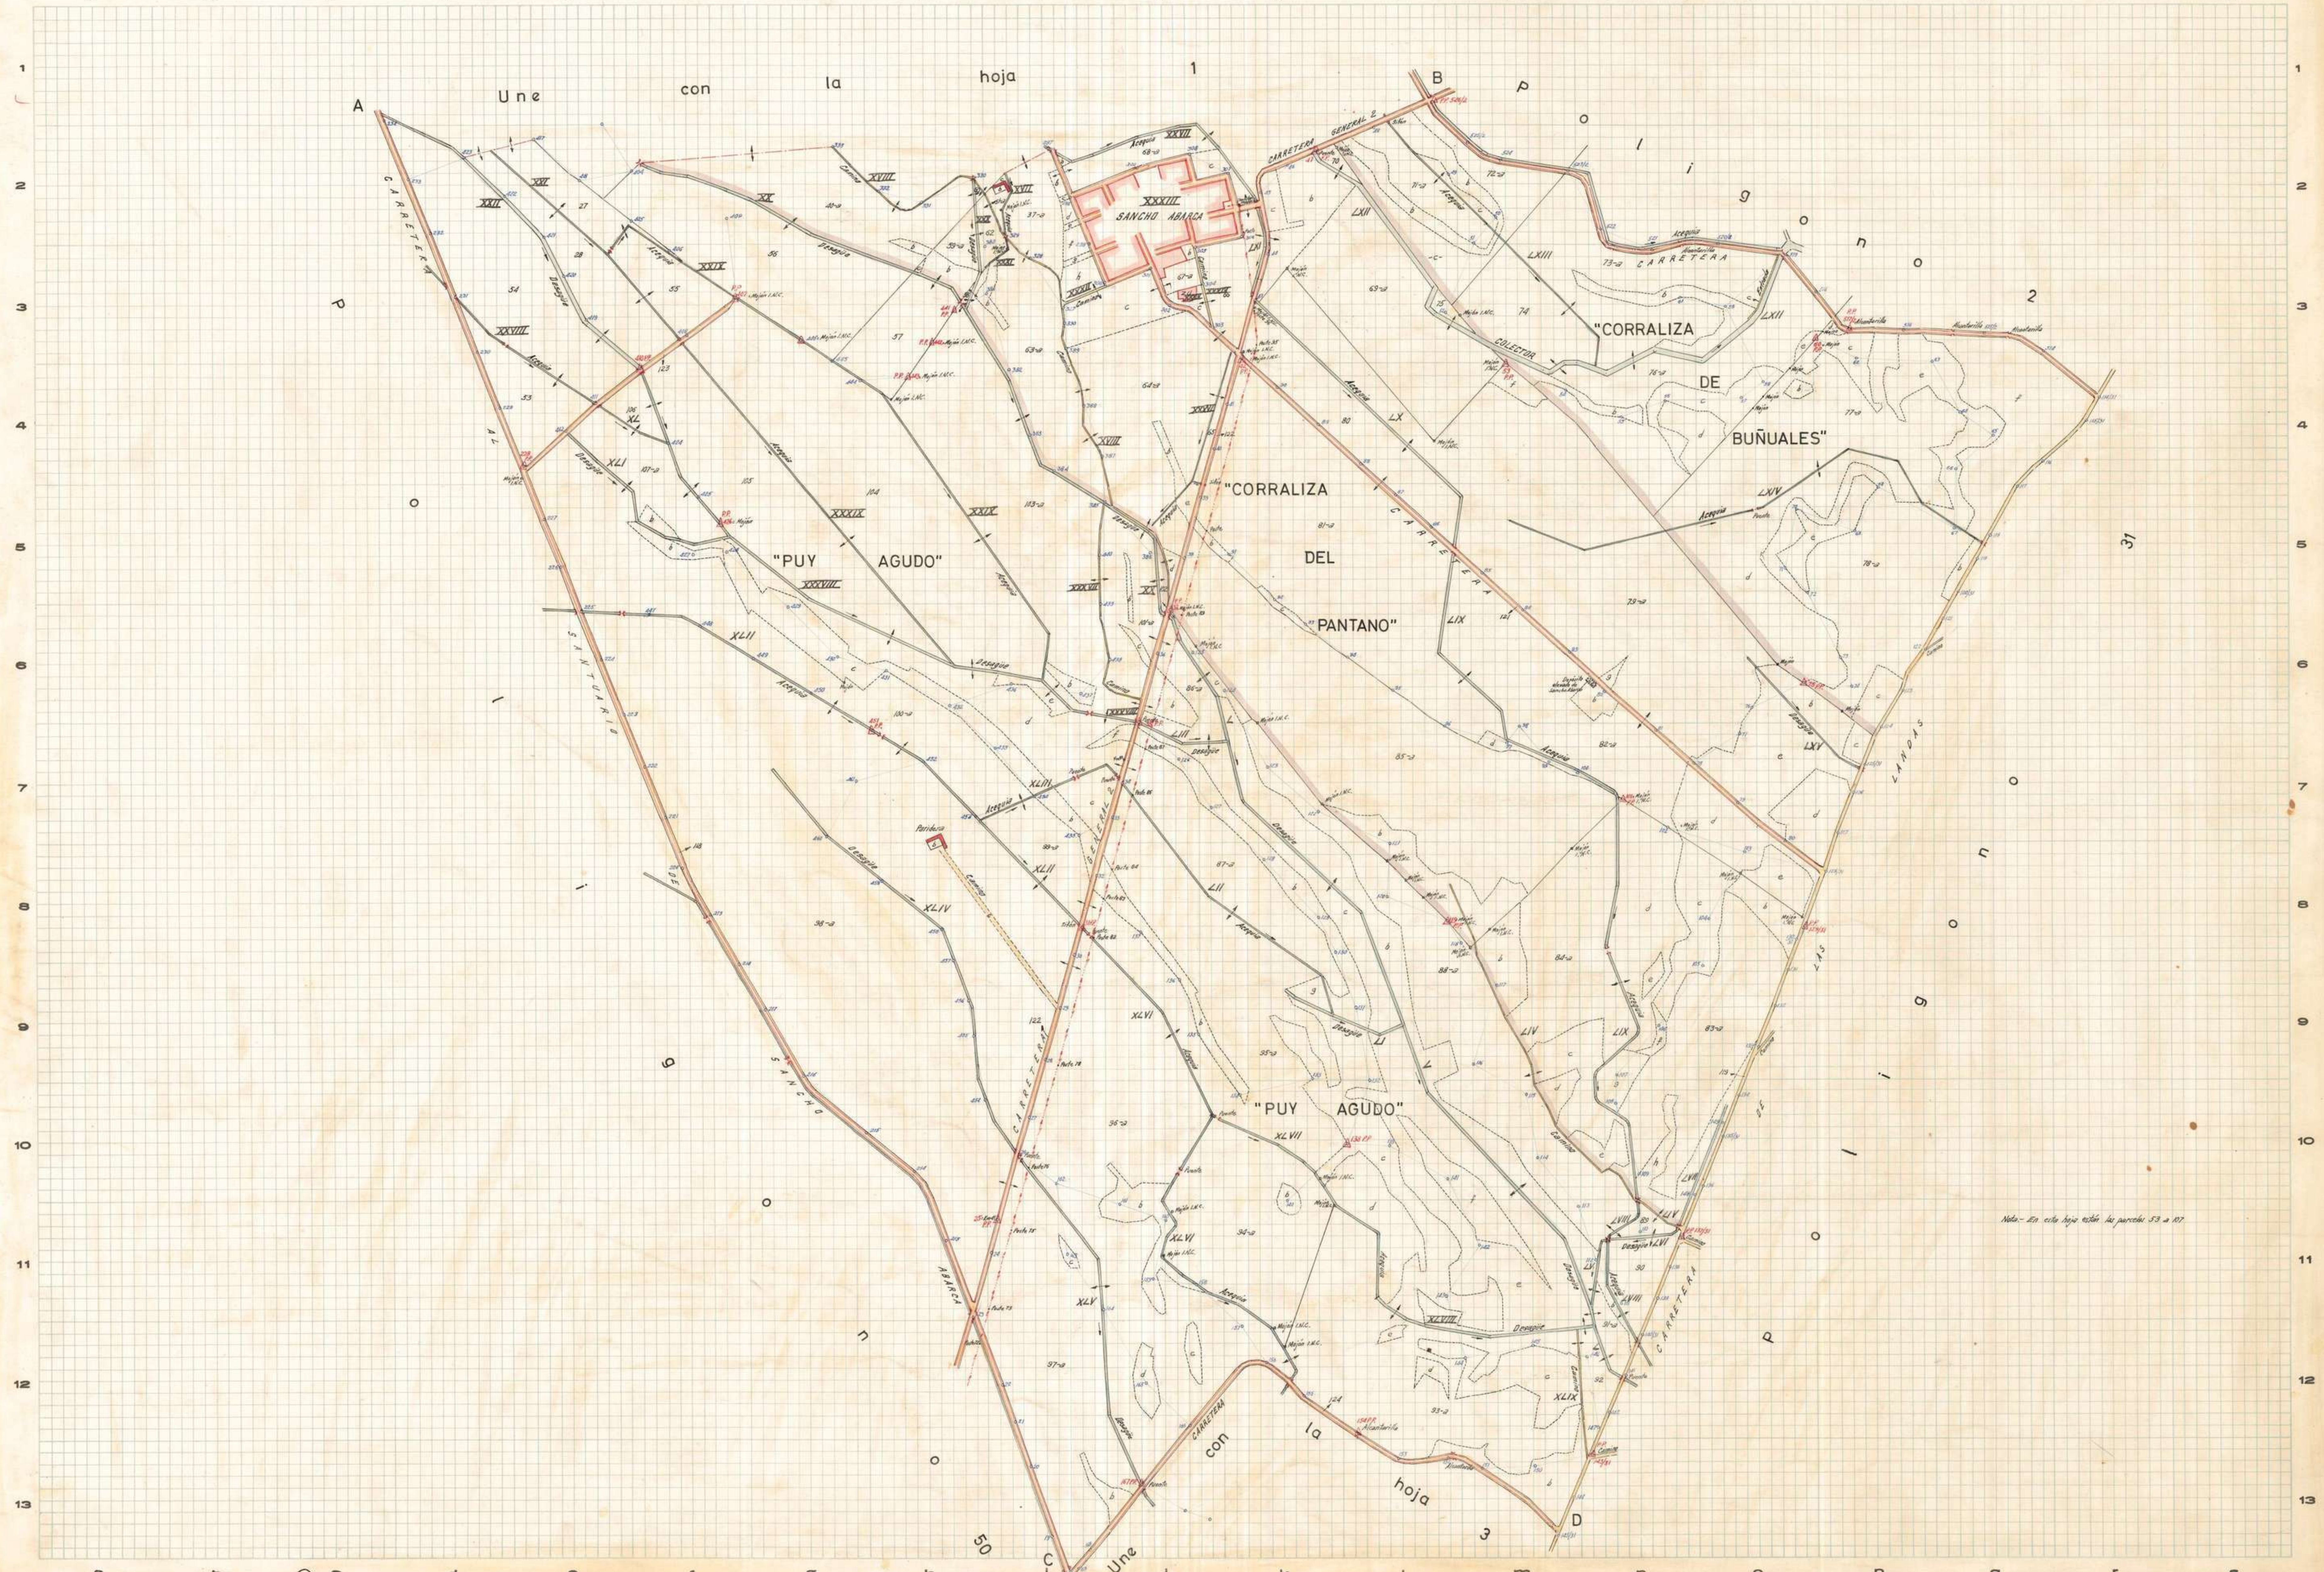

a b c d e f g h i j k l m n o p q r s
1 2 3 4 5 6 7 8 9 10 11 12 13
A
B
C
D
Une con la hoja 1
Polígono 2
31
Polígono 50
Une con la hoja 3
SANCHO ABARCA
"CORRALIZA DE BUÑUALES"
"CORRALIZA DEL PANTANO"
"PUY AGUDO"
CARRETERA AL SANTUARIO SANCHO ABARCA
CARRETERA GENERAL 2
CARRETERA
COLECTOR
LAS LANDAS
Acequia
Desagüe
Camino
Paridera

Nota.- En esta hoja están las parcelas 53 a 107

Zaragoza a … de Septiembre de 1966
El Desarrollador-Revisor,
José Lacasta

Zaragoza a 15 de Febrero de 1967
El Topógrafo Ayudante de Geografía y Catastro,
C. Cerila

Conforme:
El Ingeniero, Jefe Provincial,

Aprobado:
El Director General

Escala 1:5.000

C.T.F. - Modelo 71.

INSTITUTO GEOGRÁFICO Y CATASTRAL

MAPA NACIONAL TOPOGRÁFICO PARCELARIO

Provincia de ZARAGOZA

Partido judicial de EJEA DE LOS CABALLEROS

Término municipal de TAUSTE

Polígono núm. 30 - hoja 3ª y última

[illegible] 1967

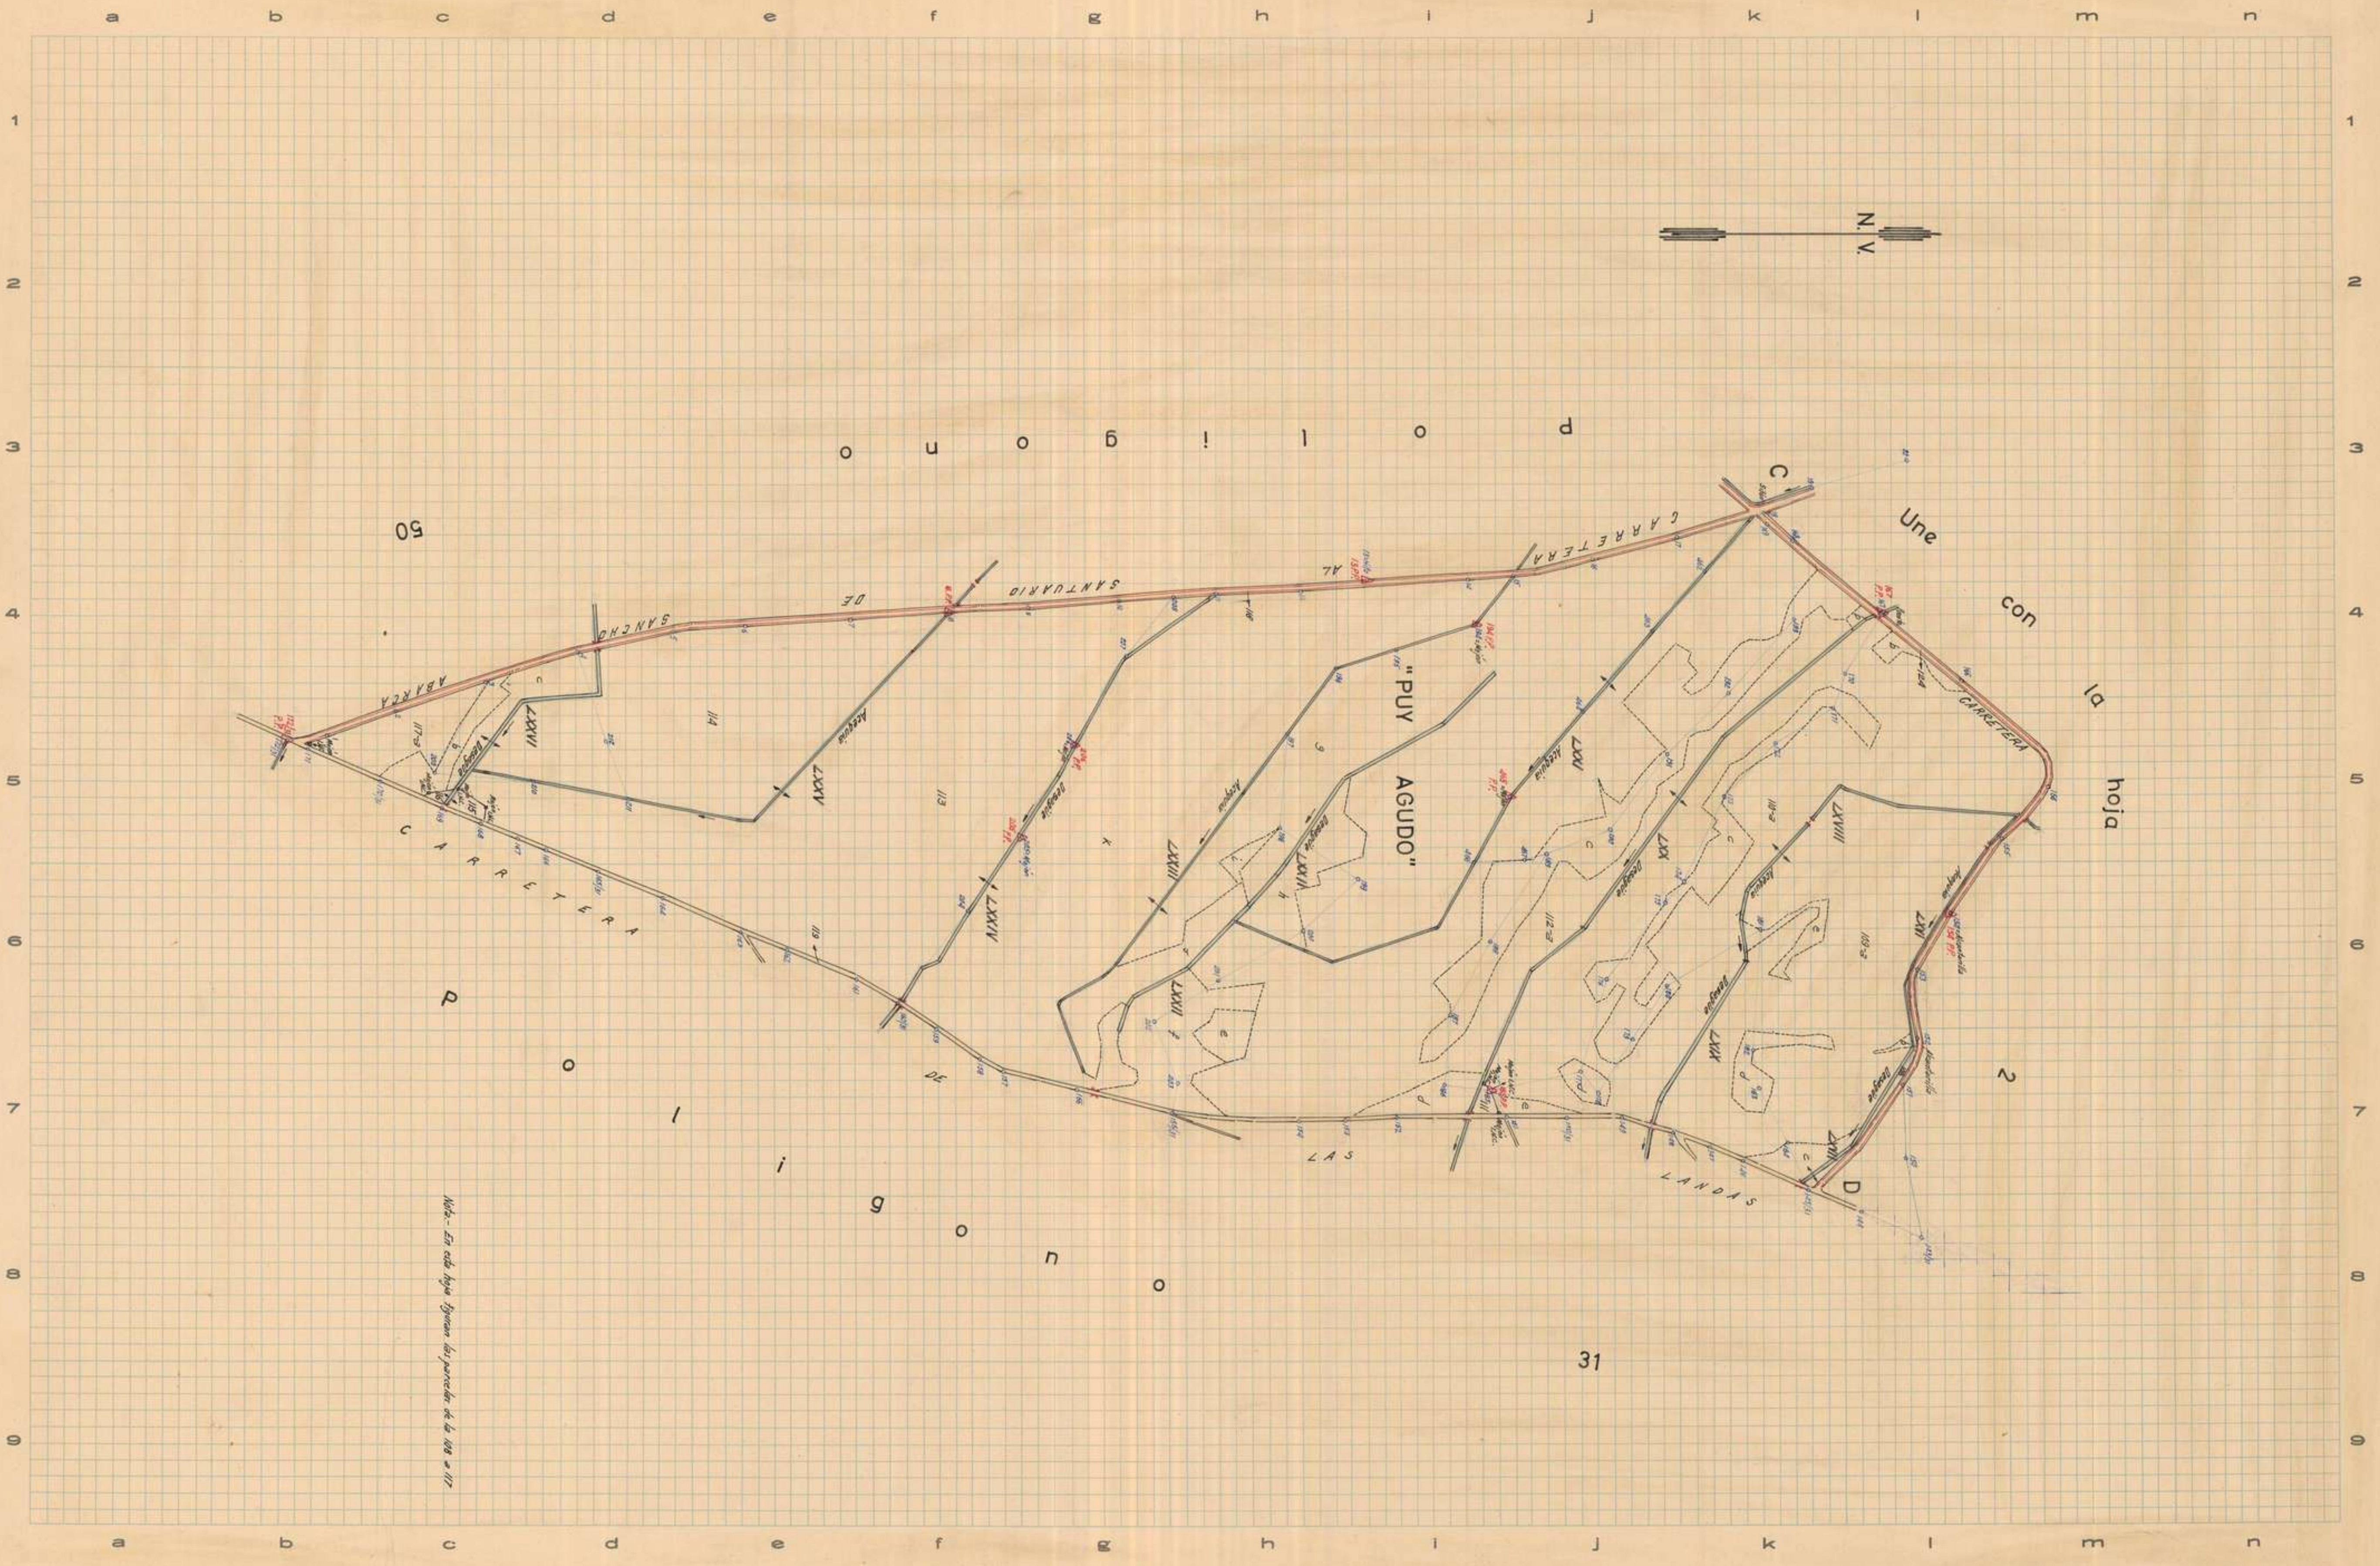
a b c d e f g h i j k l m n
1 2 3 4 5 6 7 8 9
N.V.
Polígono 50
CARRETERA DE SANCHO ABARCA AL SANTUARIO
CARRETERA DE LAS LANDAS
CARRETERA
"PUY AGUDO"
Une con la hoja 2
C
D
Polígono 31
114
113
LXXV
LXXIV
LXXVI
LXXIII
LXXII
LXXI
LXX
LXVIII
LXVII
Acequia

Nota.- En esta hoja figuran las parcelas de la 108 a 117

Zaragoza a de Septiembre de 1966
El Desarrollador-Revisor,
José [illegible]

Zaragoza a 15 de Febrero de 1967
El Topógrafo ~~Ayudante de~~ Geografía y Catastro,
C. [illegible]

Conforme:
El Ingeniero, Jefe Provincial,

Aprobado:
El Director General,

C. T. P. - Modelo 22. - 3500 ejemplares. - Año 1957

Escala 1: 5.000

Provincia de *Zaragoza*
Partido judicial de *Egea de los Caballeros*

INSTITUTO GEOGRÁFICO Y CATASTRAL

MAPA NACIONAL TOPOGRÁFICO PARCELARIO

Término municipal de *Tauste*
Polígono núm. *31- hoja 1ª*

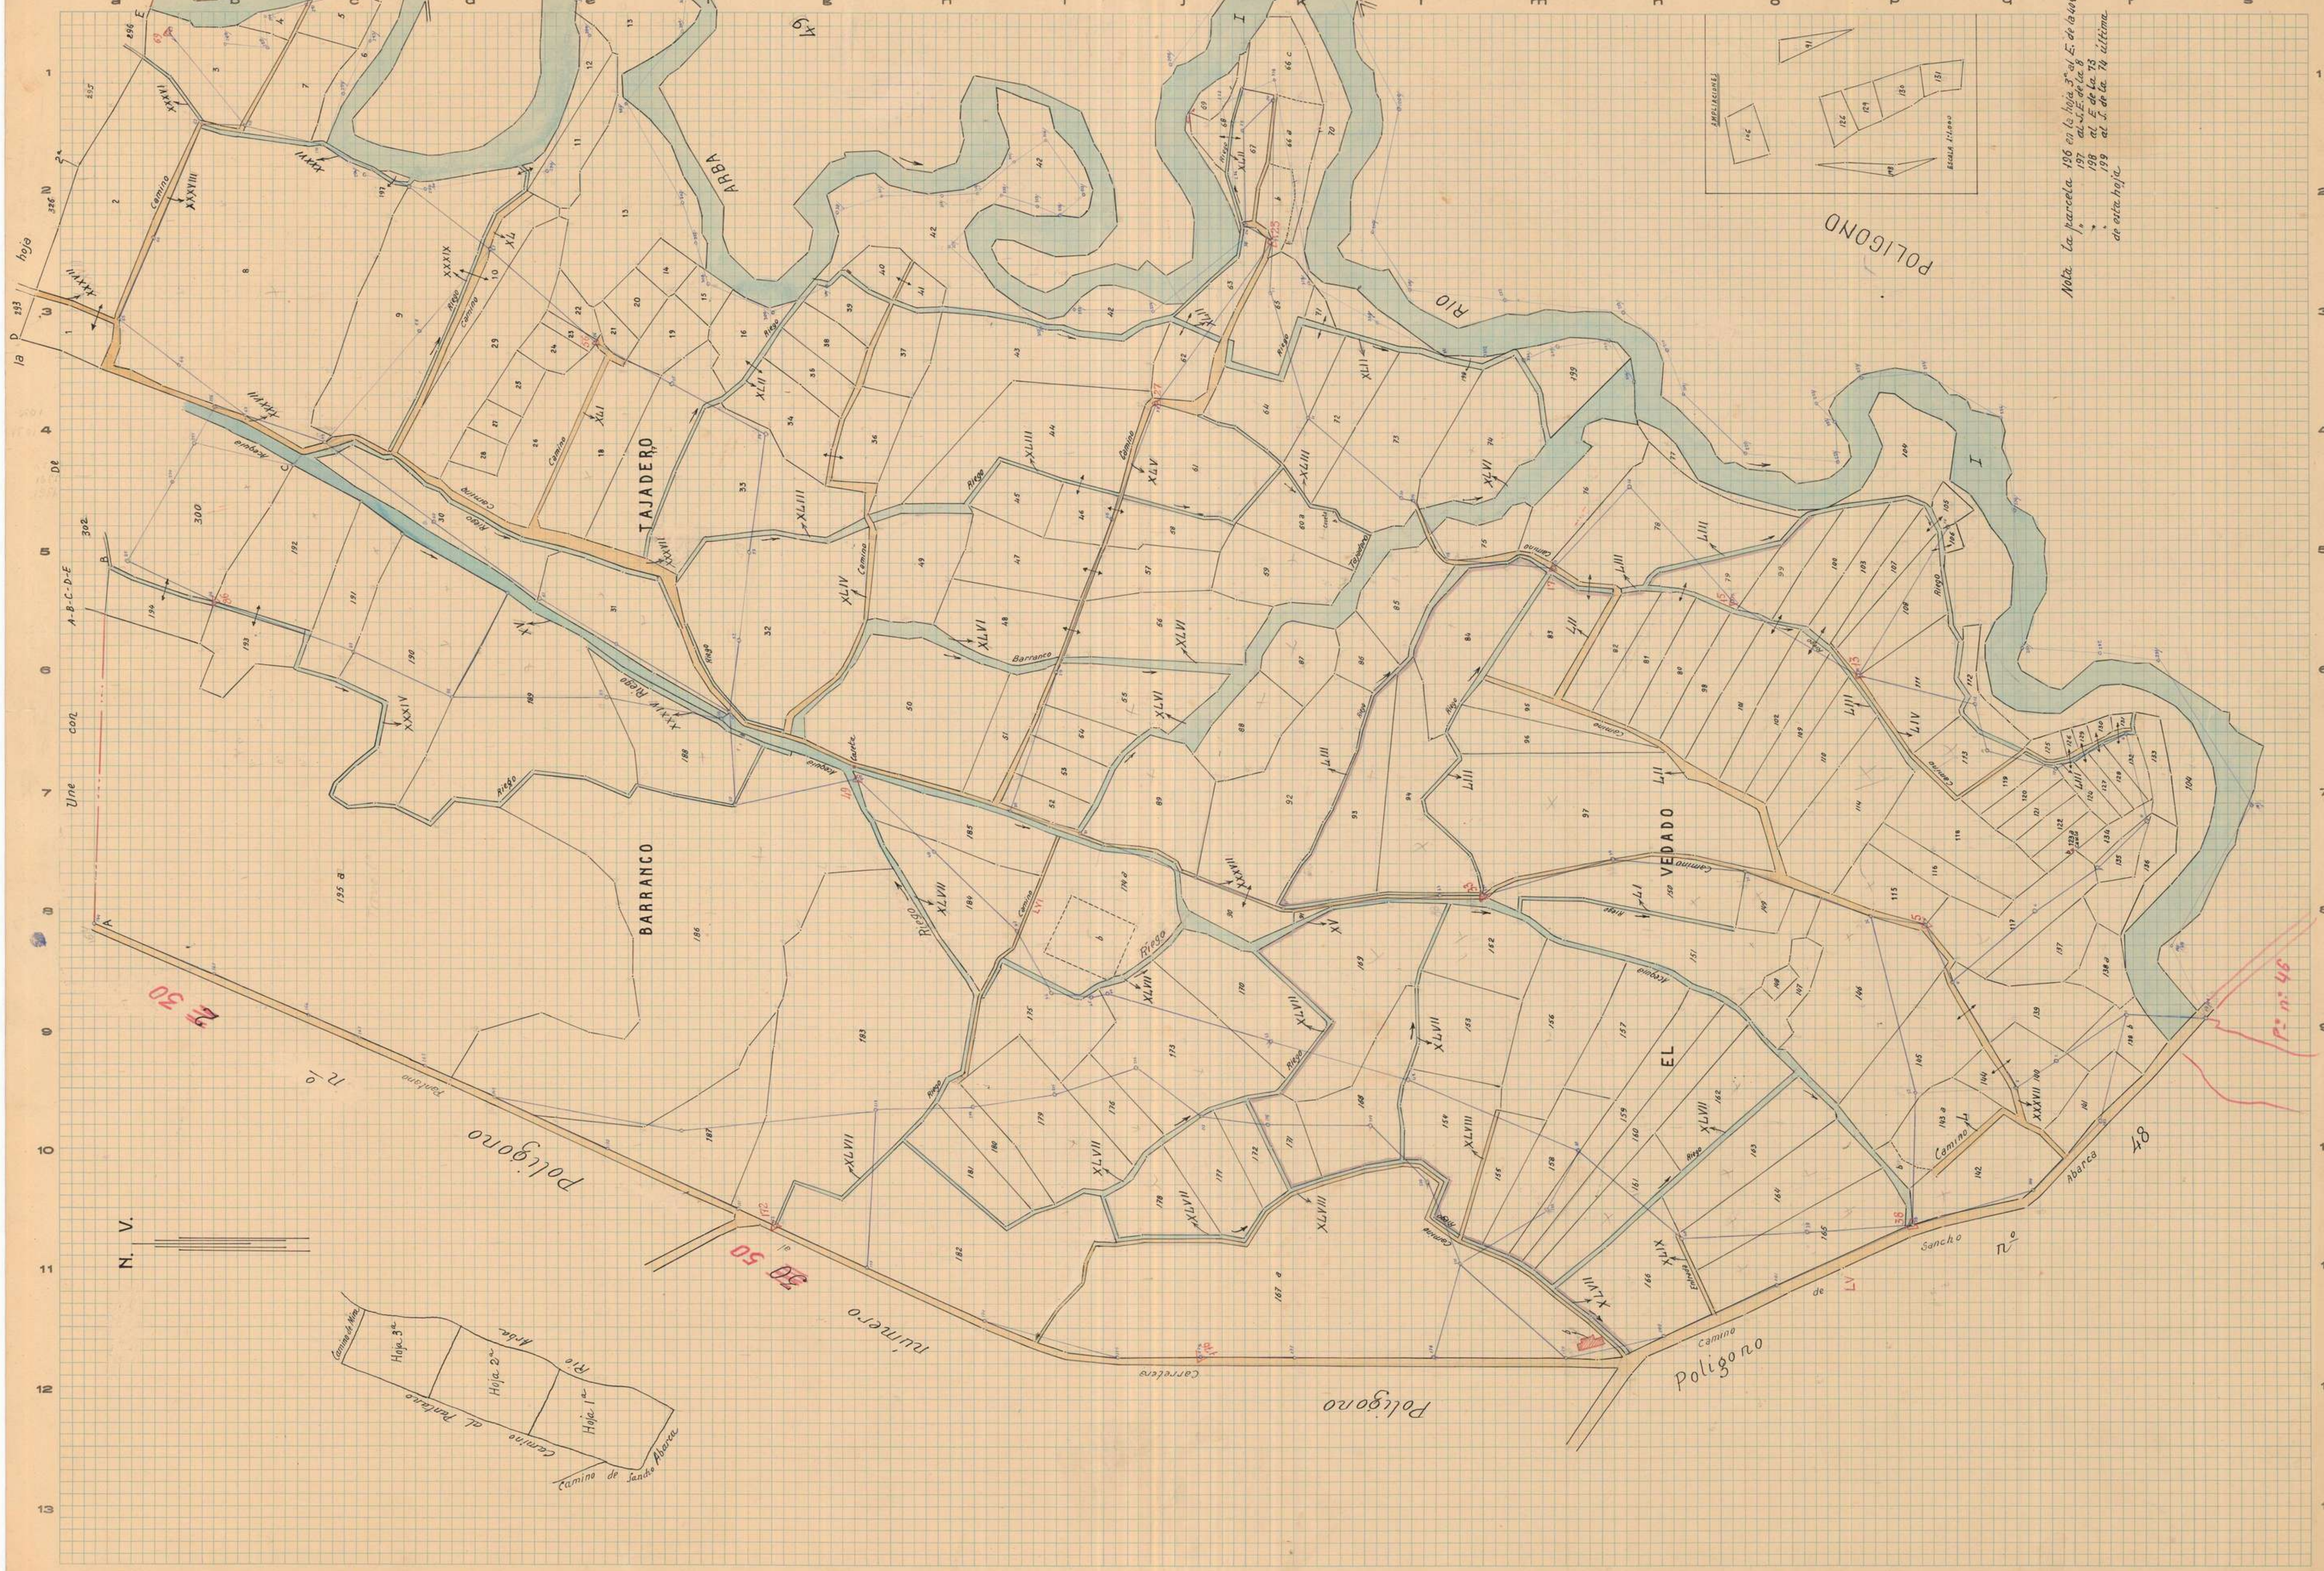
RIO ARBA
TAJADERO
BARRANCO
EL VEDADO
Camino
Riego
Barranco
Polígono número 30
Polígono 48
Polígono
Camino de Sancho Abarca
Carretera
Une con hoja 2ª
Hoja 1ª
Hoja 2ª
Hoja 3ª
Camino de Sancho Abarca
Camino de Pastores
Rio Arba
AMPLIACIONES
ESCALA 1:1.000
N. V.

Nota. La parcela 196 en la hoja 3ª al E. de la 404
" 197 al S.E. de la 8
" 198 al E de la 73
" 199 al S. de la 74 última de esta hoja

Zaragoza a de enero de 1953
El Desarrollador-Revisor,
José

Zaragoza a de Enero de 1960
El Topógrafo Ayudante de Geografía y Catastro,

Conforme:
El Ingeniero, Jefe Provincial,

Aprobado:
El Director General

Escala 1:2000

Provincia de ZARAGOZA
Partido judicial de Egea de los Caballeros

INSTITUTO GEOGRÁFICO Y CATASTRAL

MAPA NACIONAL TOPOGRÁFICO PARCELARIO

Término municipal de Tauste
Polígono núm. 31 hoja 2ª

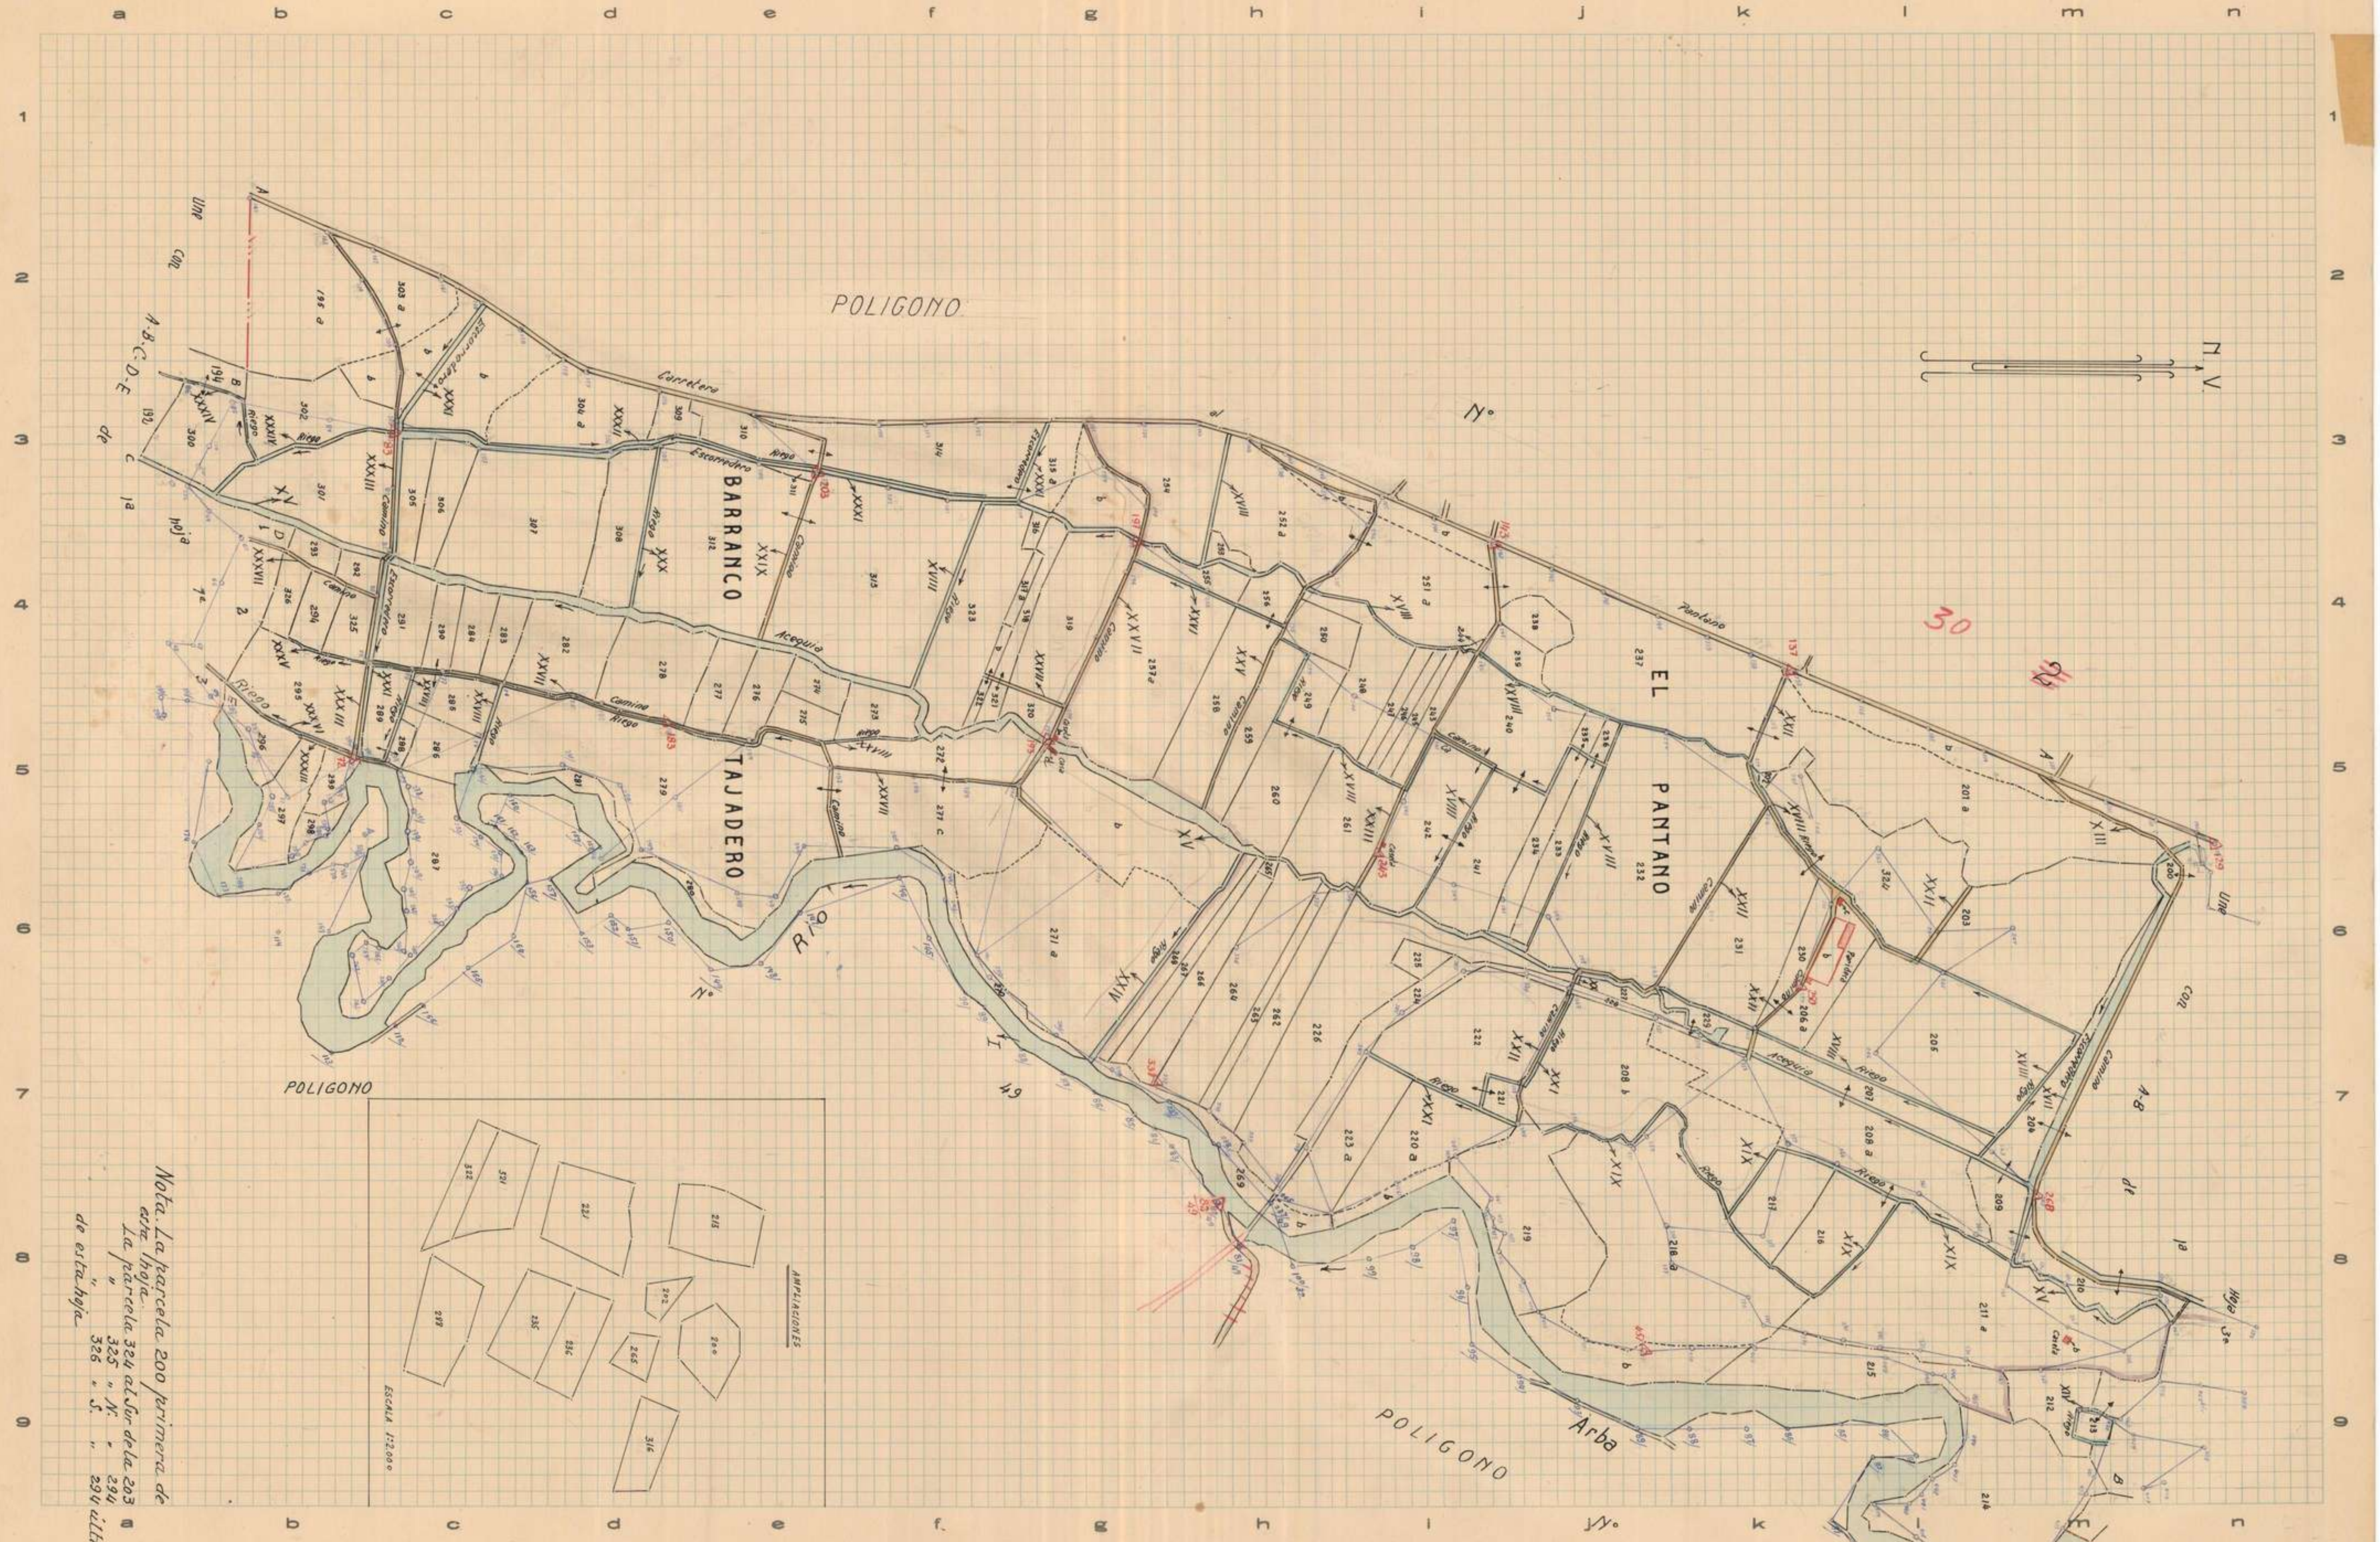

a b c d e f g h i j k l m n
1 2 3 4 5 6 7 8 9
POLIGONO Nº
Carretera de
Pantano
Linde con A.B.C.D.E de la hoja 1ª
BARRANCO TAJADERO
EL PANTANO
Acequia
Camino
Riego
Escorredero
Rio Arba
POLIGONO 49
POLIGONO Nº 32
POLIGONO
Linde con A.B de la hoja 3ª
30
AMPLIACIONES
ESCALA 1:2.000

Nota. La parcela 200 primera de esta hoja.
La parcela 324 al Sur de la 203
" 325 " N. " 294
" 326 " S. " 294 última de esta hoja

Zaragoza a de marzo de 1963
El Desarrollador-Revisor,

Zaragoza a de Enero de 1960
El Topógrafo Ayudante de Geografía y Catastro,
Manuel Vilano Genaro

Conforme:
El Ingeniero, Jefe Provincial,

Aprobado:
El Director General,

Escala 1: 5.000

C. T. P. - Modelo 22. - 2.500 ejemplares. - Año 1957

INSTITUTO GEOGRÁFICO Y CATASTRAL

MAPA NACIONAL TOPOGRÁFICO PARCELARIO

Provincia de ZARAGOZA
Partido judicial de Egea de los Caballeros

Término municipal de Tauste
Polígono núm. 31 Hoja 3ª y ultima

2-1965

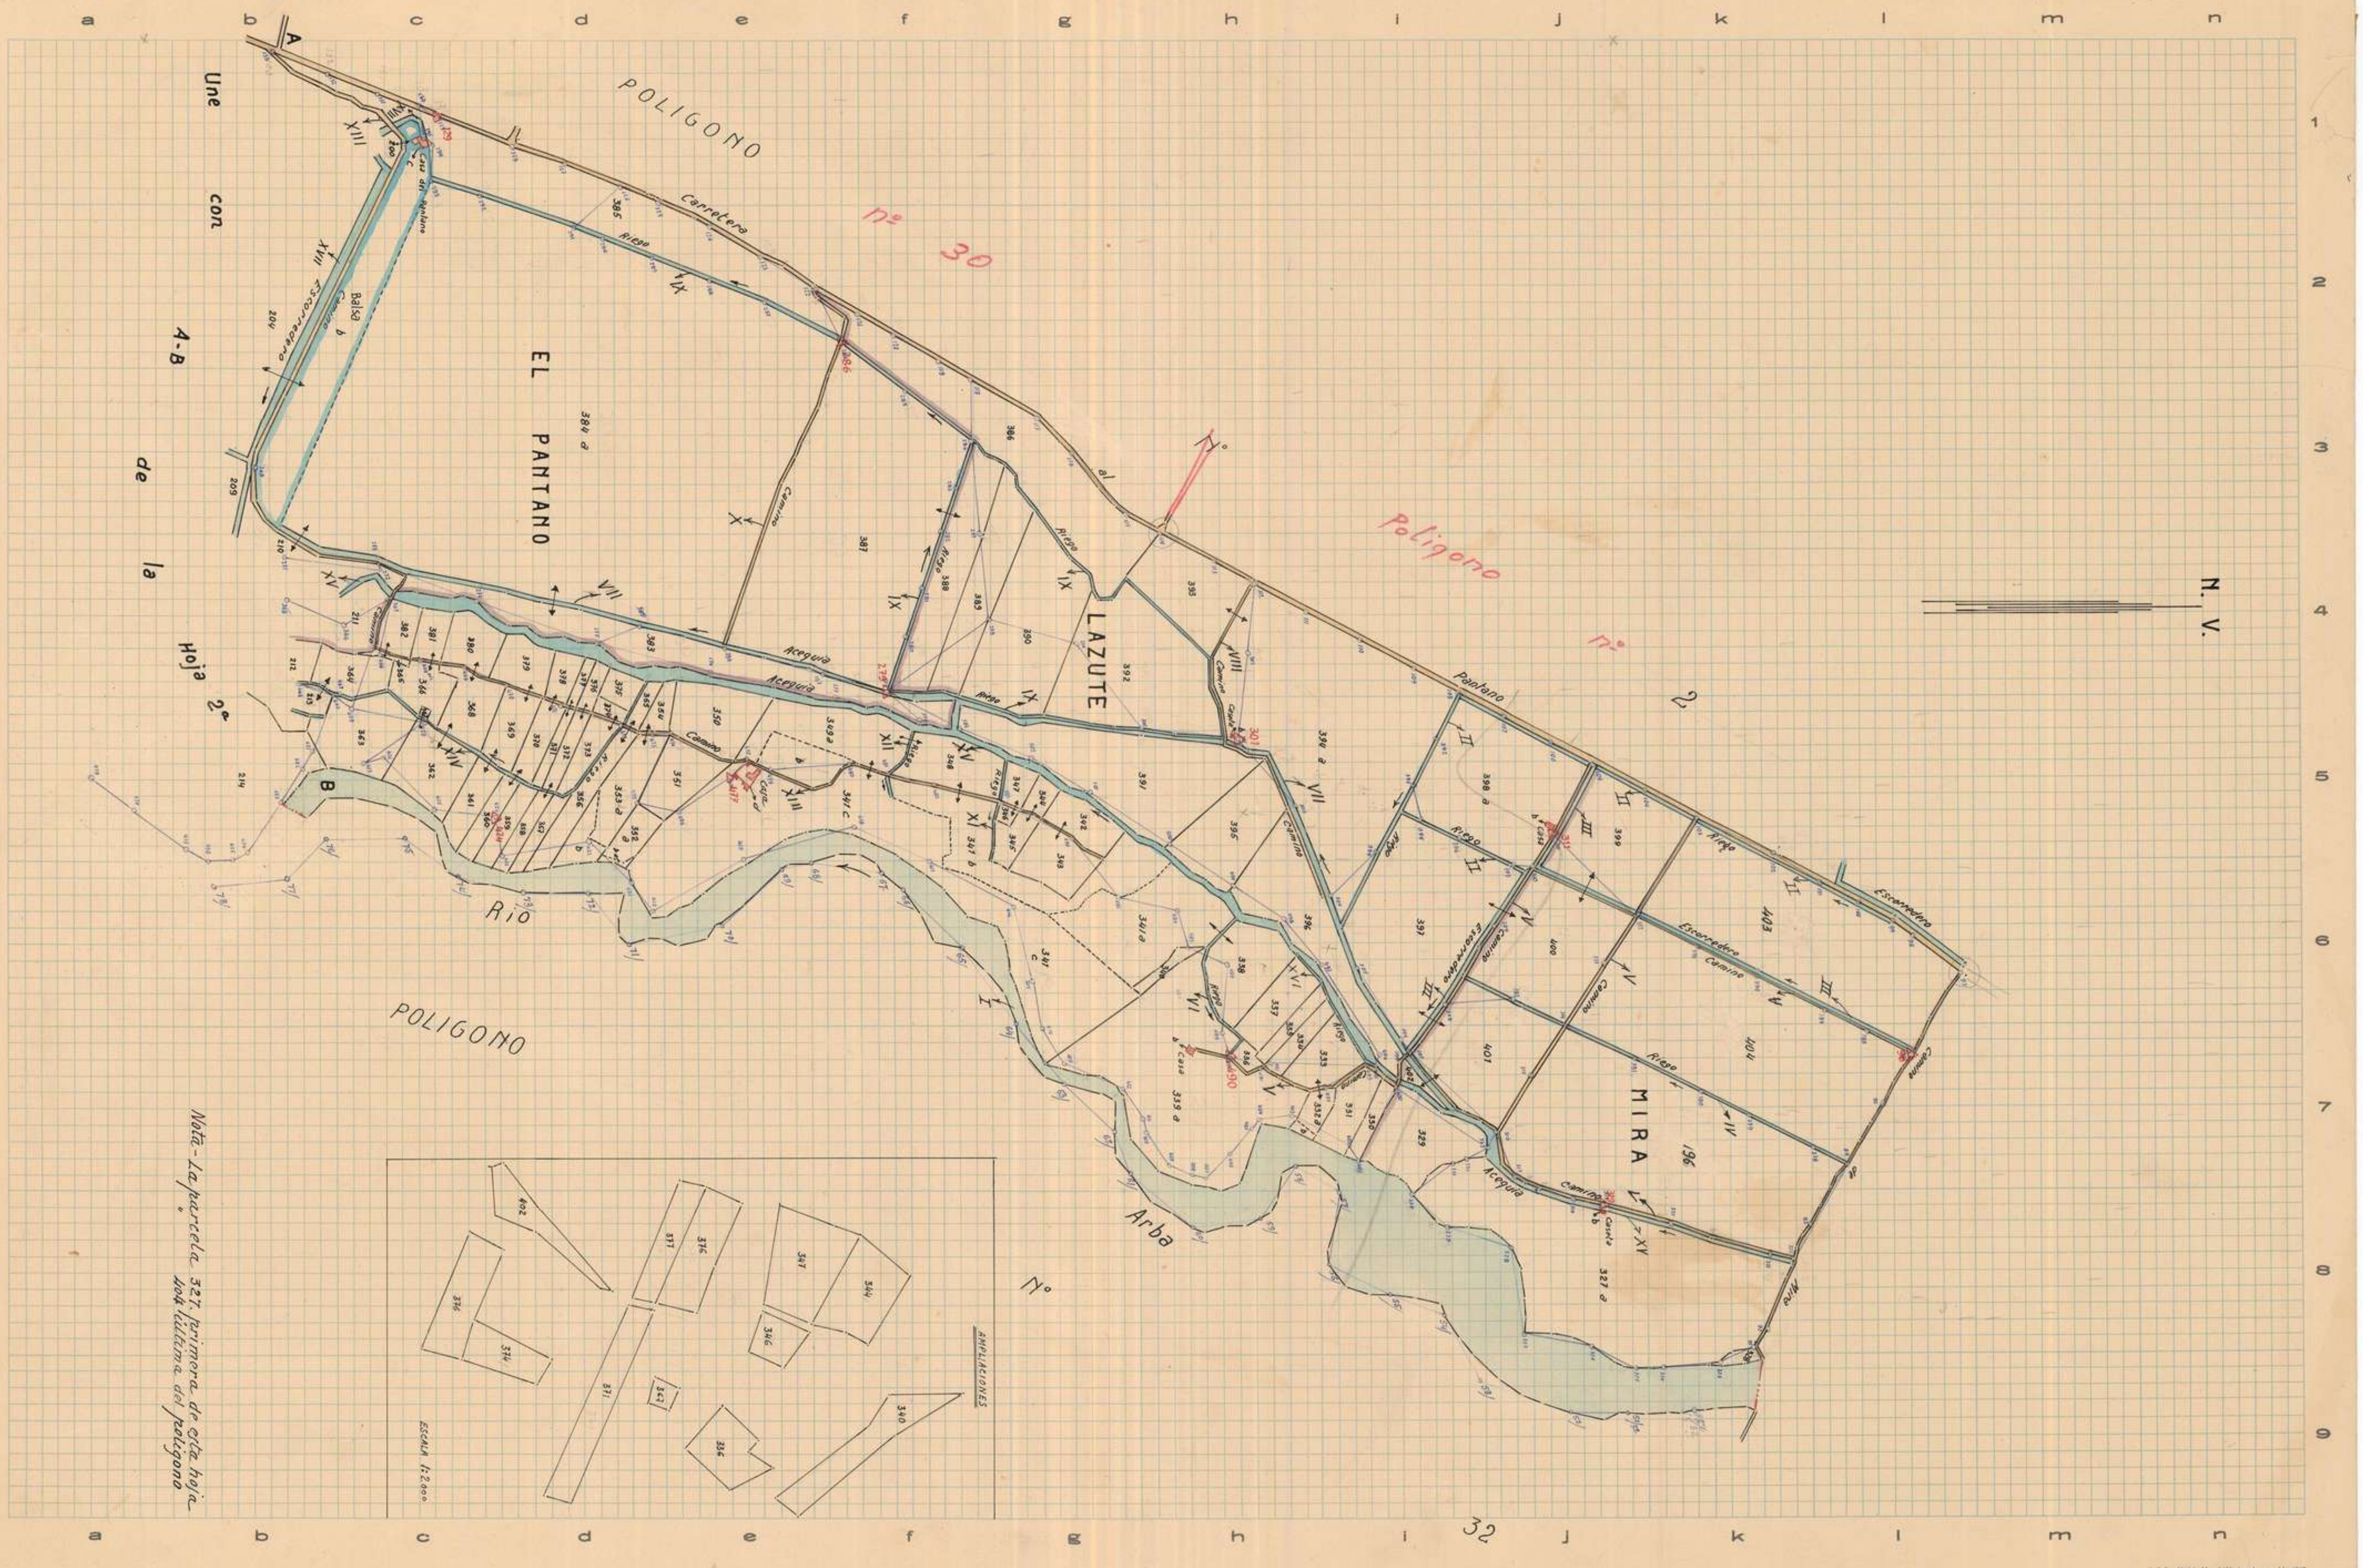

a b c d e f g h i j k l m n
1 2 3 4 5 6 7 8 9
Une con A-B de la Hoja 2ª
A
B
POLIGONO
nº 30
Poligono nº 2
POLIGONO
Nº
Nº
EL PANTANO
LAZUTE
MIRA
Carretera al Pantano
Acequia
Riego
Camino
Escorredero
Balsa
Casa del Pantano
Rio Arba
N. V.
32
Nota- La parcela 327 primera de esta hoja 404 última del polígono
AMPLIACIONES
ESCALA 1:2.000
402 377 376 347 344 346 376 374 371 343 336 340

Zaragoza a de enero de 1963
El Desarrollador-Revisor,

Zaragoza a de Enero de 1963
El Topógrafo Ayudante de Geografía y Catastro,
Manuel Velasco Lozano

Conforme:
El Ingeniero, Jefe Provincial,

Aprobado:
El Director General,

C. T. P. - Modelo 22. - 2500 ejemplares. - Año 1957

Escala 1: 5.000